



# MÁVAHRAUN 15

## HAFNARFIRÐI

*Alh. þarf með  
þröngum með tálkni  
til brunnanna.*

Samhylda & fundi bygginga-  
nefndar þ. 28 / 1 / 70


BYGGINGAÁRÐIÐ  
I HAFNARFIRÐI  
*[Signature]*

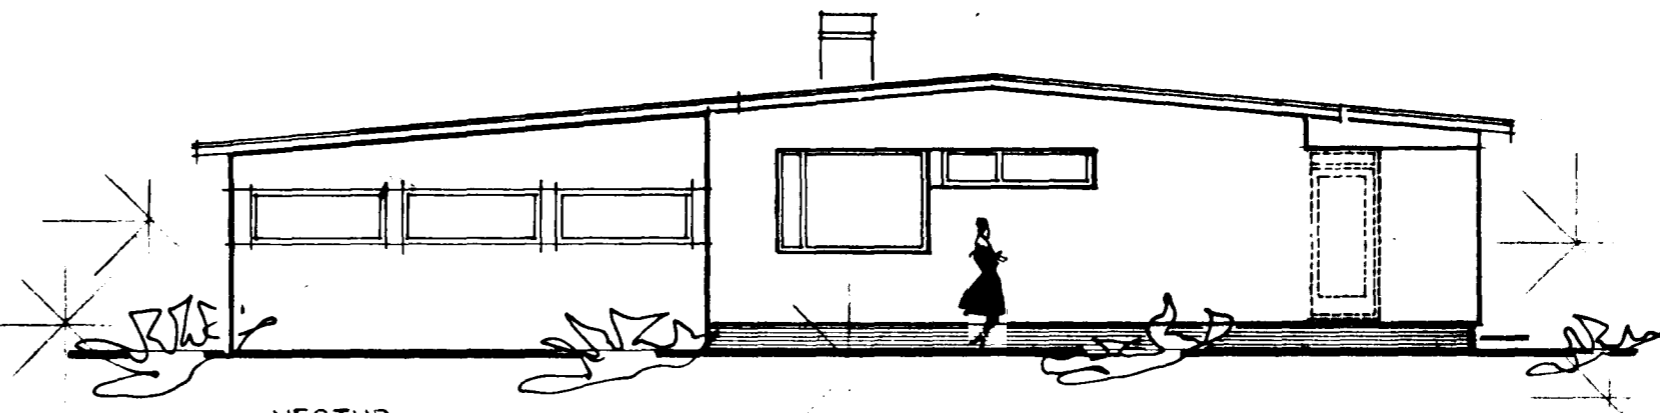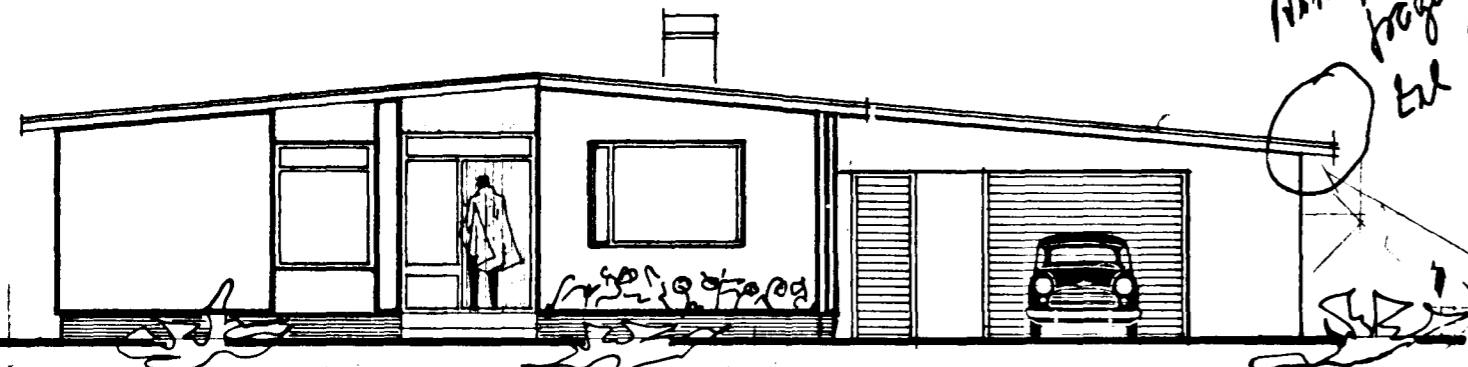


ATH. HÚS NR. 17

VESTUR





AUSTUR

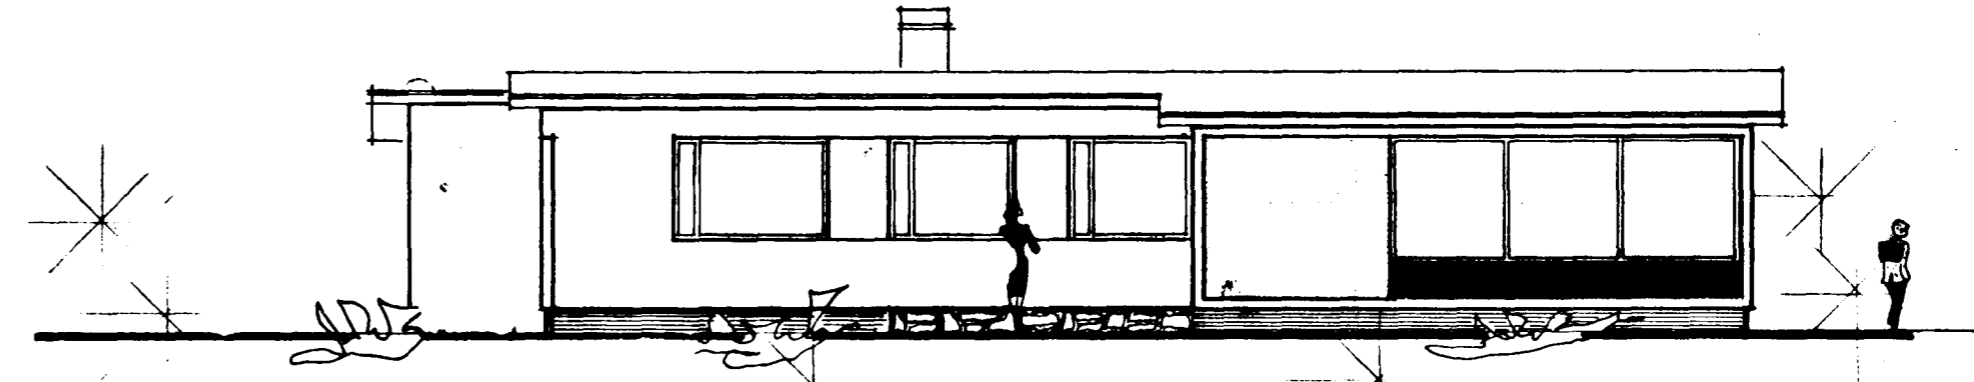


SUDUR

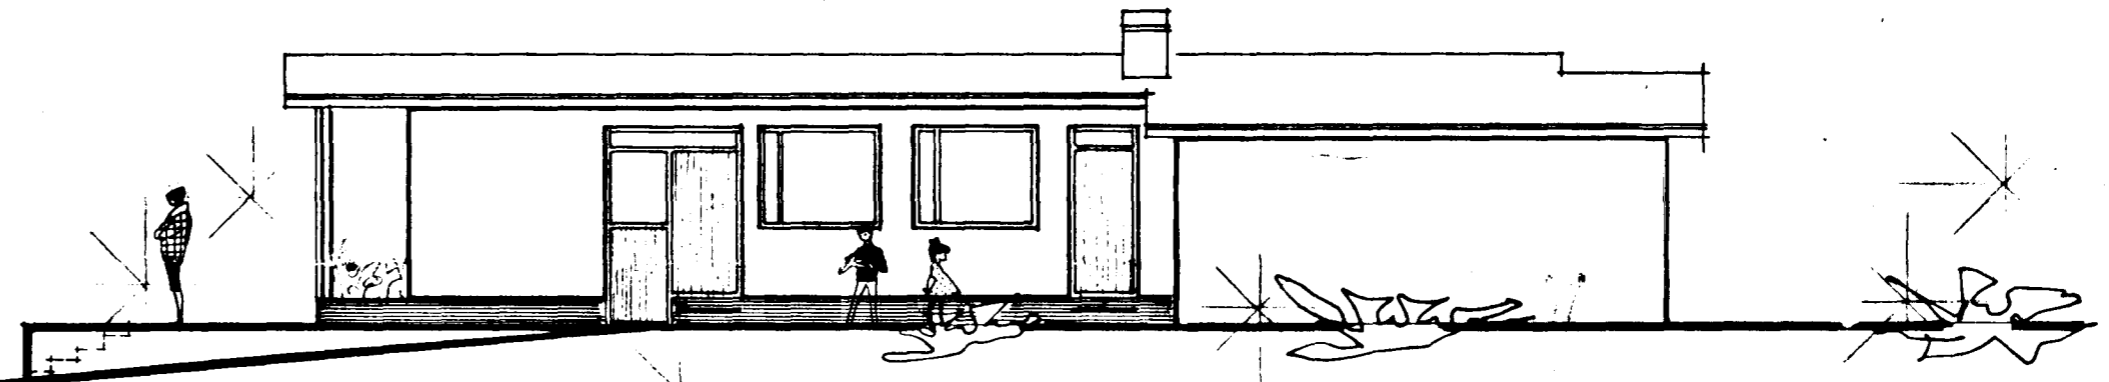

NORDUR

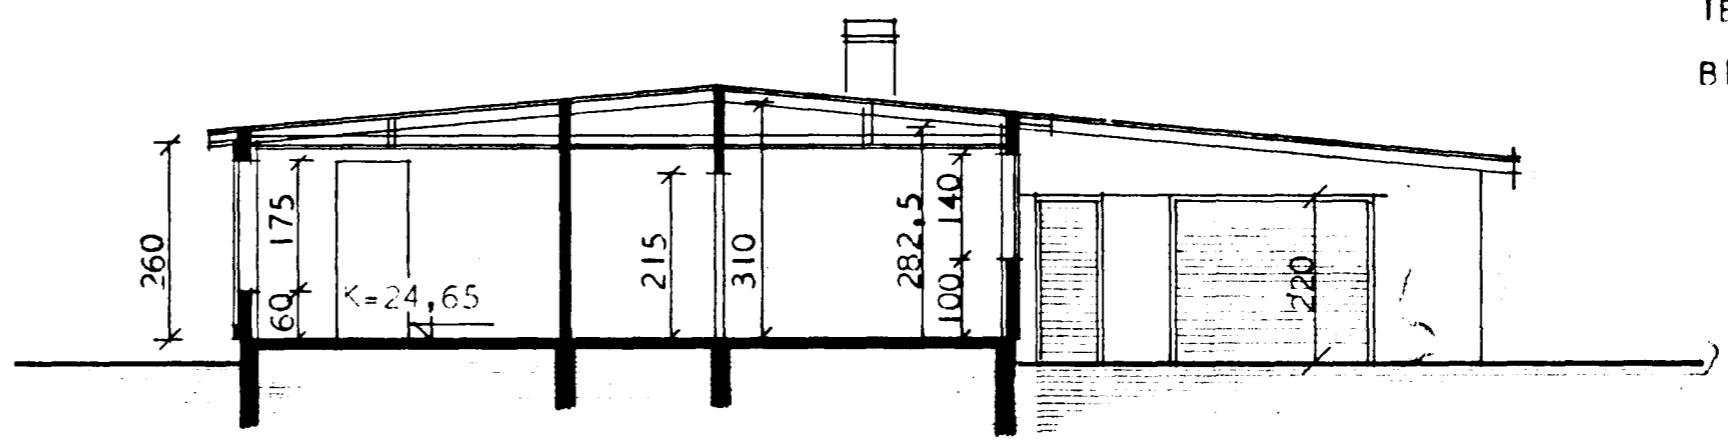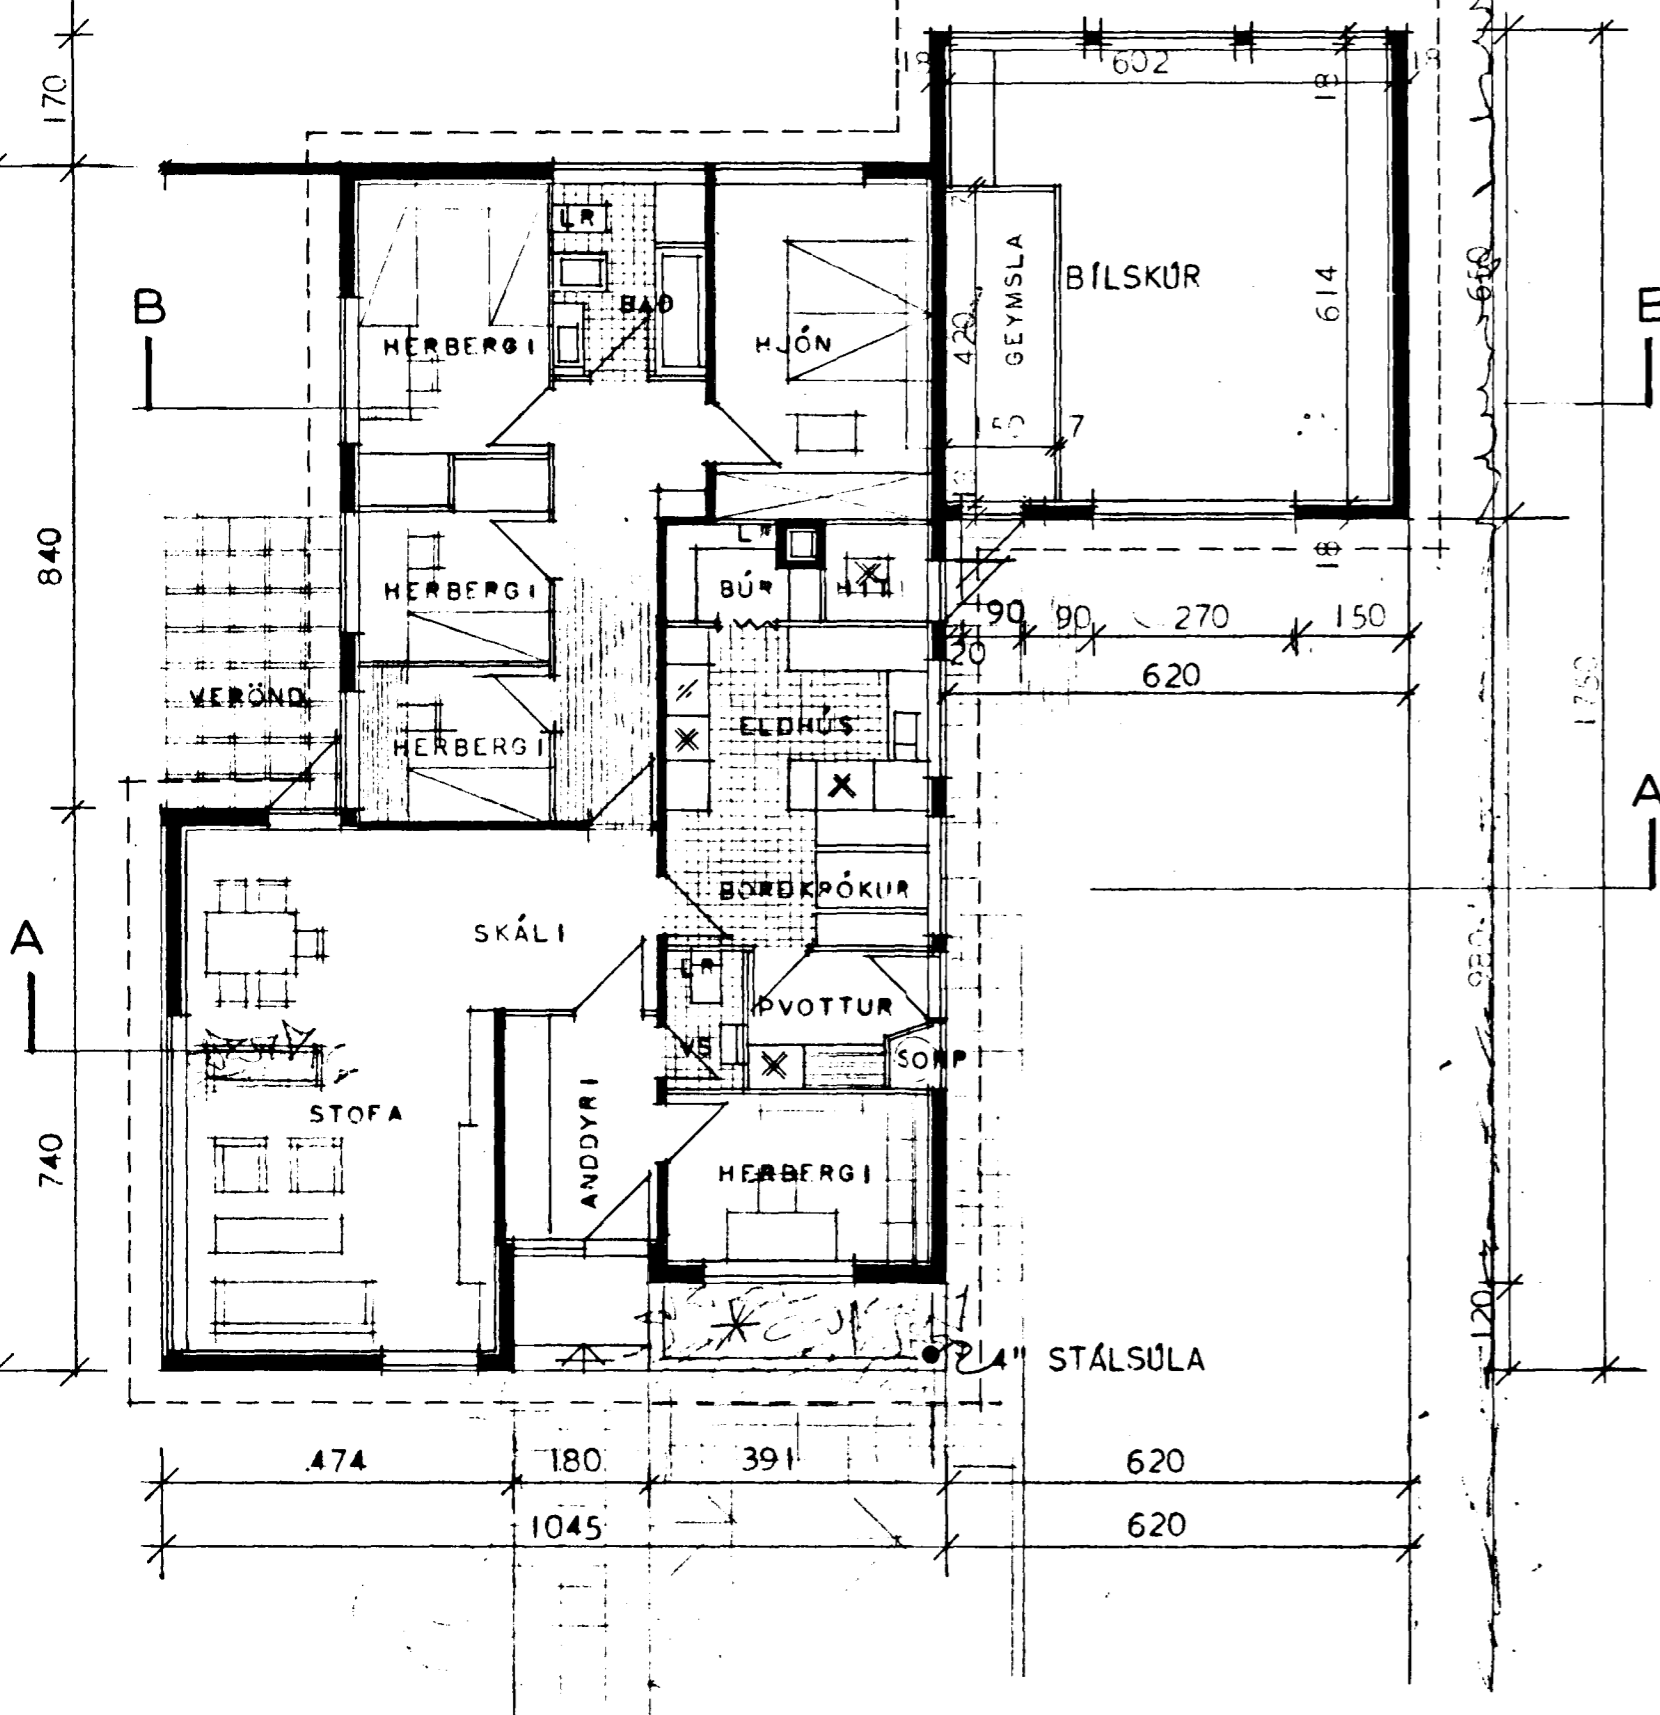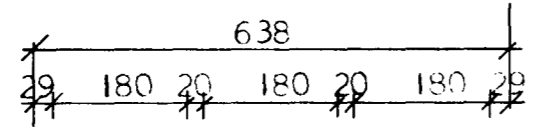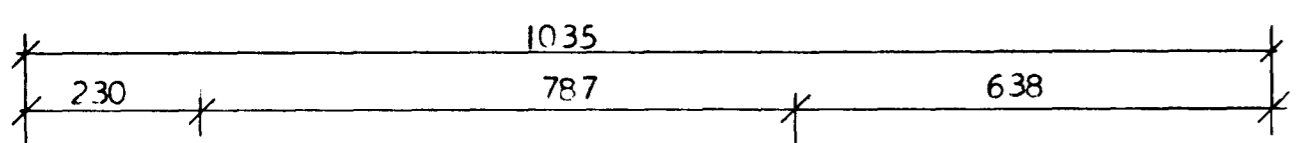

SNEIÐING A-A

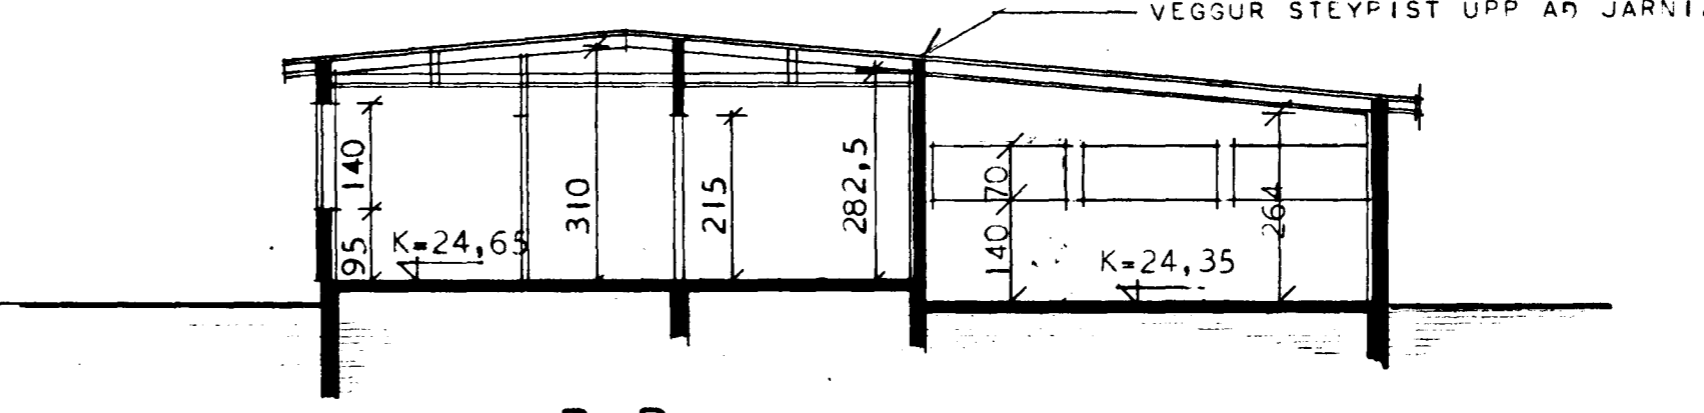

SNEIÐING B-B

IBÚÐARHÚS ----- 135,9 M<sup>2</sup>  
BÍLSKÚR ----- 40,60 M<sup>2</sup>

BREYTT Í JAN 1970 SG	
HÚSNÆÐISMÁLASTOFNUN RÍKISINS	
GRUNNMÝND, ÚTLIT OG SNEIÐINGAR	EINBYLI SHÚS
	VERK NR. <b>83 A</b> BREYTT
MÁL 1:100	OKT, 1967
	BLAÐ NR. I
<i>[Signature]</i>	