

MÁVAHRAUN 15


HAFNARFIRÐI

Samþykkt 6 fundi bygginga-
nefndar b. 28.1.1972


BYGGINGAVALTUNUM
I HAFNARFIRÐI

E. Sigurðsson


*Séð verði fyrir geymsla í kúlinu
Gengið verði frá til geymslu í
samræmi við brunnaröðla-
samþykkið.*

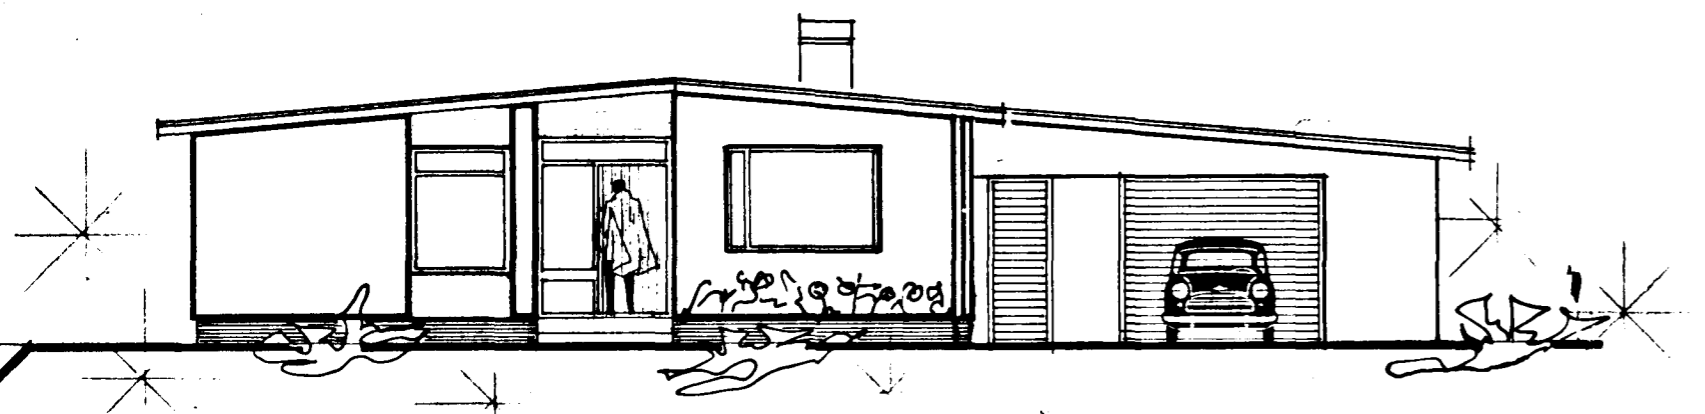


AUSTUR

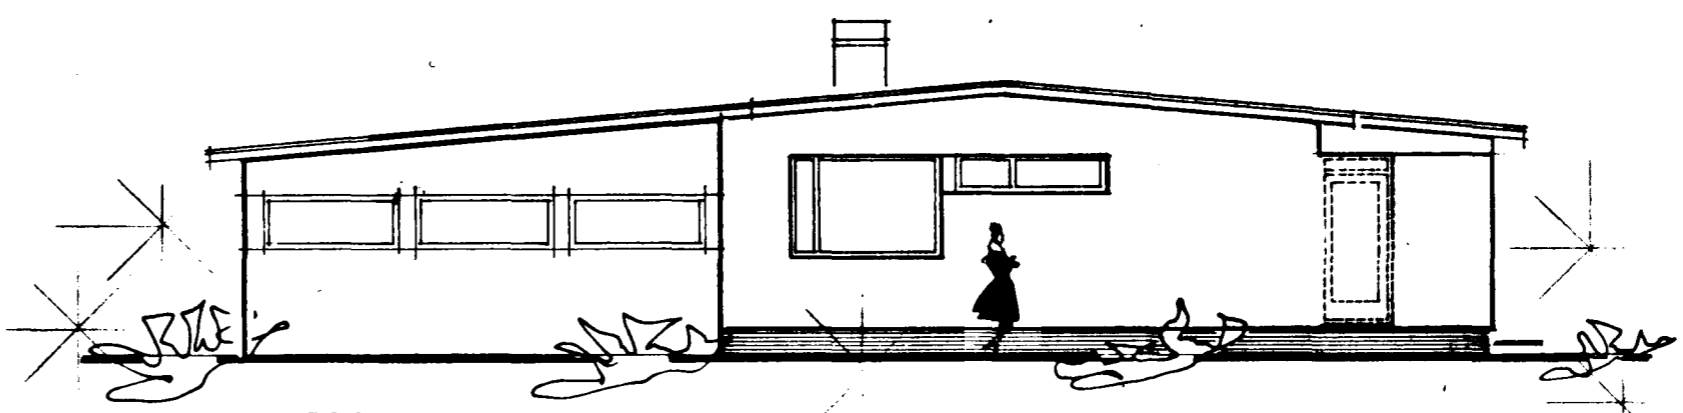



VESTUR

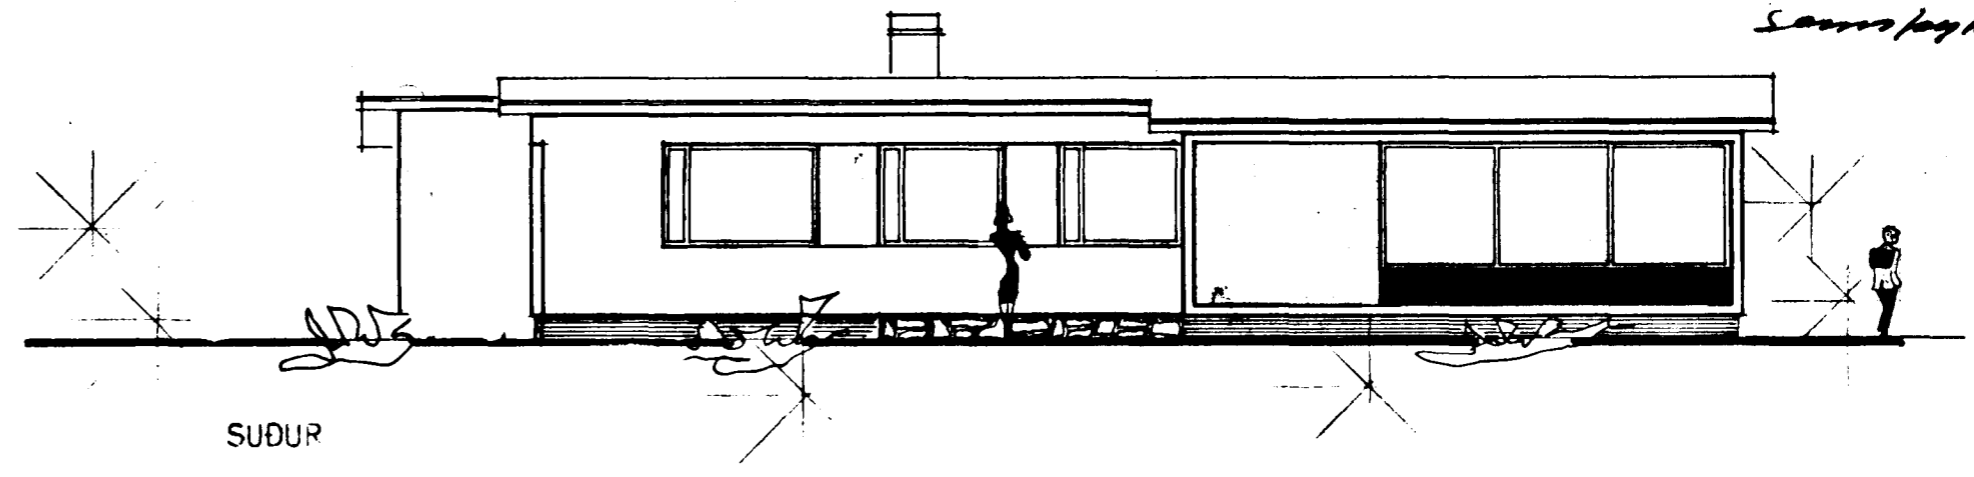


SUDUR

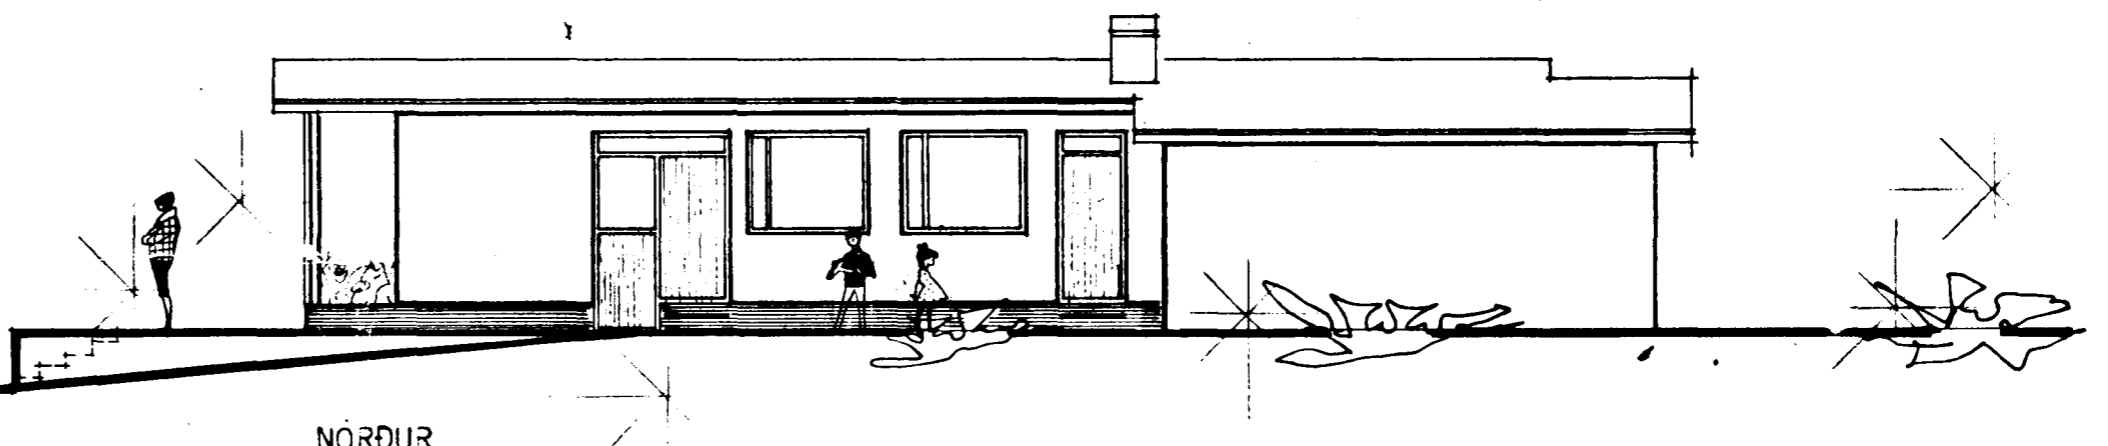

NÖRDUR

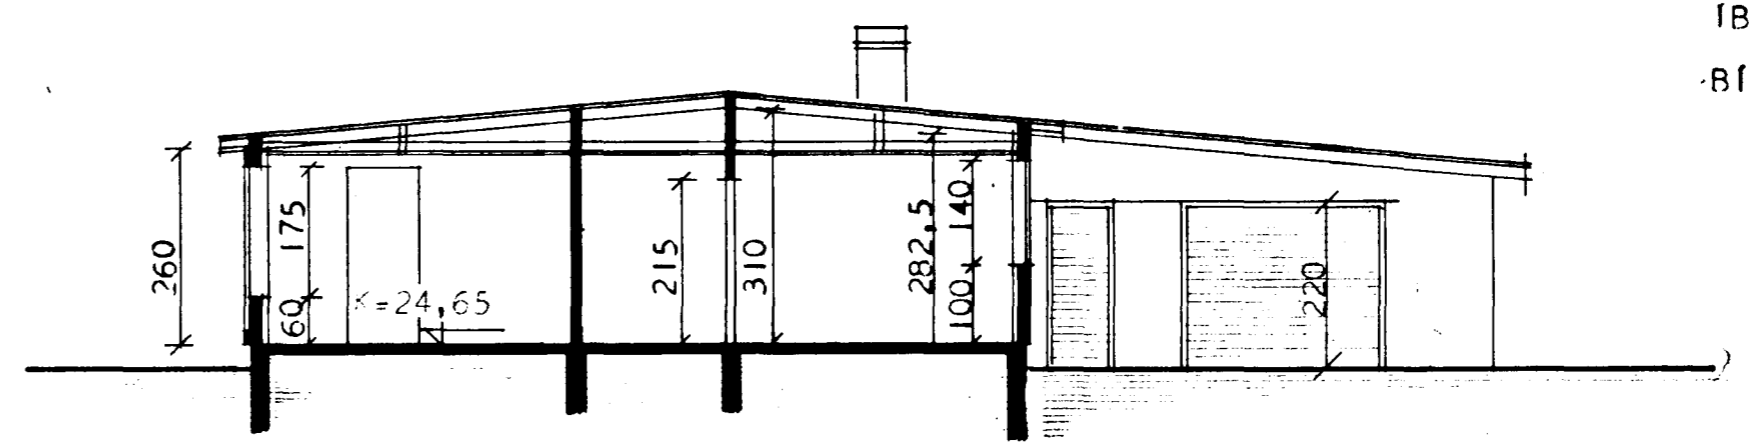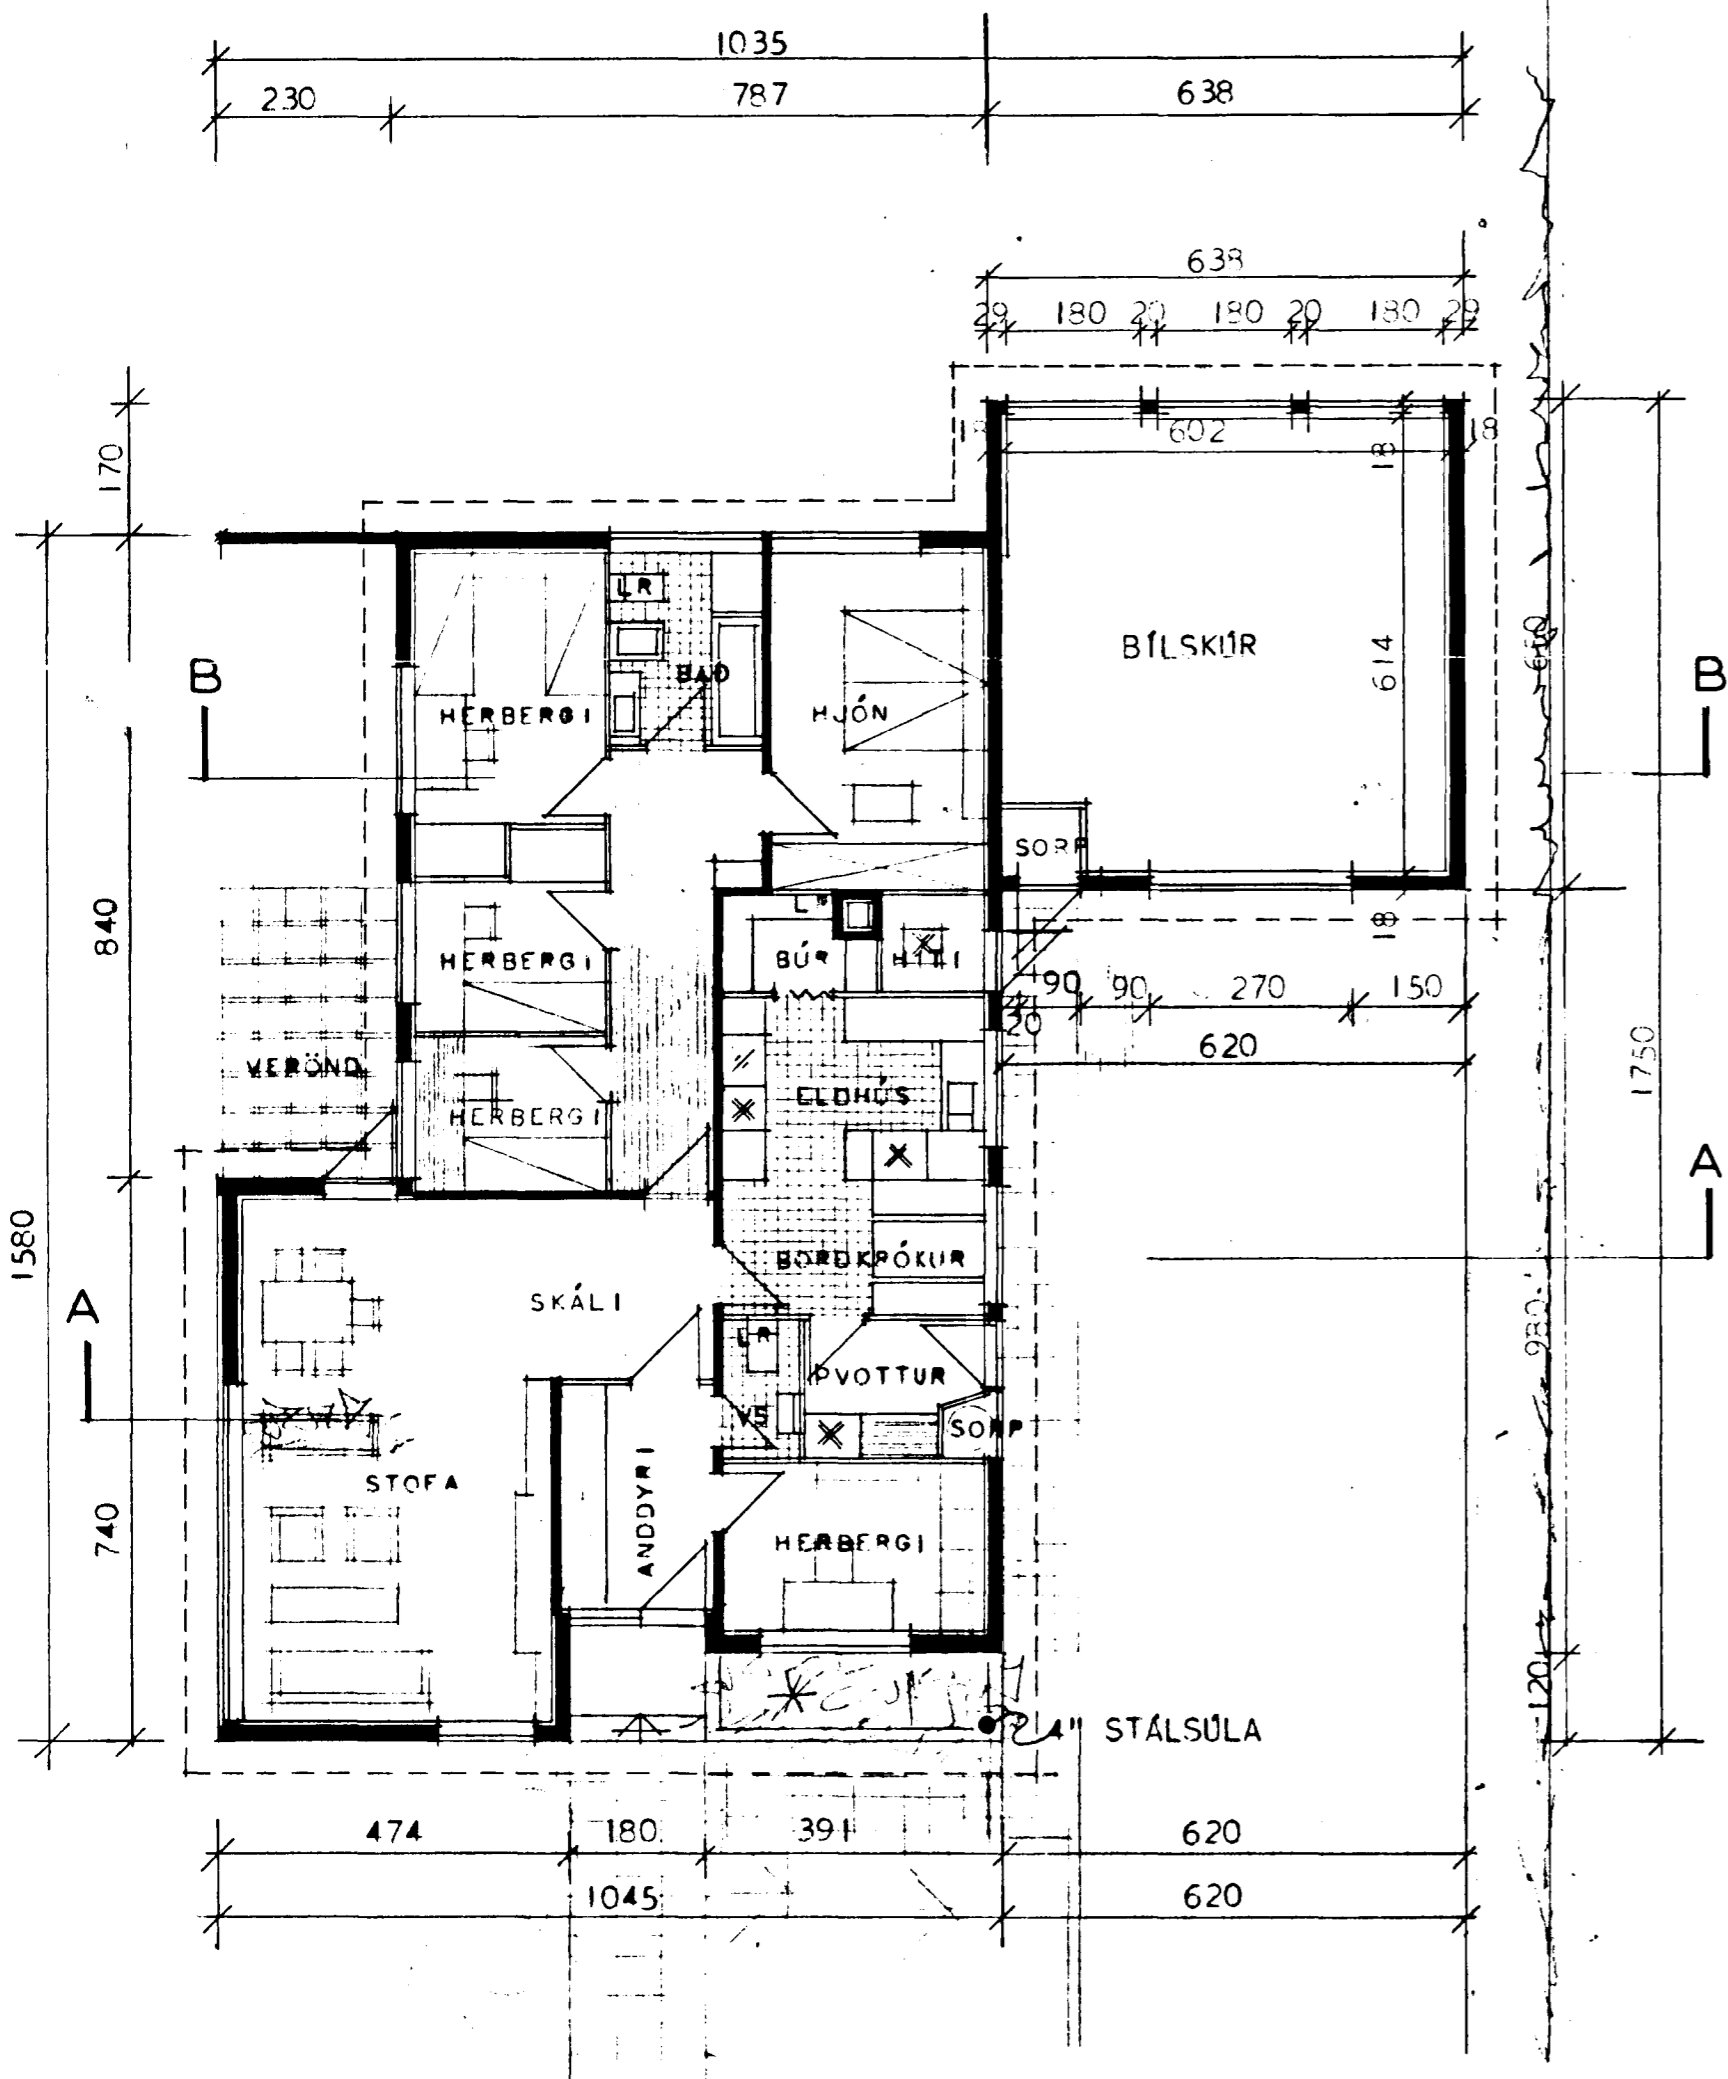


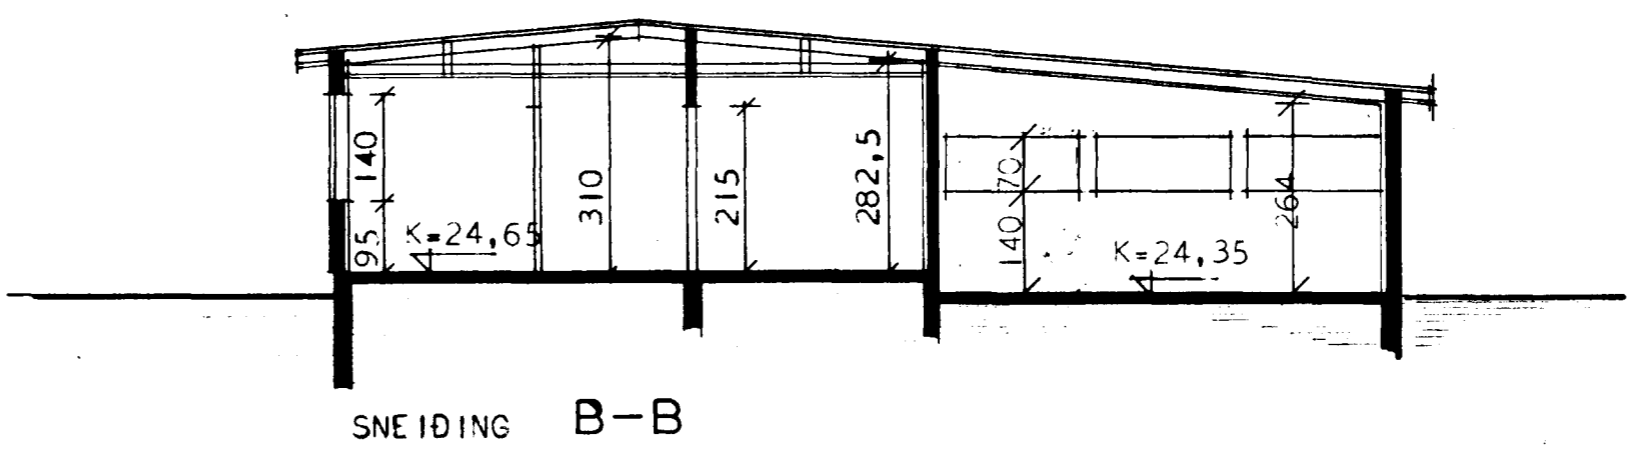

SNEIDING B-B

IBÚÐARHÁLS ----- 135,9 M²
BÍLSKÚR ----- 40,60 M²

BREYTT Í JAN 1970 SG	
HÚSNÆÐISMÁLASTOFNUN RÍKISINS	
GRUNNMYND, ÚTLIT OG SNEIDINGAR	EINBYLISHÚS VERK NR. 83 A BRE
MÁL 1:100	OKT, 1967 BLAÐ NR. 1
<i>Magnús Einarsson</i>	