


VATNSINNITAK  
NEÐAN Í  
KJALLARALOFTI

GRUNNMYND KJALLARA  
KVARDI 1:50

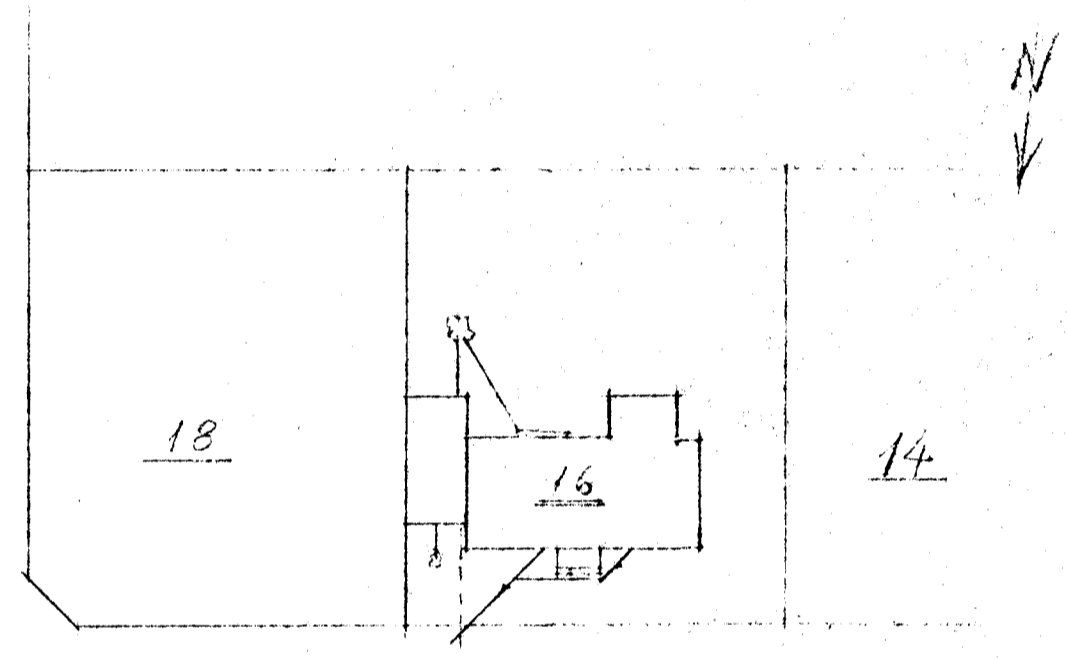

ALEKSIEIÐ

B-GATA

AFSTÖÐUMYND, KVARDI 1:500

B-GATA 16

SKOPLÖGN Í GRUNNI

Hafnarfirði, 23. apríl 1966  
Pállinn Sigalfríðsson  
TEKNIFRÉÐINGUR