MÁVAHRAUN NR. 16 HAFNARFIRÐI M. 1:100

Samþykkt á fundi byggingarnefndar þ. 21/1 1981
BYGGINGAFULLTRÚINN
Í HAFNARFIRÐI

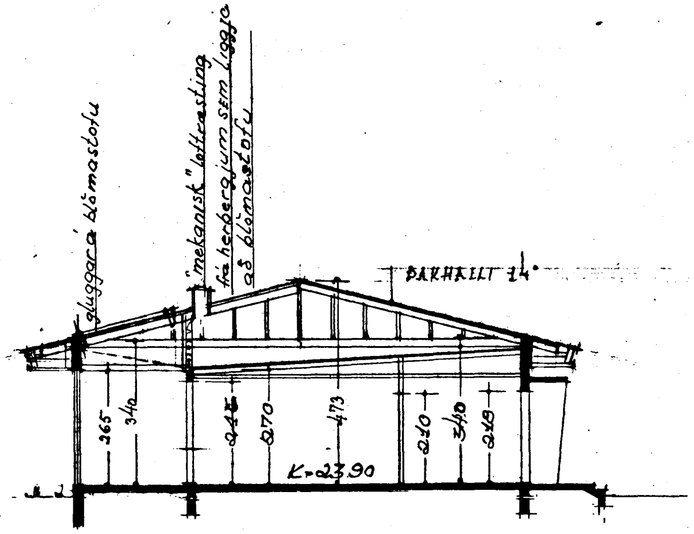

SKURÐUR A-A

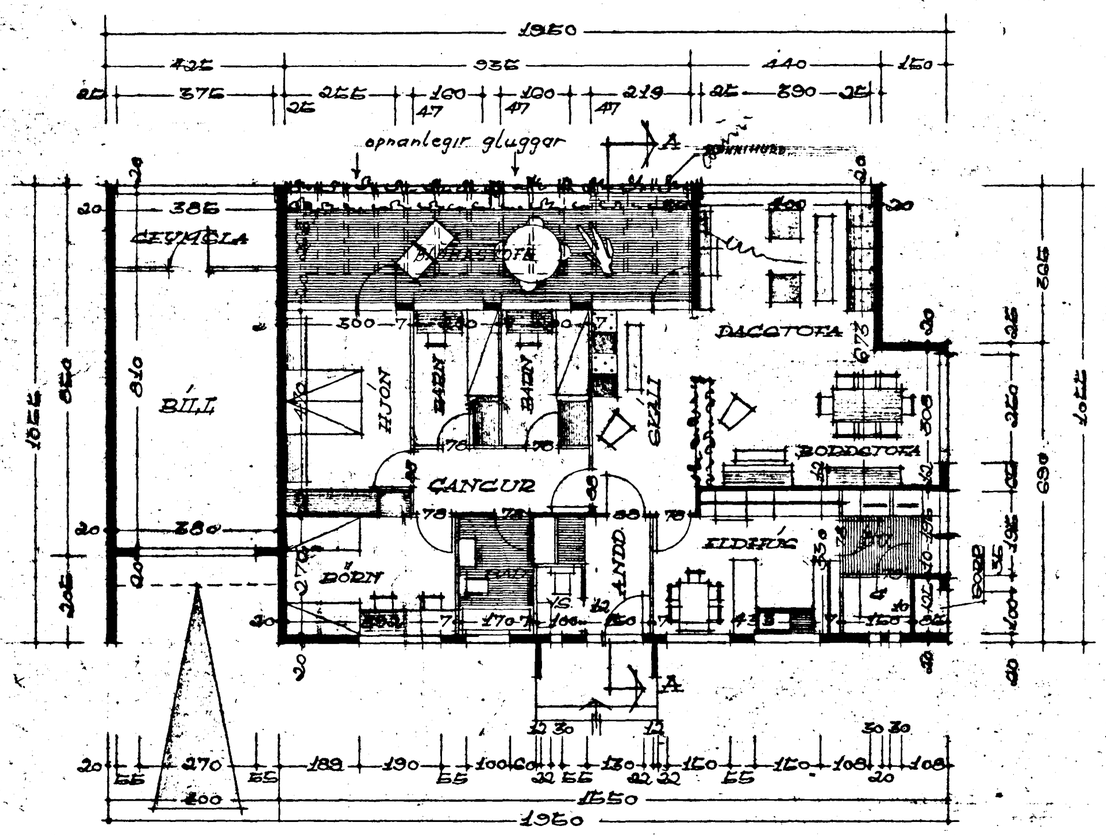

GRUNNMYND 1. HÆÐAR

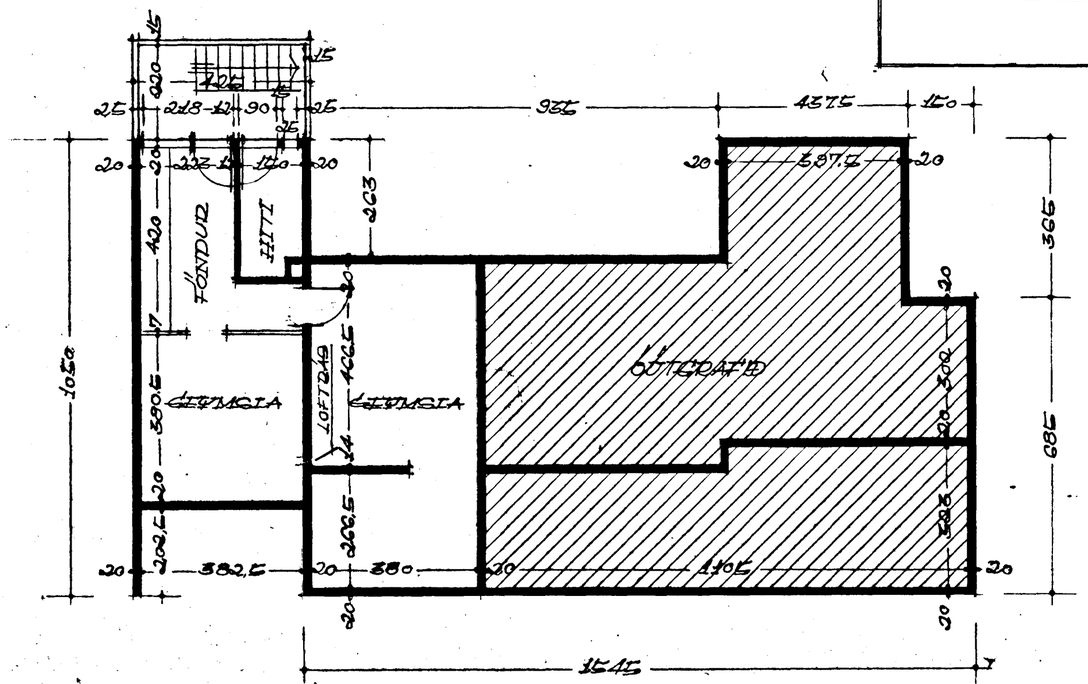

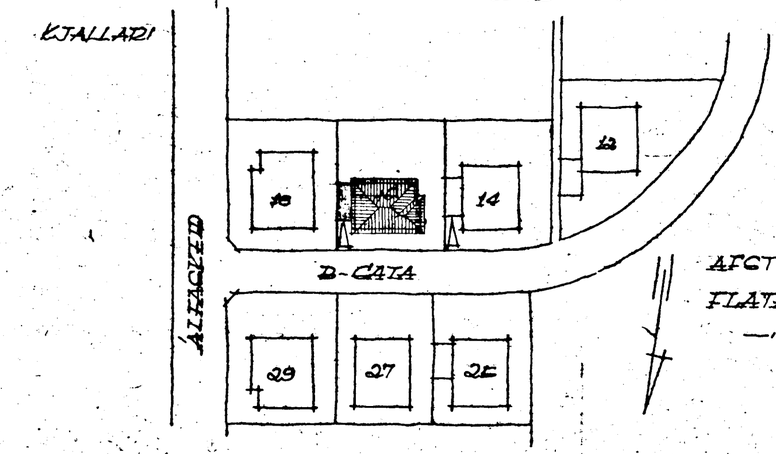

AFSTÖÐUMYND M. 1:1000
FLATARMÁL HÚSS 133.45 M²
—"— BIFREIÐARG. 34.65 M²

5970-0160

Brigtt í oklóber 1980
Kjartan Sveinsson

REYKJAVÍK Í MARZ 1966
Kjartan Sveinsson