



MÁVAHRAUN NR. 16 HAFNARFIRÐI M 1:100
BREYTING Á BARI, BLÓMASTOFA, PÓSTAR Í GLUGGUM.


Samþykkt á fundi bygginga-
nefndar þ. 2/11 1987 ³⁰/₃'66
BYGGINGAFULLTRÚK.N
Í HAFNARFIRÐI
E. Jónsson ⁴²/₂'80

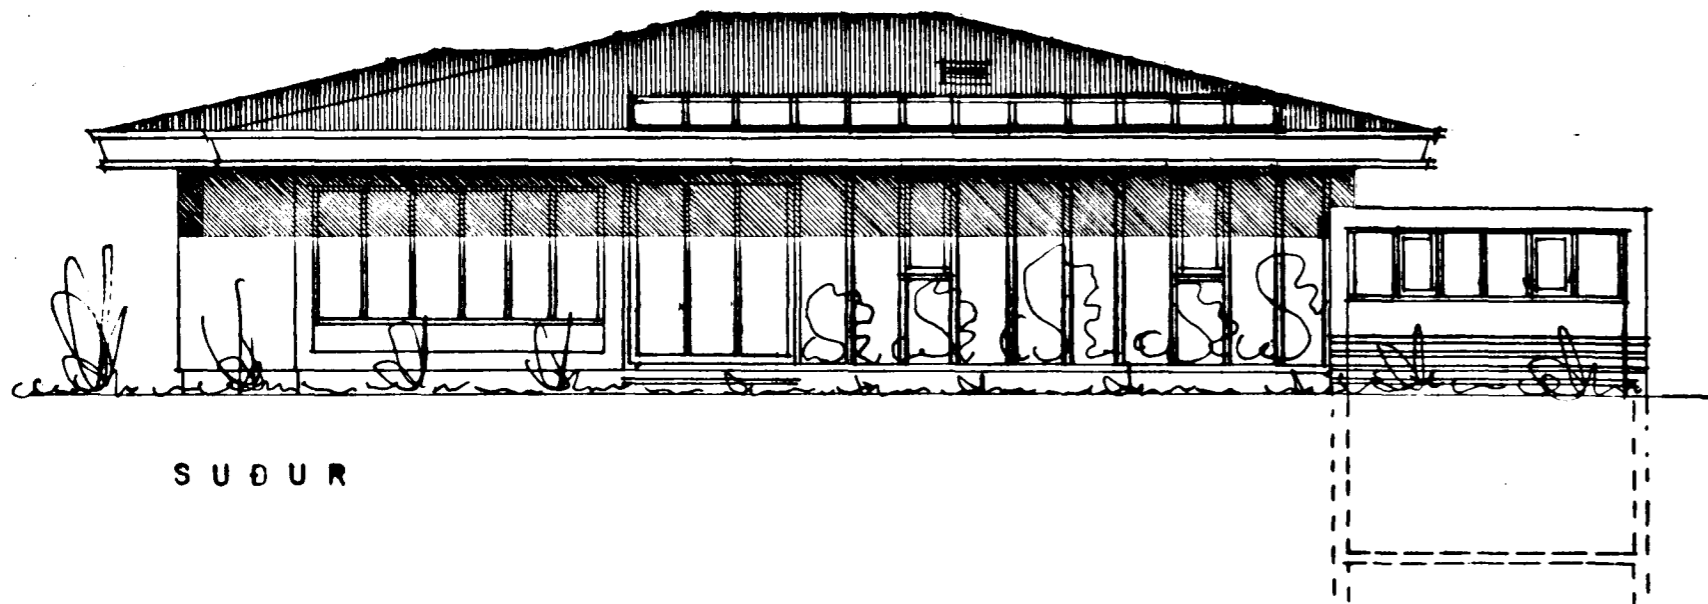


SUDUR

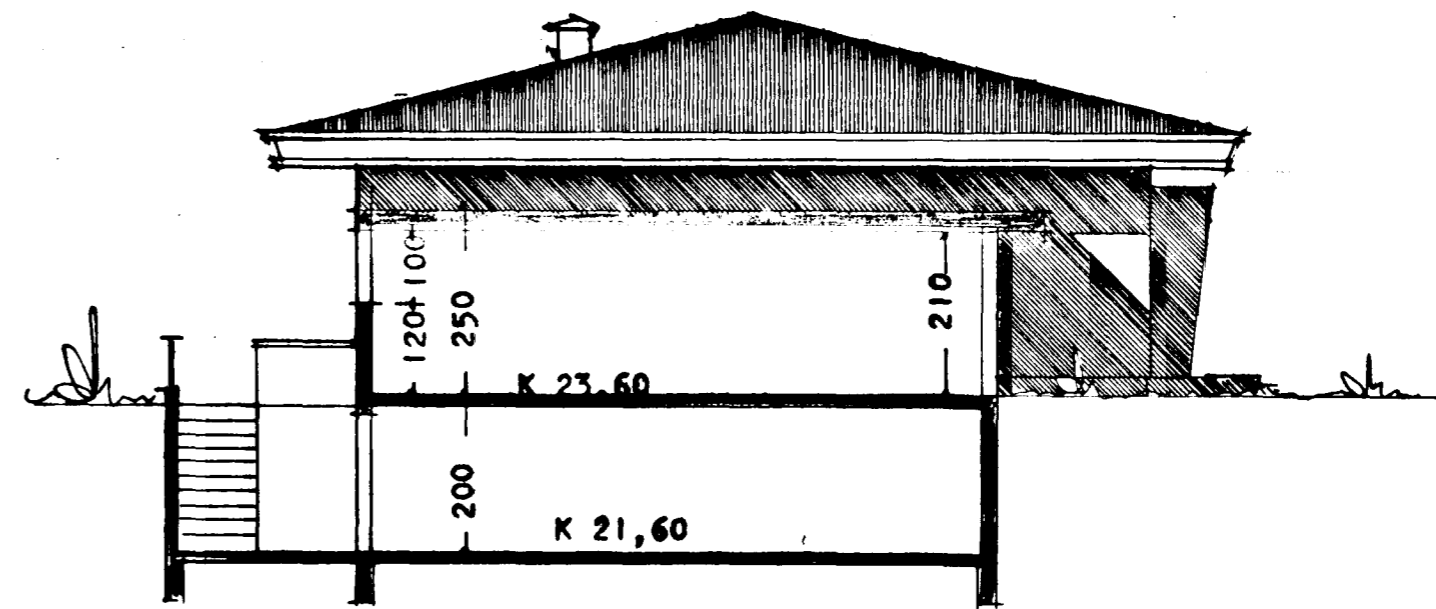

AUSTUR

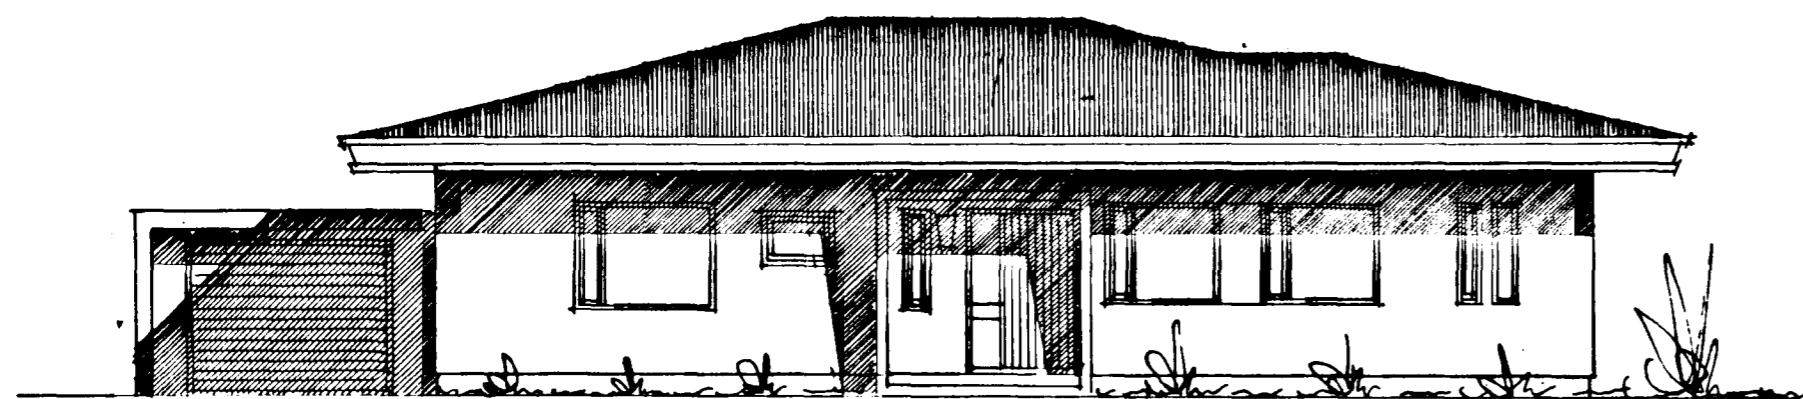

NORDUR

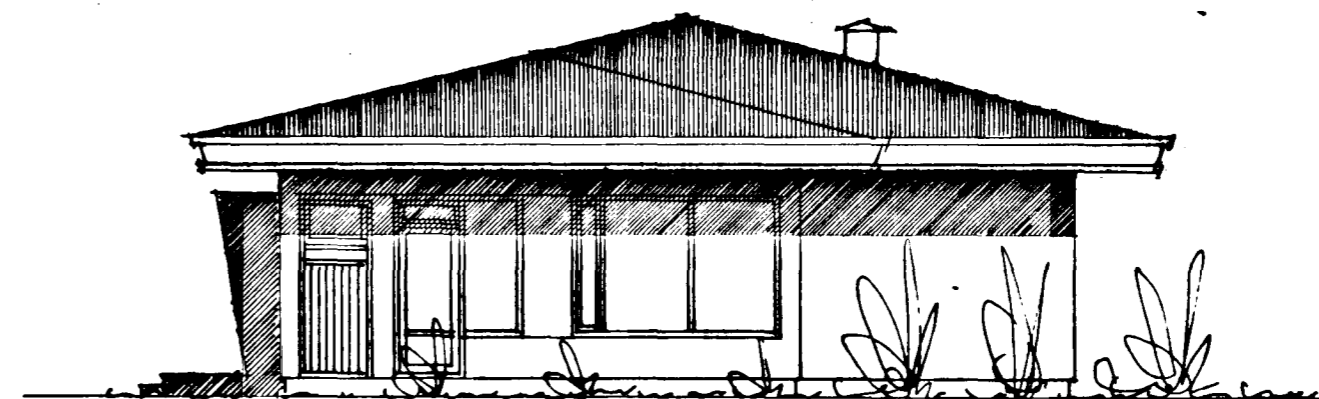

VESTUR

5970-0160

BREYTT Í OKTÓBER 1980
E. Jónsson