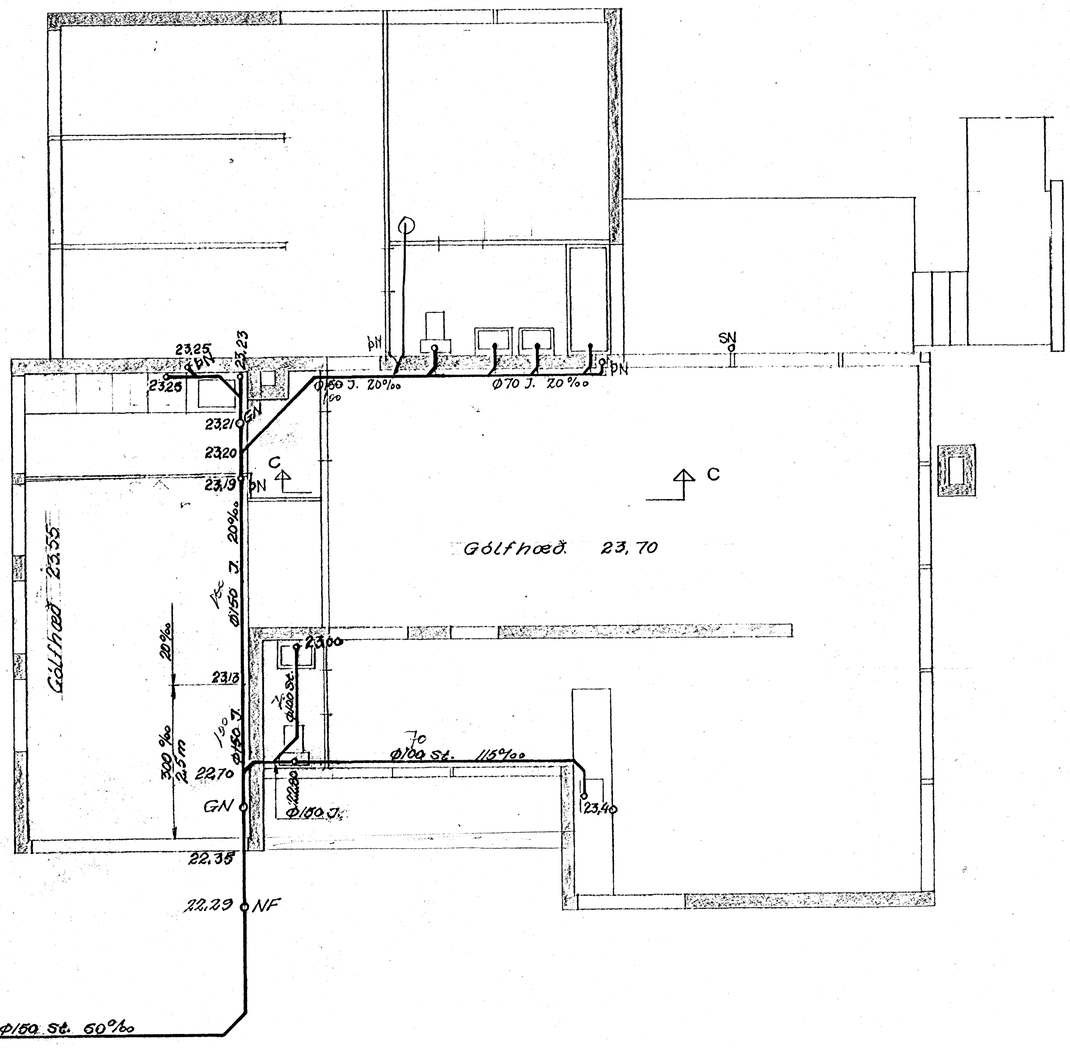

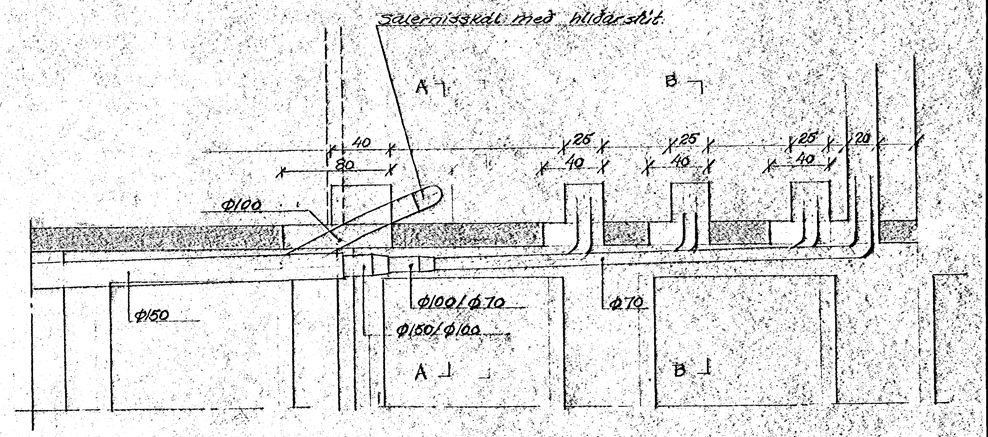

C-C 1:20.

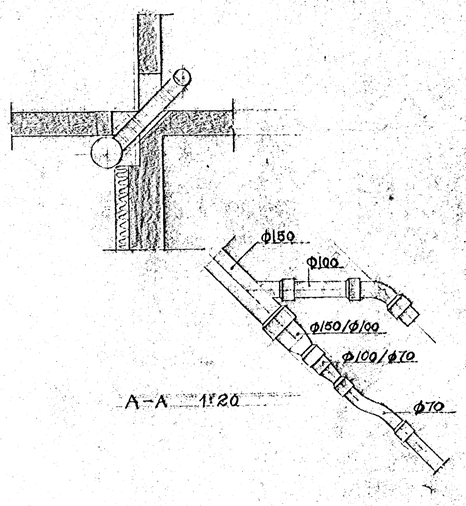

A-A 1:20

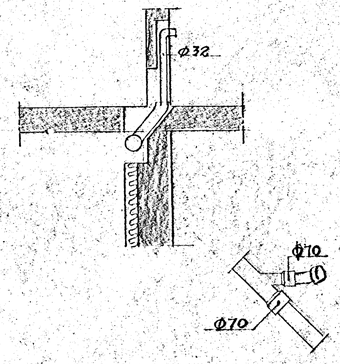

B-B 1:20

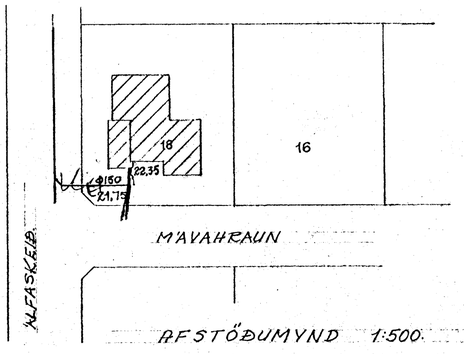

AFSTÖÐUMYND 1:500.

Efni og frágangur lagna sé í samræmi við Holræsareglugerð Reykjavíkur.

A	9/6	67	LEGU LAGNIR			
BR	DAG	MÁN	BREYTING Á	LEGA	V.SKIÐ	

MÁVAHRAUN 18, HAFNARFIRÐI

FRÁRENNSLISLÖGN.

BRAGI ÞORSTEINSSON
EYVINDUR VALDEMARSSON
BYGGINGAVERKFRÆÐINGAR SMV
SUÐURLANDSBRAUT 2 – SÍMI 37583

REYKJAVÍK 7.-6.-67

TEIKN. BÞ

ATHL. SAMÞ.

KVARÐI 1:50, 1:20, 1:500

VERK	BL. NR.	BR.
6714	2.	A.