



Samb. Vat 6 fundi bygginga-
nefndar p. 28 / 1970
BYGGINGAFULLTRÚINN
I HAFNARFIRDI
E. Sigurðsson


Skjalveggur ut andd. fari ekki
framt í þessari mynd.

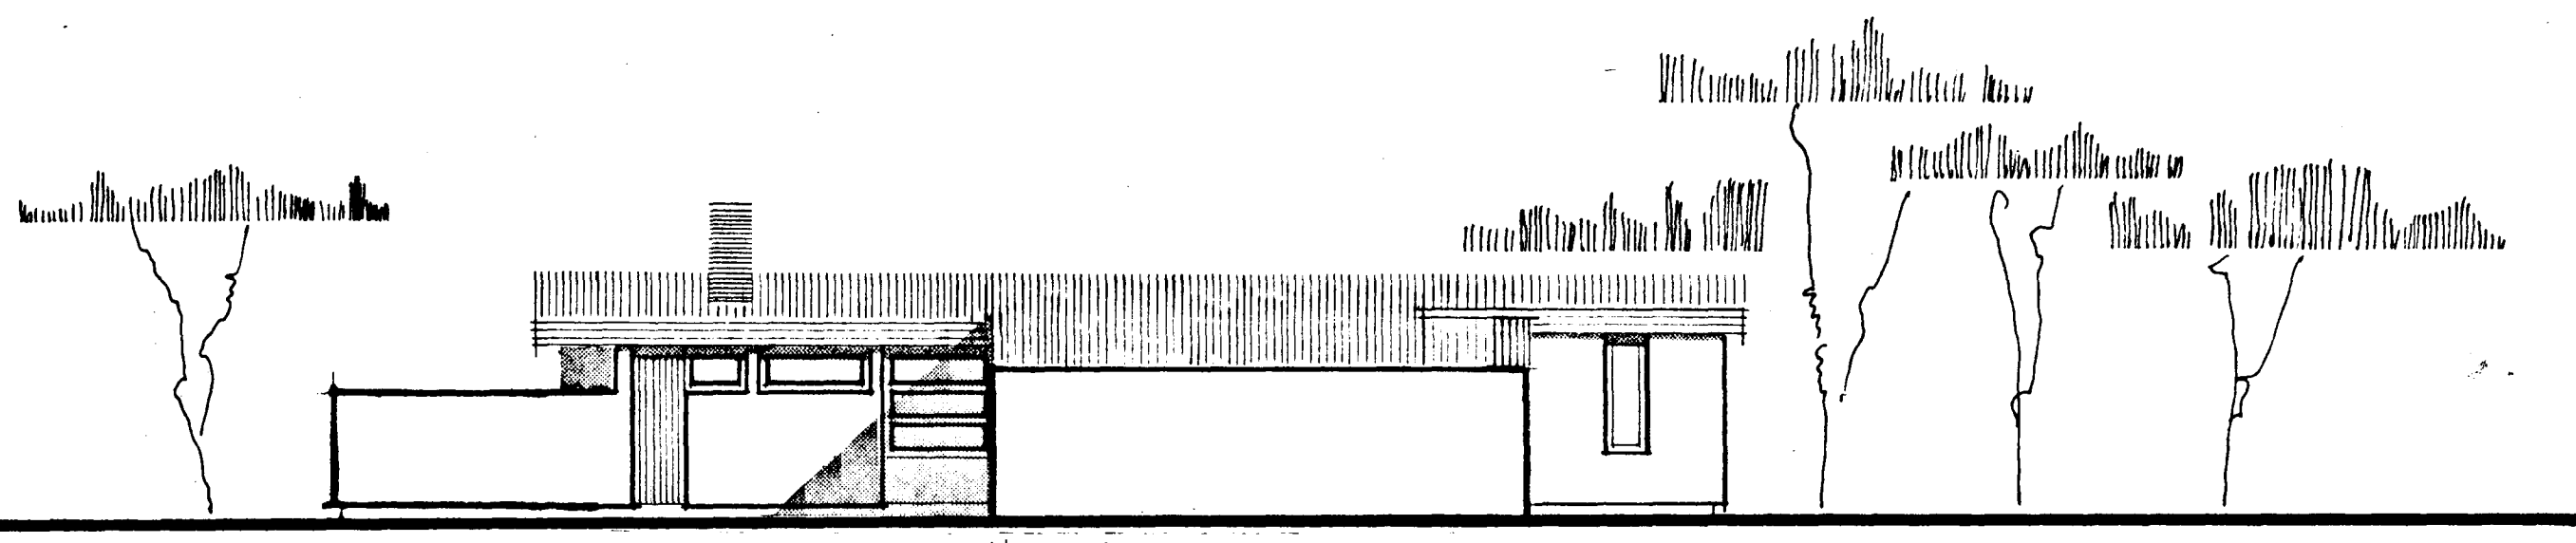


NORÐURHLÍÐ

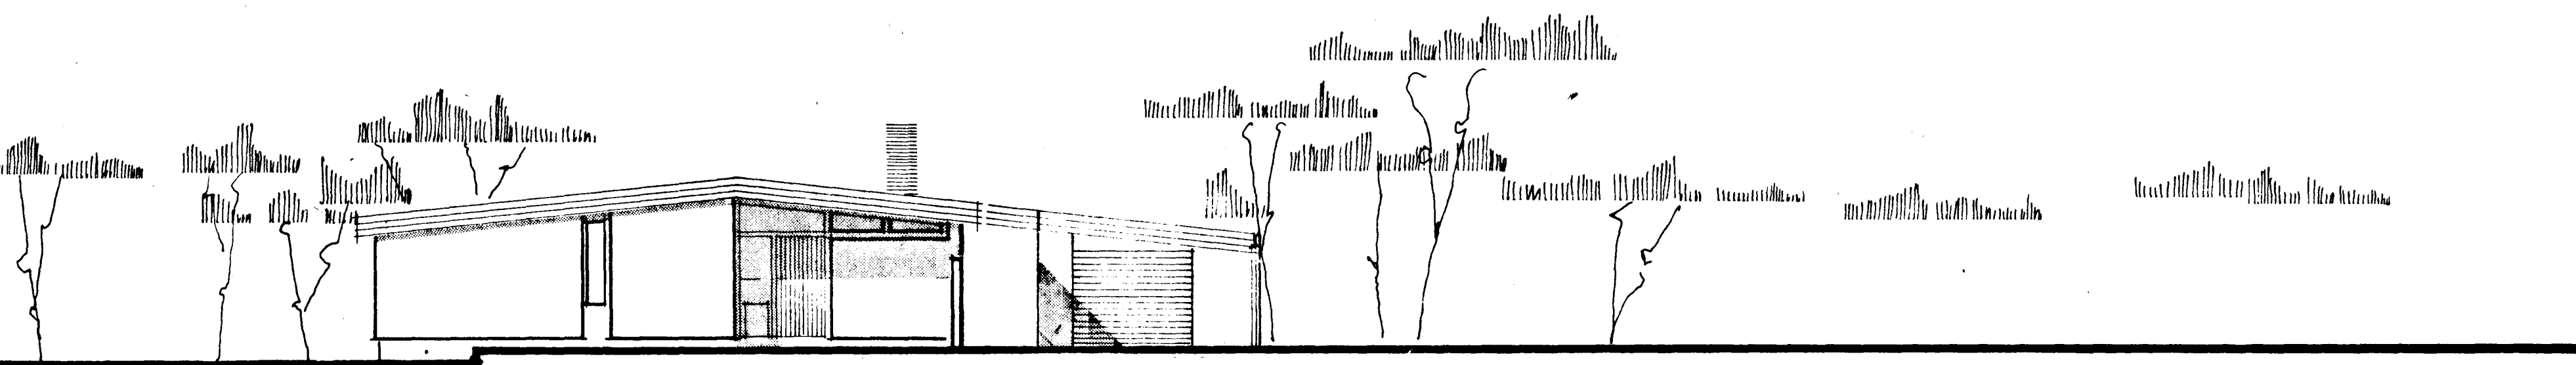

AUSTURHLÍÐ

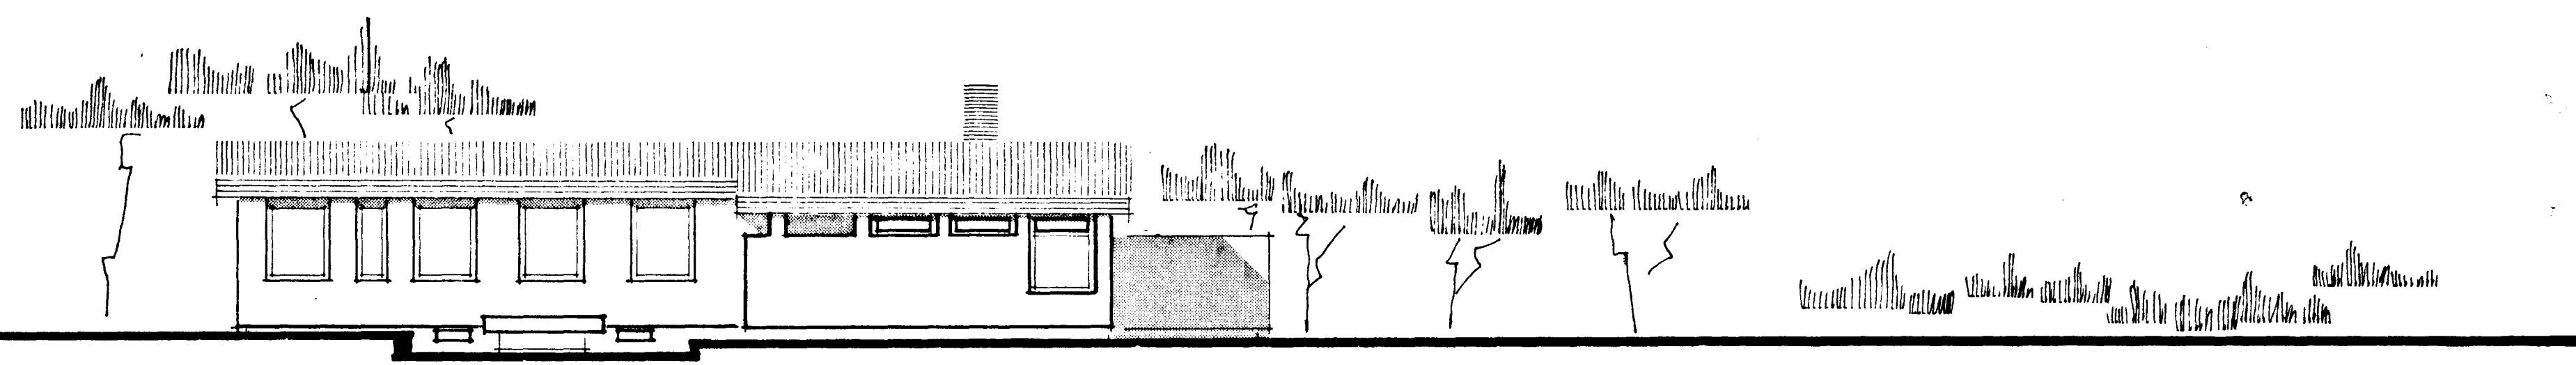

SÚÐURHLÍÐ

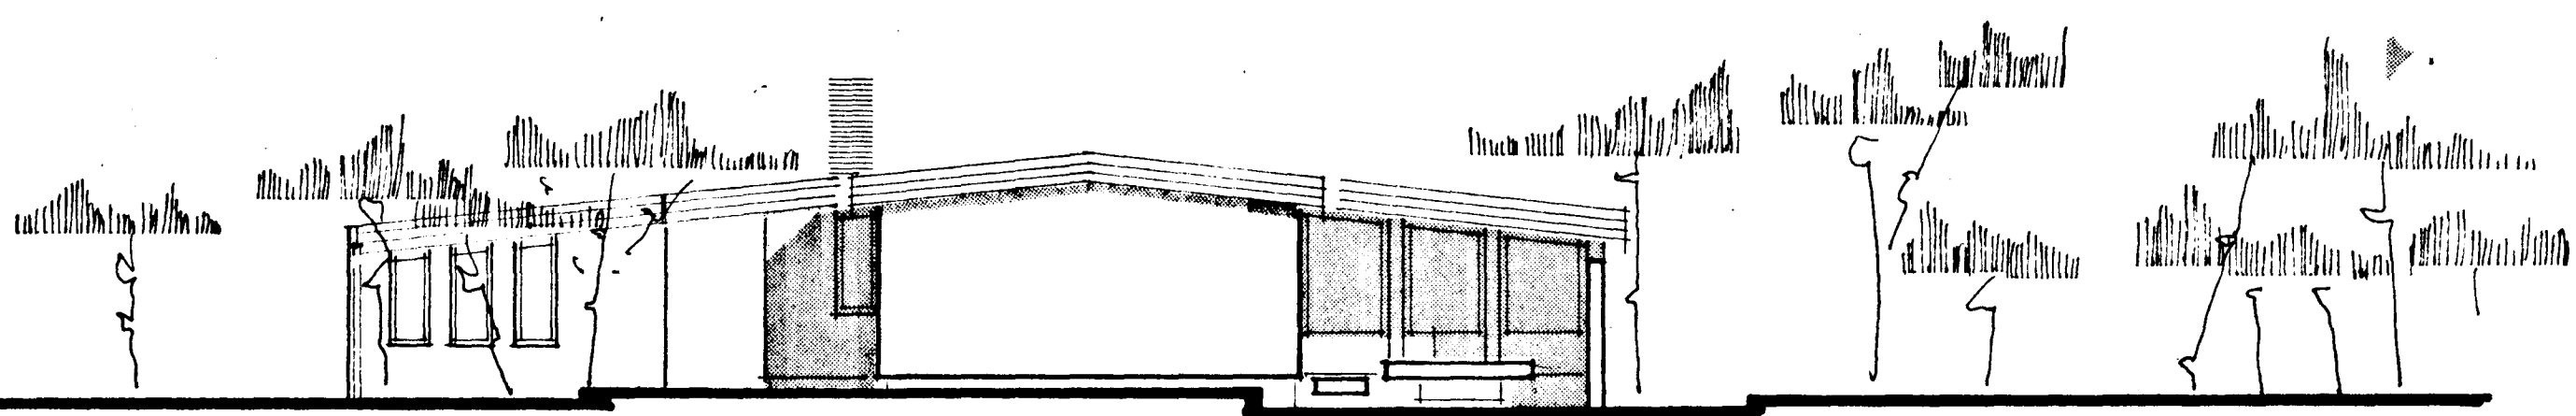

VESTURHLÍÐ

HÚSNÆÐISMÁLASTOFNIN RÍKISINS	
ÚTLIT	EINBYLISHÚS
M 1:100	VERK 1100
	FEBRÚAR 1969
	BL. NR. ?
Hilmar Örn	