HÚS GARÐARS GÍSLASONAR MÁVAHRAUNI 19 HAFNARFIRÐI

Samþykkt á fundi bygginganefndar þ. 28/1 1970

BYGGINGAFULLTRÚINN Í HAFNARFIRÐI

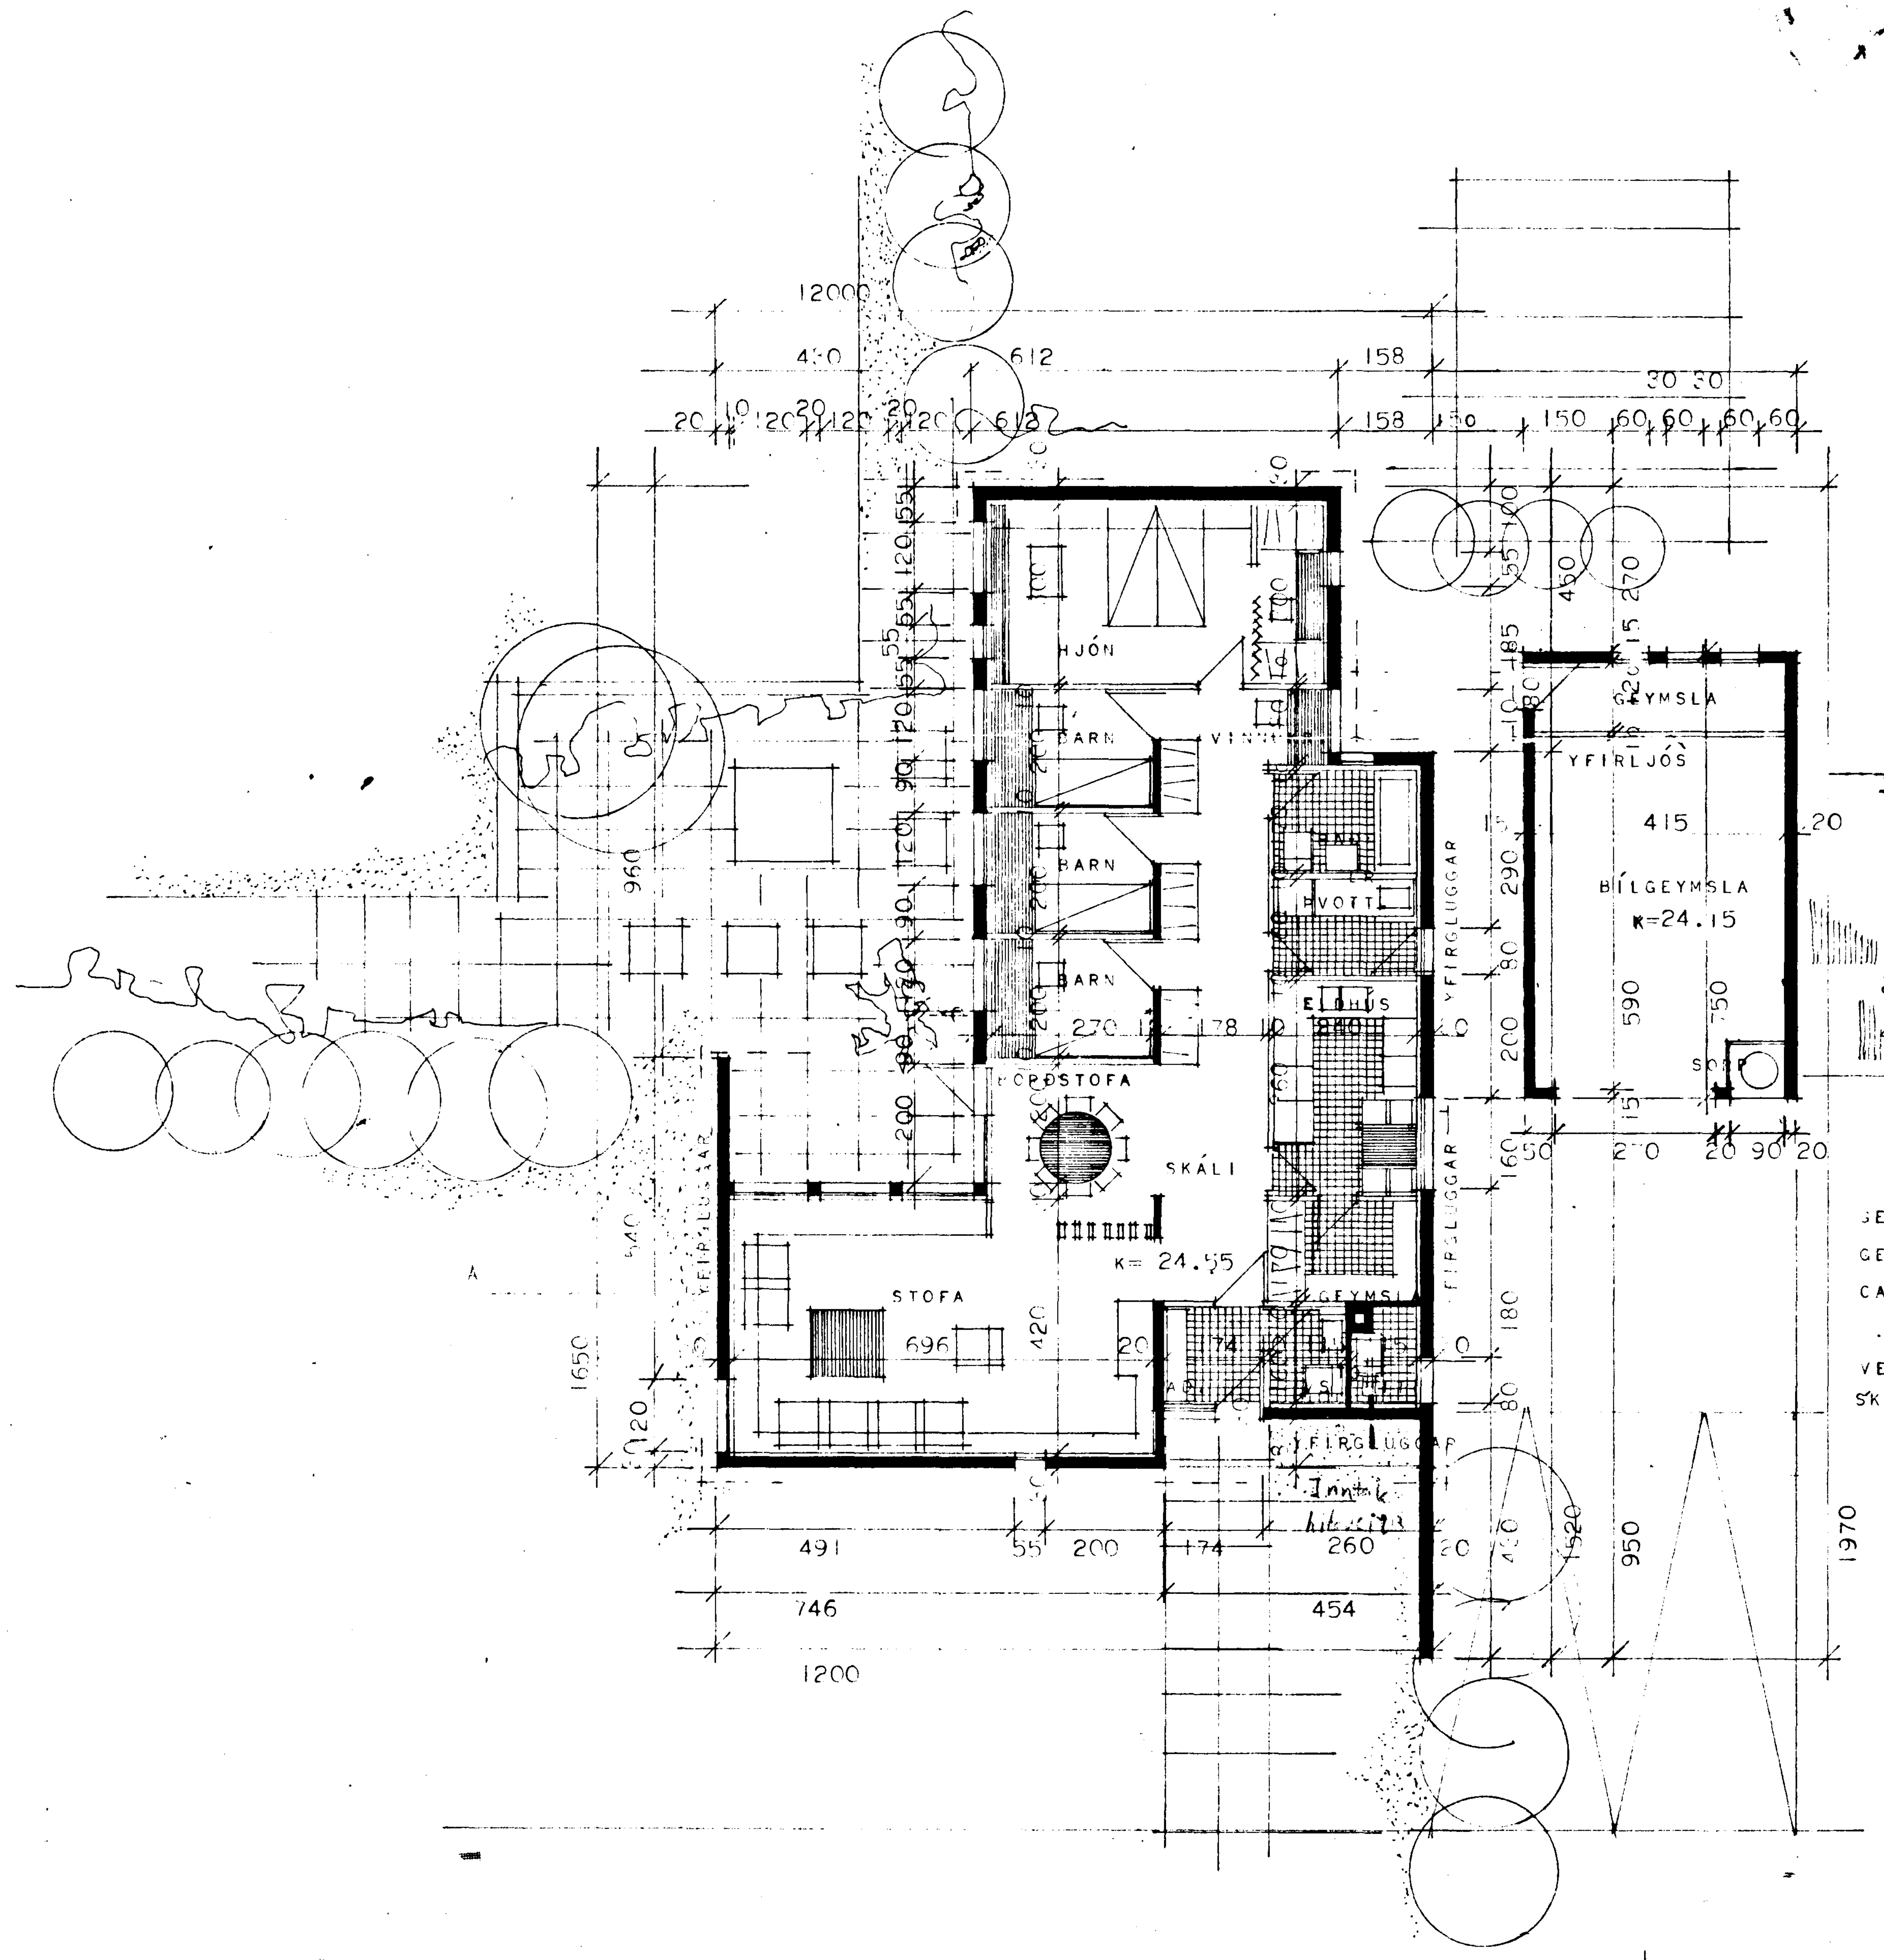

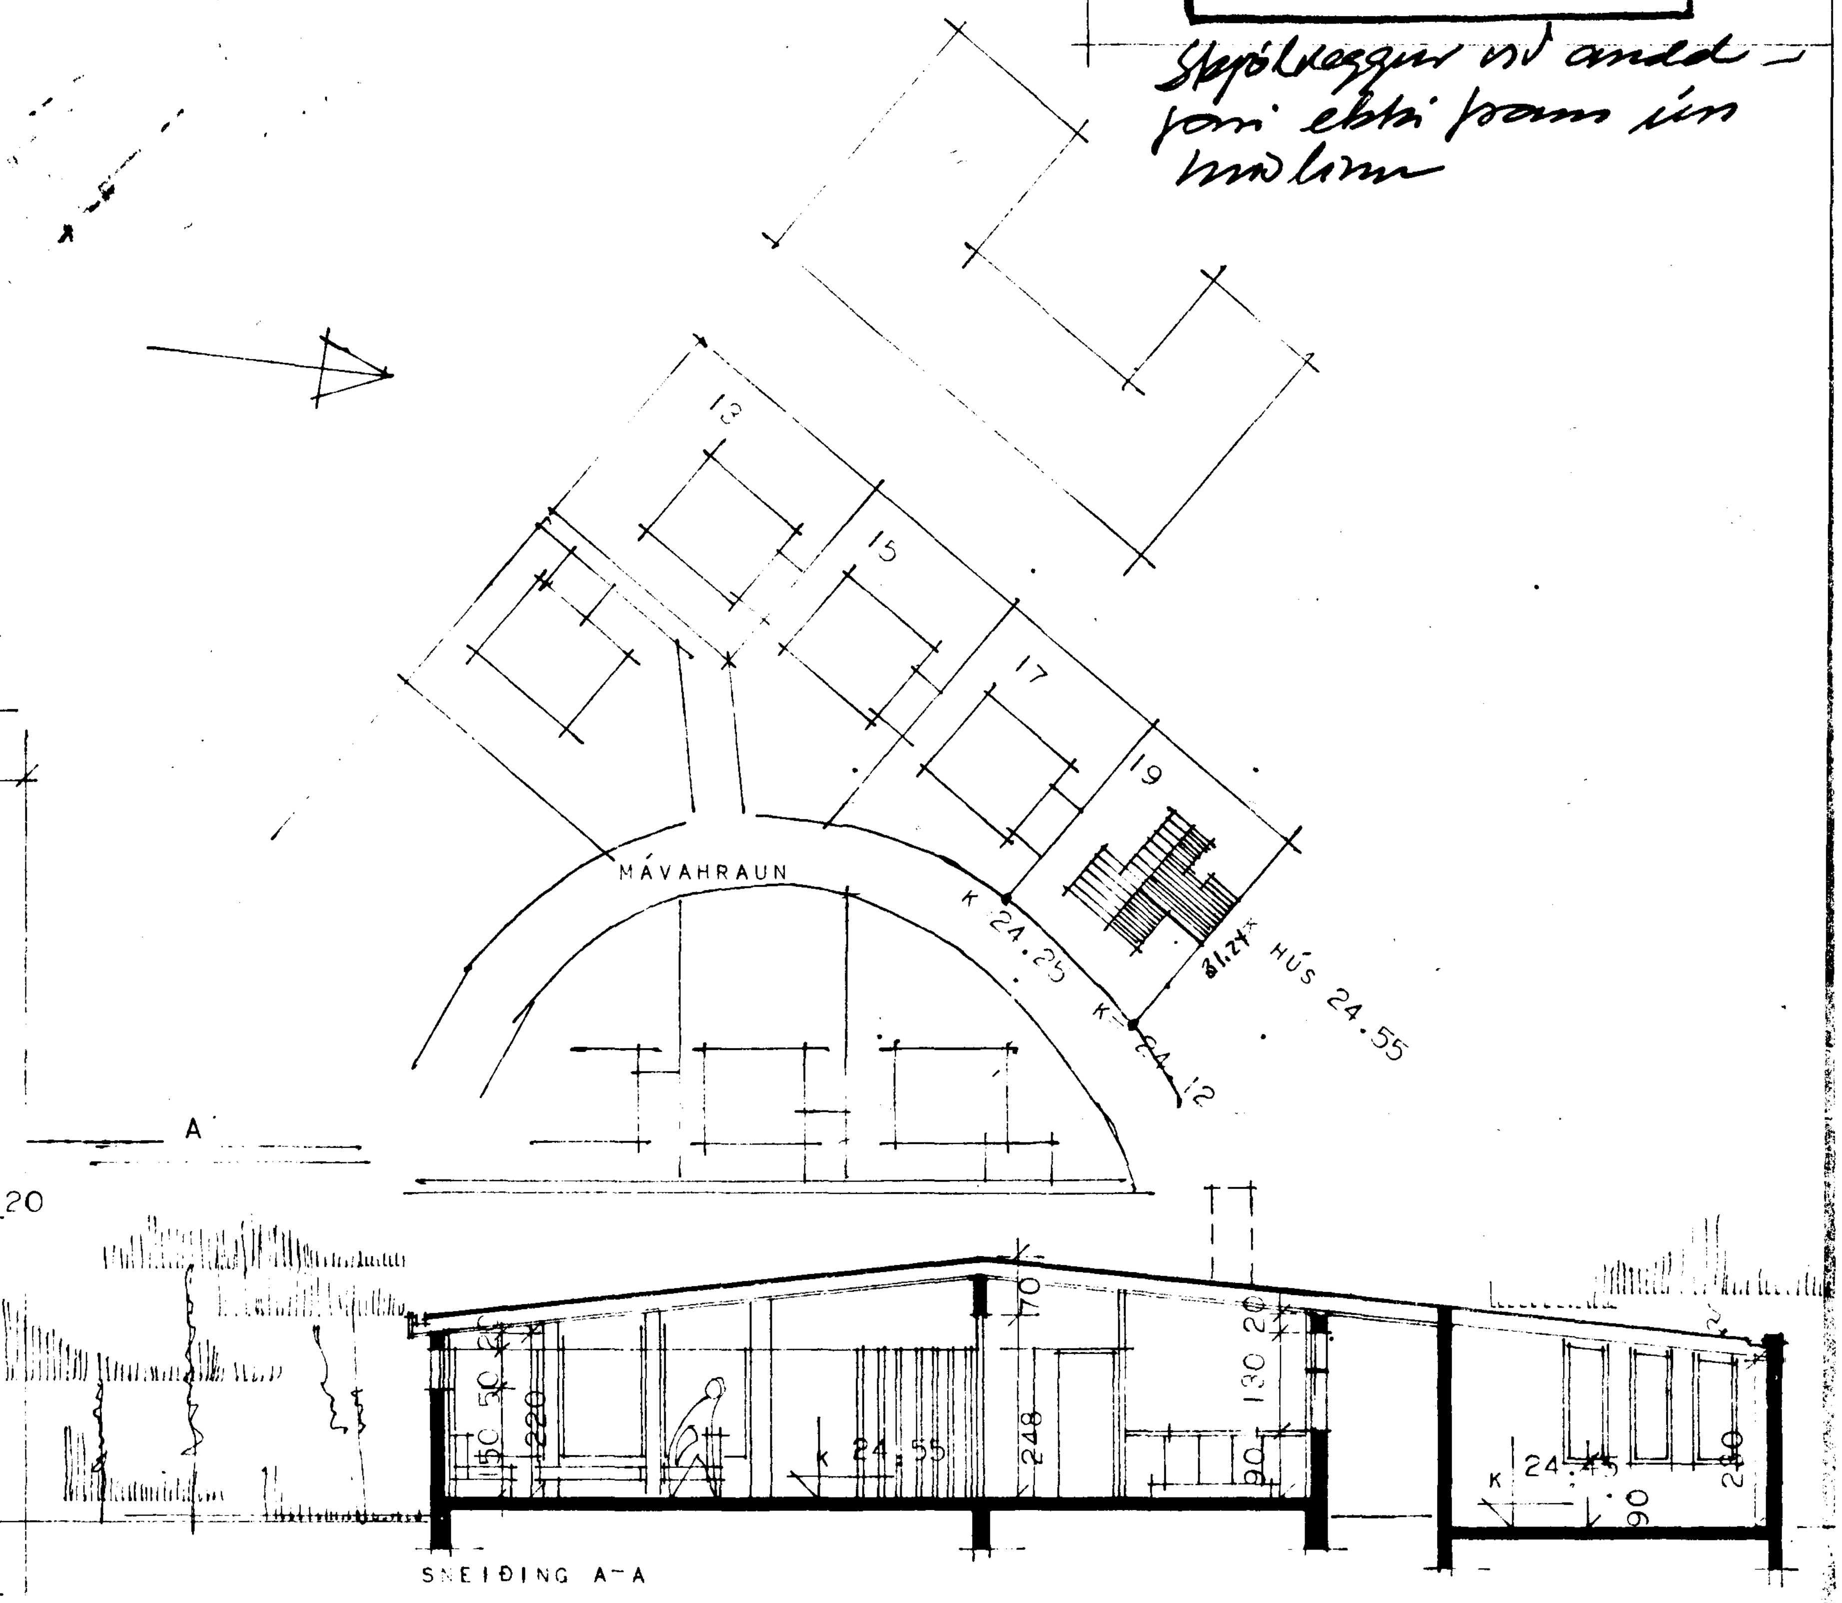

GEYMSLA Í HÚSI +
GEYMSLA Í BÍLGEYMSLU
CA $8M^2$

VEGGI OG LOFT HITAKLEFA
SKAL GERA ÚR ELDTRAUSTU EFNI.

ELDVARNARVEGGUR Á LÓÐARMÖRKUM NÁI UPPFYRIR JÁRN
VEGGUR Á BÍLGEYMSLU NÆR HÚSI SKAL STEYPAST UPP
AÐ BÁRUJÁRNI SPERRUR GANGI EKKI ÓSLITNAR Í GEGN.

HÚSNÆÐISMÁLASTOFNUN RÍKISINS	
GRUNNMYND SNEIÐING M 1:100	EINBÝLISHÚS VERK **1100**
	FEBRÚAR 1969
	BL.NR. 1