

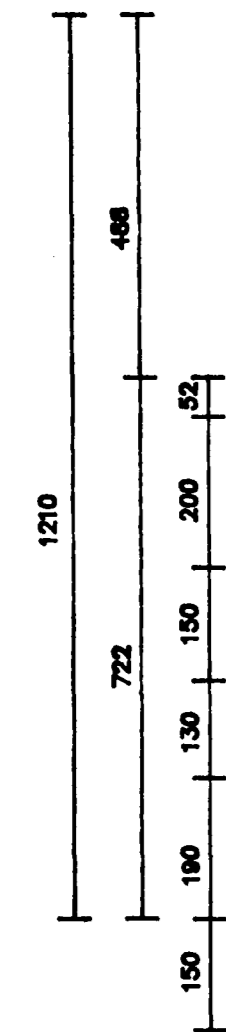
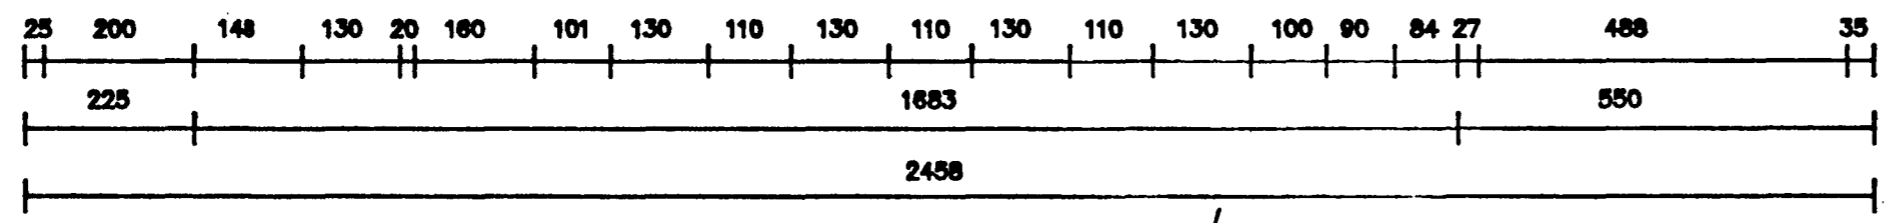


GRUNNMYND M. 1:100

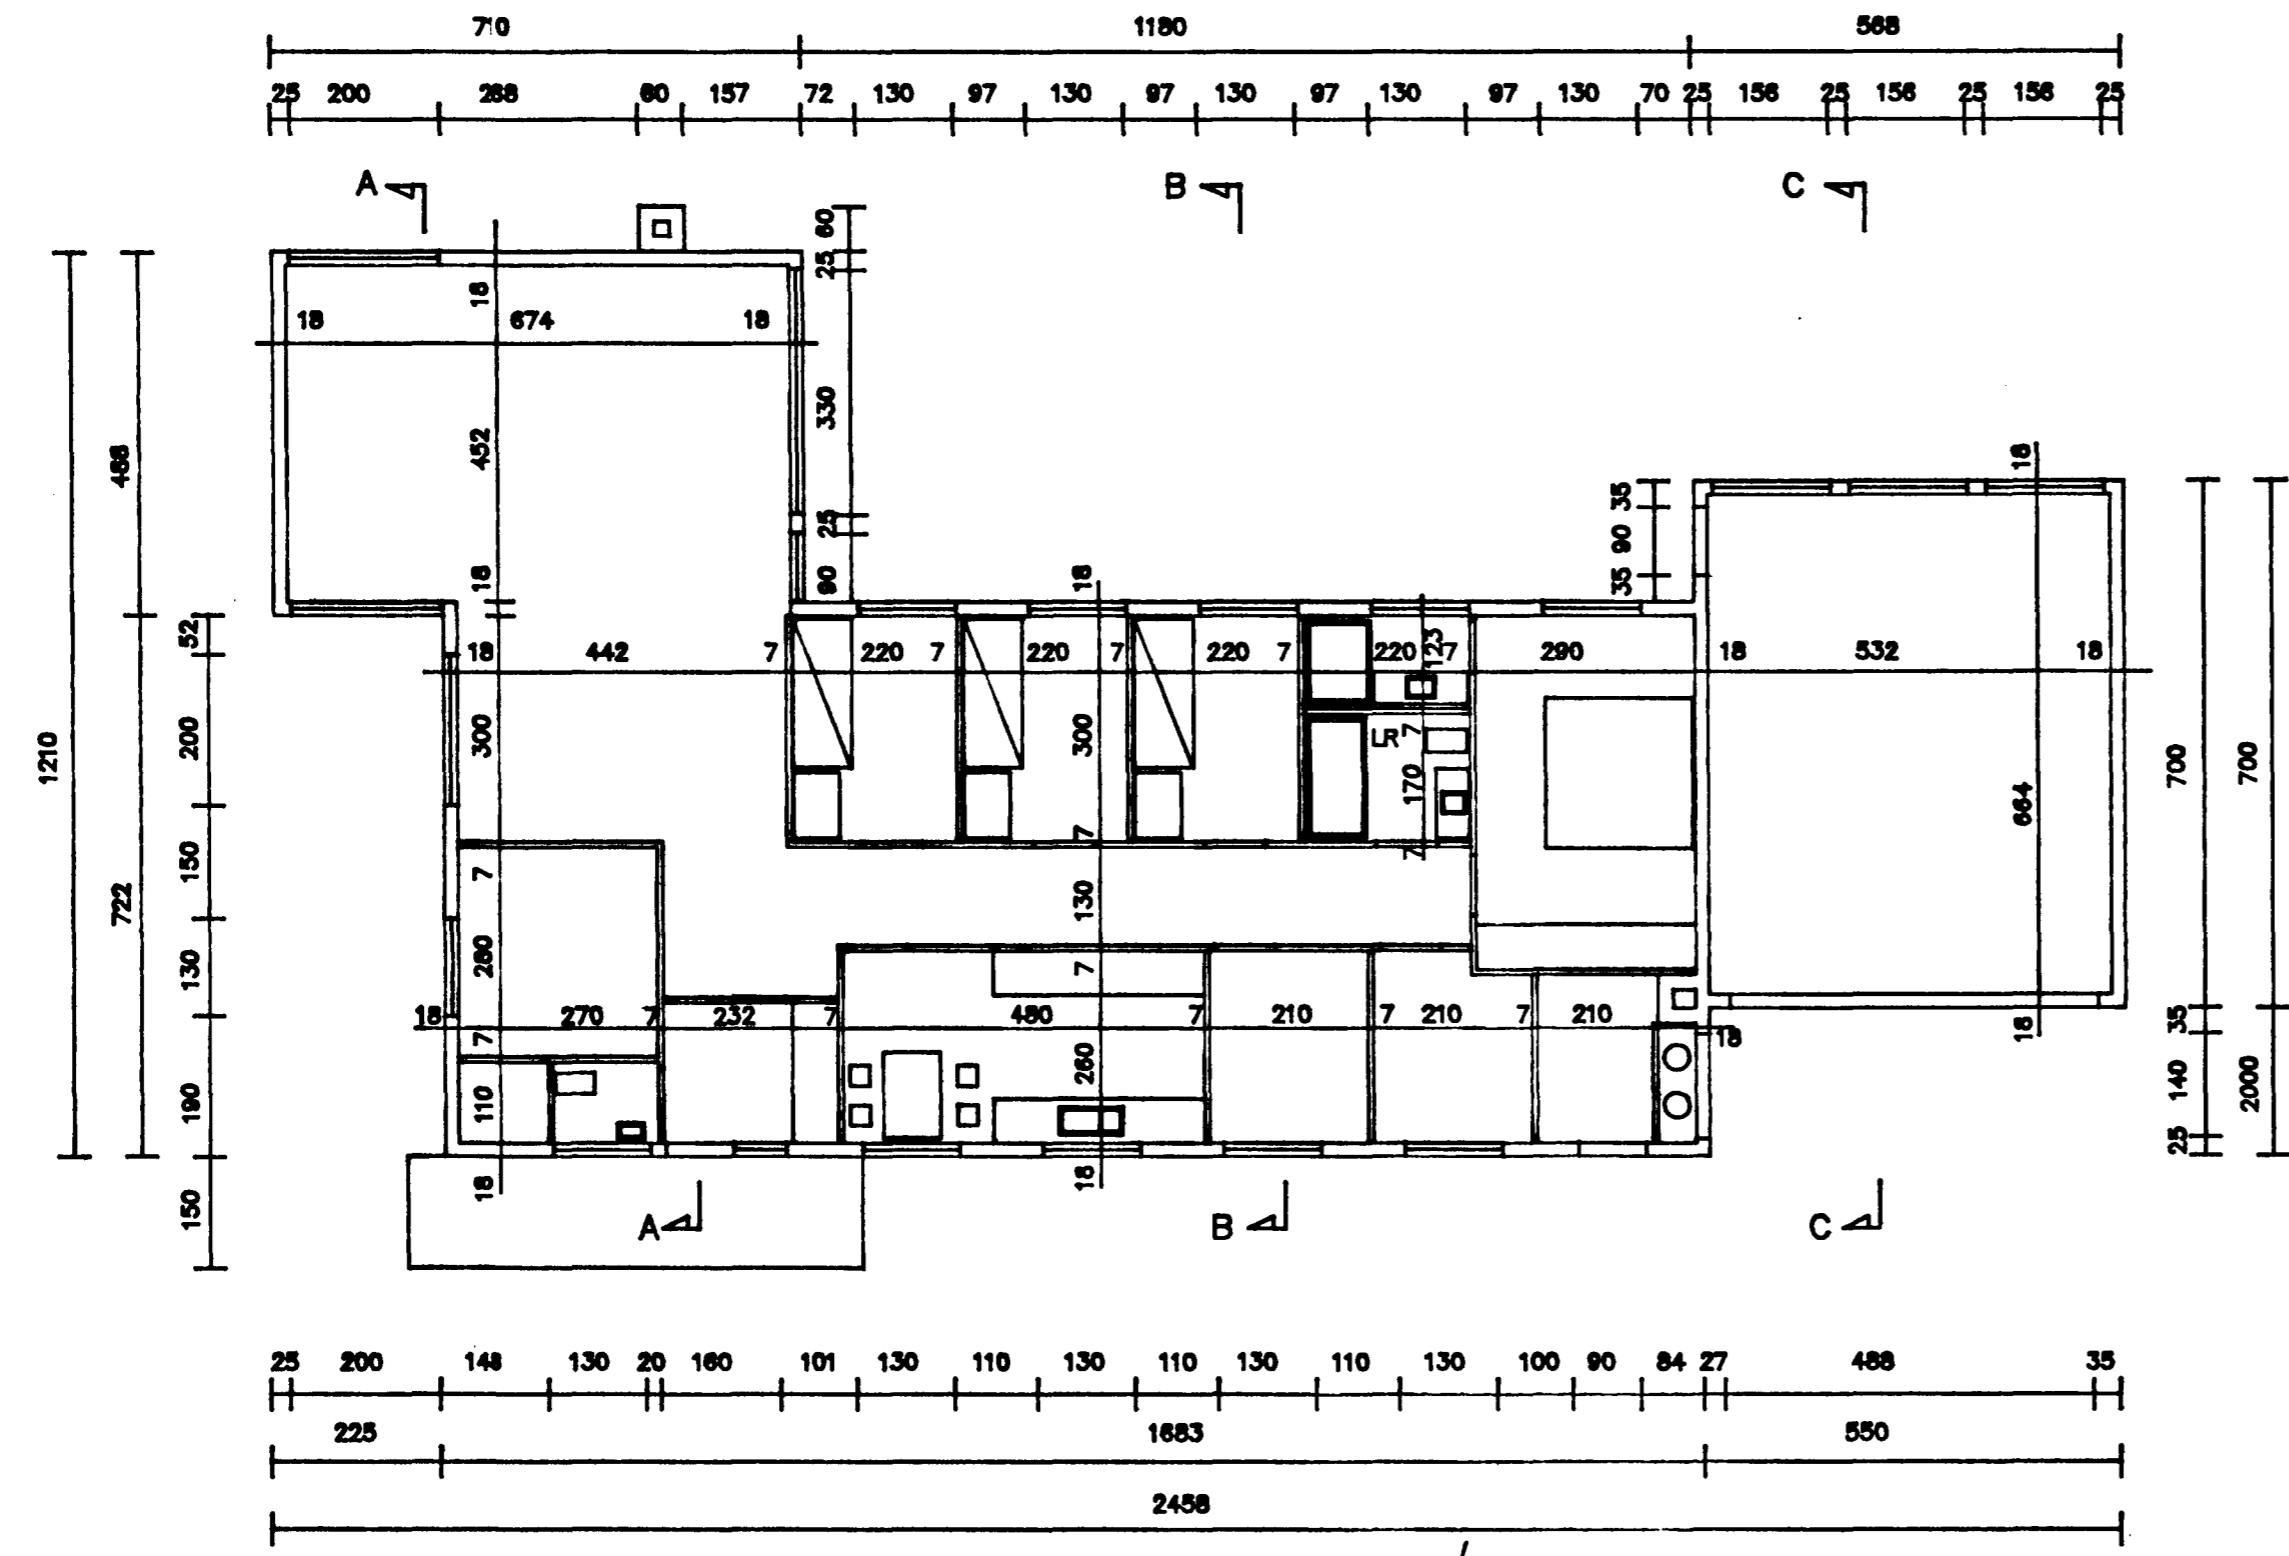

AFSTÖÐUMYND M. 1:500

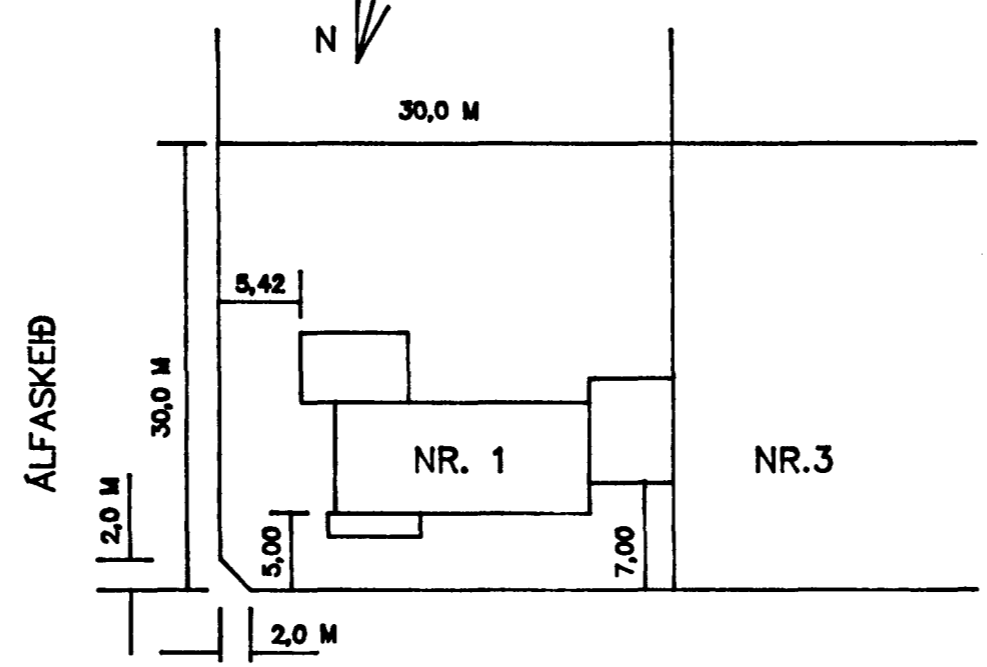


MÁVAHRAUN

FLATARMÁL LÓÐAR: 898 M²
 FLATARMÁL ÍBÚÐAR: 140,65 M²
 FLATARMÁL ÞVOTTAN, GEYMSLU, HITA, SORPS: 17,70 M²
 FLATARMÁL BÍFREIÐAGEYMSLU: 38,79 M²


 197,14 M²


 Samþykkt þann
 15 JULÍ 1998
 Byggingafulltrúinn í Hafnarfirði
 F.h. Kristján Þórásson


SNÍÐ A-A

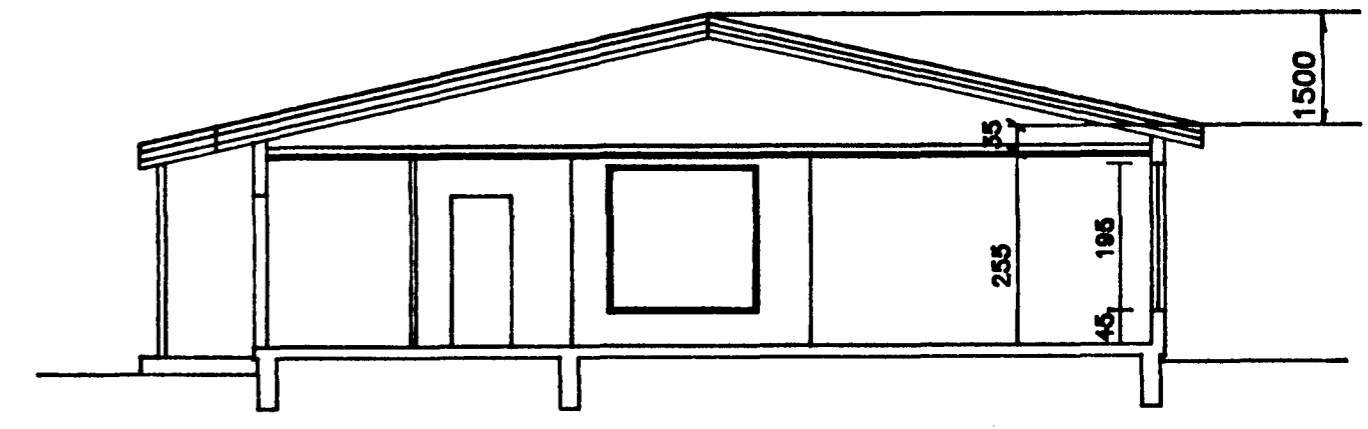

SNÍÐ B-B

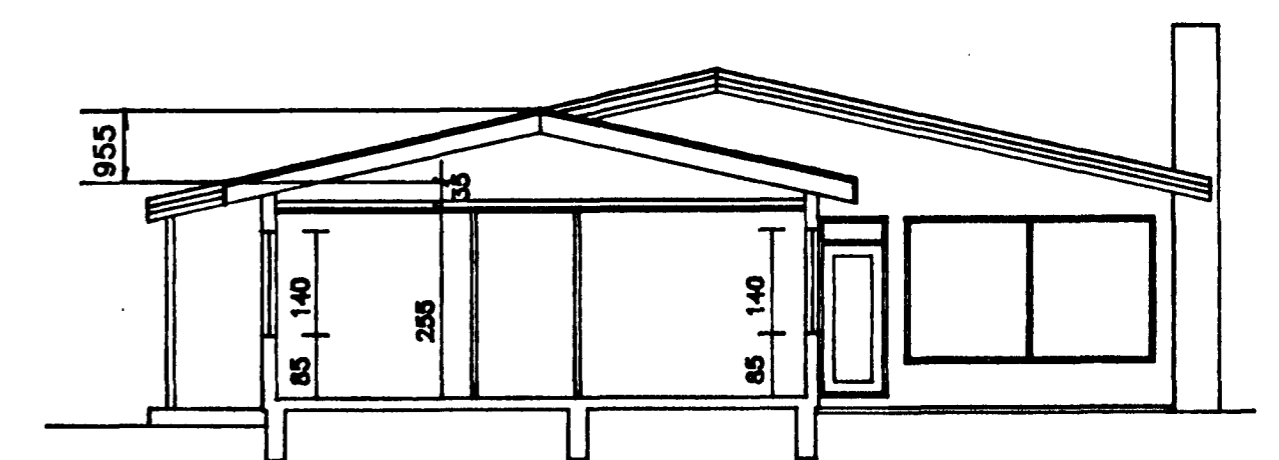

SNÍÐ C-C

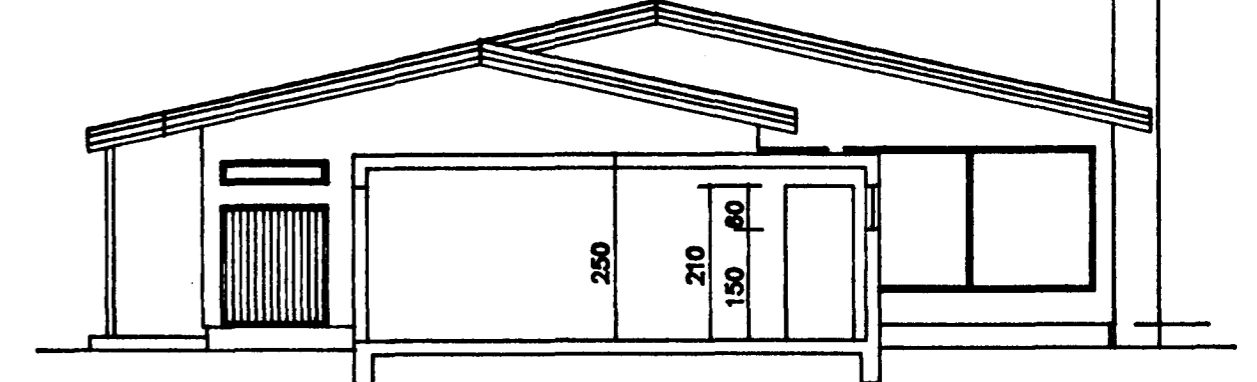

rj VERKFRÆÐINGAR ehf

STANGARHYL 1A, 110 REYKJAVÍK
 Sími 567-8030, FAX 567-8015

HÖNNUN R.J.
 TEIKNUN R.J.
 YFIRFARIÐ
 SAMÞYKKT

MÁVAHRAUN 1
 HAFNARFIRÐI

BREYTING Á ÞAKI
 Grunnmynd, Sníð

BREYTING
 NR.
 A2