




Samþykkt á fundi byggingar-
nefndar h. 19/2 '92
BYGGINGARLITRÖM
[Signature]

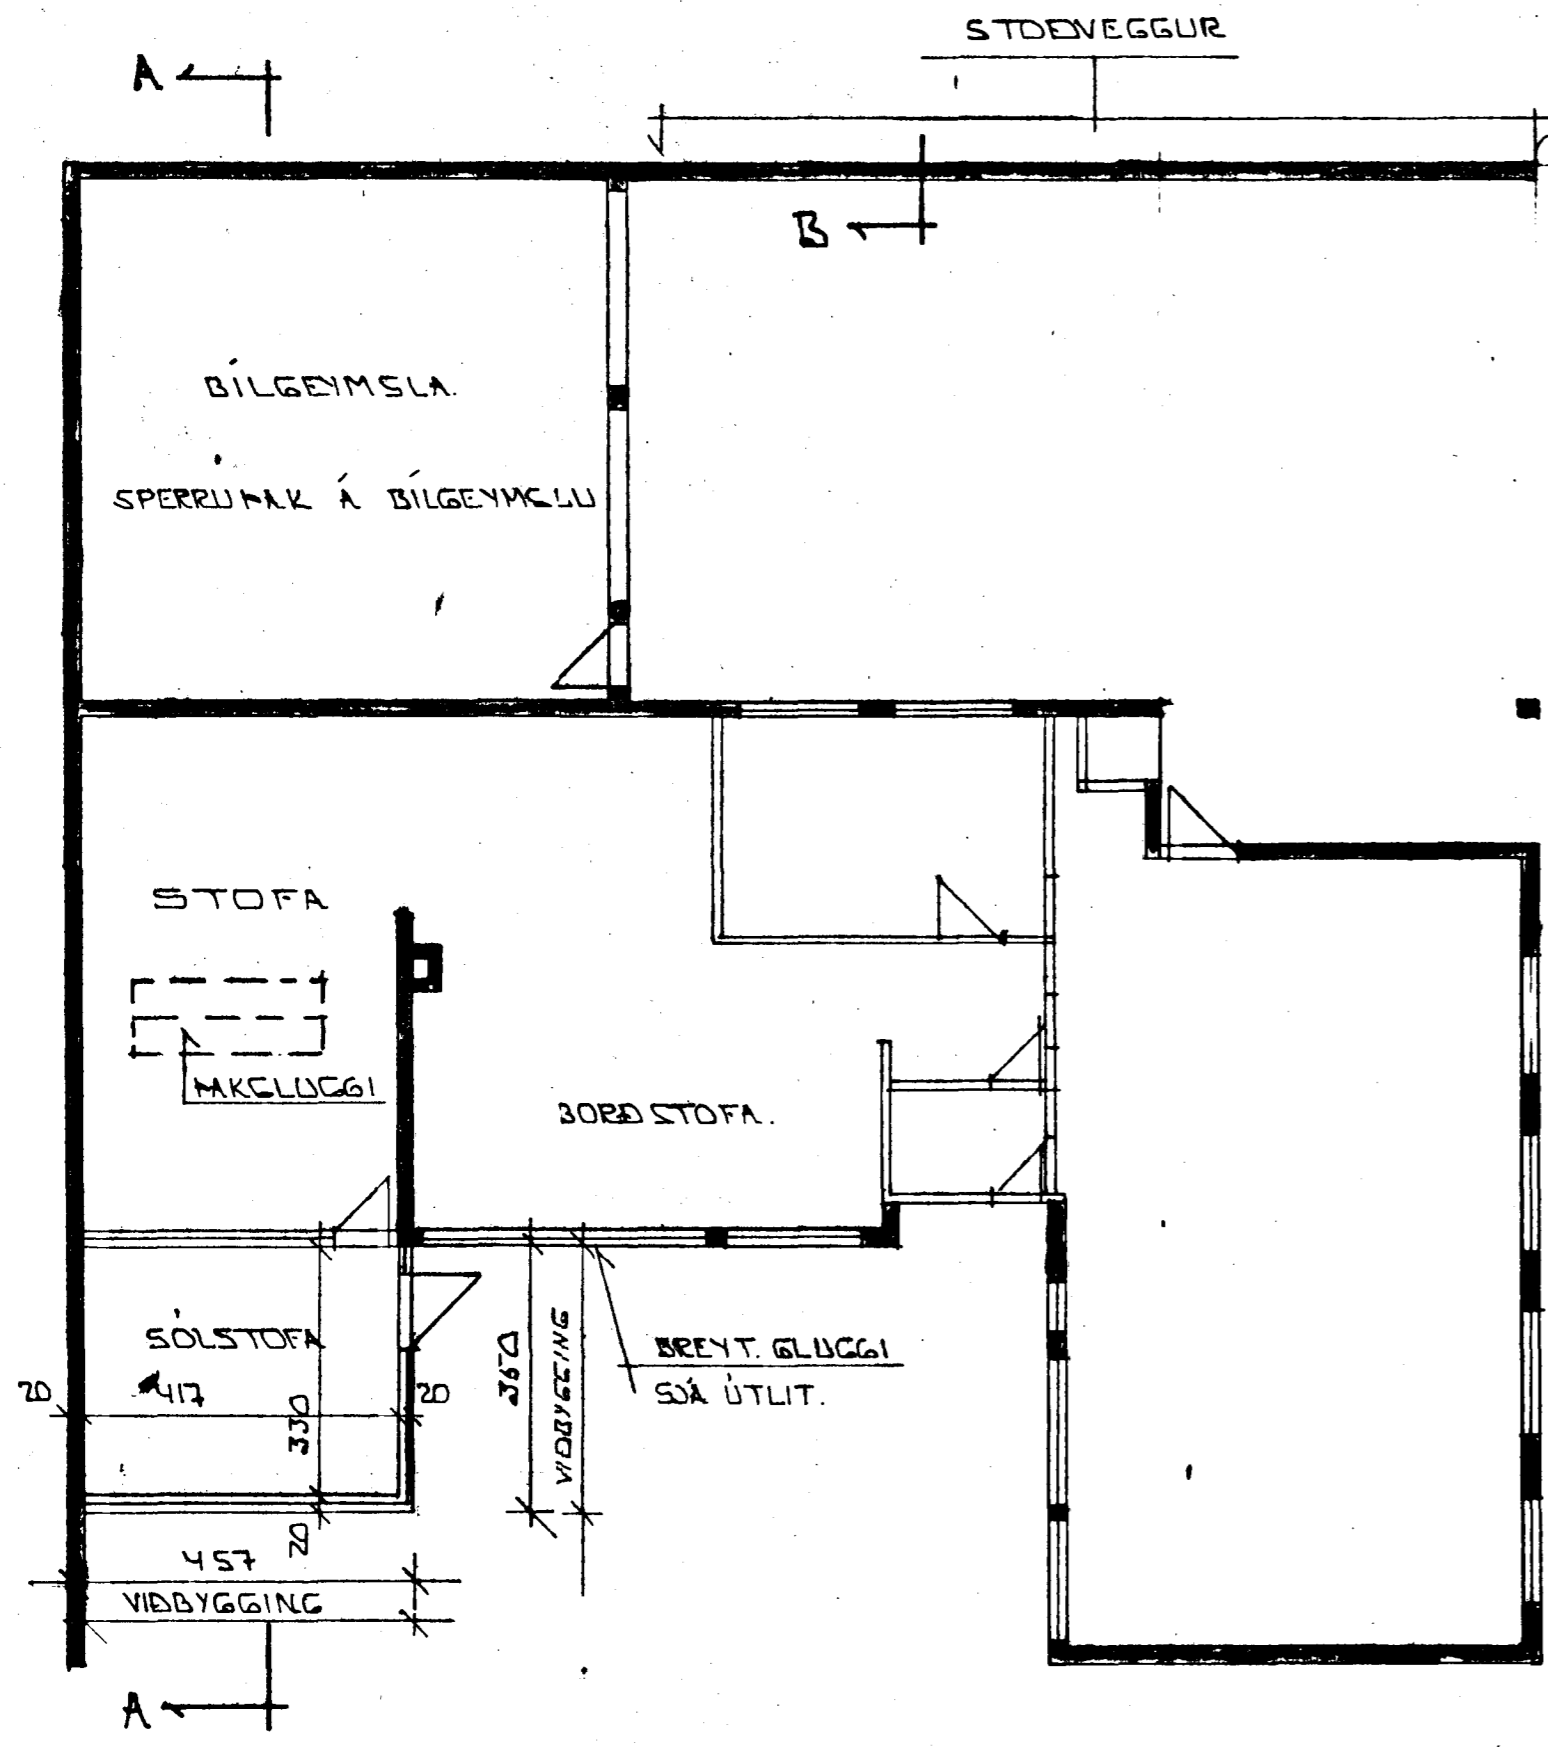


GRUNNMYND 1:100

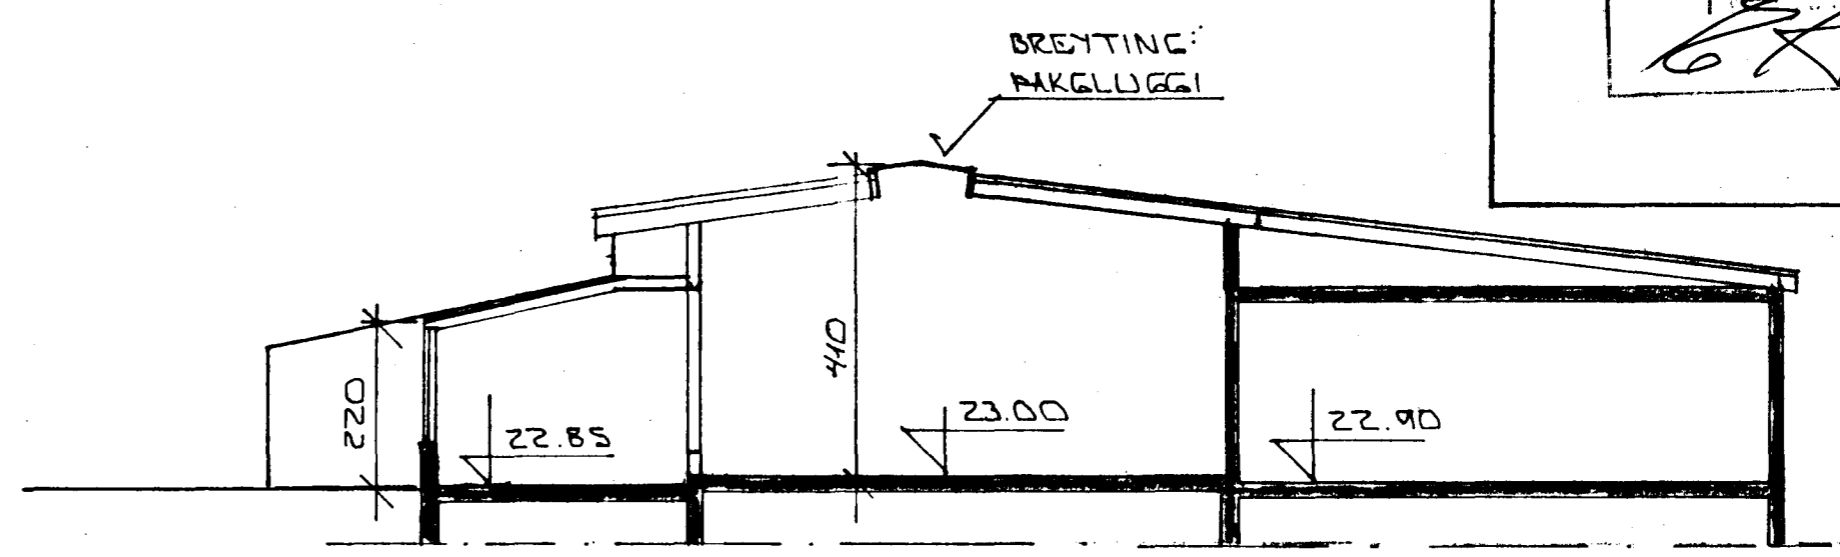

SNID A - A 1:100

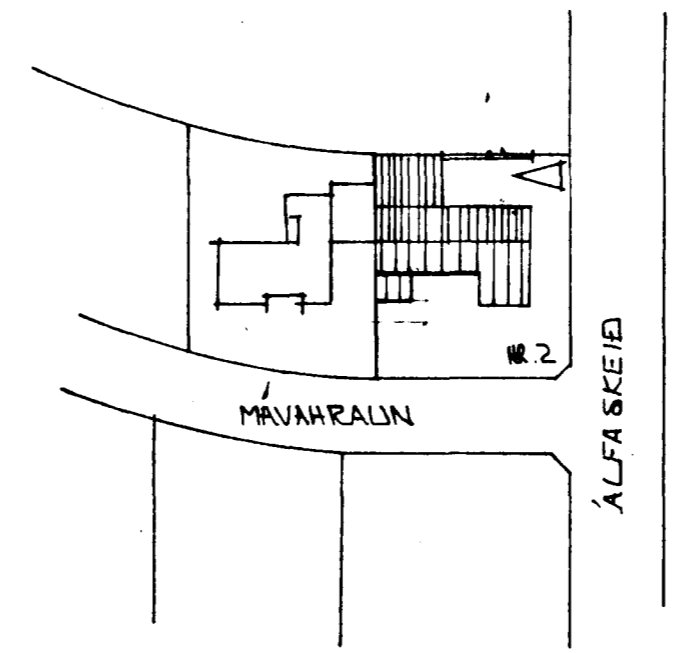

AFSTÖÐUMYND 1:1000

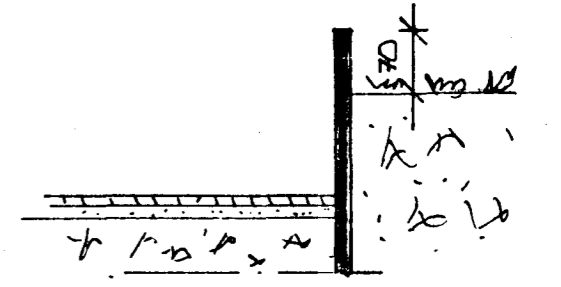

SNID B 1:100

SKÝRINGAR:

SÓLSTOFA: FLATARMÁL: 13.761 M²
RÚMMÁL: 34.402 M³
Bílg. þak 32 M³
BYGGINGAREFNI: STEINSTEYPA OG GLER.

STÖDVEGGUR VÍÐ INNKEYRSLU.
ÞAKGLUGGI Í STOFU
BR. GLUGGI Í BÖRÐST.
ÞAK Á BÍLGEYMSLU

Samþykkt 18/2 '92
[Signature]
Mávahraun 4

BR. NR.	DAGS.	EDLI BREVTINGAR	SIGN.
			DAGS. FEBR. '92
MÁVAHRAUN 2 HAFNARFIRÐI			HANNAÐ
SÓLSTOFA: GRUNNMYND. SNID. AFSTÖÐUMYND			TEIKNAD
STÖDVEGGUR: GRUNNMYND. SNID.			VERK NR. 9209
MELIKV. 1:100 1:1000			
SIGURÐUR ÞORLEIFSSON TEKNIFRÆÐINGUR			BLAD NR. 0-01
STRANDGÖTU 11 HAFNARFIRÐI SÍMI 54751/54255			