



B-GATA 2 VIÐ ÁLFASKEID  
HAFNARFIRÐI

Gambykt & fundi bygginga-  
nefndar þ. 16. 6. 1971

BYGGINGAFLITRÚINN  
I HAFNARFIRÐI


*Sigurðsson*

*Stækum balk. þessing & þaki.*

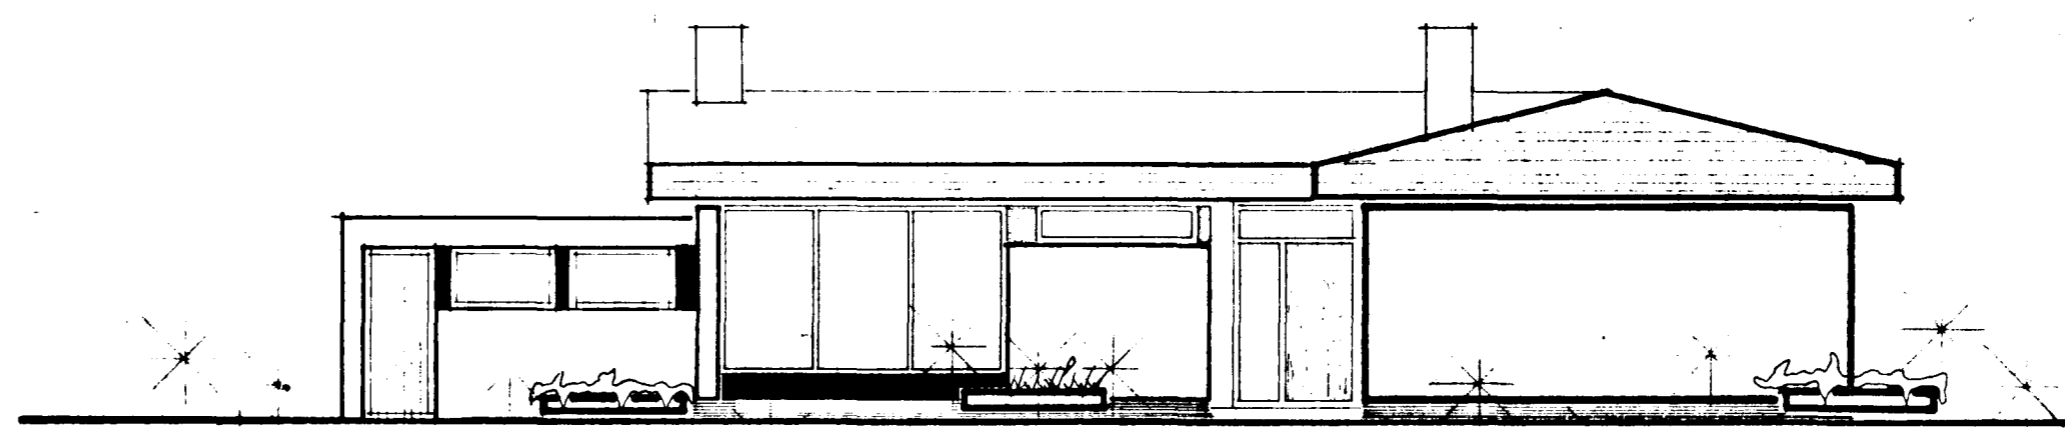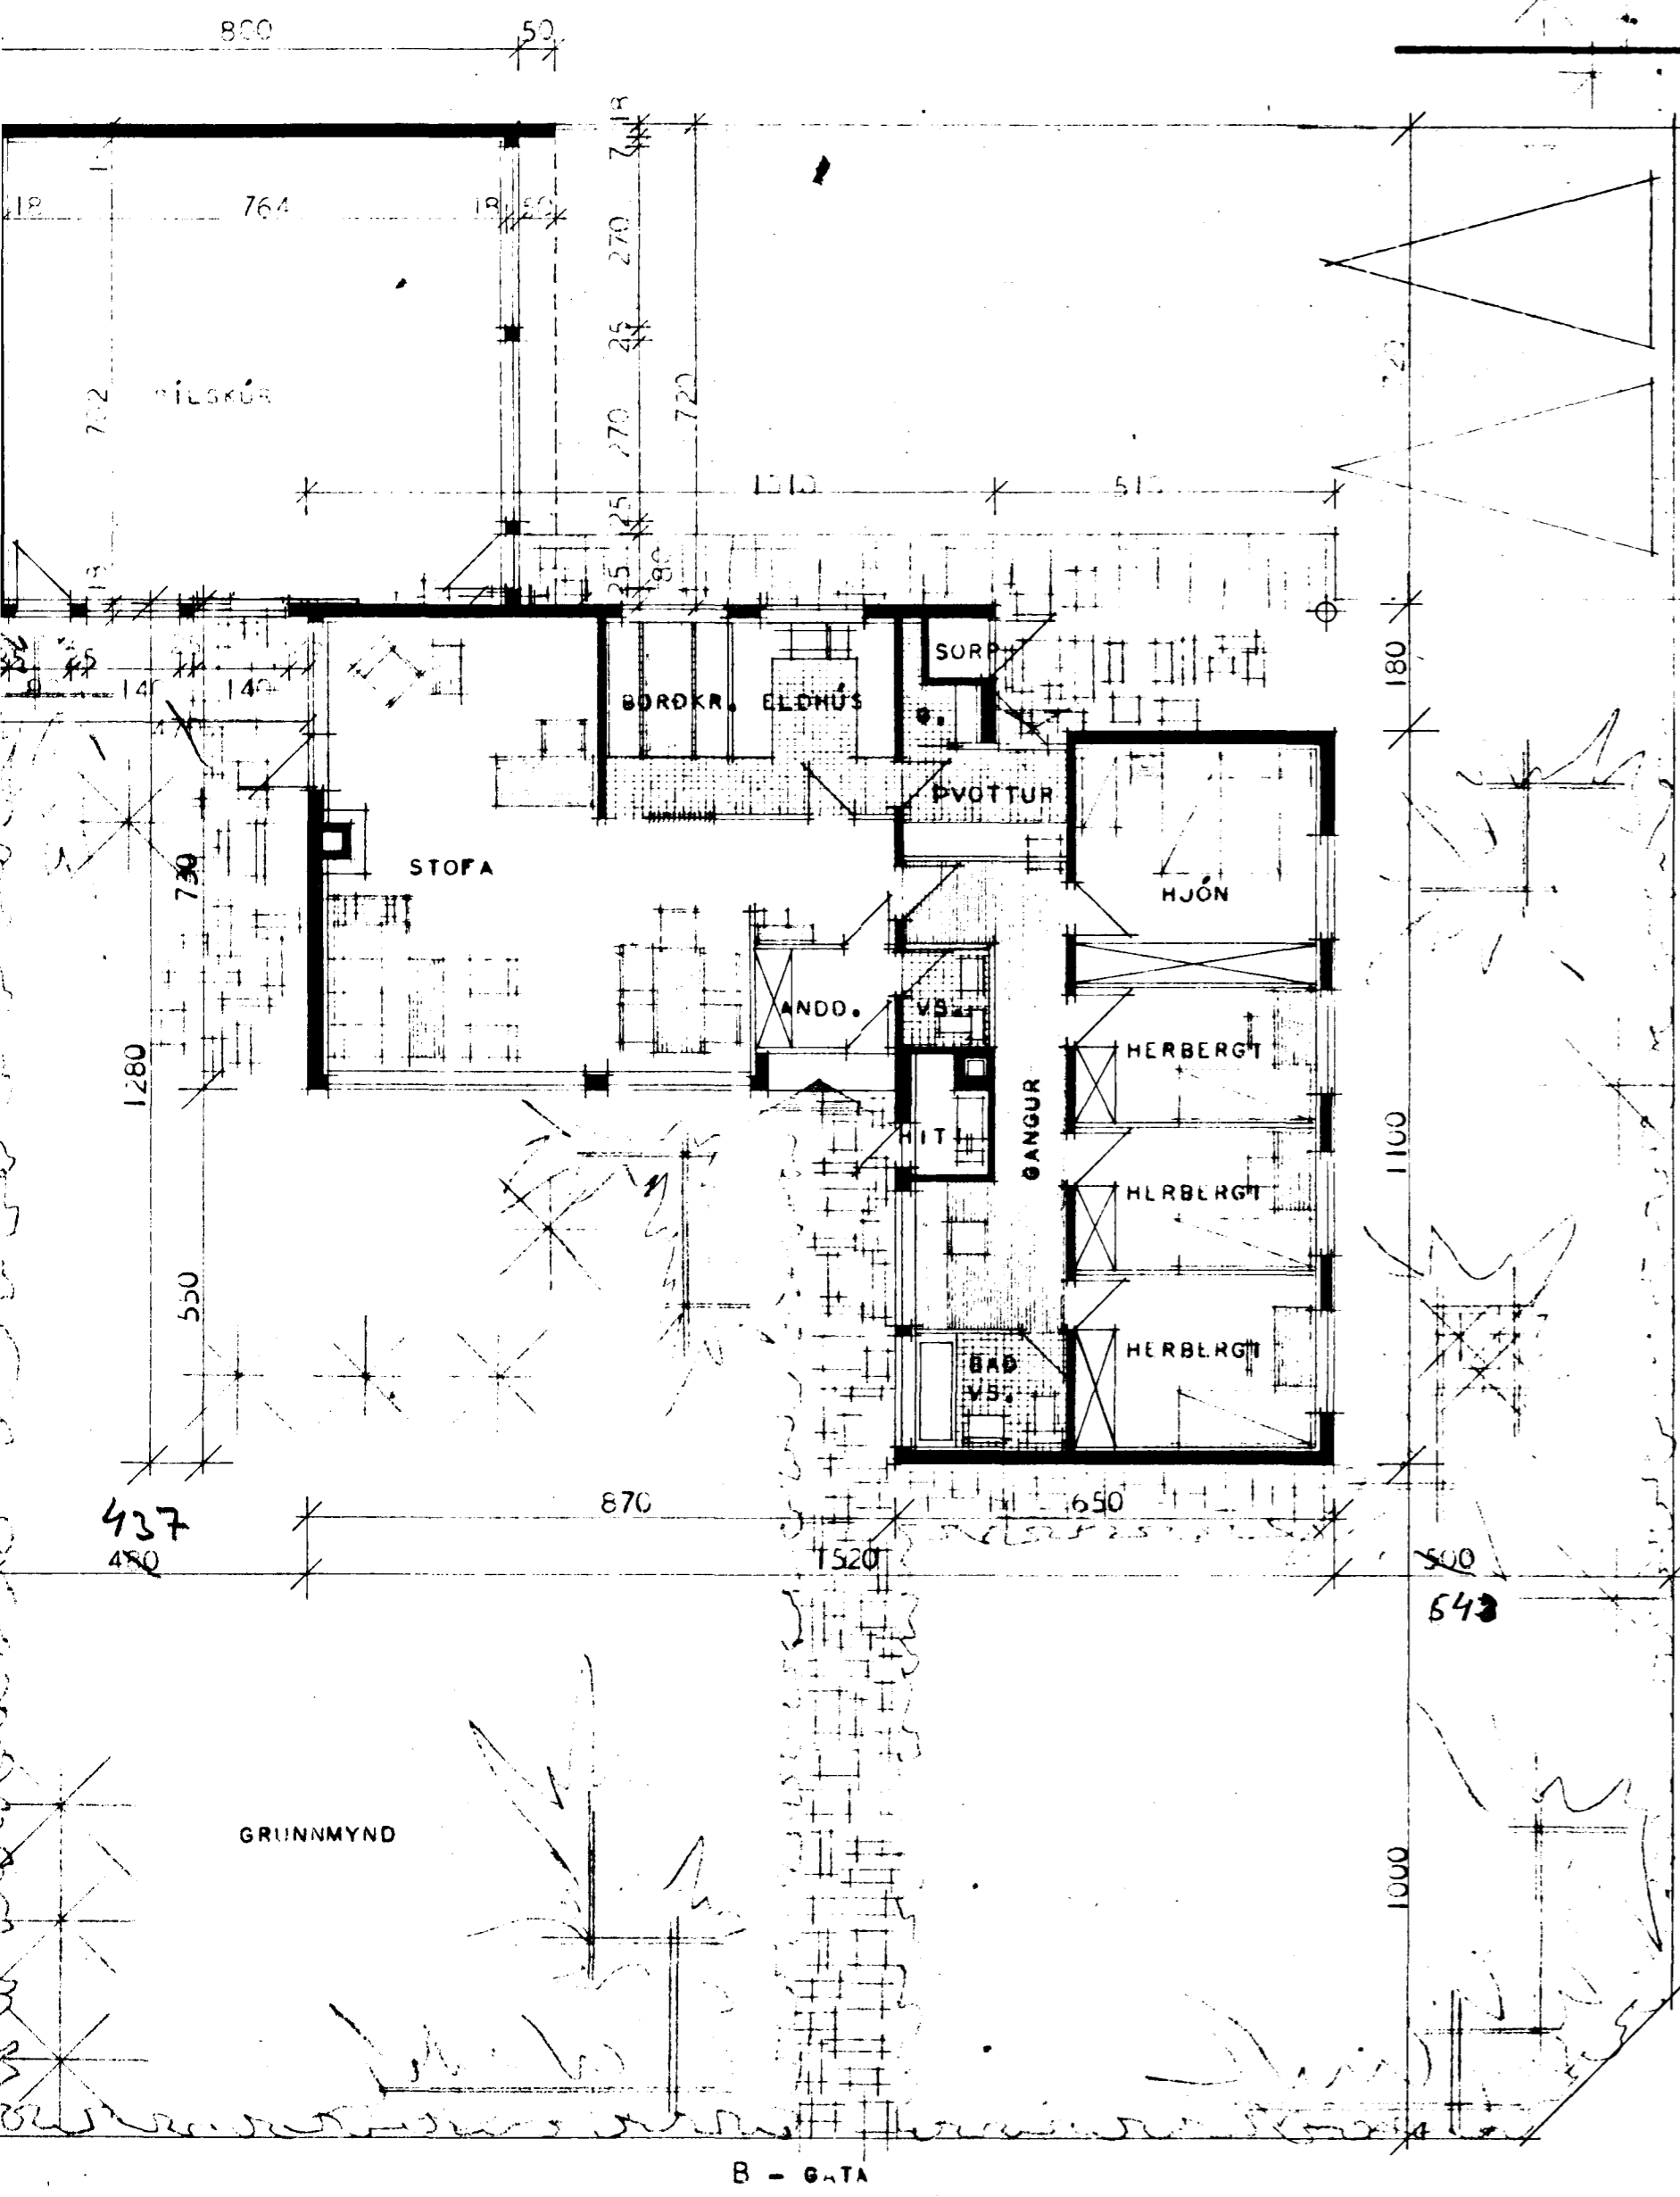


SUÐUR


BRÚTTÓFLATARMÁL ÍBÚÐARHÚSS.....: 136,0 m<sup>2</sup>  
NETTÓFLATARMÁL ÍBÚÐARHÚSS.....: 119,5 m<sup>2</sup>  
BRÚTTÓFLATARMÁL BÍLGEYMSLU.....: 32,0 m<sup>2</sup>

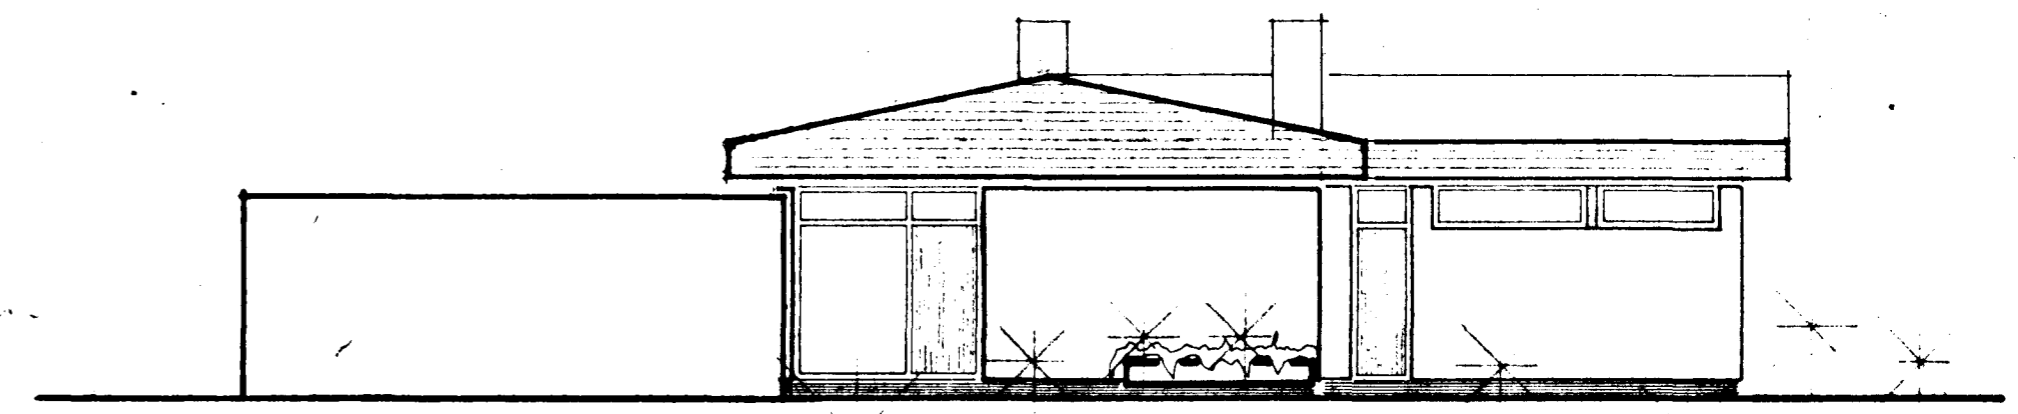


VESTUR

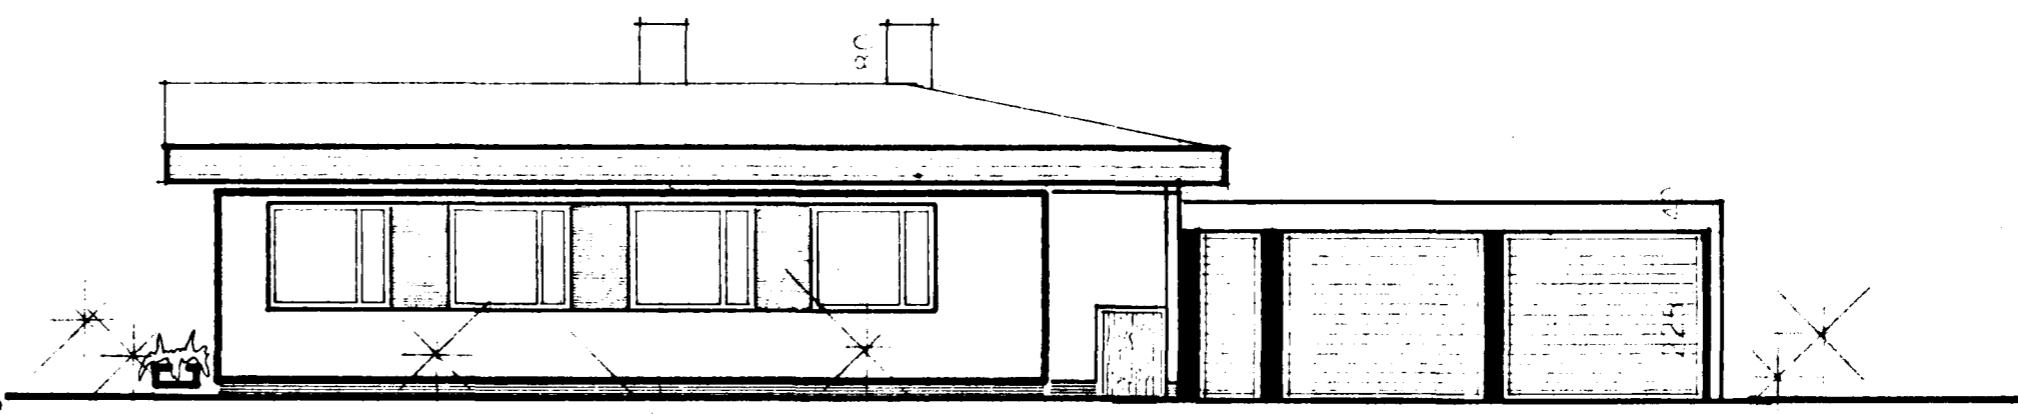

AUSTUR

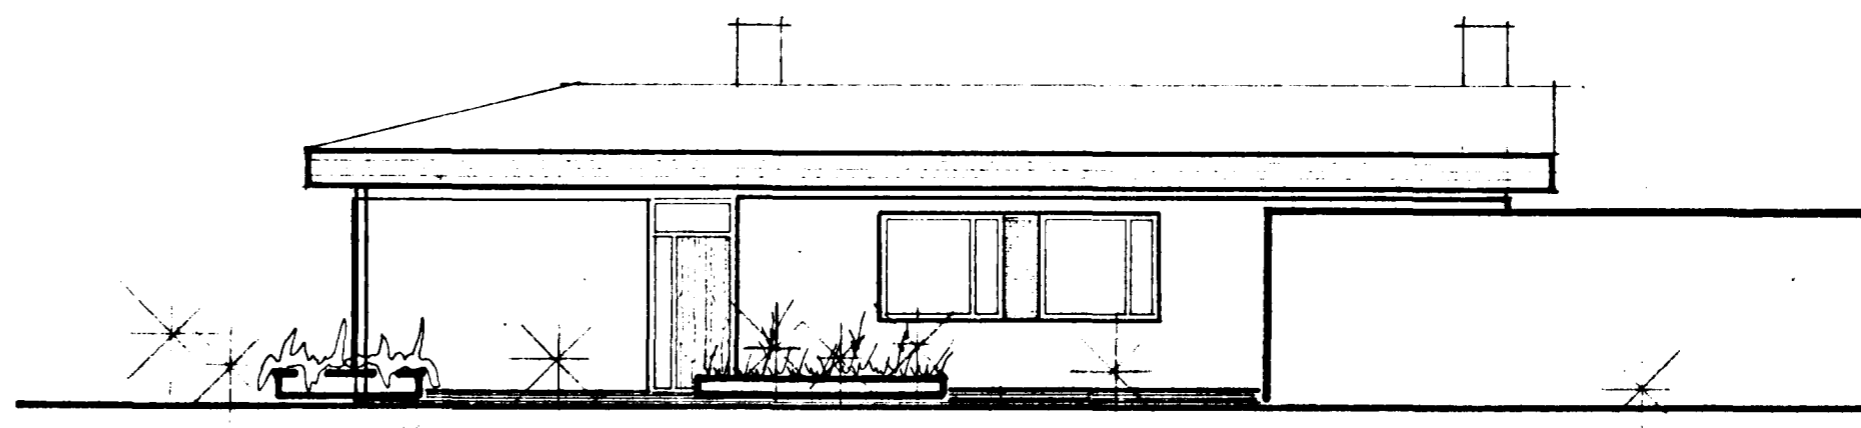

NORÐUR

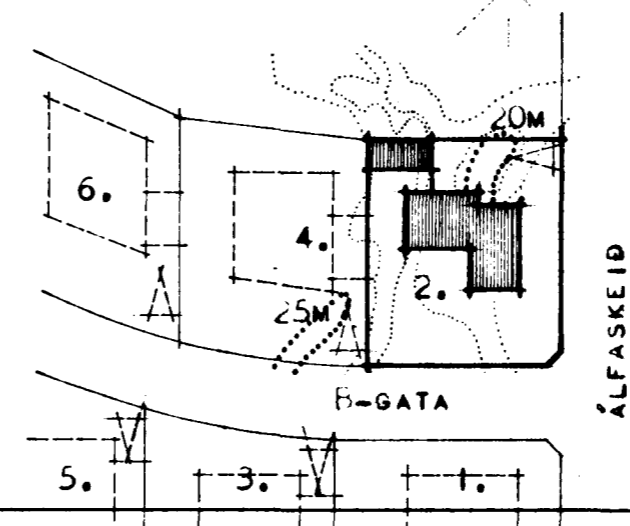

ÁLFASKEID

AFSTÖÐUMYND

BREYTT Í JÚNÍ 1971 MII

HÚSNÆÐISMÁLASTOFNUN	RÍKISINS
GRUNNMYND OG ÚTLIT	EINBÝLISHÚS
MÁL 1:100	VERK
AFSTÖÐUMYND	67 - A
MÁL 1:1000	BREYTT
	BLAÐ NR. 1
	NOV. 1963
	NOV. 1965
H. ÓLAFSSON S. GUÐMUNDSSON	
<i>Sigurðsson</i>	