



HÖS HR. MARINÓSS ÓSKARSSONAR  
B 4 GATA NR. 6 HAFNARFIRÐI MÁL 1:100


Samþykkt á fundi bygginga-  
nefndar þ. 31. 5. 1972  
BYGGINGAFLUTRÚINN  
I HAFNARFIRÐI  
*Sigmundur*

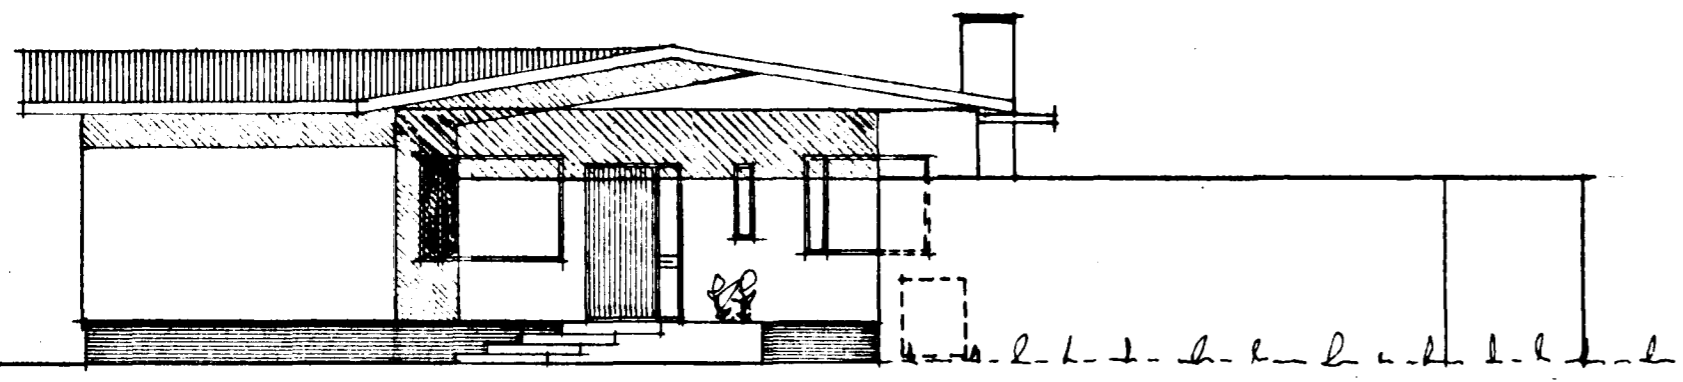


AUSTURHLID

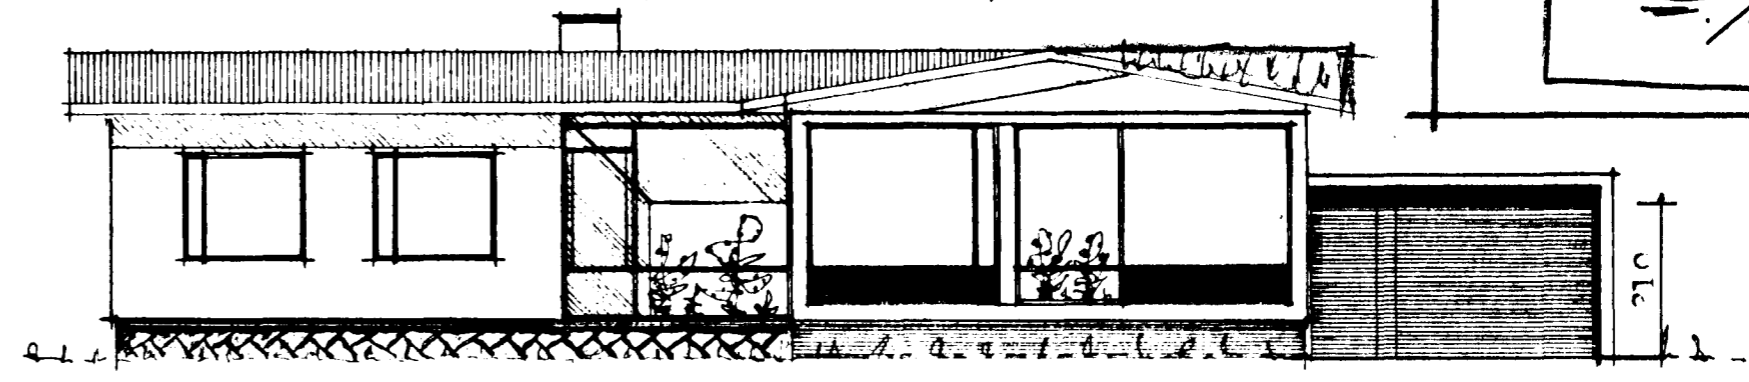


SUDURHLID

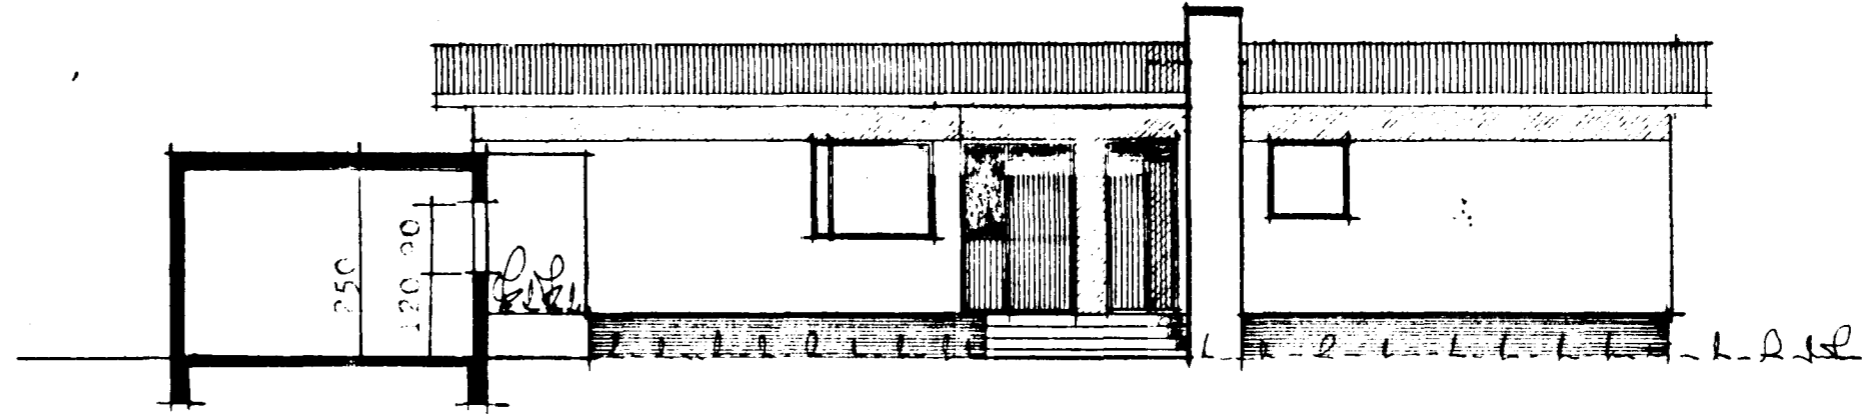

NORÐURHLID


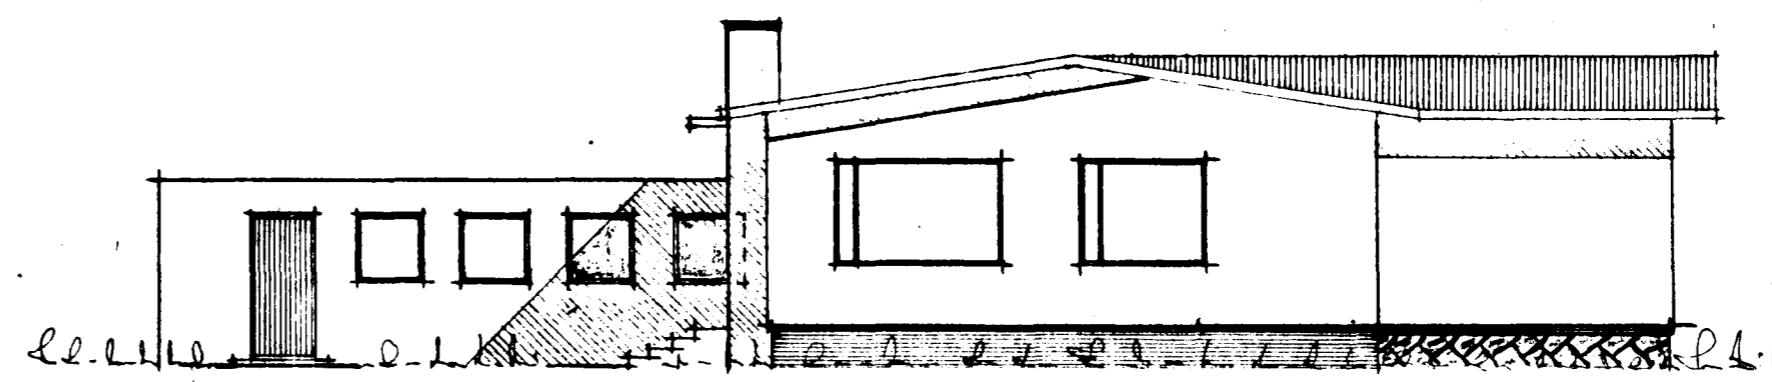


VESTRHLID

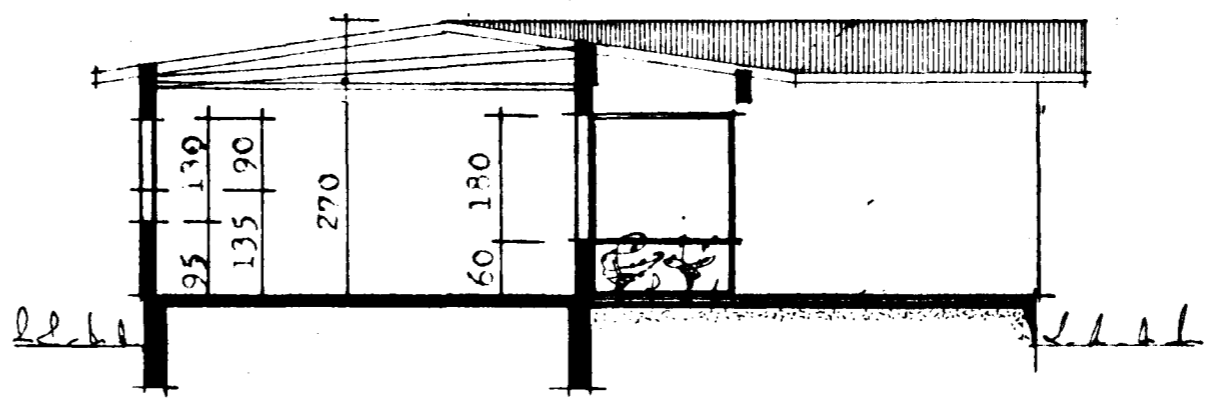

SKURÐUR

FLATARMÁL HÖSS = 135,8m<sup>2</sup>

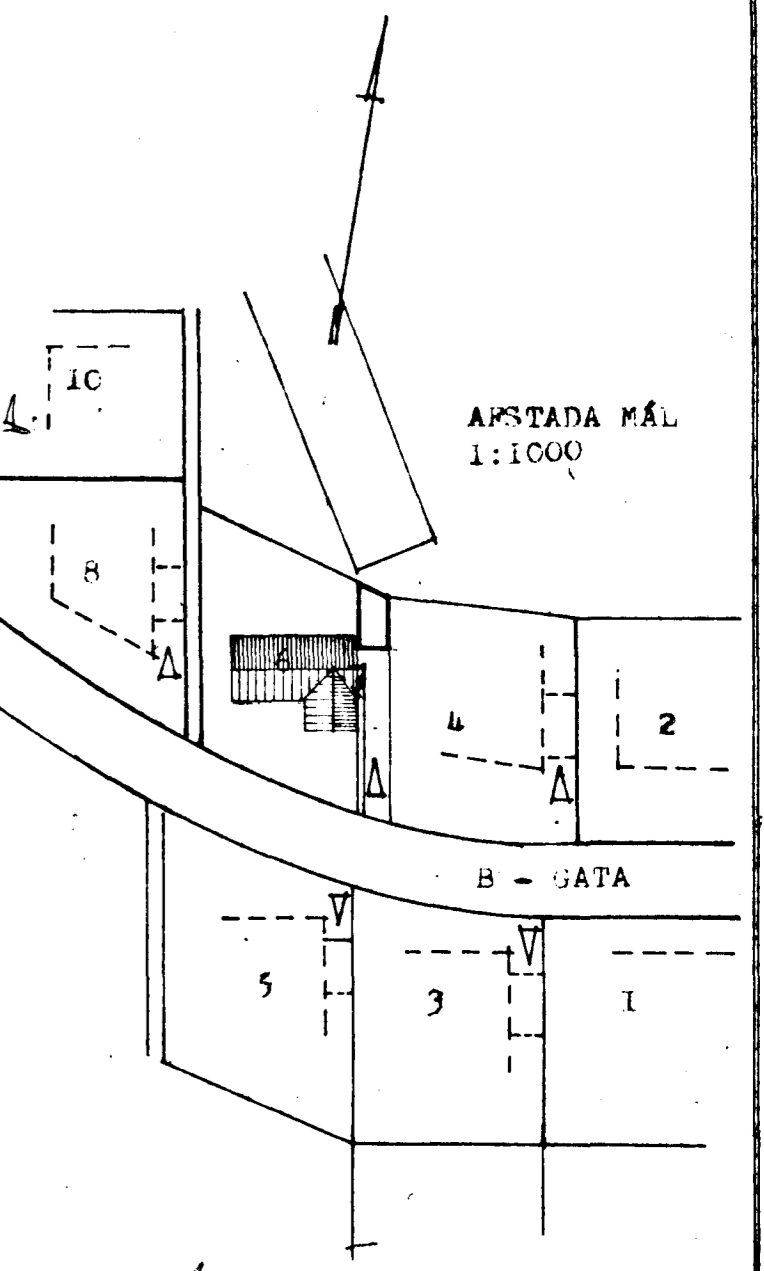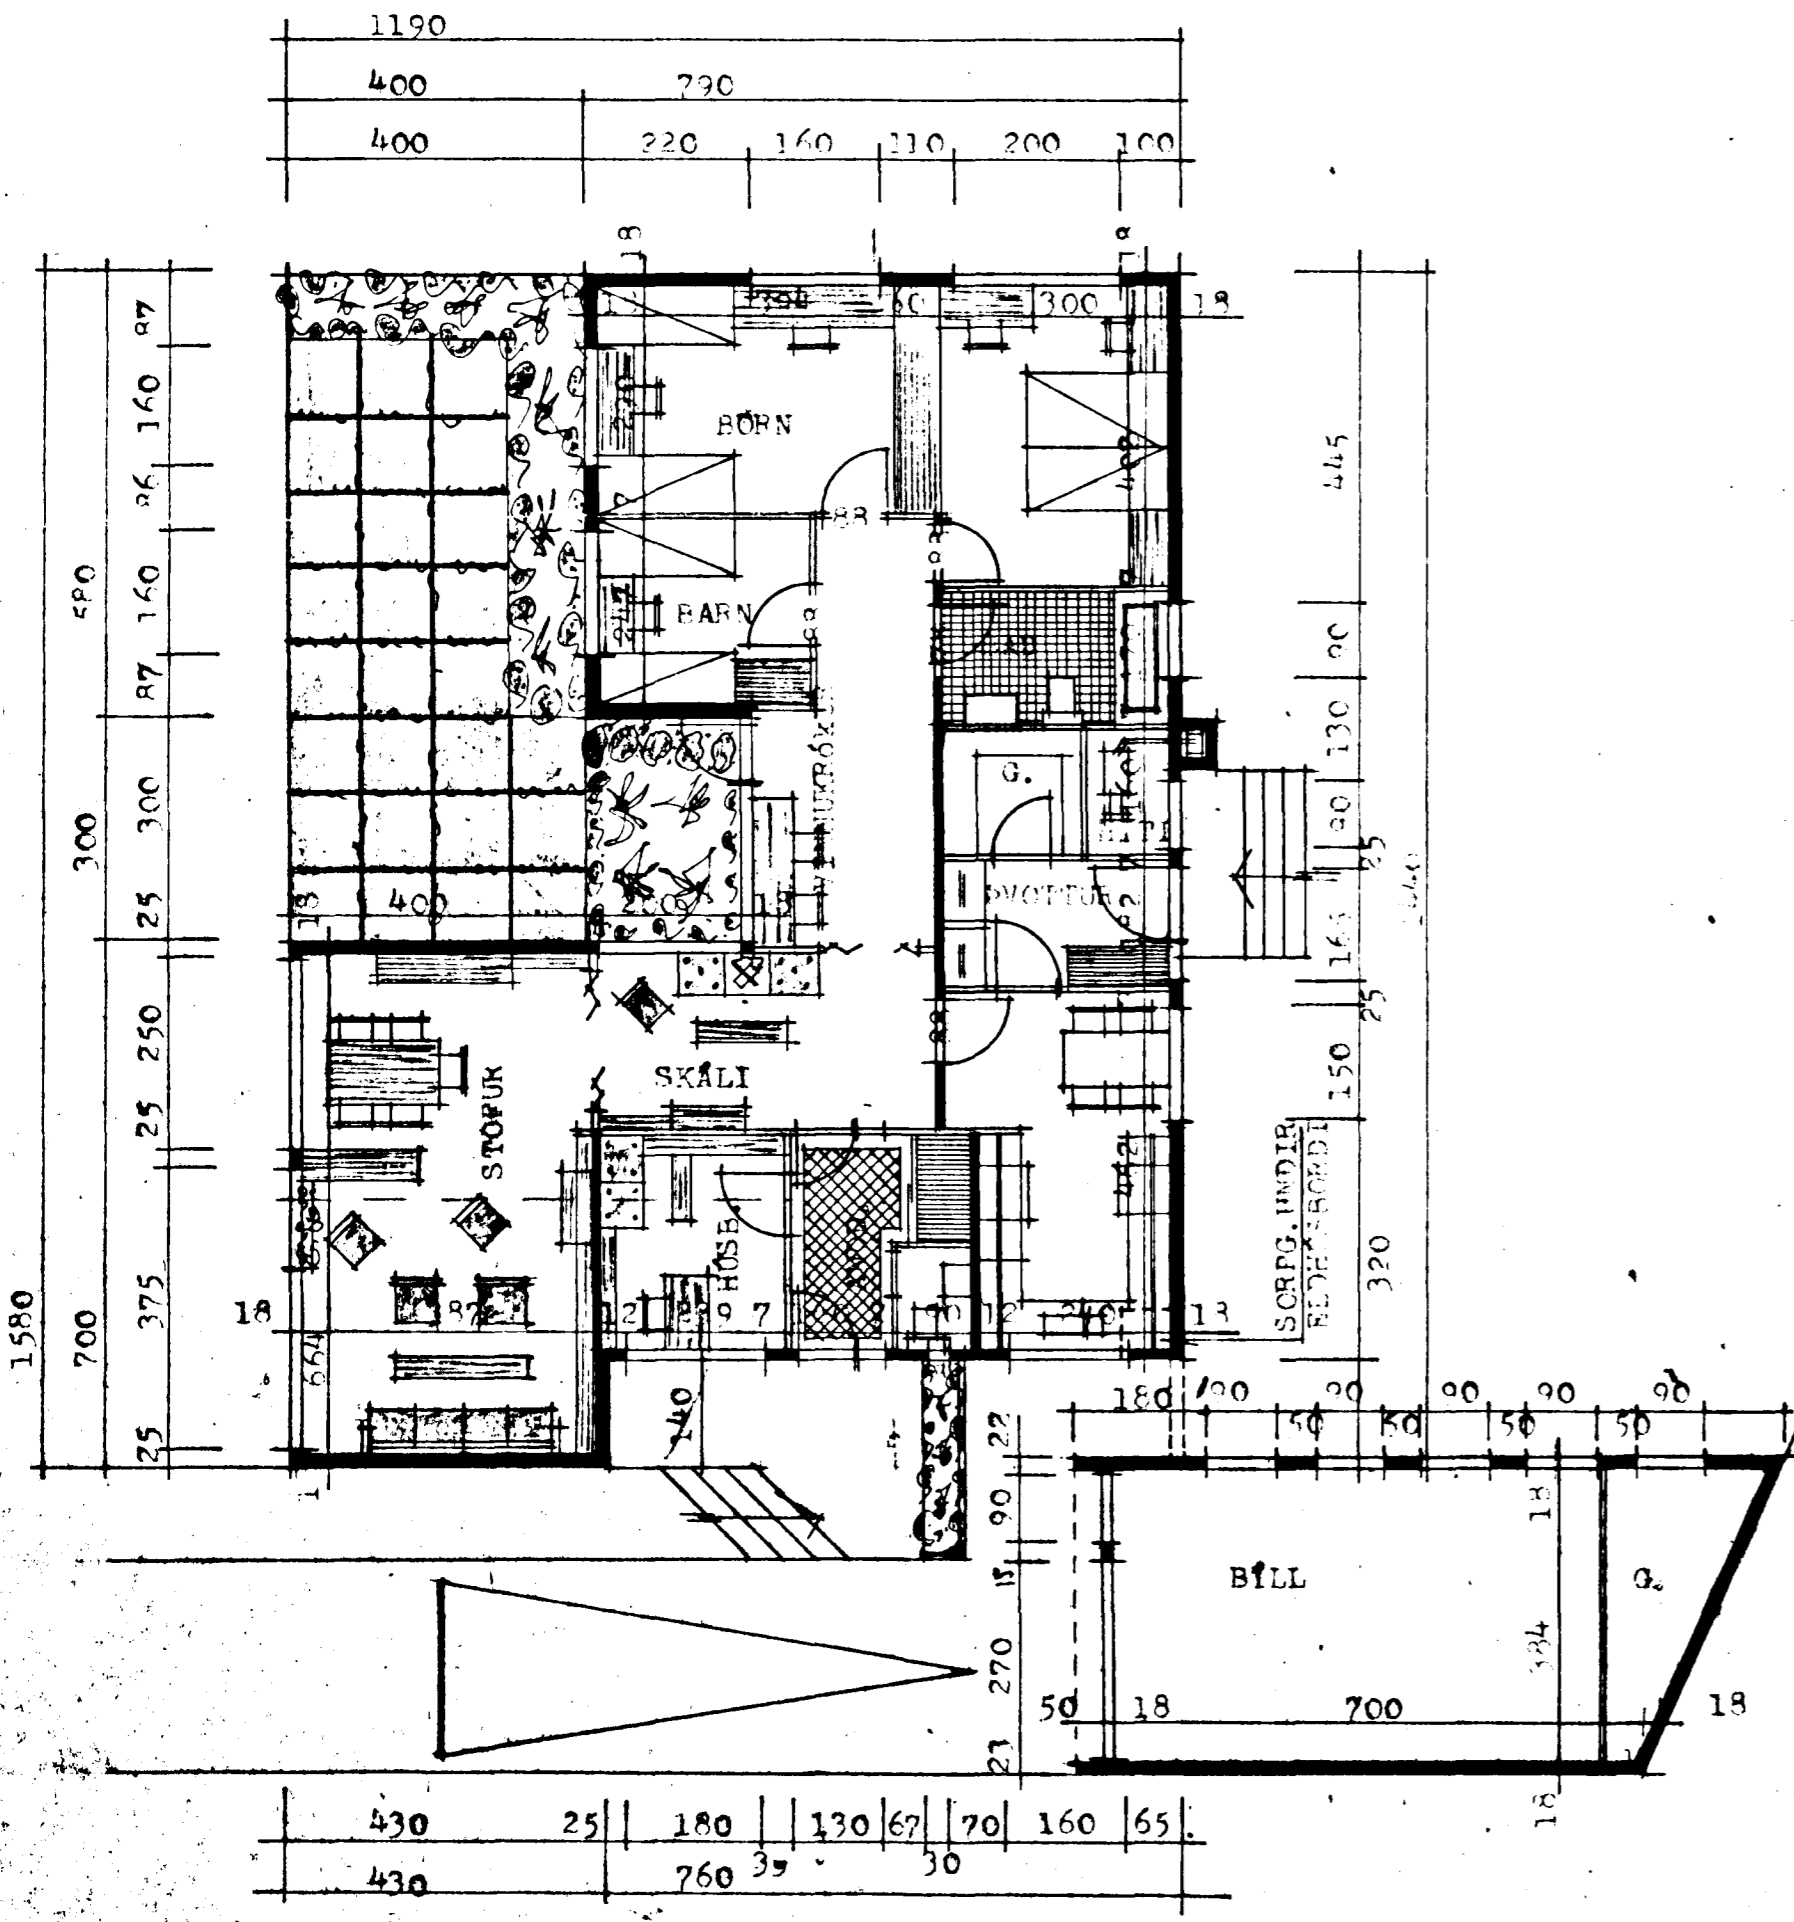

BREYTT I MAÍ 1972 's. V. h. *Sigmundur*  
REYKJAVÍK Í NÓV. 1965  
*Sigmundur* SIMI 36538