HÚS HR. MARINÓS ÓSKARSSONAR
B - GATA NR. 6 HAFNARFIRDI MÁL 1:100

á fundi bygginga-
þ. 17/11 1965
BYGGINGAFULLTRÚINN
HAFNARFIRDI

Veggur á lodamörkum á bílgeymslu skal vera 20 cm. þykkur, og veggur á milli bílgeymslu og geymslu eldvarinn.

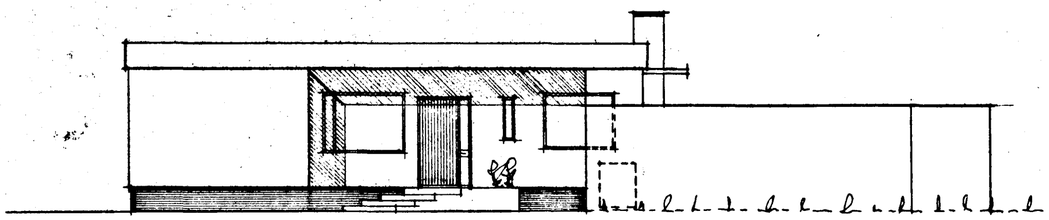

AUSTURHLID

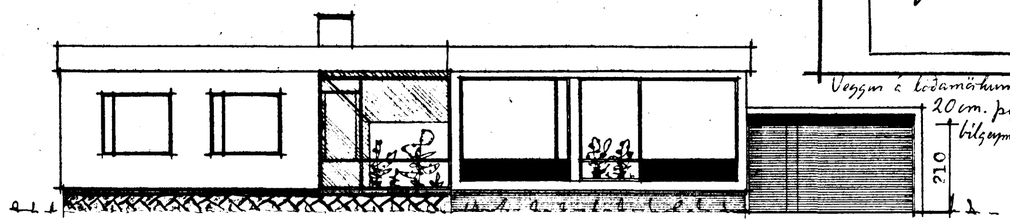

SUDURHLID

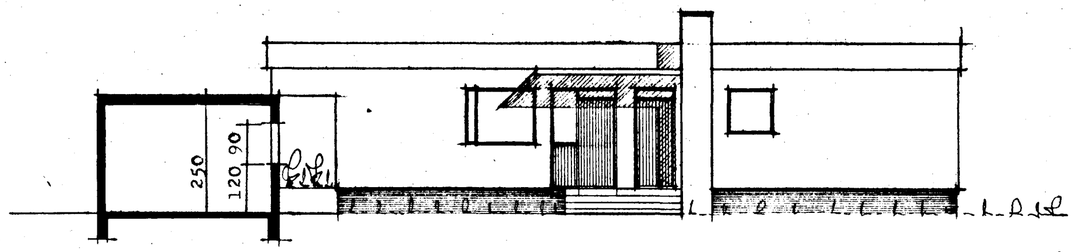

NORDURHLID

FLATARMÁL HÚSS = 135,8M²

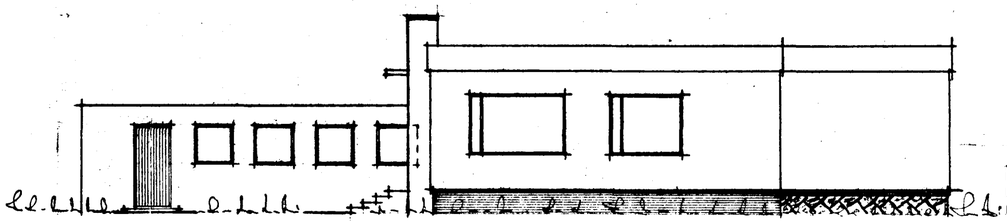

VESTURHLID

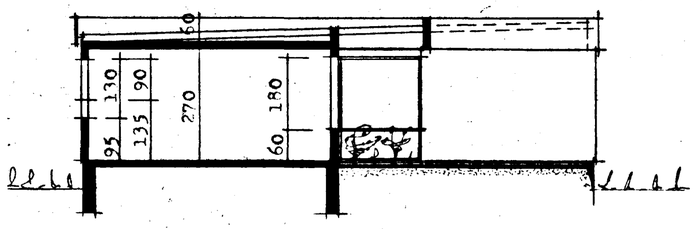

SKURDUR

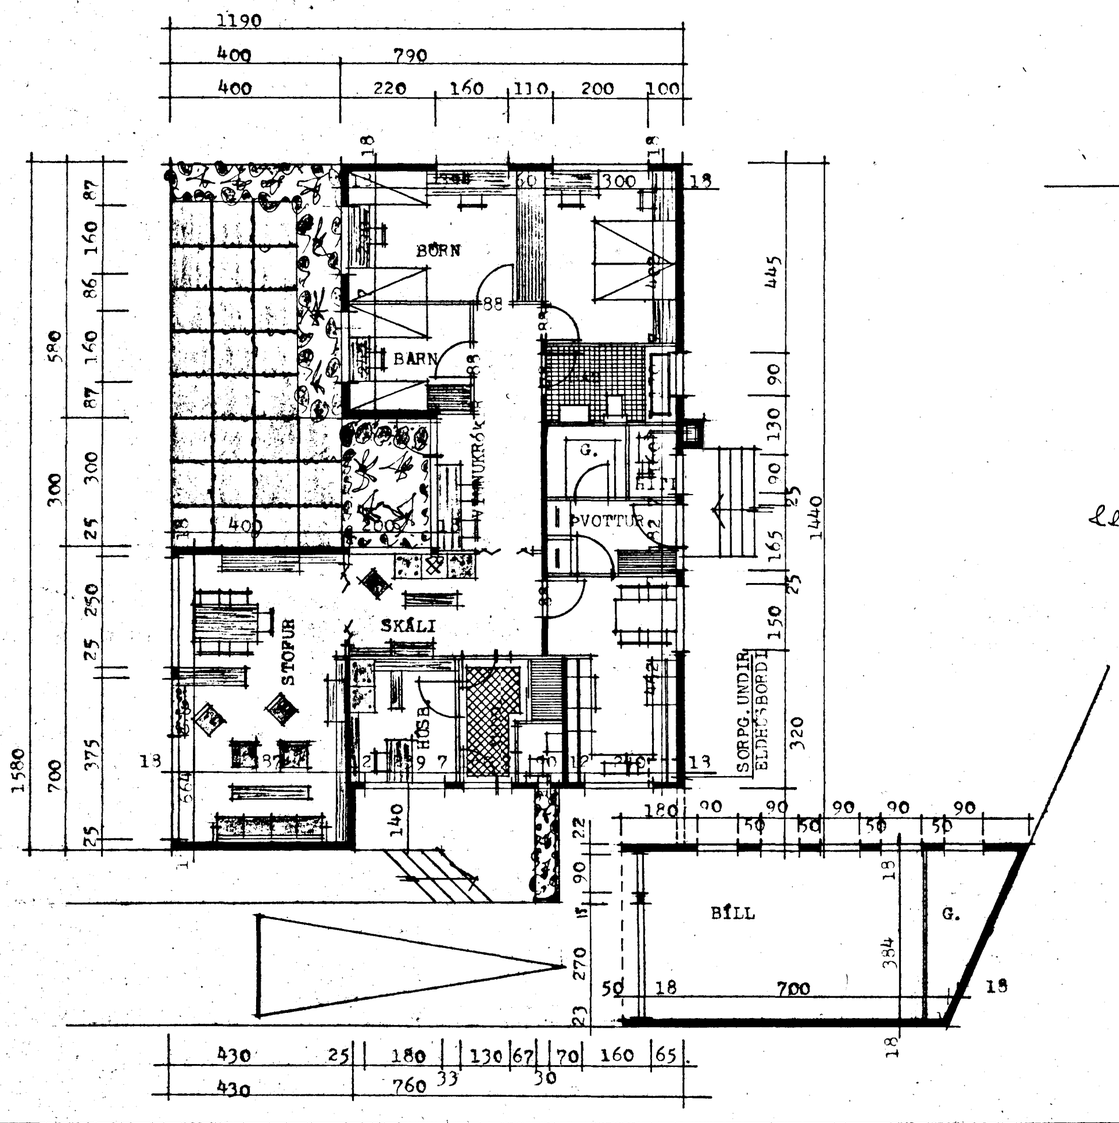

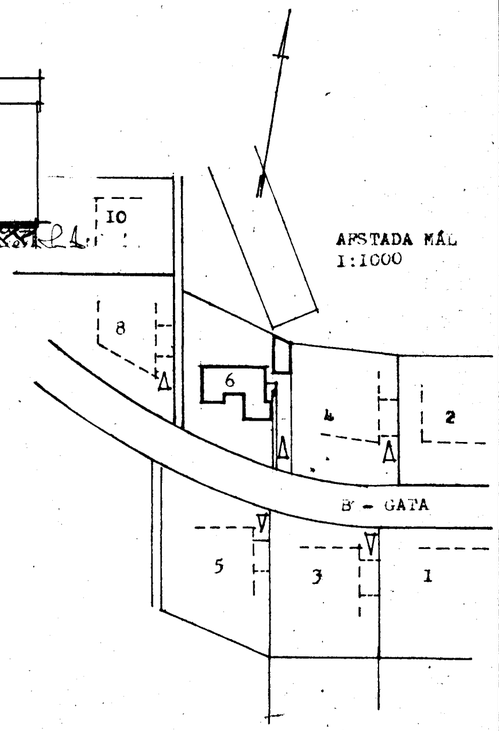

AFSTADA MÁL 1:1000

REYKJAVÍK I NÓV. 1965
SIMI38538