
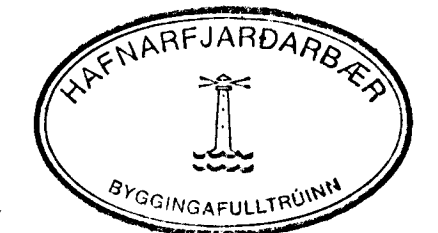
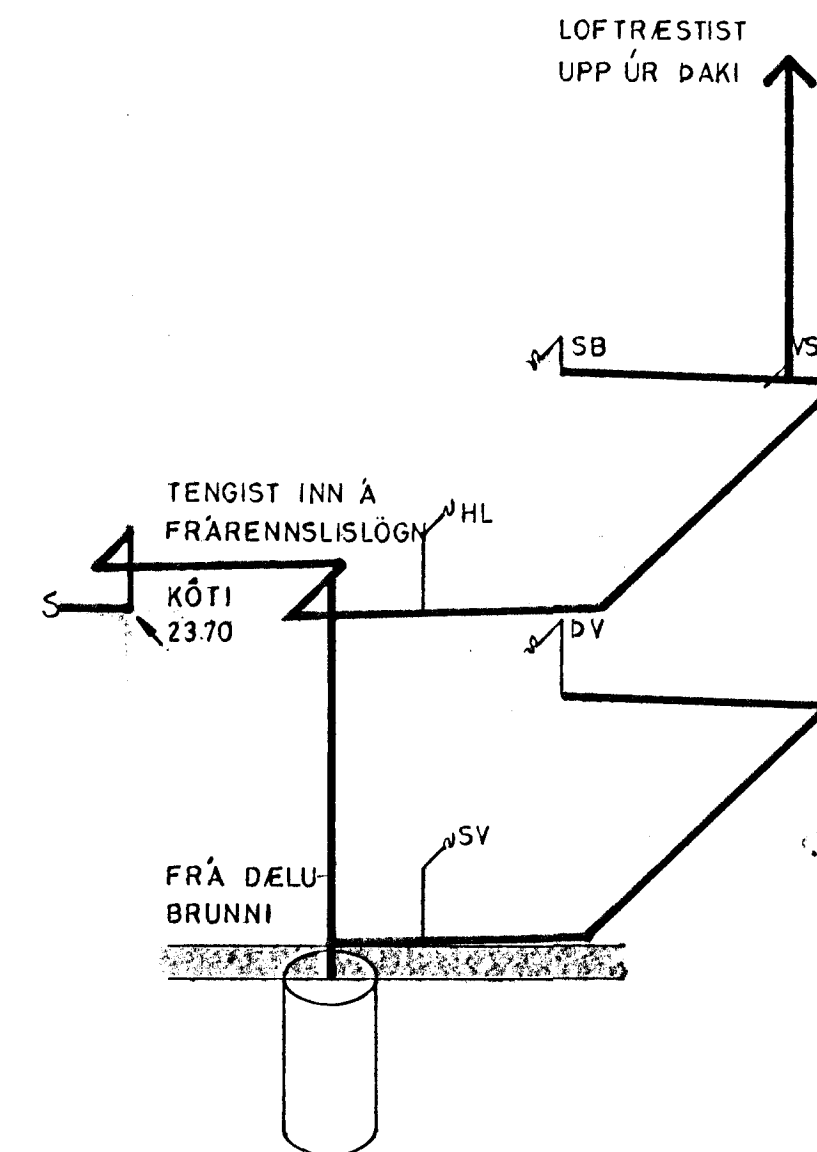


HITA OG NEYSLUVATNSLÖGN  
GRUNNM. KJALLARA Mkv. 1:50  
FRÁRENNISLAGNIR  
RÚMMYND Mkv. 1:50

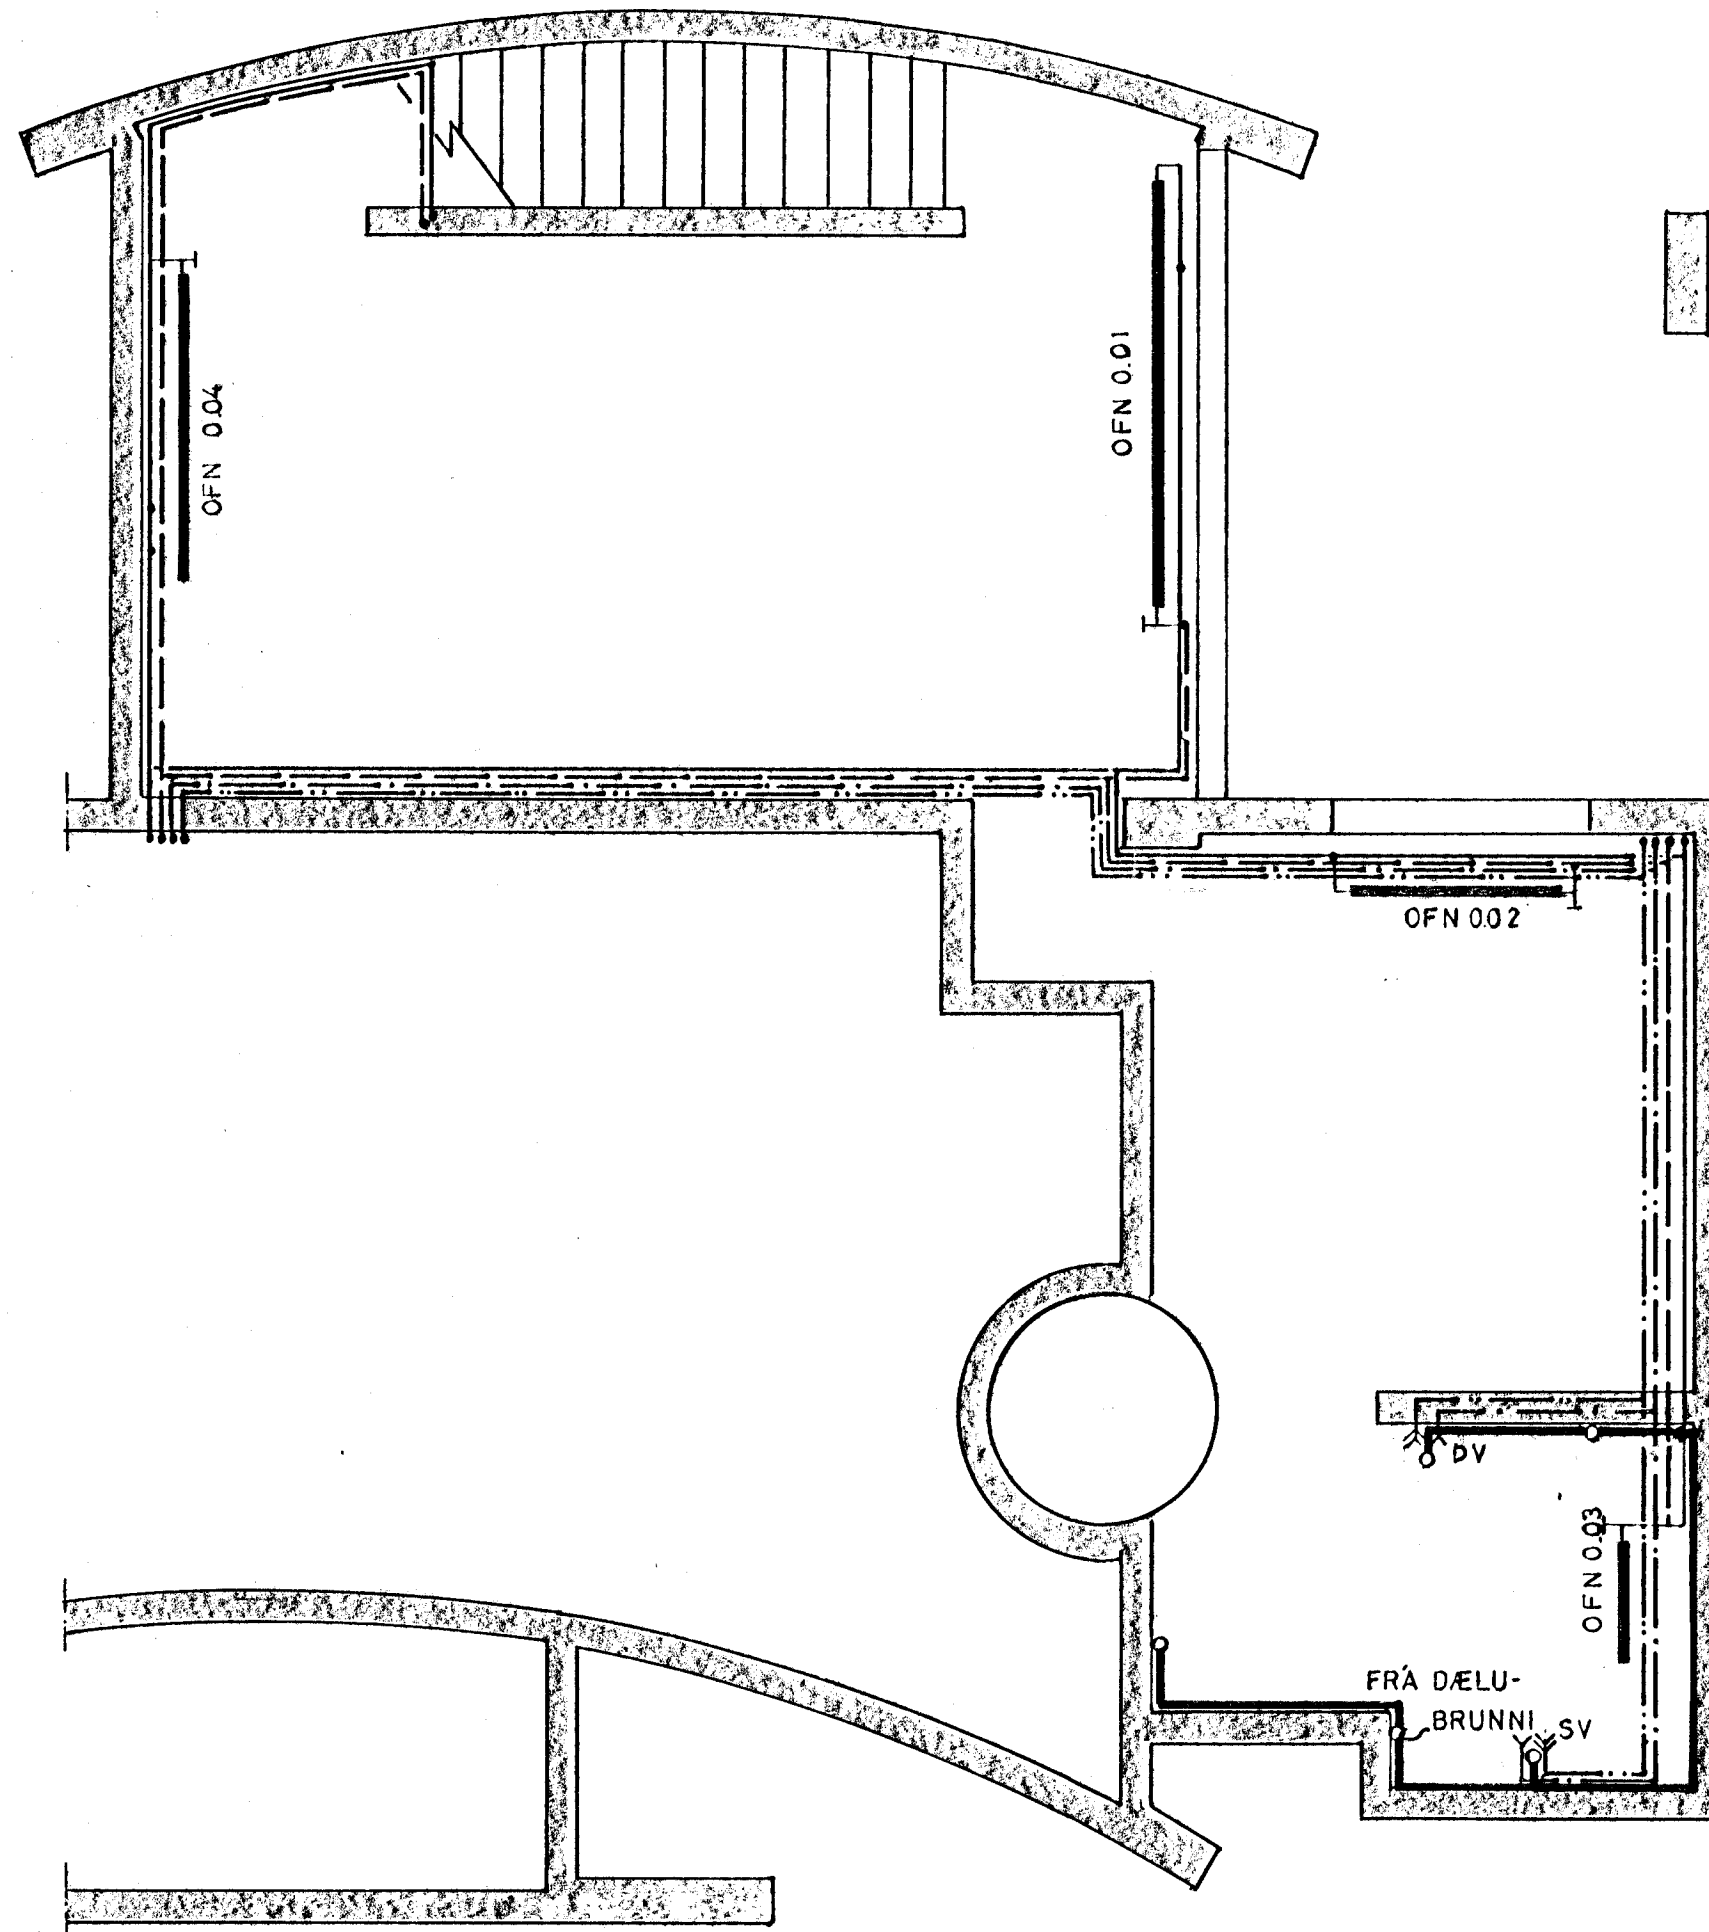

Sjá ennfremur skýringar á bls. 162.3.6

OFN 0.04 BÆTT VIÐ 15.6.1990 UÓ.

TEKNISTOFAN NYBYLI SIGURDUR INGI ÓLAFSSON F.T.F.I.  
 NYBÝLAVEGUR 22 - 200 KÓPAVOGUR SÍMI 91-40098

VERKEFNI MÁVAHRAUN 7 HAFNARFIRÐI  
 HEITI HITA OG NEYSLUVATNSL. GRUNNM. KJALLARA  
 RÚMM. FRÁRENNISLAGNIR  
 T. DMS R. Y. KV 1:50

DAGS. Apr. '90 *[Signature]* NR. 162.3 2