


# TENGIMYND - OFNASKRÁ

TENGIMYND 1:20

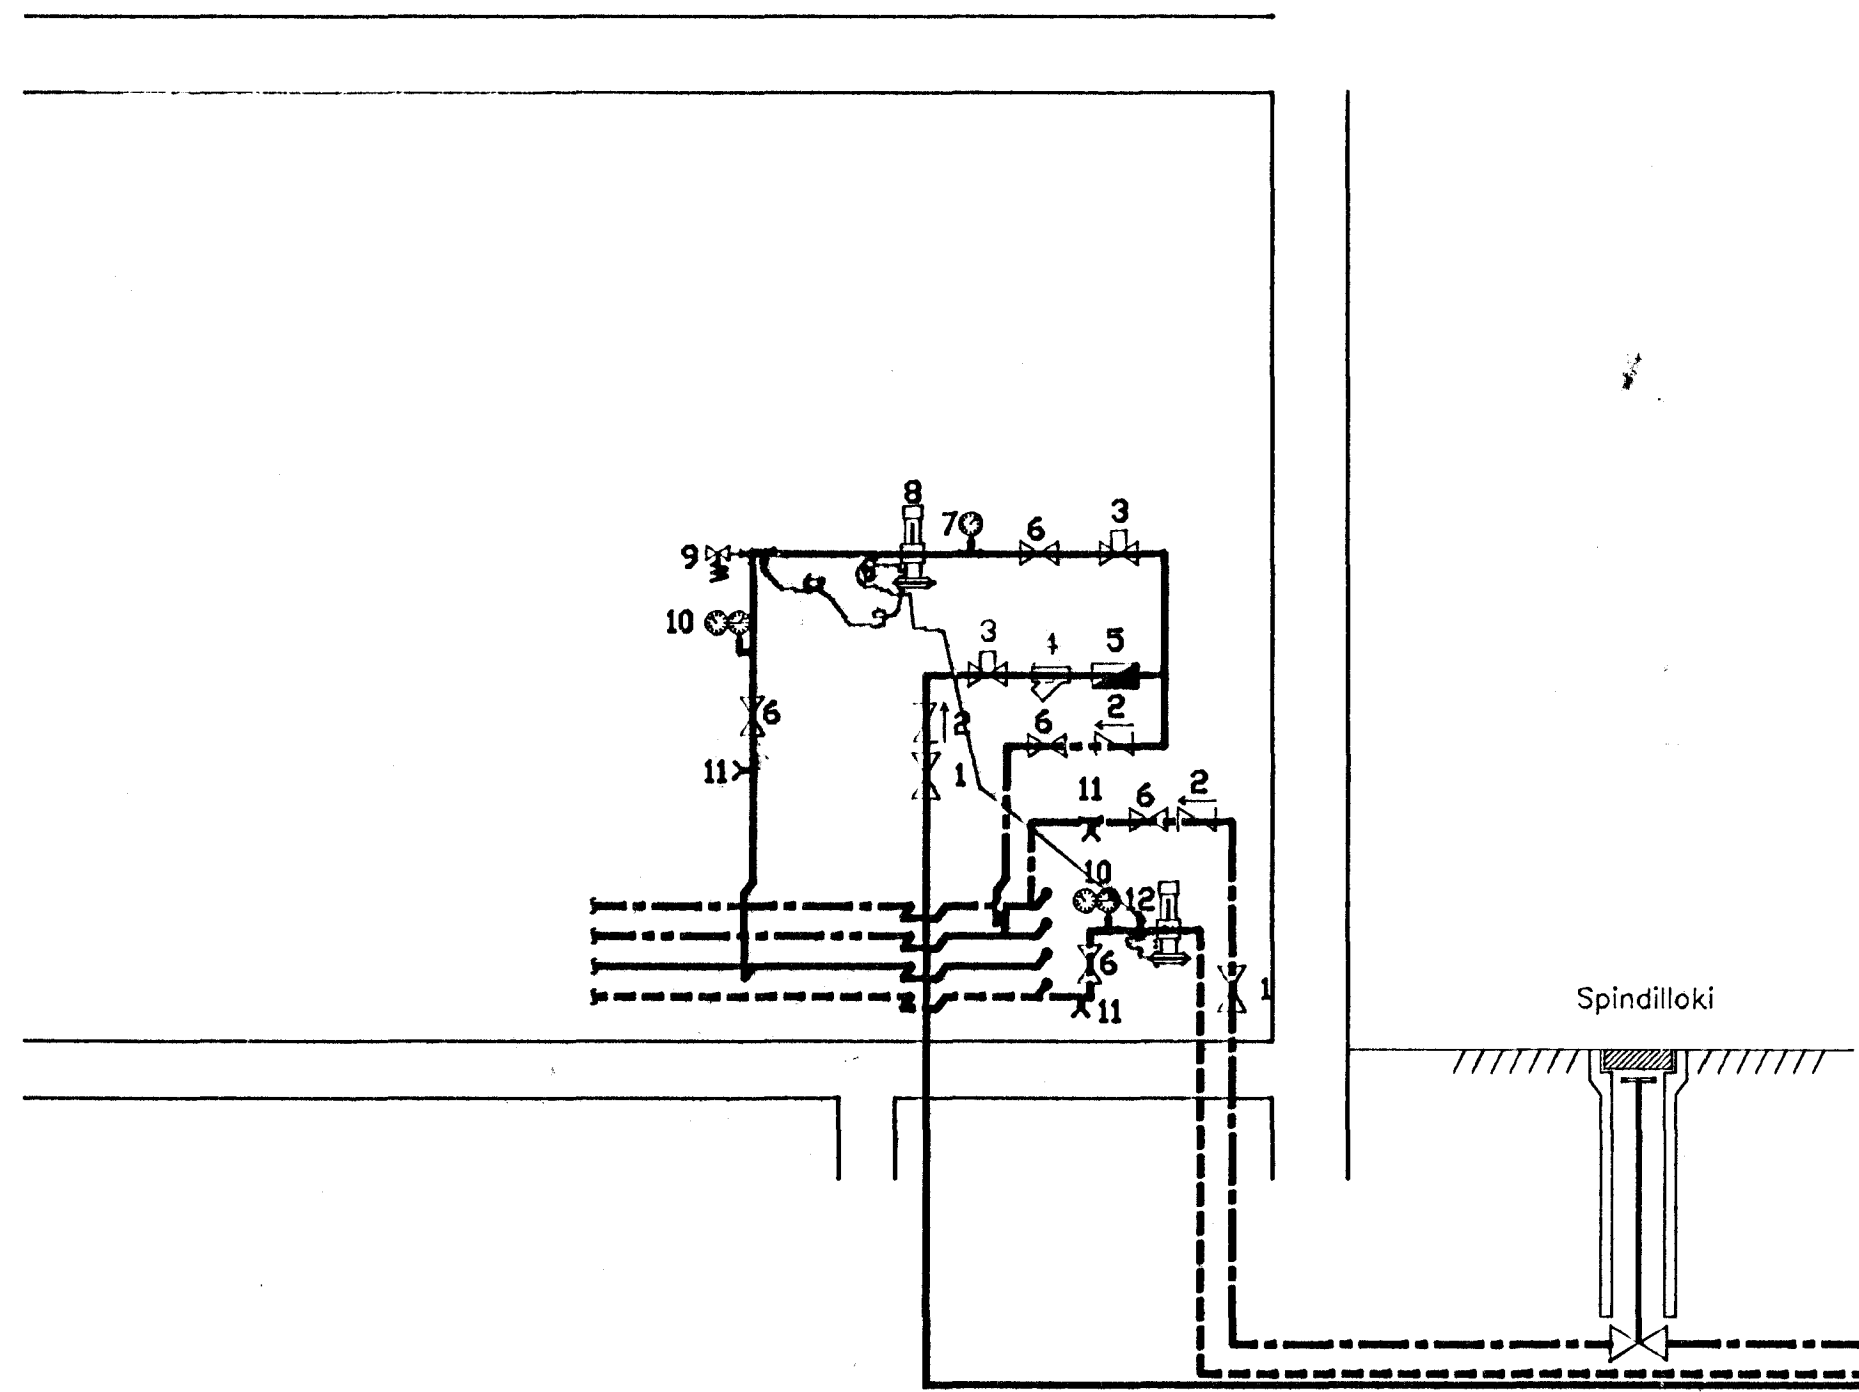

## SKÝRINGAR VIÐ TENGIMYND.


1. STOFNLOKI
2. EINSTREYMISLOKI
3. HEMILL
4. SÍA
5. VATNSMÆLIR
6. RENNILOKI
7. ÞRÝSTIMÆLIR
8. ÞRÝSTIJAFNARI
9. ÖRYGGISVENTILL
10. ÞRÝSTI- OG HITAMÆLIR
11. TÆMINGARLOKI
12. SLAUFULOKI

MÁVAHRAUN 7, HAFNARFIRÐI.

$\Delta t = 40^\circ\text{C}$

Nr.	Staður	Þörf	Teg.	Afkóst	Hæð	Lengd	Teng.	Öfnloki
0,01		2861	C-21/2	2820	210	2800	AD	FJVR 10
0,02		1412	C-21/2	1435	210	1400	AD	FJVR 10
0,03	Dvottur	448	V-70	425	700	800	AB	FJVR 10
0,04		1400	V-56/2	1353	560	2000	CD	FJVR 10
1,01	Blígeymsla	2387	VKL+V-70	2478	700	2400	CD	FJVR 10
1,02	Svefnherb.	1246	C-21/2	1332	210	1300	BC	FJVR 10
1,03	Svefnherb.	796	VKL	837	560	1400	AD	FJVR 10
1,04	Svefnherb.	796	VKL	837	560	1400	AD	FJVR 10
1,05	Stofa	6399	C-28	657	280	1400	BC	FJVR 10
1,06			C-28	657	280	1400	AD	FJVR 10
1,07			VK+C-6	4835	560	2800	AB	FJVR 10
1,08			C-28	1032	280	2200	AD	FJVR 10
1,09	Eldhús	1589	C-21/2	1538	210	1500	AD	FJVR 10
1,10	Vs	596	C-14/2	1002	140	1200	BC	FJVR 10
1,11	Gangur	2221	C-28	515	280	1100	AB	FJVR 10
1,12			H-91*	1474	2200	910	EF	FJVR 10
1,13	Bað	546	C-14/2	1336	140	1600	AD	FJVR 10
1,14	Gangur	1280	C-28	469	280	1000	CD	FJVR 10
1,15	Anddyri	1269	C 21	1282	210	2500	BC	FJVR 10

\* OFN UPPÁ ENDANN

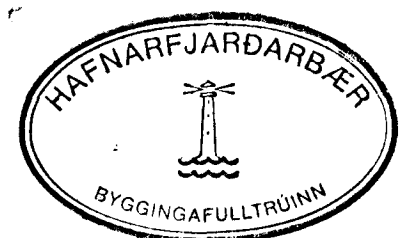

OFNASKRÁ BREYTT 15.6.1990. UÓ

Sjá ennfremur skýringar á bls 162.3.6

TEKNIÖFAN NYBYLI SIGURDUR INGI ÓLAFSSON F.T.F.I. NÝBYLAVEGUR 22 - 200 KÓPAVOGUR SÍMI 91 40093

VERKEFNI MÁVAHRAUN 7, HAFNARFIRÐI

HEITI TENGIMYND - OFNASKRÁ

T. UÓ R. Y. KV 1:20

DAGS. APRÍL 1990 *[Signature]* NR. 162.3 5