




VESTUR

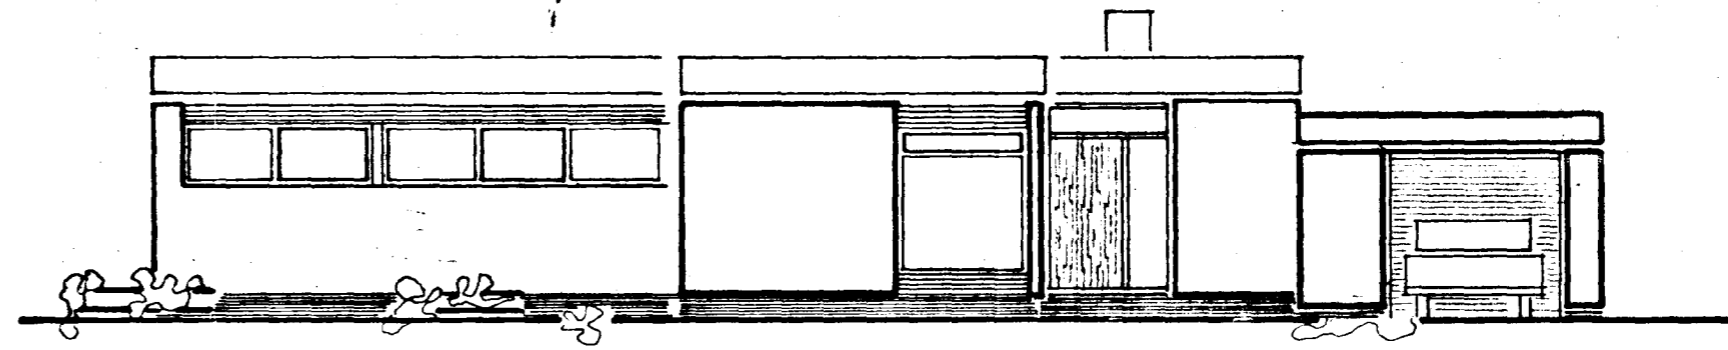

SUDUR

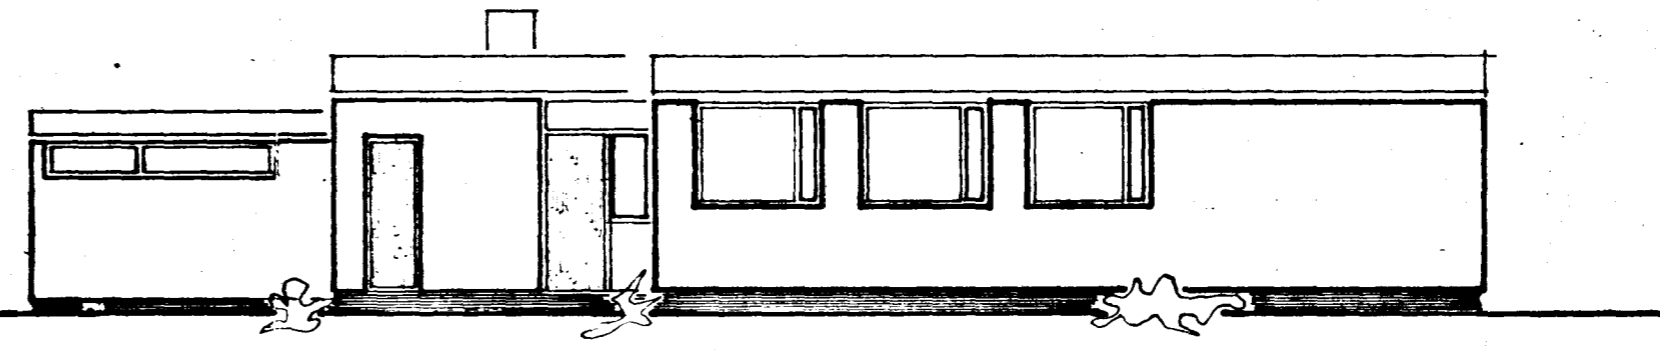

NORDUR

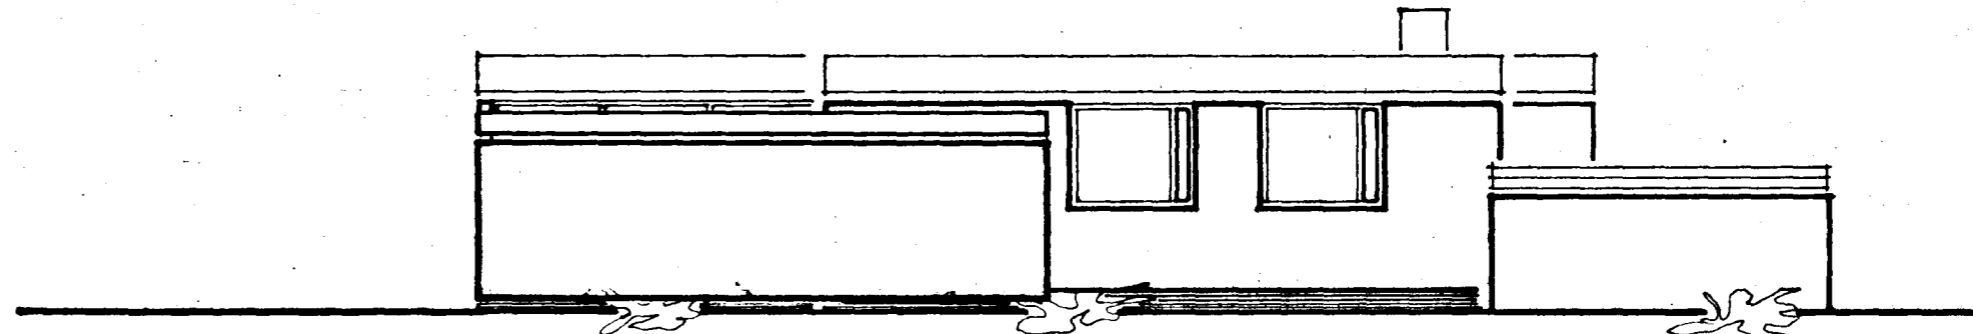

AUSTUR

Samþykkt á fundi bygginga-
nefndar þ. 1.12.1963
BYGGINGAFLUTRUM
HAFNARFIRÐI

BRÚTOFLATARMÁL ÍBÚÐARHÚSS----- 138,45 m²
NETTOFLATARMÁL ÍBÚÐARHÚSS----- 120,00 m²
BRÚTOFLATARMÁL BÍLGEYMSLU----- 30,00 m²

BREYTT Í ÖNT 1965

HÍSNÆÐISMÁLASTOFNIN RÍKISINS	
GRUNNMYND MÁL 1:100	EINBÝLISHÚS VERK
ÚTLIT MÁL 1:100	70 A
	BLAÐ NR. 1
	NÓV 1963
H. ÓLAFSSON <i>Hjortur Ólafsson</i>	