

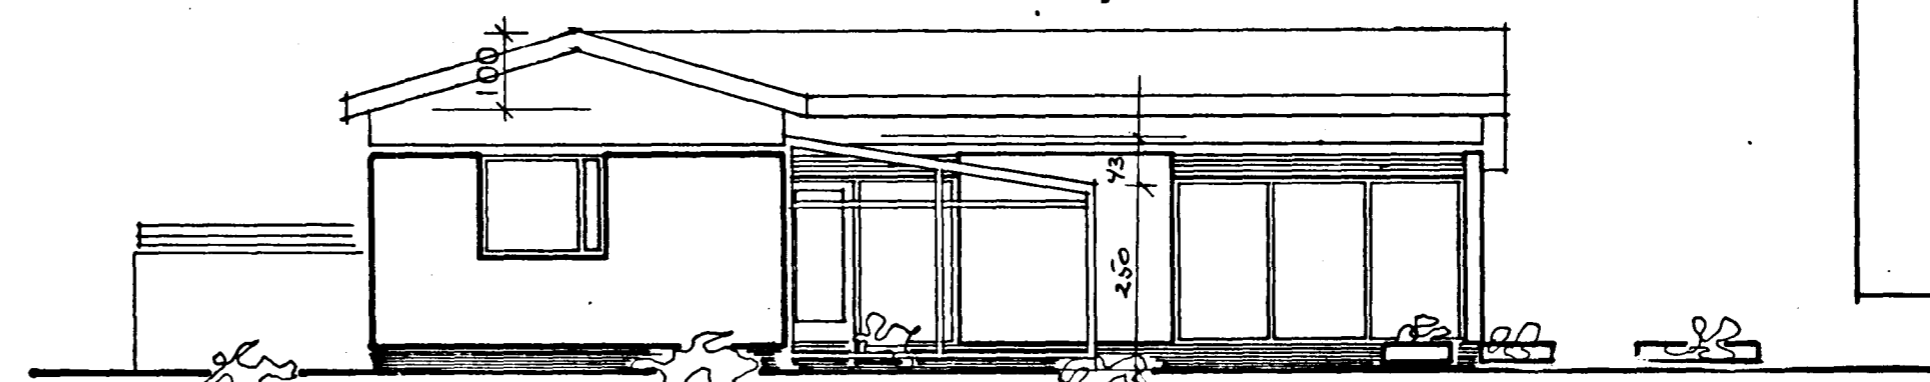



Samþykkt á fundi bygginga-
námndar þ. 21. 1. 1985
BYGGINGAÞULLTRÚINN
Í HAFNARFIRÐI
[Signature]

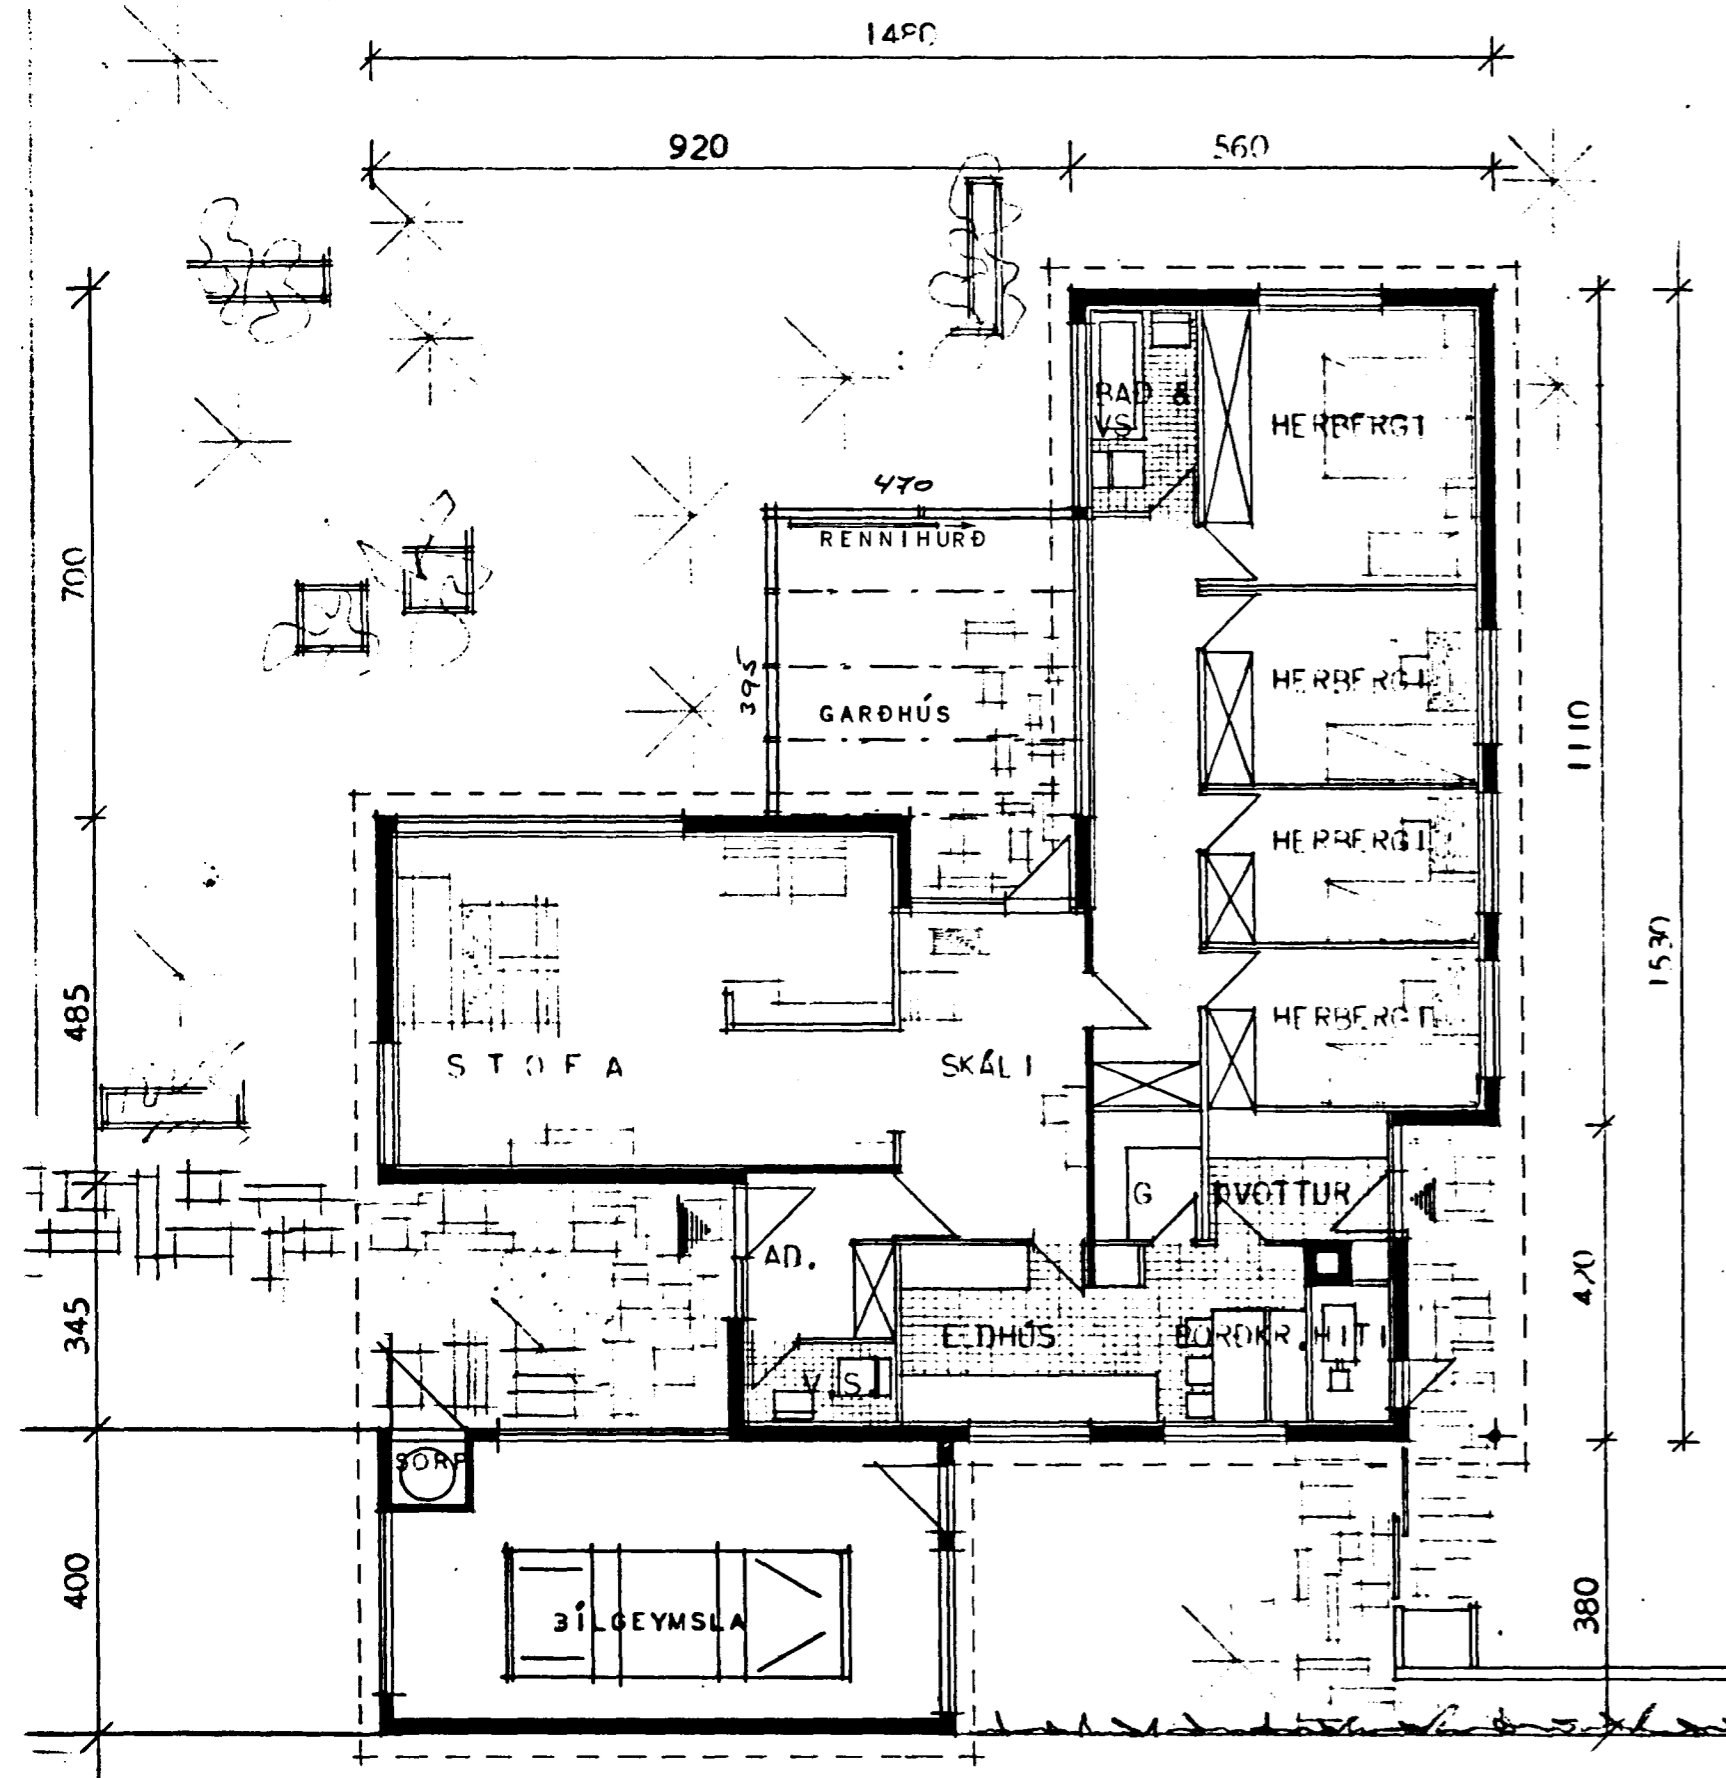


VESTUR

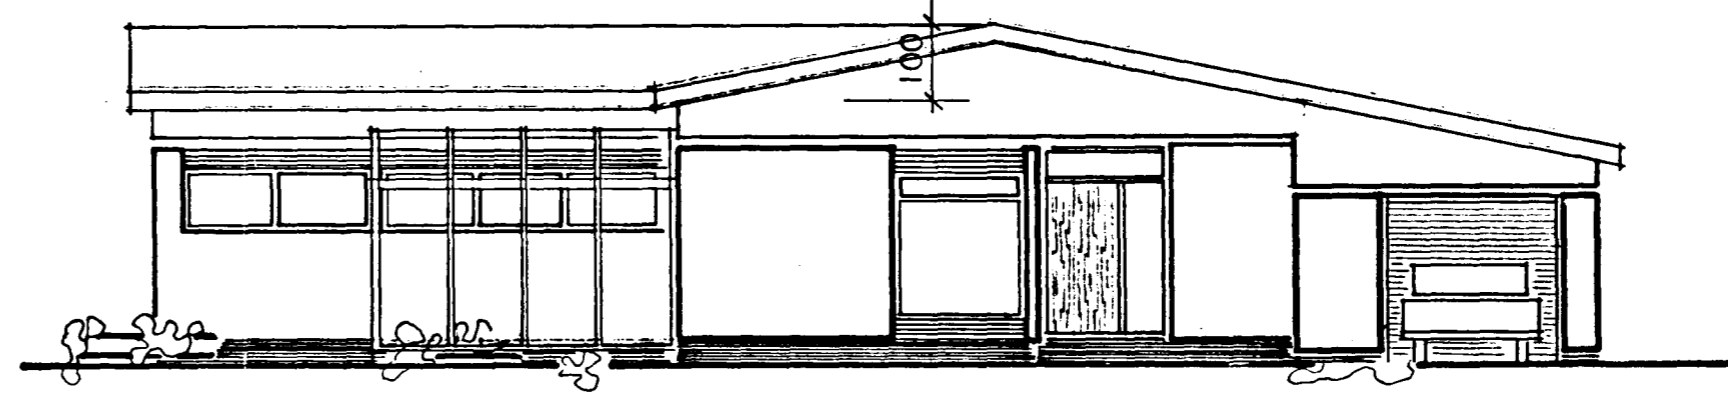

SUDUR

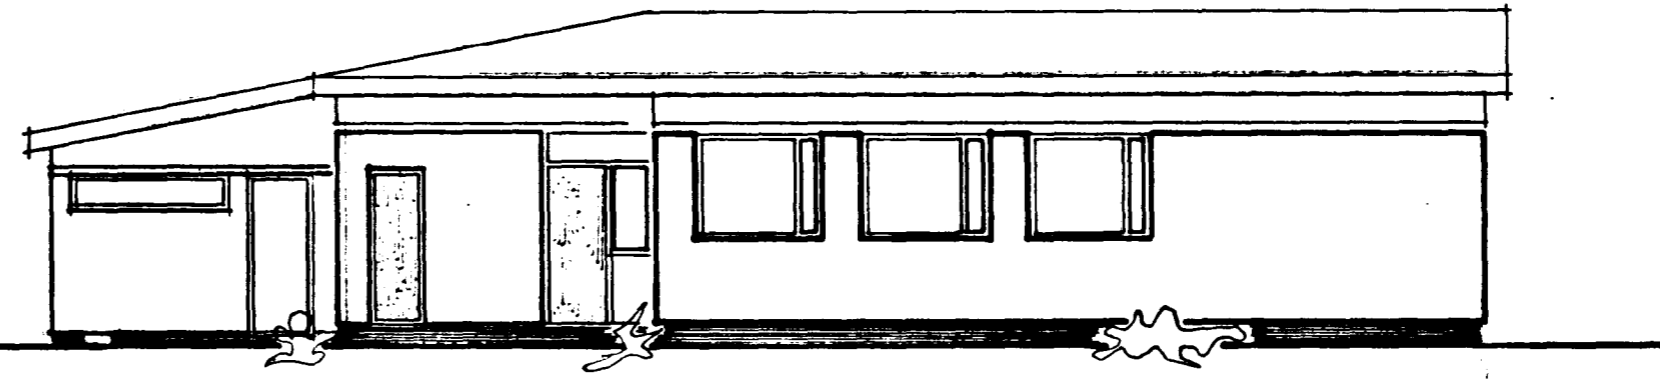

NORÐUR

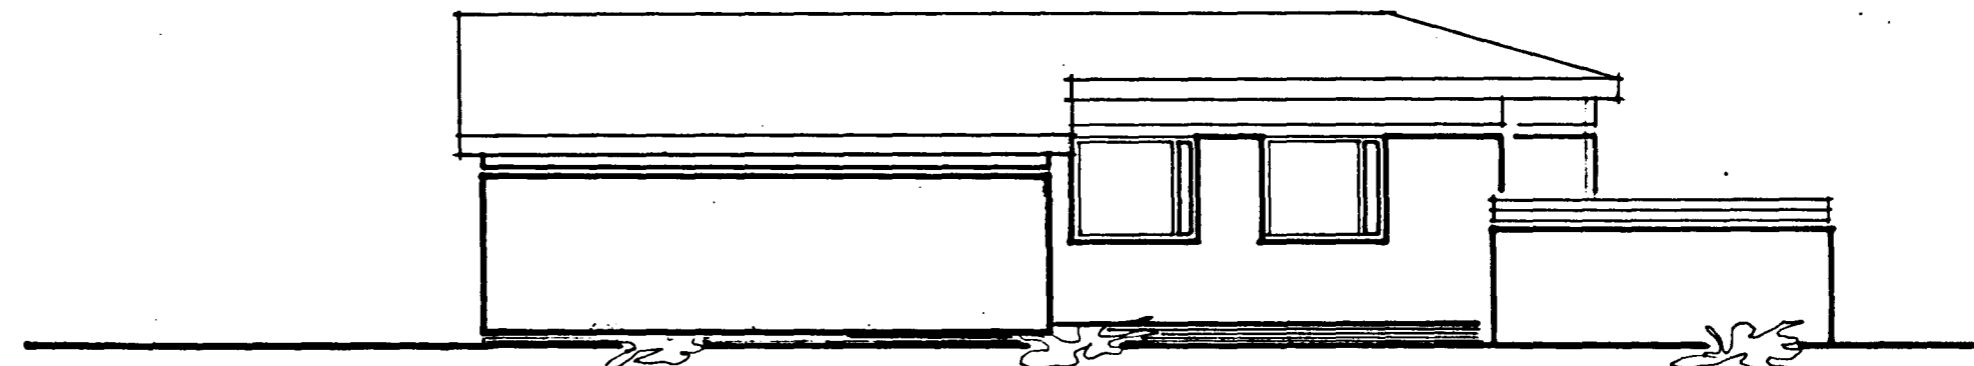

AUSTUR

BRÚTTOFLATARMÁL ÍBÚÐARHÚSS----- 138,45 M²
NETTOFLATARMÁL ÍBÚÐARHÚSS----- 120,00 M²
BRÚTTOFLATARMÁL BÍLGEYMSLU----- 30,00 M²

ÞAKBREYTING Í SEPT. 1985 *Jón F.*
BREYTT Í OKT 1965

HIŠNÆÐISMÁLASTOFNIN RÍKISINS	
GRUNNMYND MÁL 1:100	• EINHÉLIŠHÍS
ÚTLIT MÁL 1:100	VERK
	70A
	PLAÐ NR. 1
	NOV 1963

H. ÓLAFSSON *[Signature]*

6