



SUÐURBRAUT

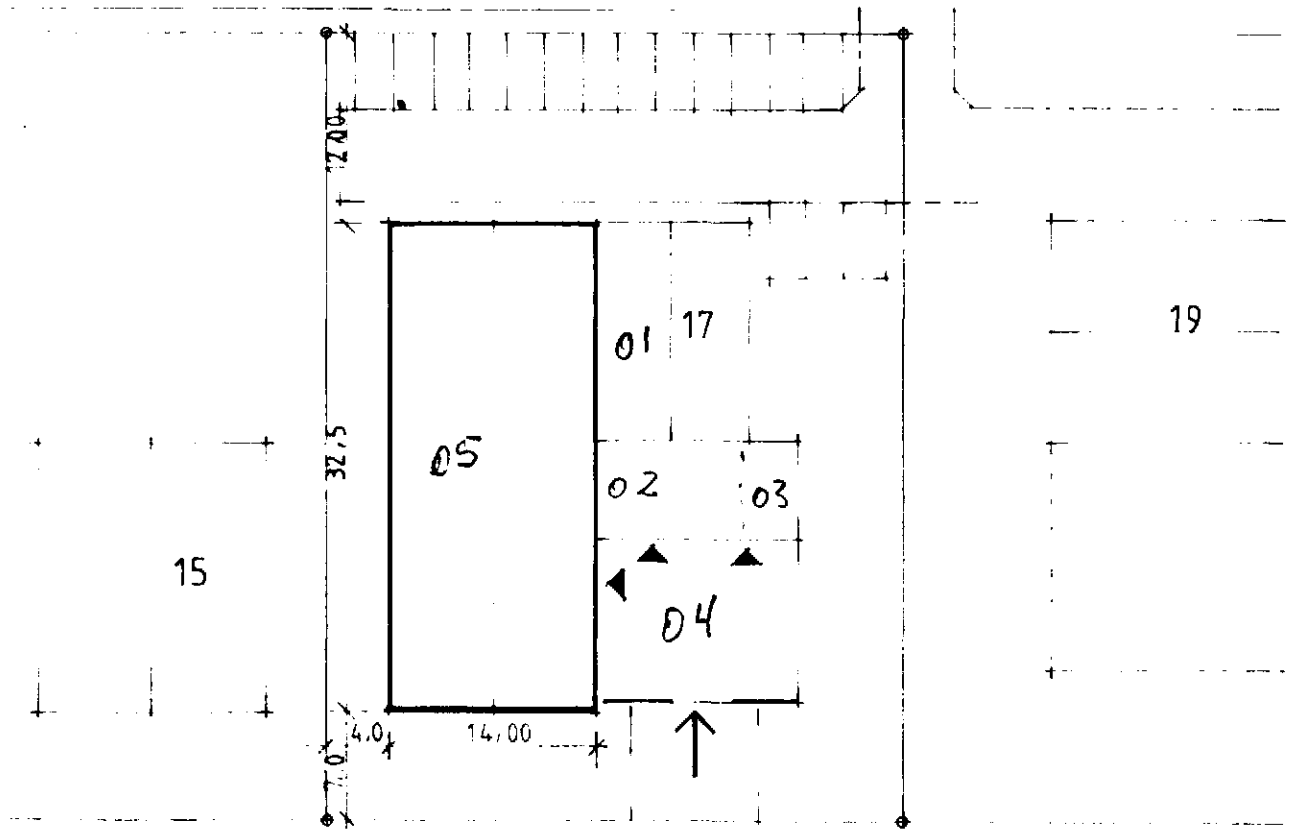


MELABRAUT

AFSTÖÐUMYND

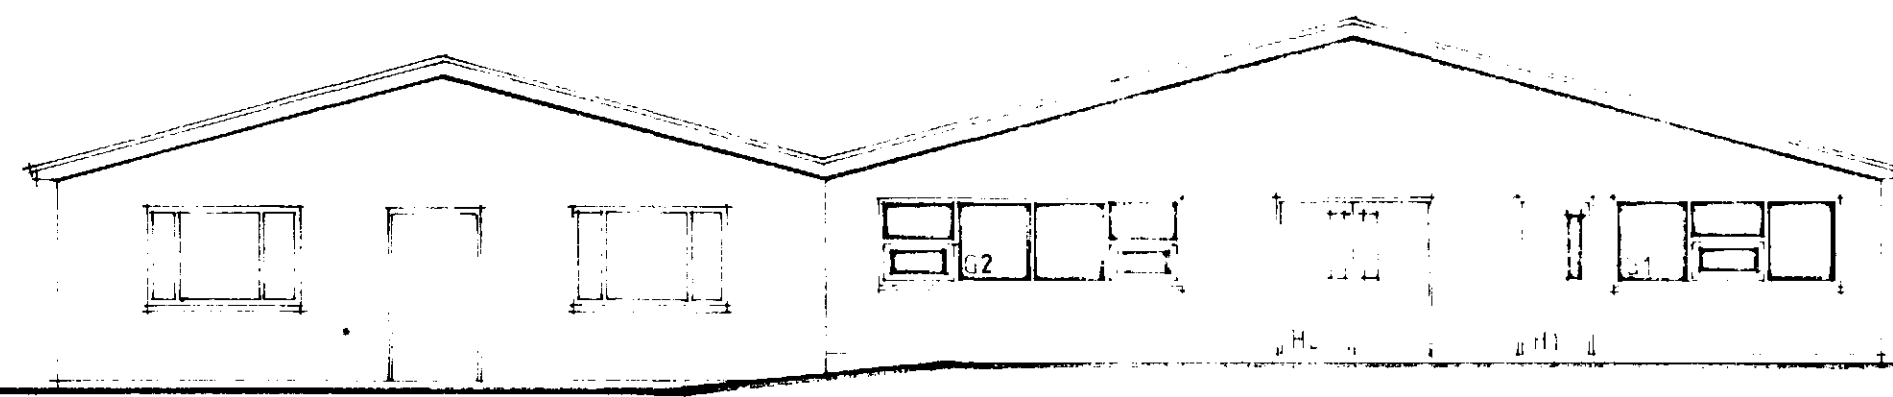


ÚTLIT SUÐVESTUR

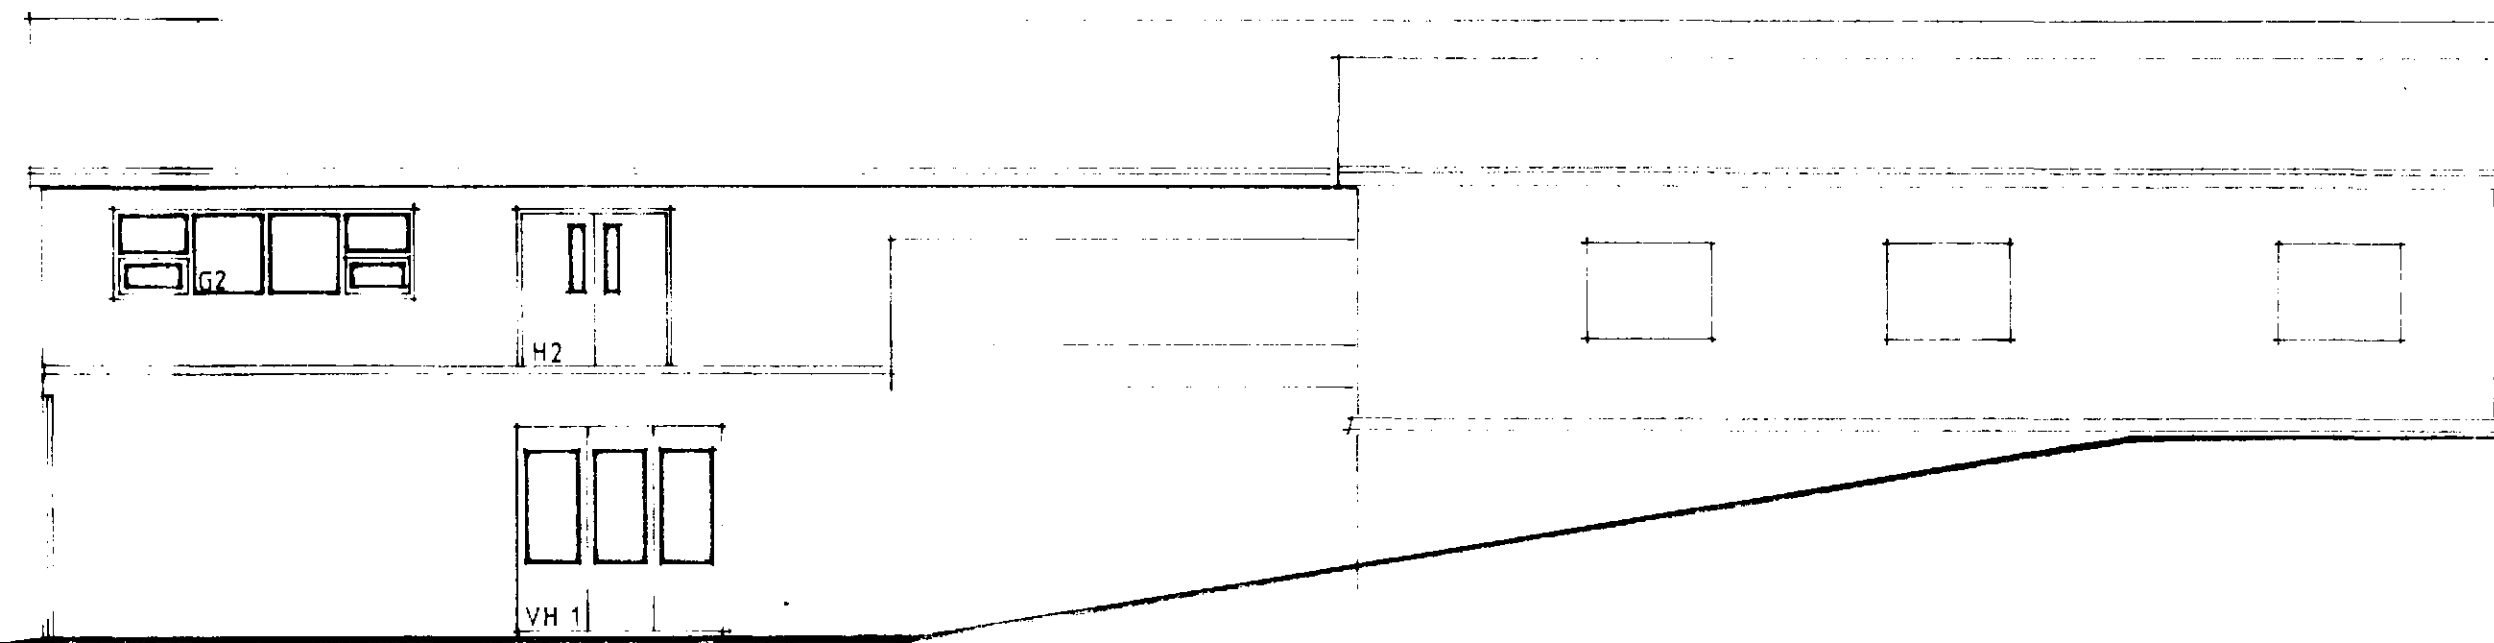


ÚTLIT NORÐVESTUR


Úr Gildi

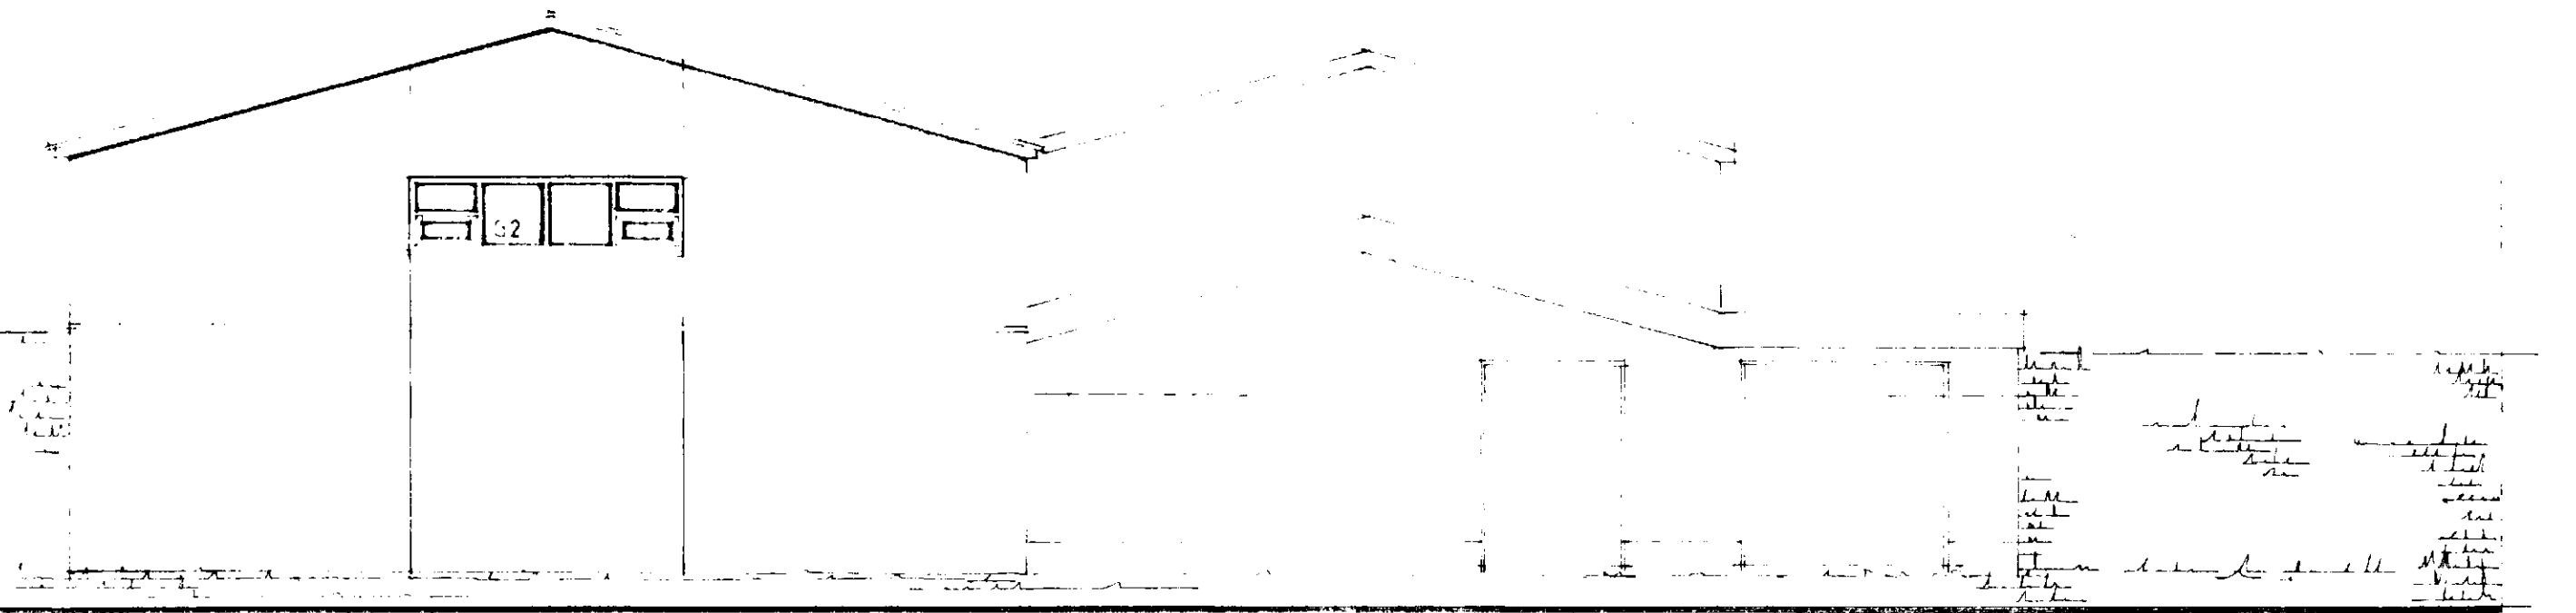

ÚTLIT NORÐAUSTUR

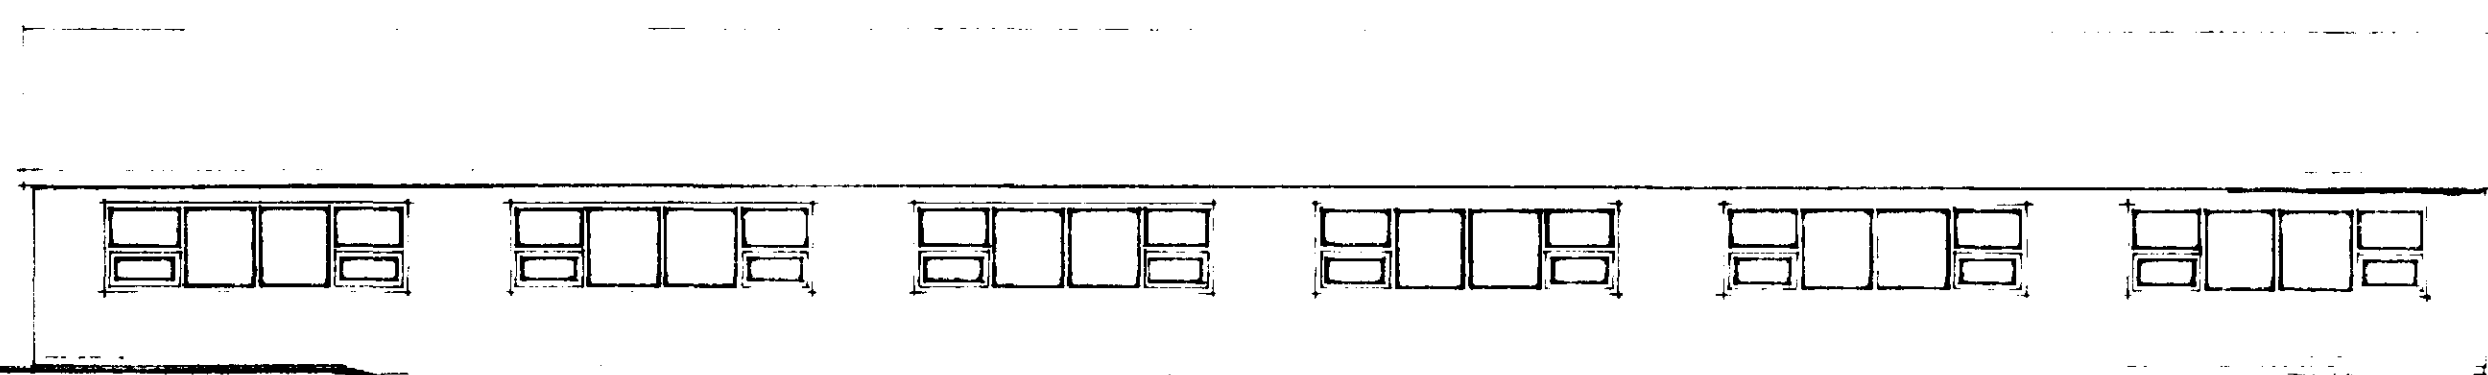

ÚTLIT SUÐAUSTUR

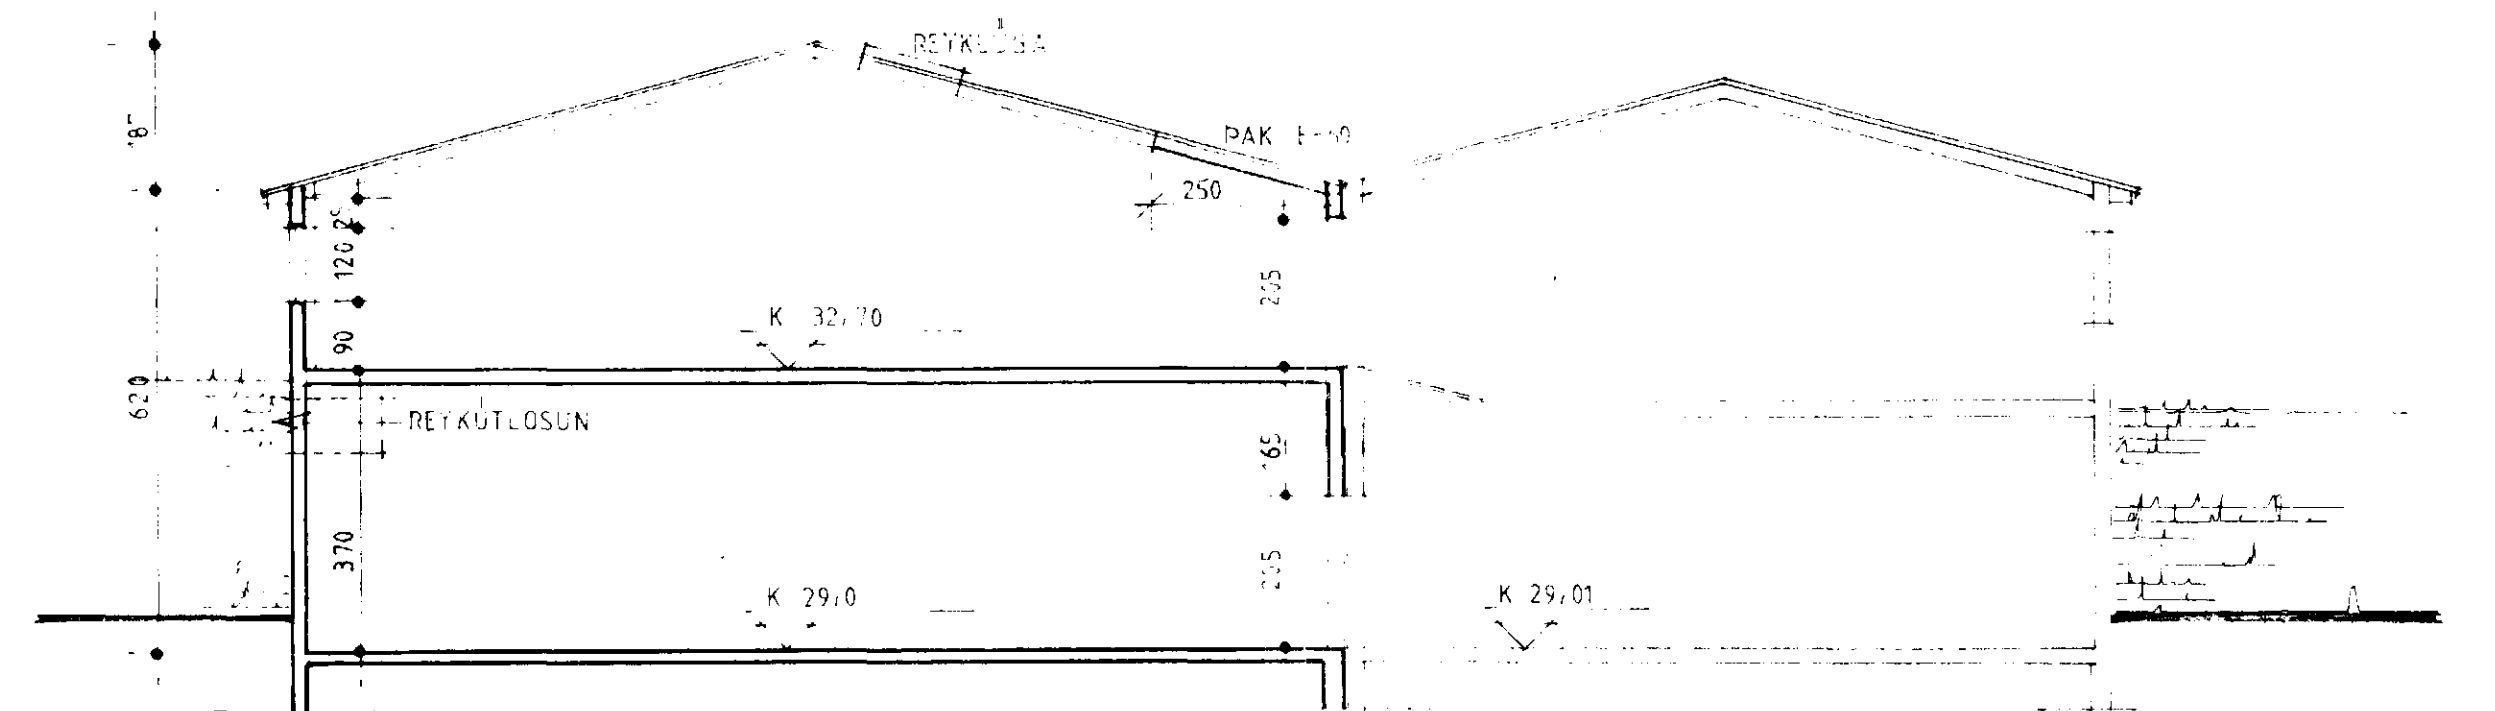

SNEIÐING

DAGS. 03.12.90  
08.02.91  
BREYTT  
GLUGGAR OG  
HURBIR  
HUSLENGD

MELABRAUT 17

AFSTÖÐUMYND 1:500  
ÚTLIT / SNIB 1:100  
01.10.90 02  
Arsæll Vignisson arkitekt  
Reykjavíkurvegi 60 s. 653081