
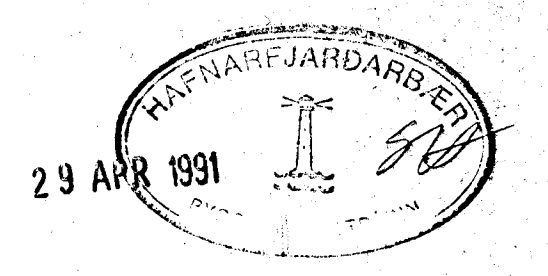


SKÝRINGAR
 - - - - - REGNVATNSLÖGN.
 - - - - - ELDRI LAGNIR

NF NIDURFALL
 GN GÖLFNIDURFALL
 SF SANDFANG
 PN ÞAKNIDURFALL
 VS VATNSSALERNI
 ÞVS ÞVAGSKÁL
 HL HANDLAUG
 EFNI OG VINNA VIÐ LAGNIR SKAL VERA Í
 SAMRÁÐI VIÐ GILDANDI REGLUGERDIR OG STAÐLA.

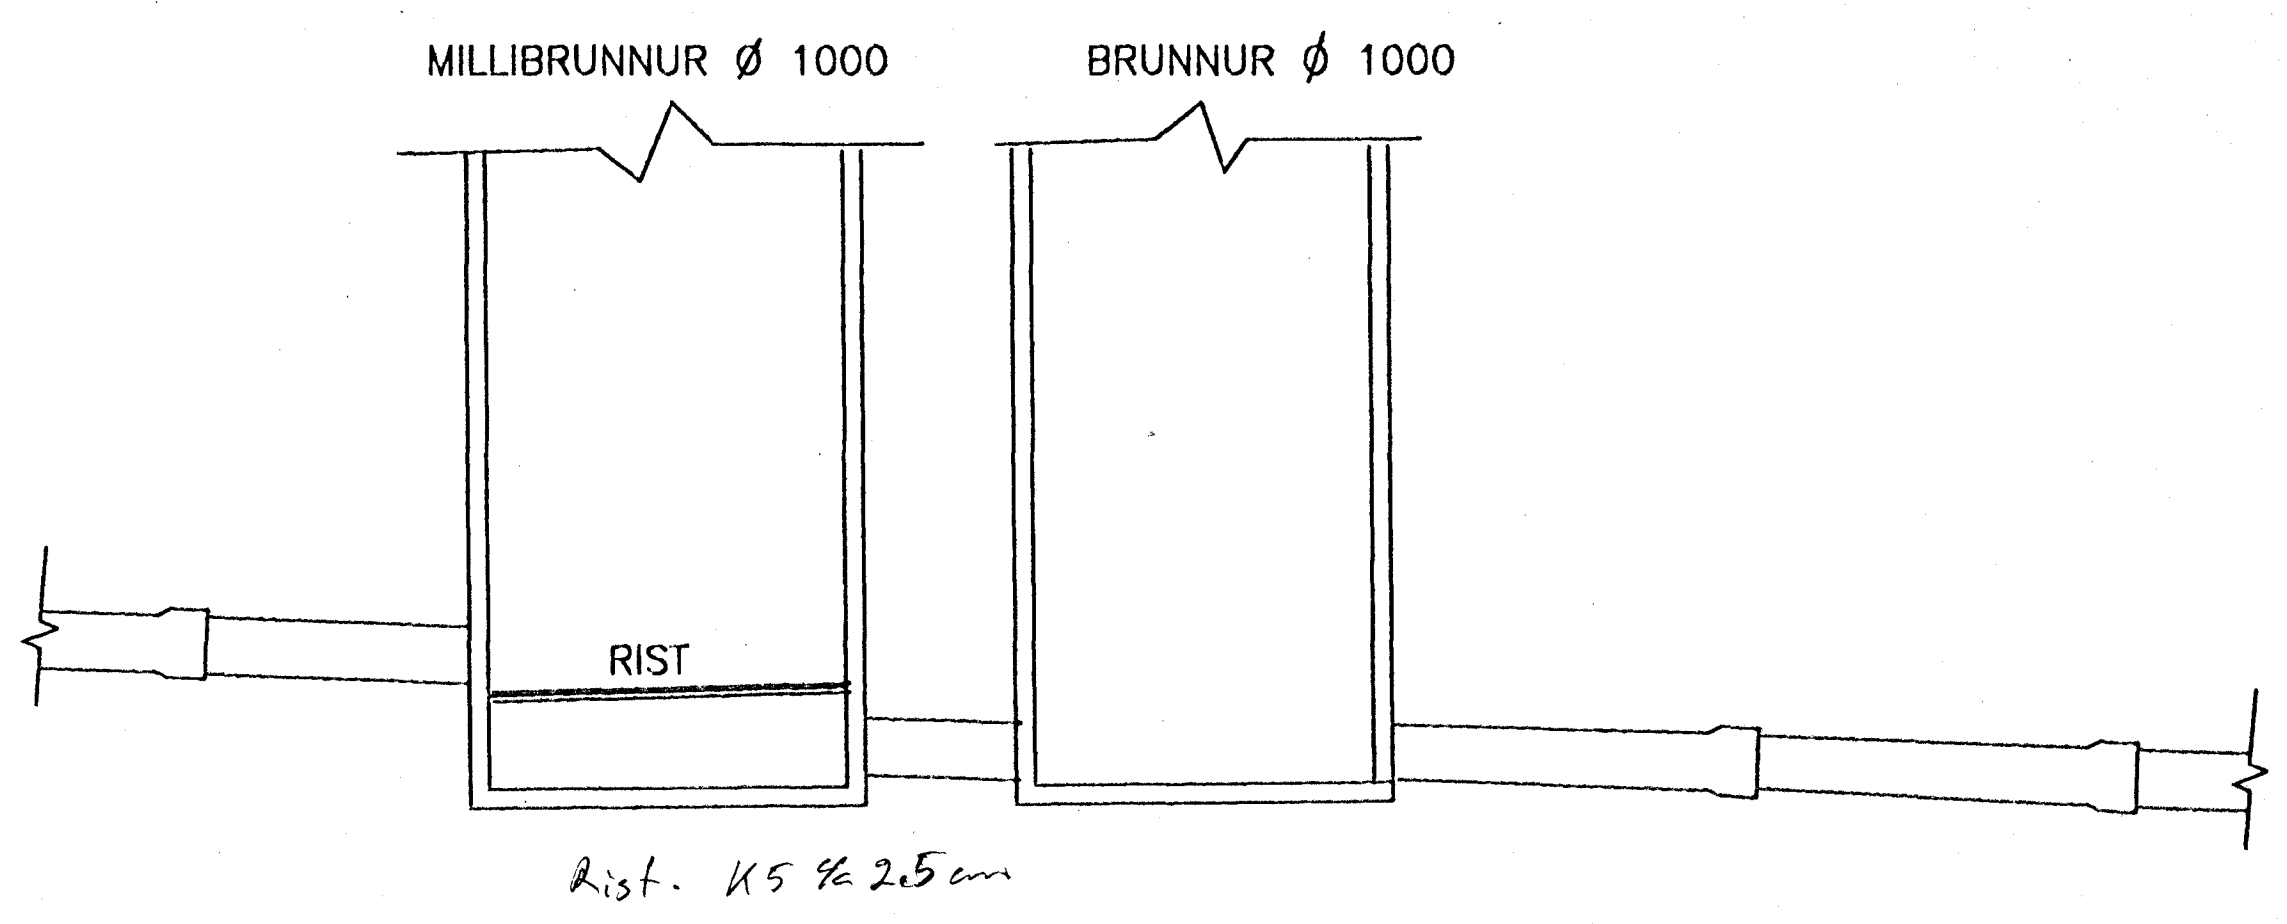

VERKFRÆÐIÞJÓNUSTA
EYÞÓRS R. ÞÓRHALLSSONAR
 ALFHÖLSVEGI 49, 200 KÓPAVOGUR SÍMI 642317

VERKHEITI: **MELABRAUT 17**

HEITI TEKINGAR: **LAGNIR Í GRUNNI**

NR	DAGS	BREYTINGAR	NAFN
B1	21/1 91	HÚS LENGT UM 1.5m. KLÖSETLÖGN.	E.Þ.

MASSAÐ E.Þ. *Egþór Þórhallsson*

MASSAÐ	TEKINGAR	SÁÐRIFRÓST
E.Þ.	E.Þ.	