


SKÝRINGAR

**JARÐVEGUR :**  
 UNDIRSTÖÐUR SKULU HVÍLA Á FYLLINGU SEM ÞOLIR A.M.K 0.3 MN/M<sup>2</sup>.  
 GRUNNUR FYLLIST MED FROSTFRÍRI GRÚS, EÐA ÖÐRU VIÐURKENNDU EFNI, ER ÞJAPPIST Í 300mm LÖGUM MED 60 Kg VIBRÖSLEDA. FARA SKAL A.M.K 3 YFIRFERDIR Á HVERT LAG. VIÐ ÞJÖPPUN MÁ HÆÐARMUNUR FYLLINGAR SIÐ HVORU MEGIN VEGGAR ALDREI VERA MEIRI EN 500mm.  
 BOTN SÖKKULVEGGJA SKAL A.M.K 700 MM NEDAN VIÐ ENDANLEGT YFIRBORÐS JARÐVEGS VIÐ HÚSÍÐ.  
 KRÖFUR UM FYLLINGU ERU AD E2=100 MPa OG E2/E1 = 2.2. FYLLINGAREFNIÐ SKAL EKKI HAFI MEIRA EN 3% ( MIÐAÐ VIÐ ÞYNGÐ ALLS EFNISINS ) AF KORNUM SEM ERU MINNI EN 0.02 mm.  
 ENGINN STEINN Í FYLLINGAREFNINU MÁ VERA STÆRRI EN 1/3 AF LAGÞYKKT VIÐ ÞJÖPPUN.

**BOTNPLATA :**  
 UNDIR BOTNPLÖTU SKAL FYLLA MED GRÚS OG ÞJAPPA SAMANBER SKÝRINGAR HÉR TIL HLIDAR. AD VIÐBÆTTU 5 cm JÖFNUNNARLAGI UNDIR PLÖTU.  
 PLATA SKAL VÉLSLÍPAST.  
 SÖGUN PLÖTU SKAL ÞANNIG HÁTAD AD SÁ FERNINGUR SEM MYNDAST MILLI SAGANA OG STEYPUSKILA SÉ EKKI STÆRRI EN 50 M<sup>2</sup>.  
 ATHUGA BER AD Í PLÖTU KOMA NIDURFALLS-RENNUR.

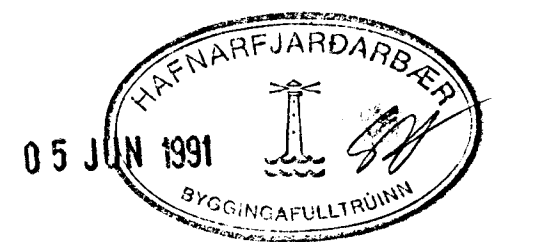

**VERKFRÆÐIÞJÓNUSTA**  
**EYÞÓRS R. ÞÓRHALLSSONAR**  
 ALFHÖLSVEGI 49, 200 KÓPAVOGUR SÍMI 642317

VERKHEITI	MELABRAUT 17	MOÐ.	1:50
HEITI TEIKNINGAR	UNDIRSTÖÐUR	DAGS	DES 90
TEKNI. NR.	B02	VERK NR.	
TEKNI. NR.	B02	TEKNI. NR.	

NR	DAGS	BREYTINGAR	NAFN
B2	20.05.91	BENDING BOTNPLÖTU	E.Þ.
B1	21/1 91	HÚS LENGT UM 1.5 m	E.Þ.

*Eyþórs R. Þórhallssonar*