



GRUNNMYND 1:50

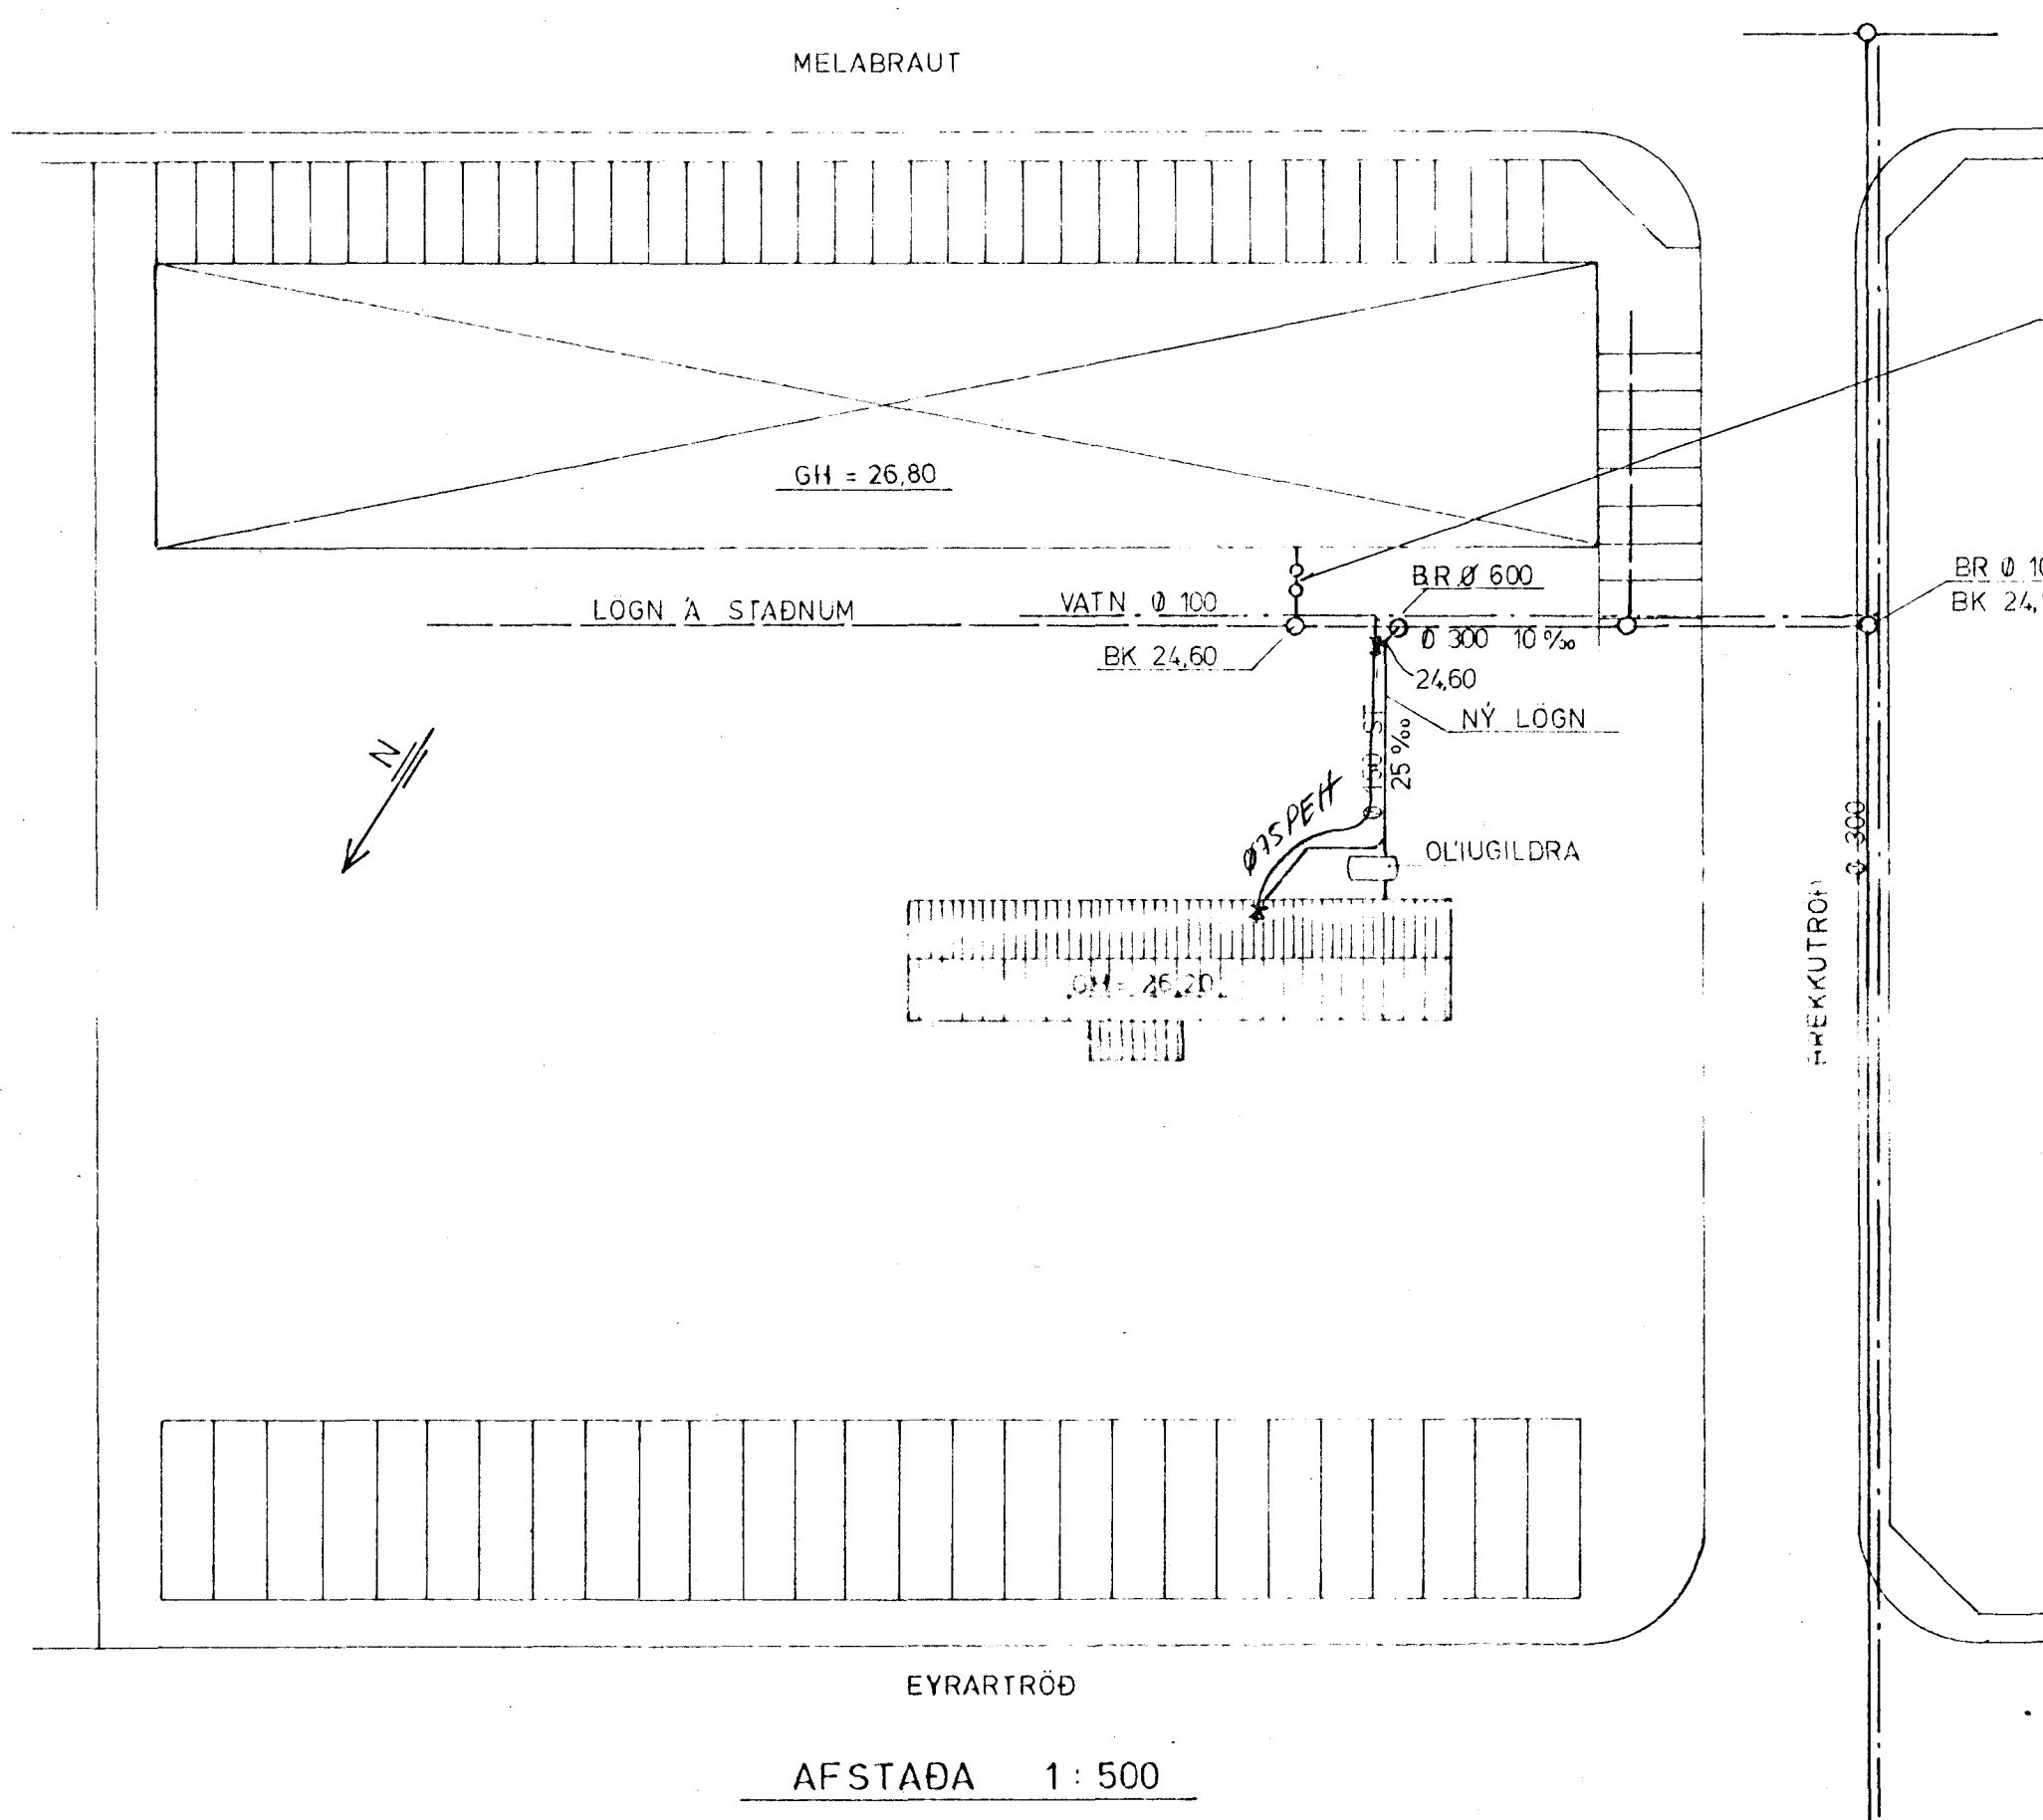

AFSTAÐA 1:500

OLIUGILDRÁ FRÁ BORGARPLASTI
SAMÞYKKT AF SIGLINGAMALASTOFNUN

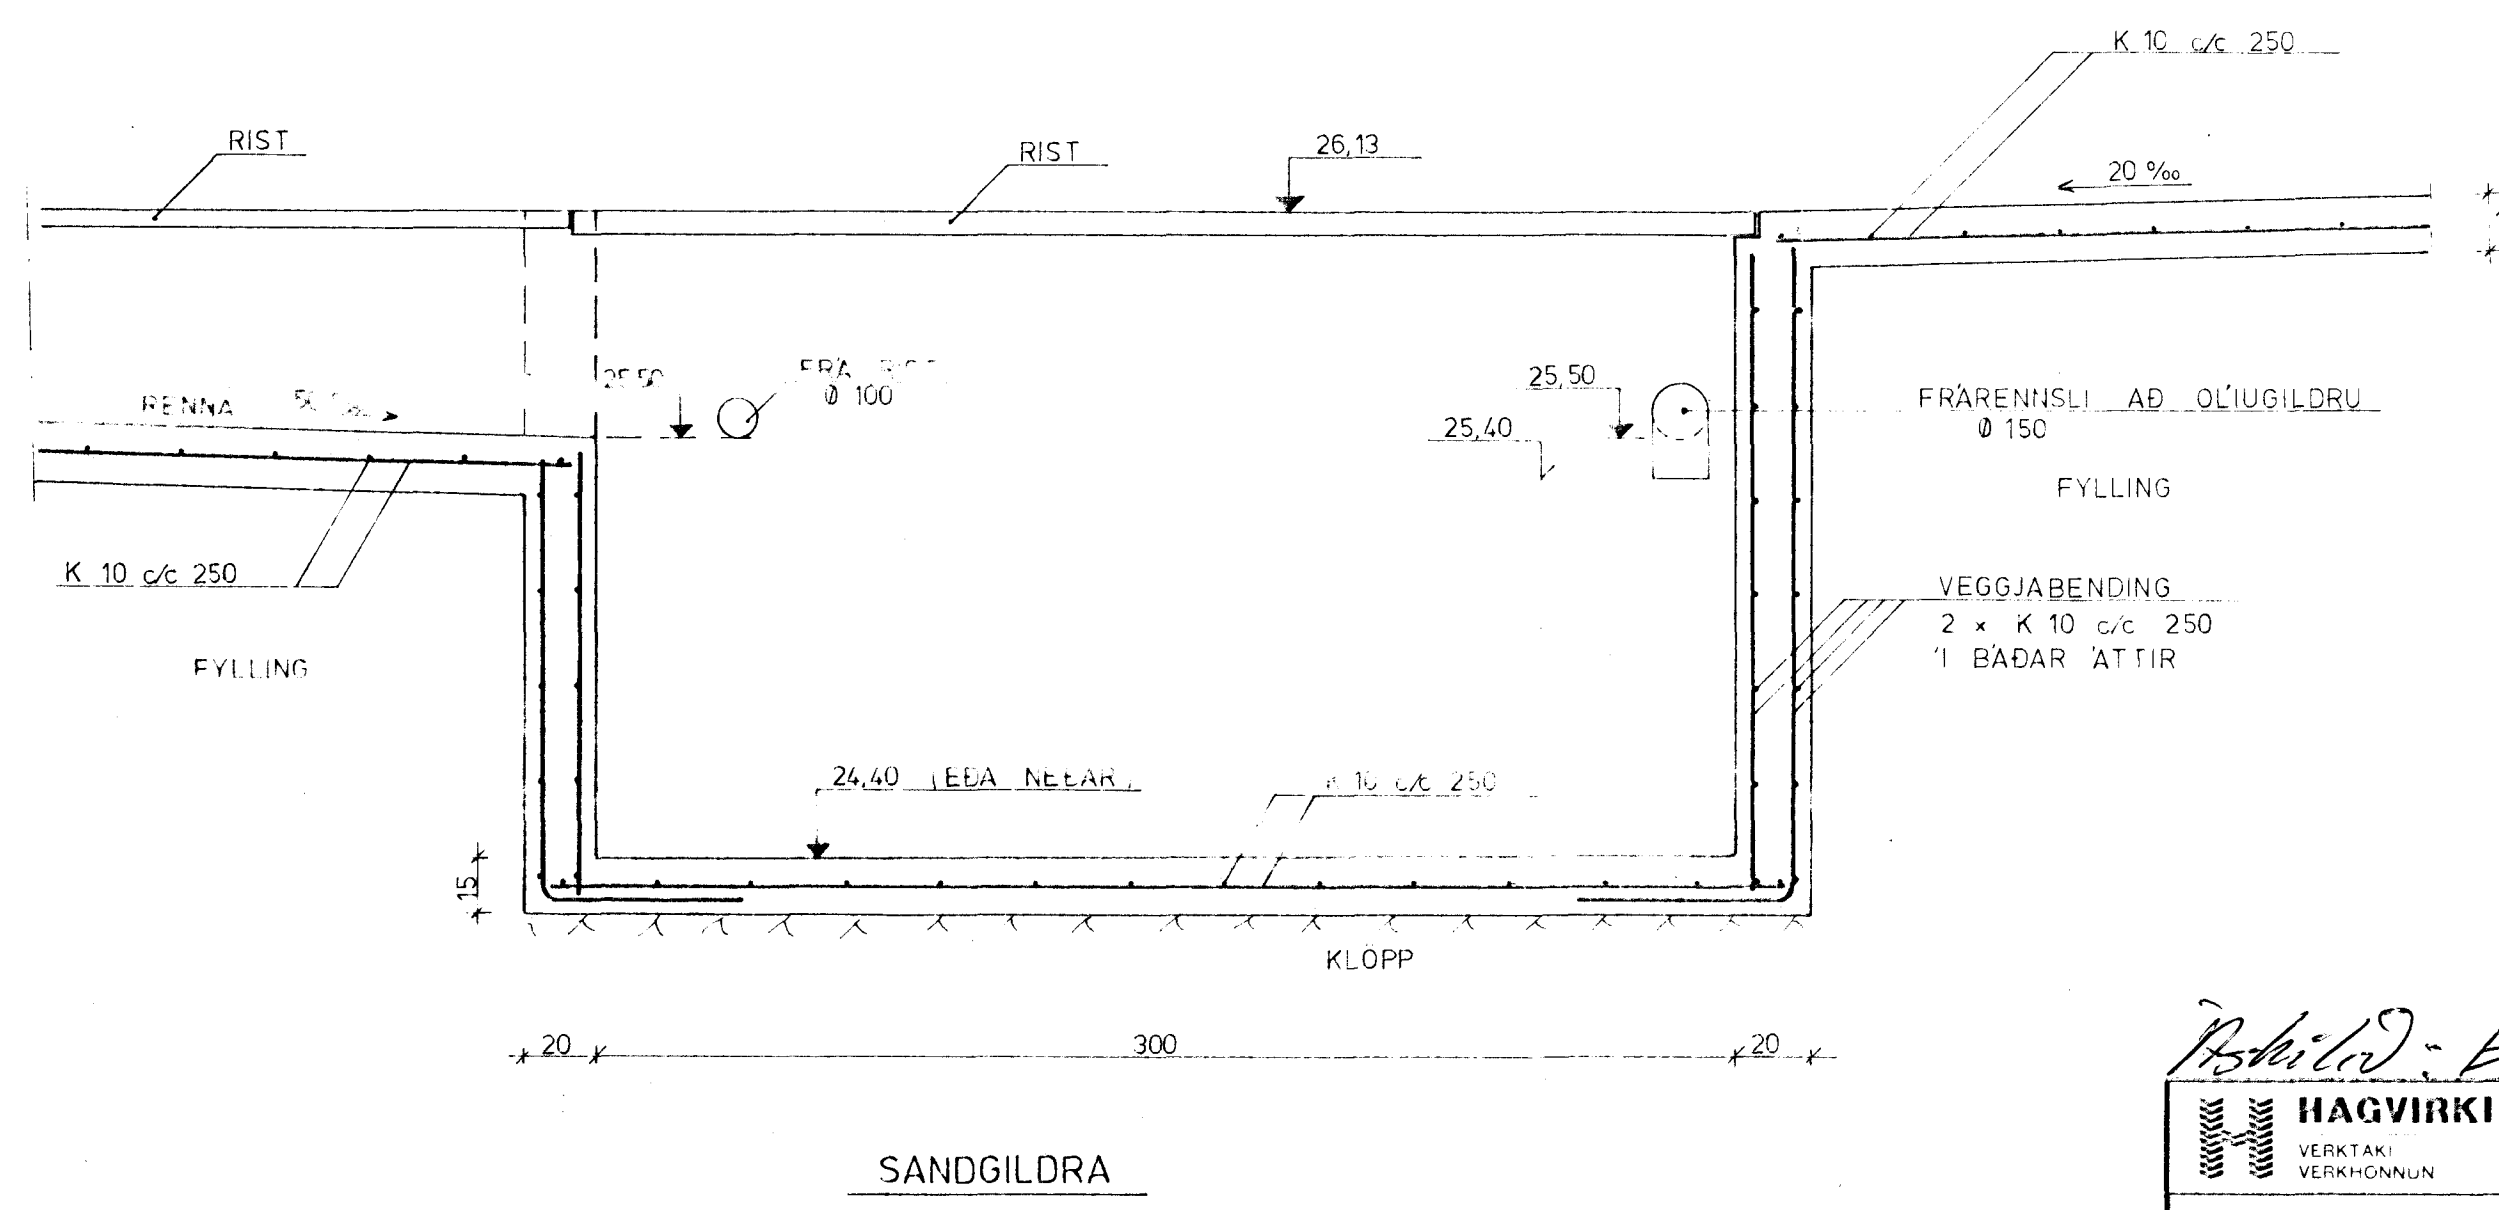

22 OCT 1992

Höfud: Eldri teikning og mynd

HAGVIRKI HF

VERKTAZI
VERKHÖNNUN

SKUTAHRADN 2 220 HAFNARFIRDI 1999

Verk nr. K 20
Teikning nr. 2.1
Málkvæði 1:50, 1:500
Dagsetning JULI '92

MELABRAUT 18, ÞVOTTASTÖÐ
FRÄRENNSLI, SANDGILDRÁ, OLIUGILDRÁ

BREYTT OKT '92
OLIUTANKI BÆTT VIÐ
BREYTT JULI '92

Hannað Teiknað Virlandi Samþykkt

Hannanur Sigurðsson