
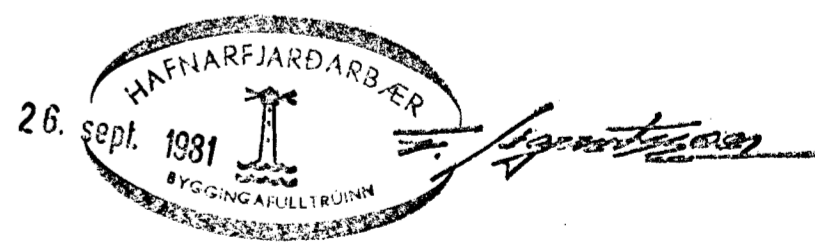


315 24.30

ATH! Kötur og halli breytt frá yfirlitsmynd, Lögnin hækkar.

Ø 150 PVC

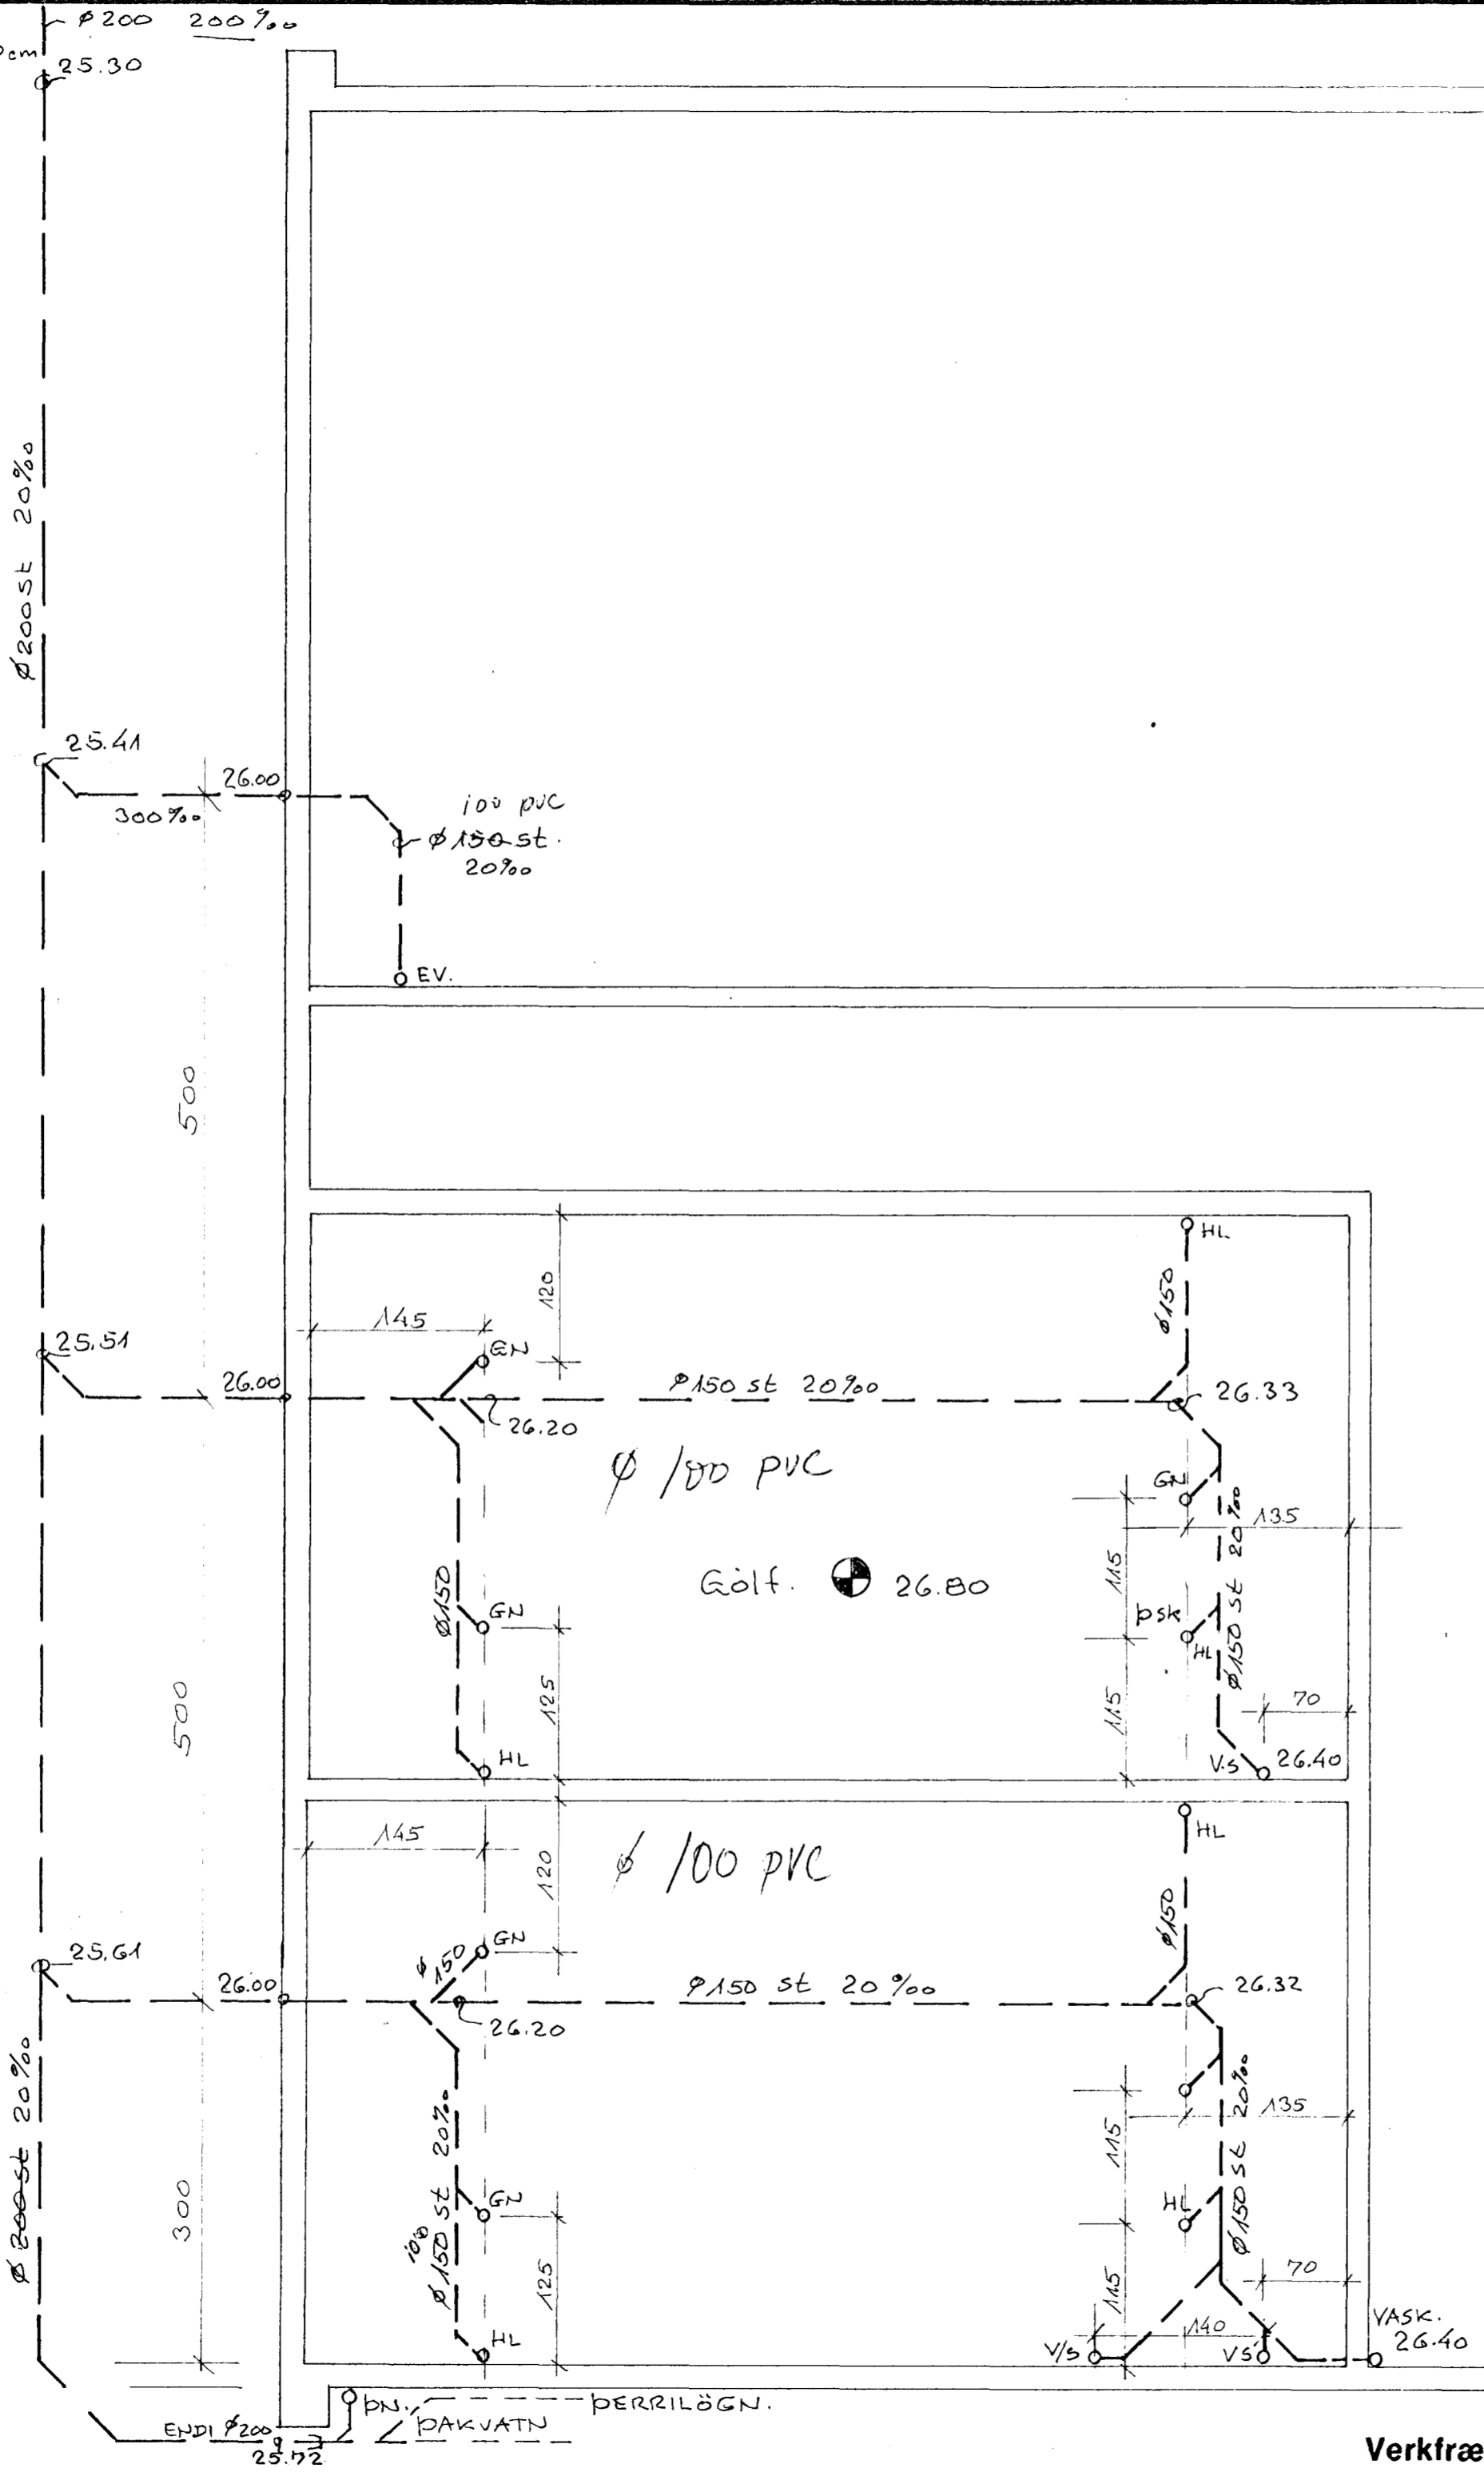

DAGS.	BREYTING	GJORT
HANNAÐ J.B.	JÓN BERGSSON DIPL. ING.	VERKFR. M.V.F.I. 16
TEIKNAD J.B.	MELABRAUT 18	VERK.
YFIRFARID J.B.	HOLRESI Í S-V. ENDA.	
SAMDYKKT		
M=1:50		DAGS. sept '81.