


GRUNNMYND 1. HÆÐ 1:100

Uppdrættir þessir eru gerðir samkvæmt eldri teikningum Jóns Bergssonar verkfræðings til grundvallar nýrrar eignaskiptayfirlýsingar fyrir húsið. Breytingar á eldri teikningum eru gerðar í samvinnu við hönnuð.

- Breytingar sem þessir uppdættir þessir taka til felast í eftirfarandi:
- 1) Breytt skráning. Húsið skráð sem einn matshluti (áður var framhús skráð sem mhl 02). Fyrstu hæð skipt í tvær séreignir með E190 vegg eftir miðju húsi.
 - 2) Breytt innra skipulagi eigna (reyndarteikning).
 - 3) Breytt átlit. Nýir gluggar á austurhlíð 1. hæðar (reyndarteikning) og ný hurð á vesturhlíð.
 - 4) Brunavarnir. Sjá skýringar á blaði 04.

HANNAD: TEIKNAD: YFIRF.:
 Jón Bergsson VERKFRÆÐIHÖNNUN
 301031-3439, SMÁRAHVAMMI 4 HF
 Jón Bergsson

Samþykkt þann
 25 MAI 2000
 Byggingafulltrúinn í Hafnarfirði
 F.h. Kristján Pólarinsson
 KP

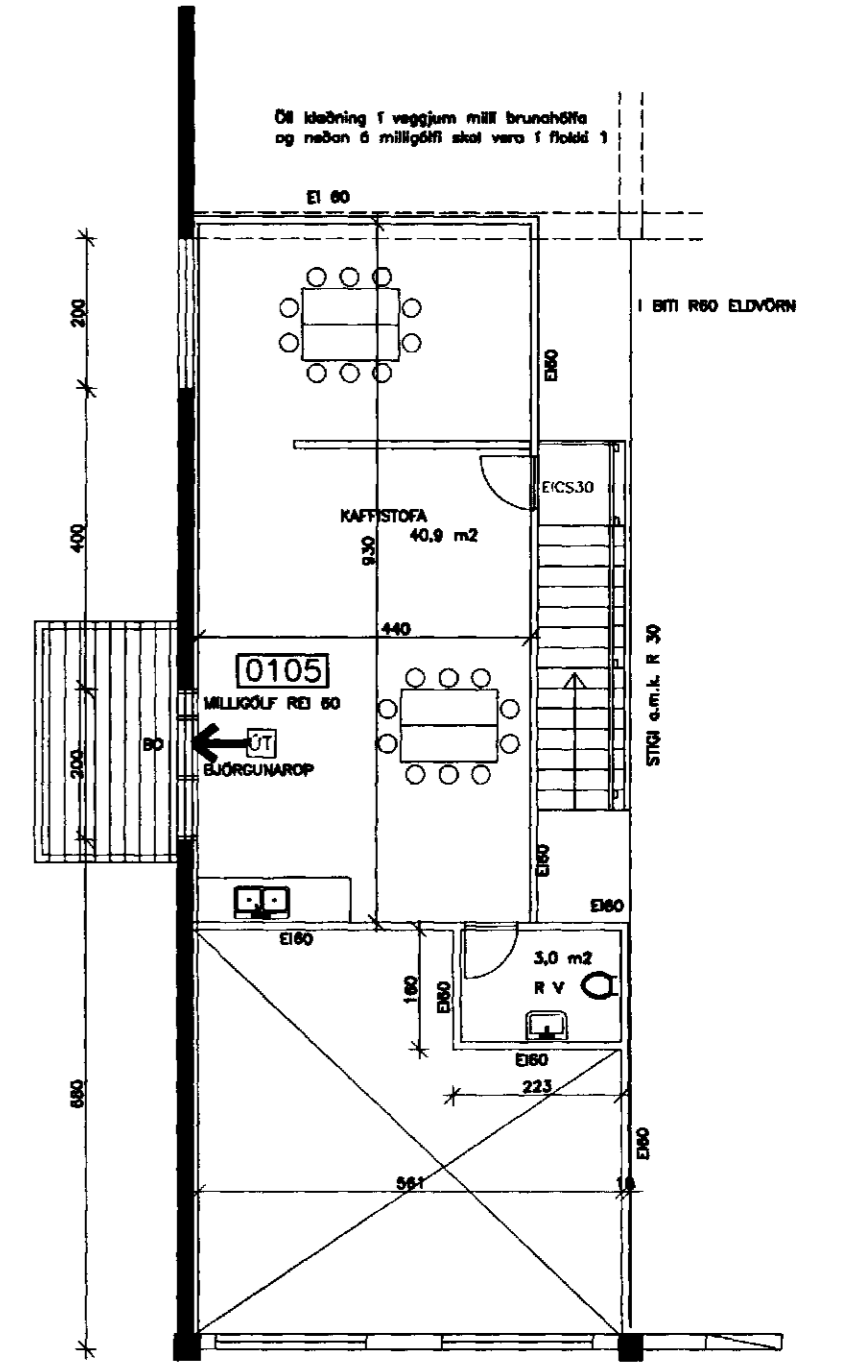

REI60 MILLIGÓLF Í RÝMI 0101 - 1:100

1) BREYTT			DAGS.: 09.05.2000		
MELABRAUT 19					
HAFNARFIRÐI					
GRUNNMYND 1. HÆÐ					
HANNAD: TEIKNAD: YFIRF.:			HANNAD: TEIKNAD: YFIRF.:		
					01