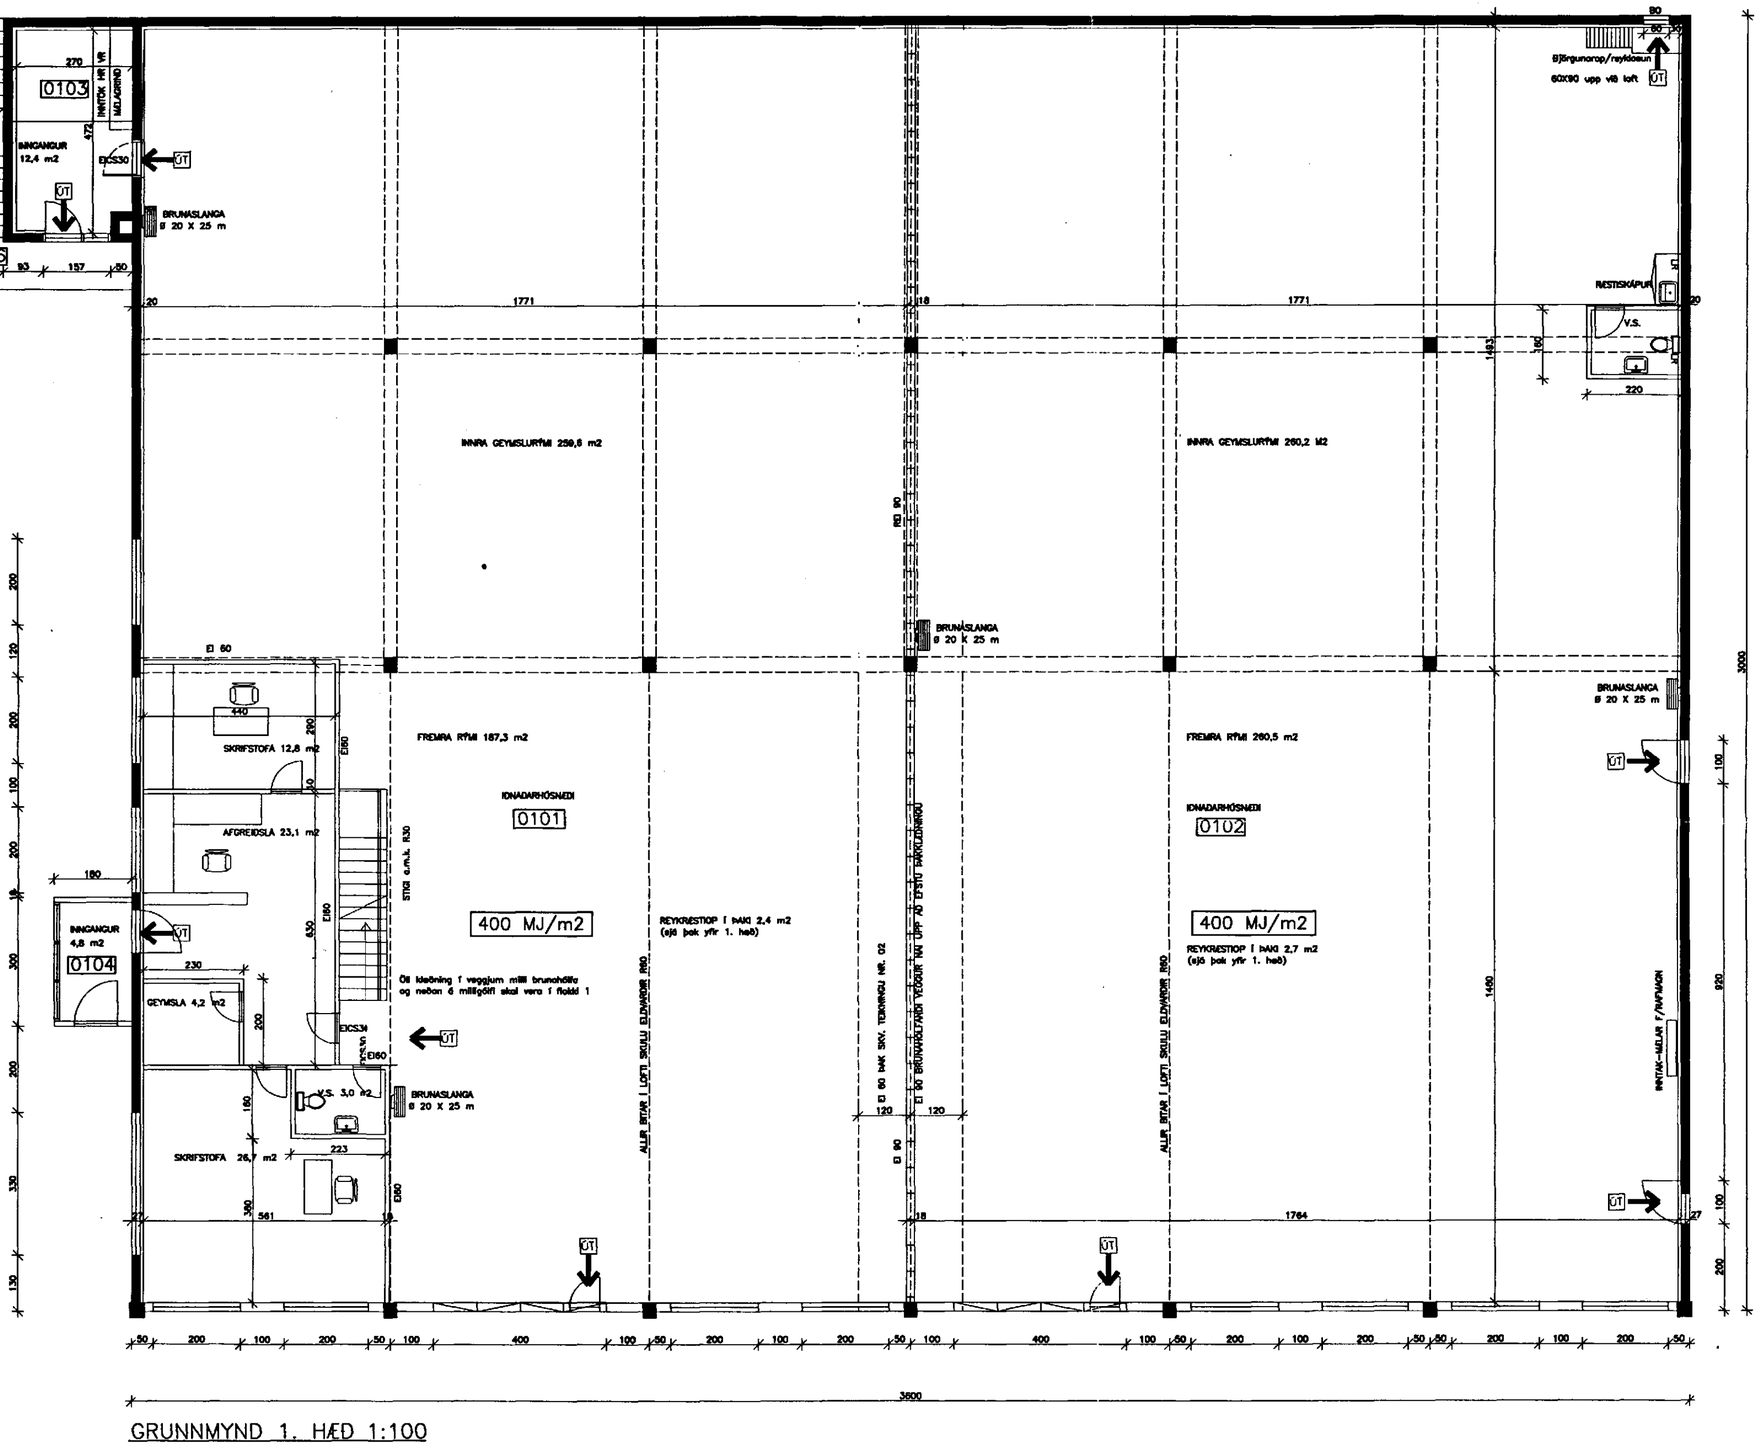

GRUNNMYND 1. HÆÐ 1:100

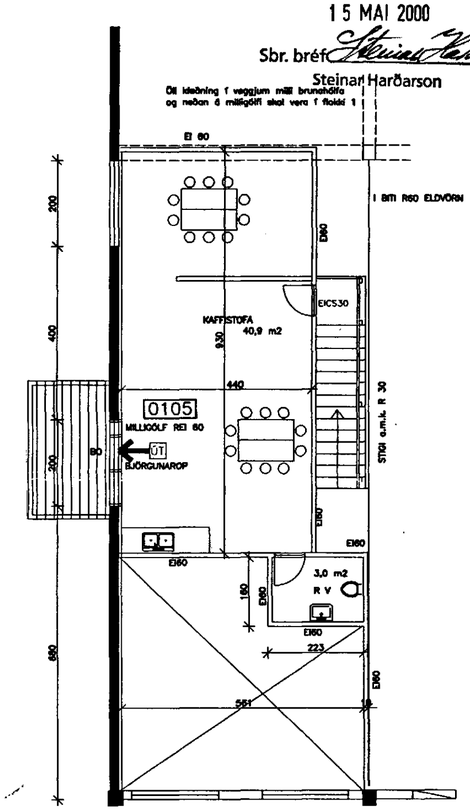

REI60 MILLIGÓLF Í RÝMI 0101 – 1:100

Uppdrættir þessir eru gerðir samkvæmt eldri teikningum Jóns Bergssonar verkfræðings til grundvallar nýrrar eignaskiptayfirlýsingar fyrir húsið. Breytingar á eldri teikningum eru gerðar í samvinnu við hönnuð.

Breytingar sem þessir uppdrættir þessir taka til felast í eftirfarandi:
1) Breytt skráning. Húsið skráð sem einn matshluti (áður var framhús skráð sem mhl 02). Fyrstu hæð skipt í tvær séreignir með EI90 vegg eftir miðju húsi.
2) Breytt innra skipulagi eigna (reyndarteikning).

3) Breytt útlit. Nýir gluggar á austurhlið 1. hæðar (reyndarteikning) og ný hurð á vesturhlið.

4) Brunavarnir. Sjá skýringar á blaði 04.

Samþykkt þann
25 MAI 2000
Byggingafulltrúinn í Hafnarfirði
F.h. Kristján Þórarinsson

Brunamálastofnun ríkisins
YFIRFARIÐ
15 MAI 2000
Sbr. bréf
Steinar Harðarson

1) BREYTT

MELABRAUT 19

HAFNARFIRÐI

GRUNNMYND 1. HÆÐ

			DAGS.: 09.05.2000
HANNAÐ:	TEIKNAÐ:	YFIRF.:	HANNAÐ: TEIKNAÐ: YFIRF.:
Jón Bergsson	VERKFRÆÐIHÖNNUN SMÁRAHVAMMI 4 HF		Stefán Sigurðsson ehf. Verkfræðistofa

Bergstaðastræti 13 101 Reykjavík Sími: 551 1560 Fax: 5511566 Kt: 020269-1566

Stefán Sigurðsson, verkfræðingur Fæ't 270853-4059

01