



Samþykkt þann


25 MAI 2000

Byggingafulltrúinn í Hafnarfirði
F.h. Kristján Þórarinnsson

Brunamálastofnun
ríkisins
YFIRFARIÐ

15 MAI 2000

Sbr. bréf
Steinar Harðarson

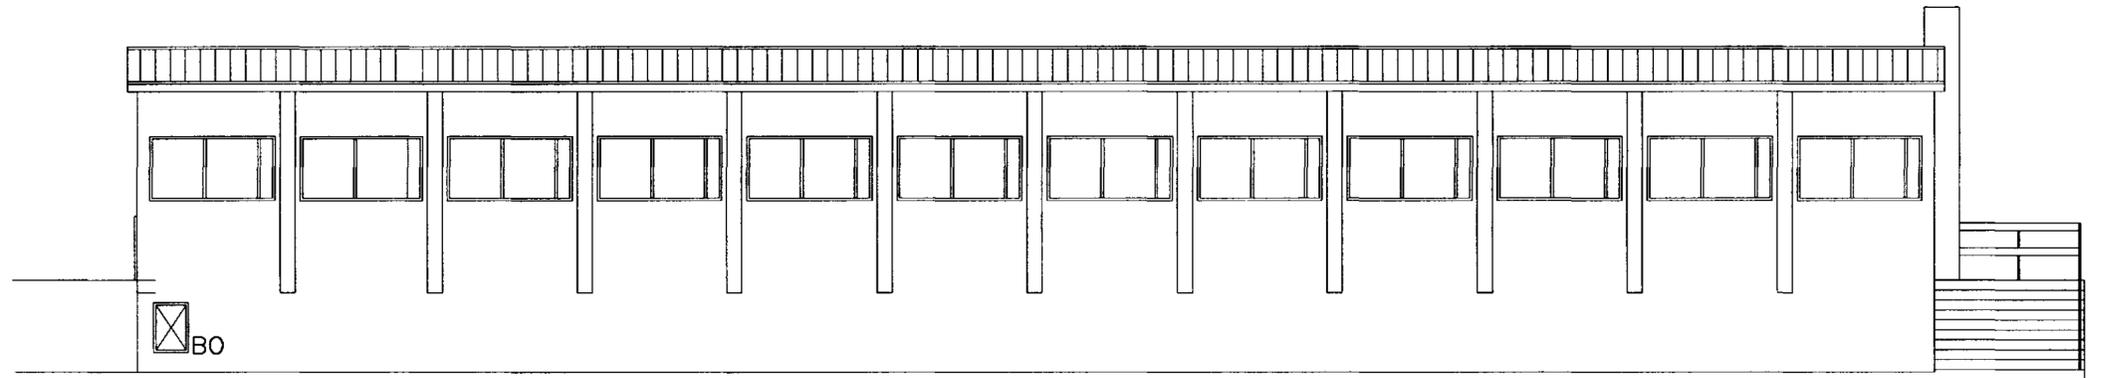


SUDUR

Byggingarlýsing
Bakhús er tveggja hæða steinsteypt hús, með steypu gólfi og strengjasteypubitum í þaki. Þakklæðning er bárujárni á 25 mm borðaklæðningu, sem borin er uppi af trésum á strengjasteypubitum.
Þak er einangrað með steinull og klætt að neðan með hvítu bárustáli.
Framhús er einnar hæðar steinsteypt hús með stálbitaþaki. Í þaki bárujárni á 25 mm borðaklæðningu, sem borin er uppi af trésum á IPE 500 stálbitum. Þak er einangrað með steinull og klætt að neðan með hvítu bárustáli, en þak sem er RE160 þak kemur 13 mm ~~stál~~ klæðning milli steinullar og bárustálsklæðingar (innanhuðs).

Uppdrættir þessir eru gerðir samkvæmt eldri teikningum Jóns Bergssonar verkfræðings til grundvallar nýrrar eignaskiptayfirlýsingar fyrir húsið. Breytingar á eldri teikningum eru gerðar í samvinnu við hönnuð.

- Breytingar sem þessir uppdættir þessir taka til felast í eftirfarandi:
- 1) Breytt skráning. Húsið skráð sem einn matshluti (áður var framhús skráð sem mhl 02). Fyrstu hæð skipt í tvær séreignir með EI90 vegg eftir miðju húsi.
 - 2) Breytt innra skipulagi eigna (reyndarteikning).
 - 3) Breytt útlit. Nýir gluggar á austurhlíð 1. hæðar (reyndarteikning) og ný hurð á vesturhlíð.
 - 4) Brunavarnir. Sjá skýringar á blaði 04.

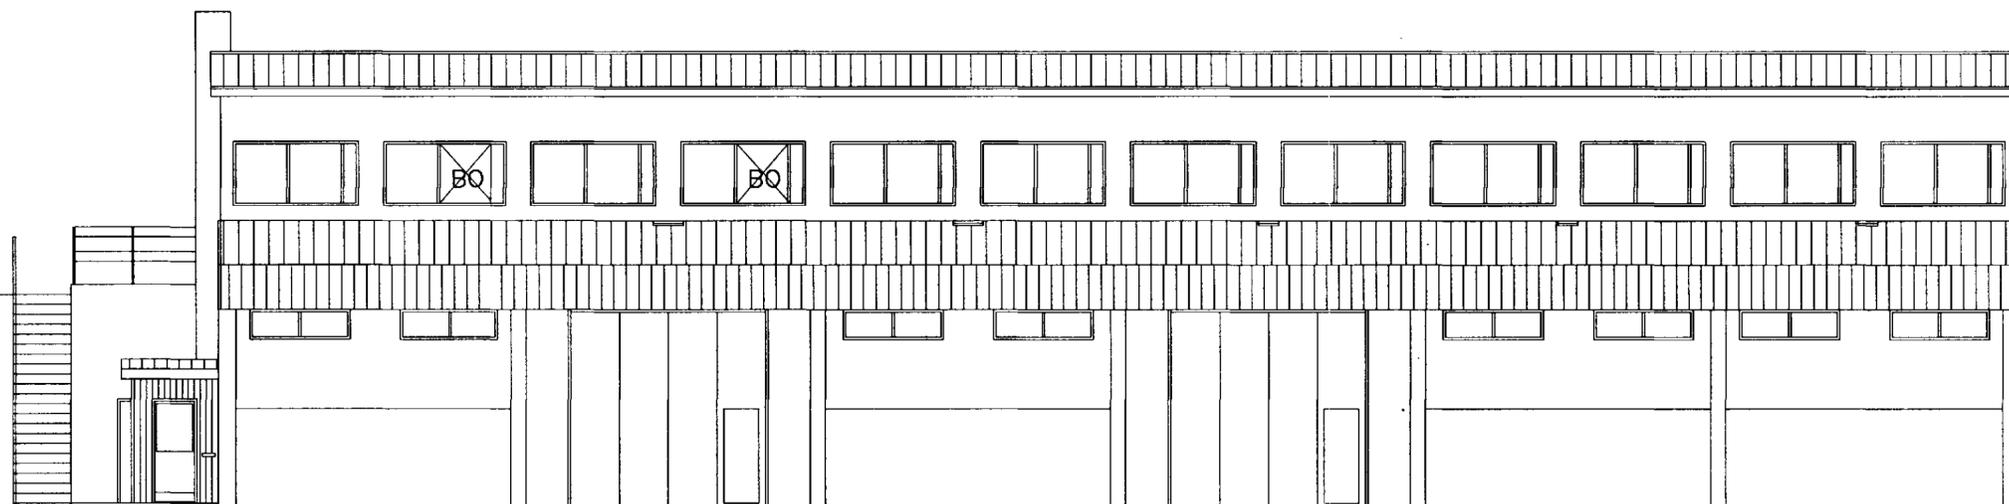

NORDUR

1) BREYTT
MELABRAUT 19
HAFNARFIRÐI
ÚTLIT SUDUR OG NORDUR KVARDI 1:100

HANNAÐ:	TEIKNAD:	YFIRF.:	DAGS.: 09.05.2000		
Jón Bergsson	VERKFRÆÐIHÖNNUN		HANNAÐ:	TEIKNAD:	YFIRF.:
	SMÁRAHVAMMI 4 HF				
				Stefán Sigurðsson ehf.	Verkfræðistofa
					03

Bergsáttunni 13
101 Reykjavík
Sími: 551 1350
FAX: 551 1386
KT: 020288-1588

Stefán Sigurðsson, verkfræðingur PVF 270833-4088