





GRUNNMYND 1:100

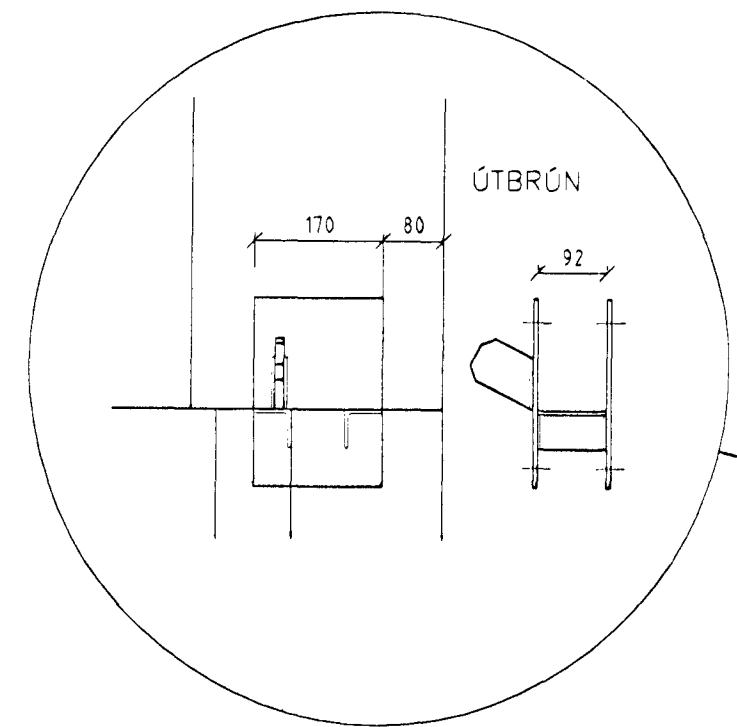


SF5

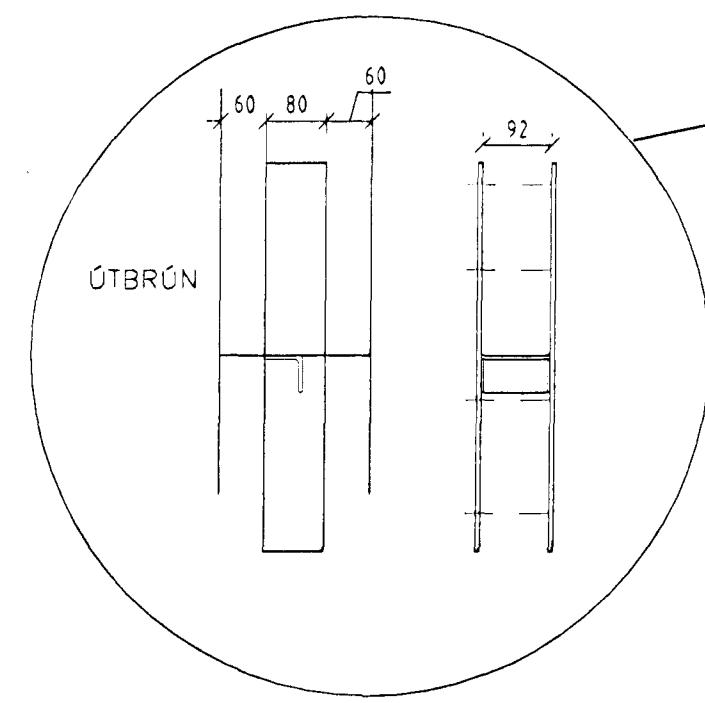


SF3

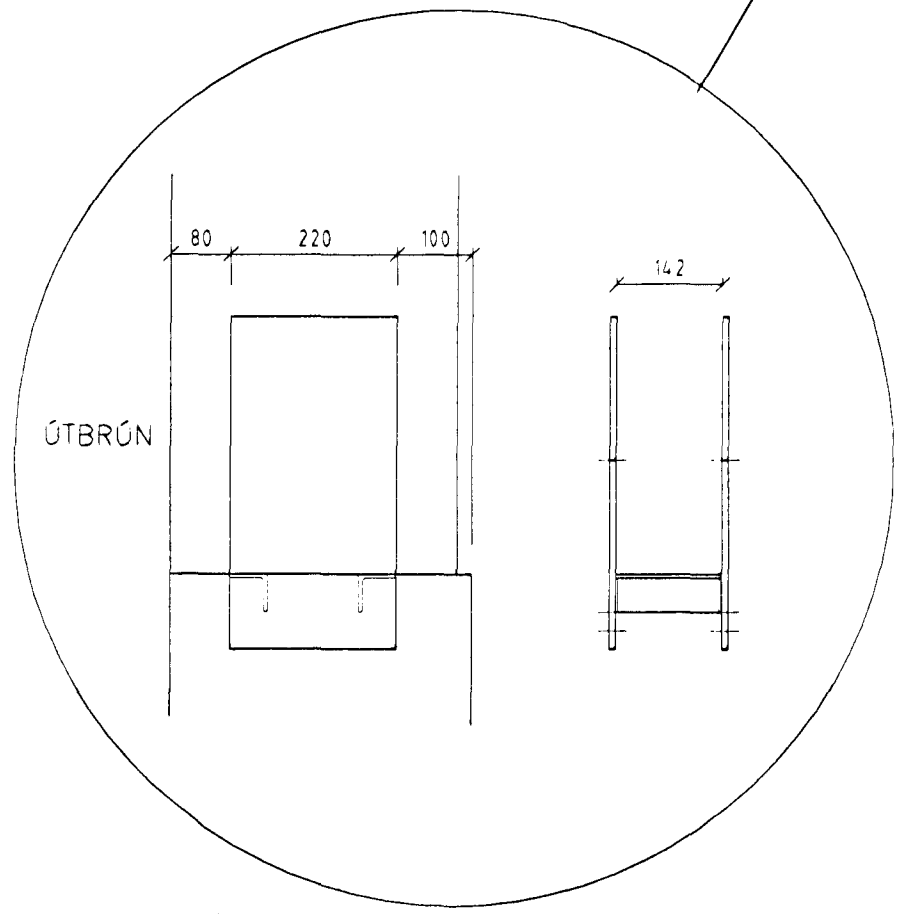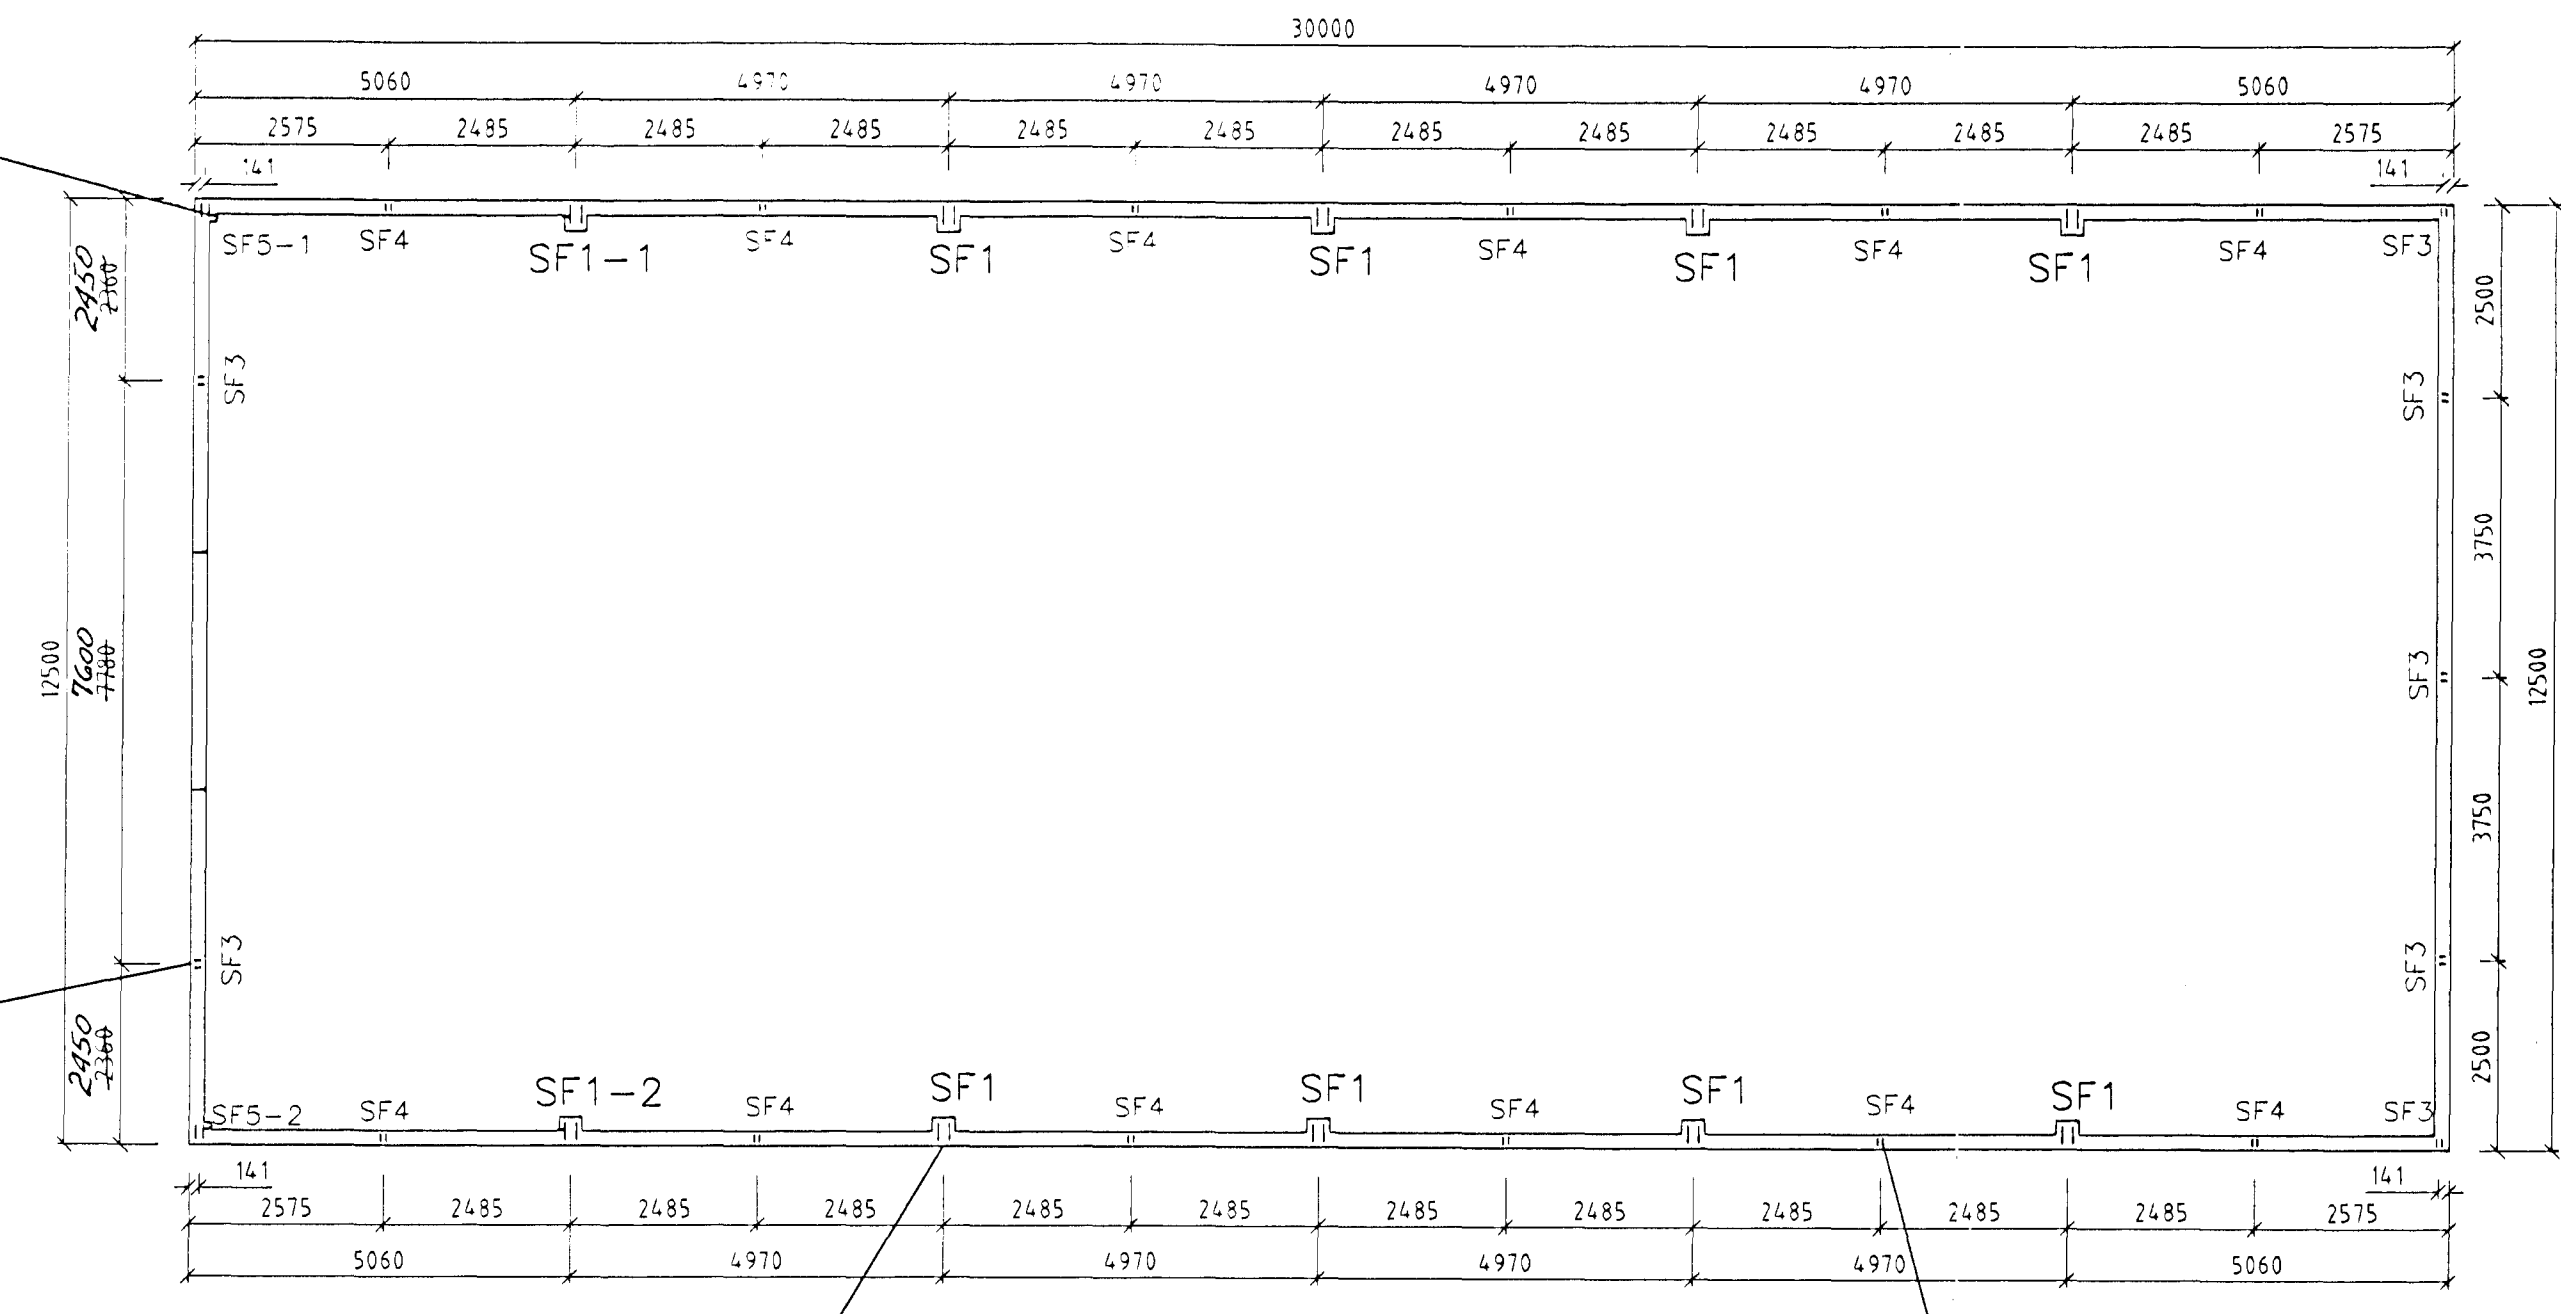

SF1


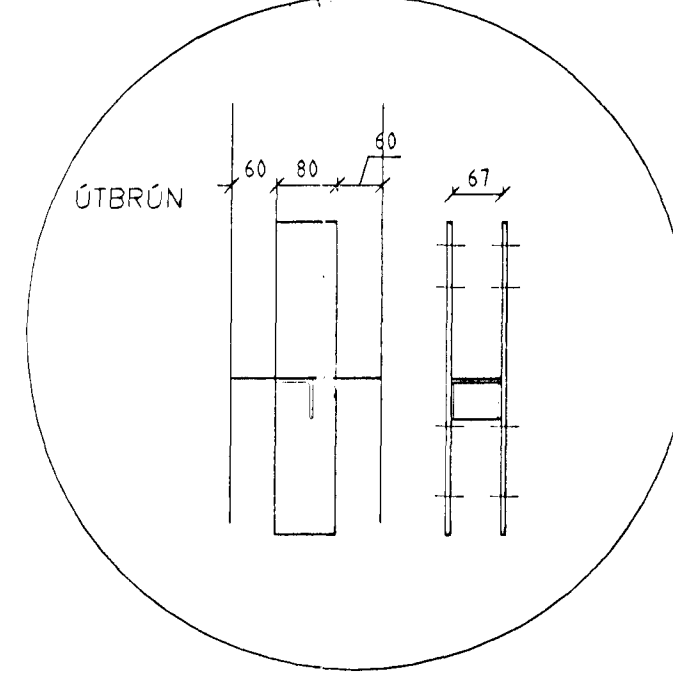


SF4

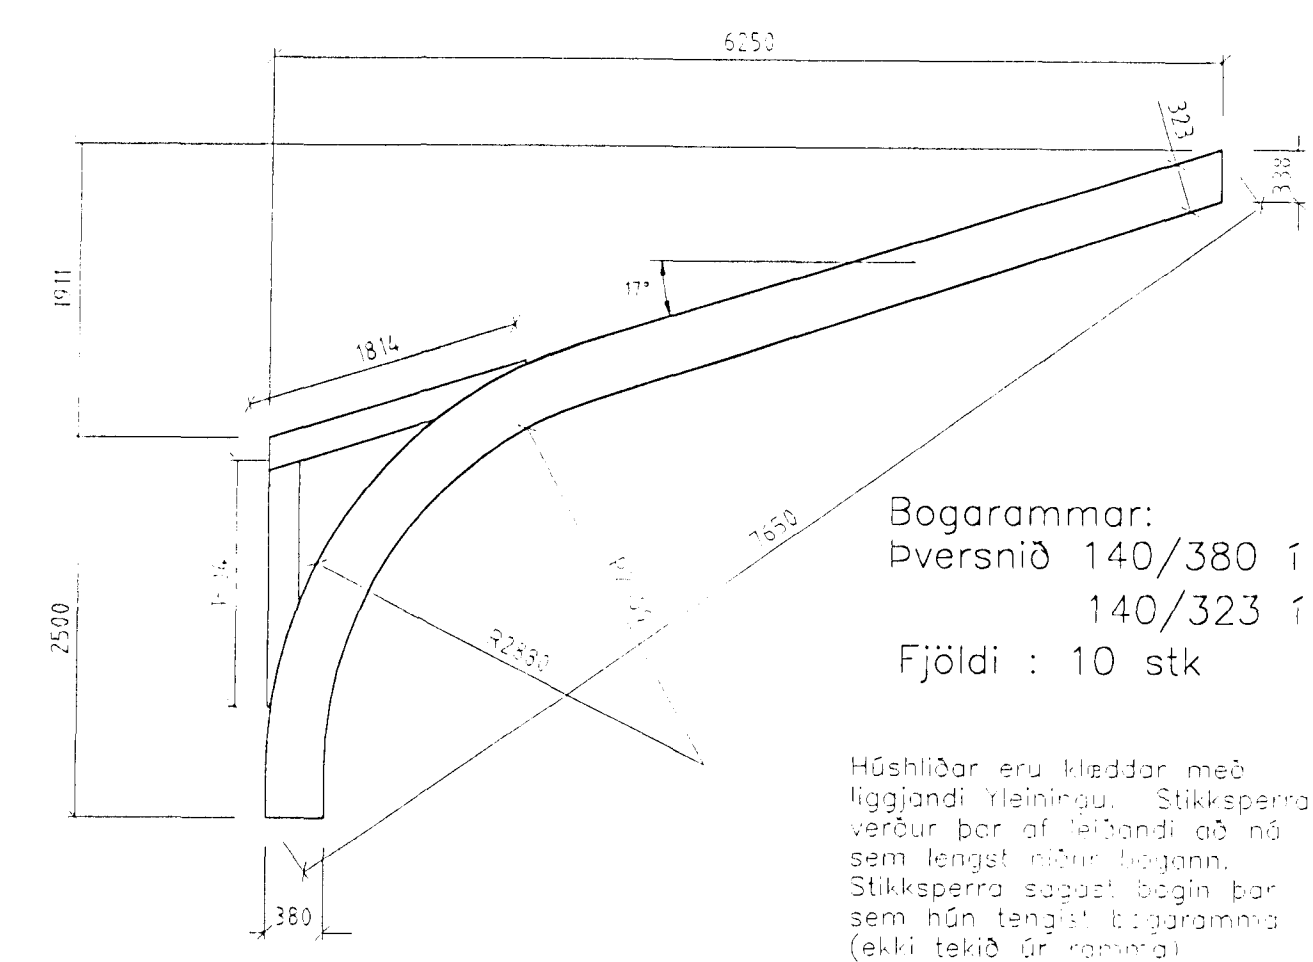


Bogarammar:
Þversnið 140/380 í fæti
140/323 í toppi
Fjöldi : 10 stk


sem lengst niður bogann.
Stikksperra sagot bogin þar
sem hún tengist bogaramma

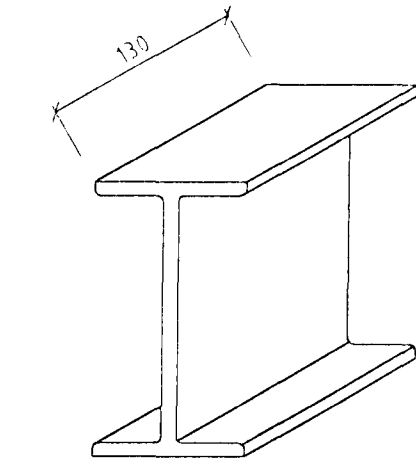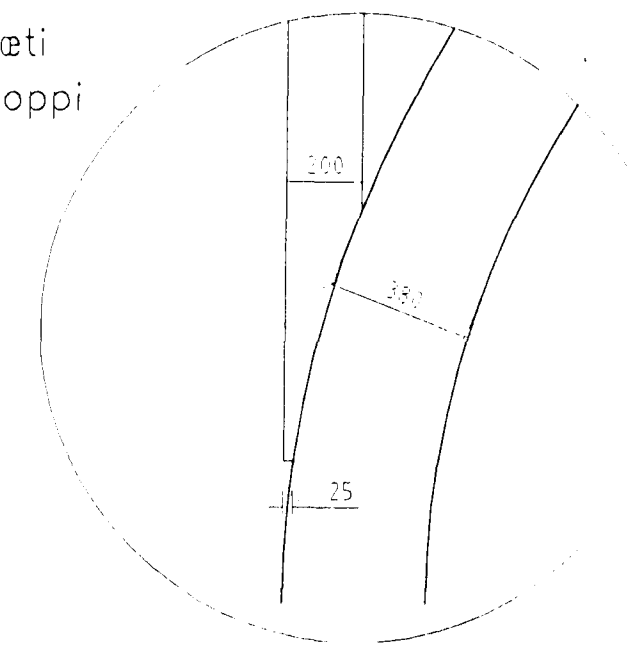


IPE 160
L=1300mm
5 stk

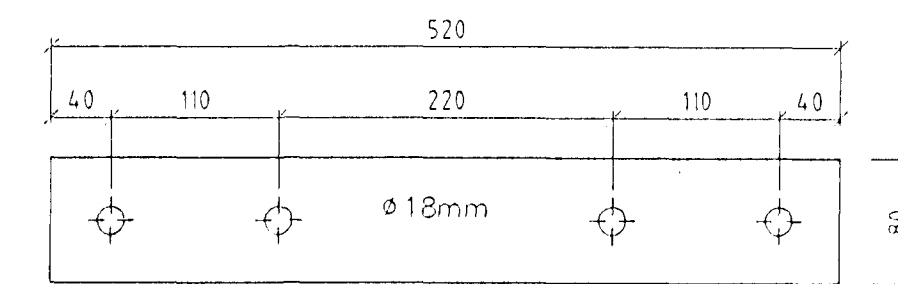


SF 15 10 stk, PL 8 mm

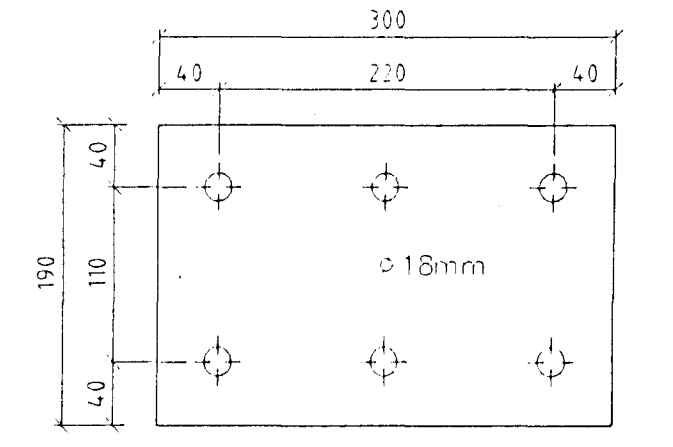


SF 16 2 stk, PL 8 mm

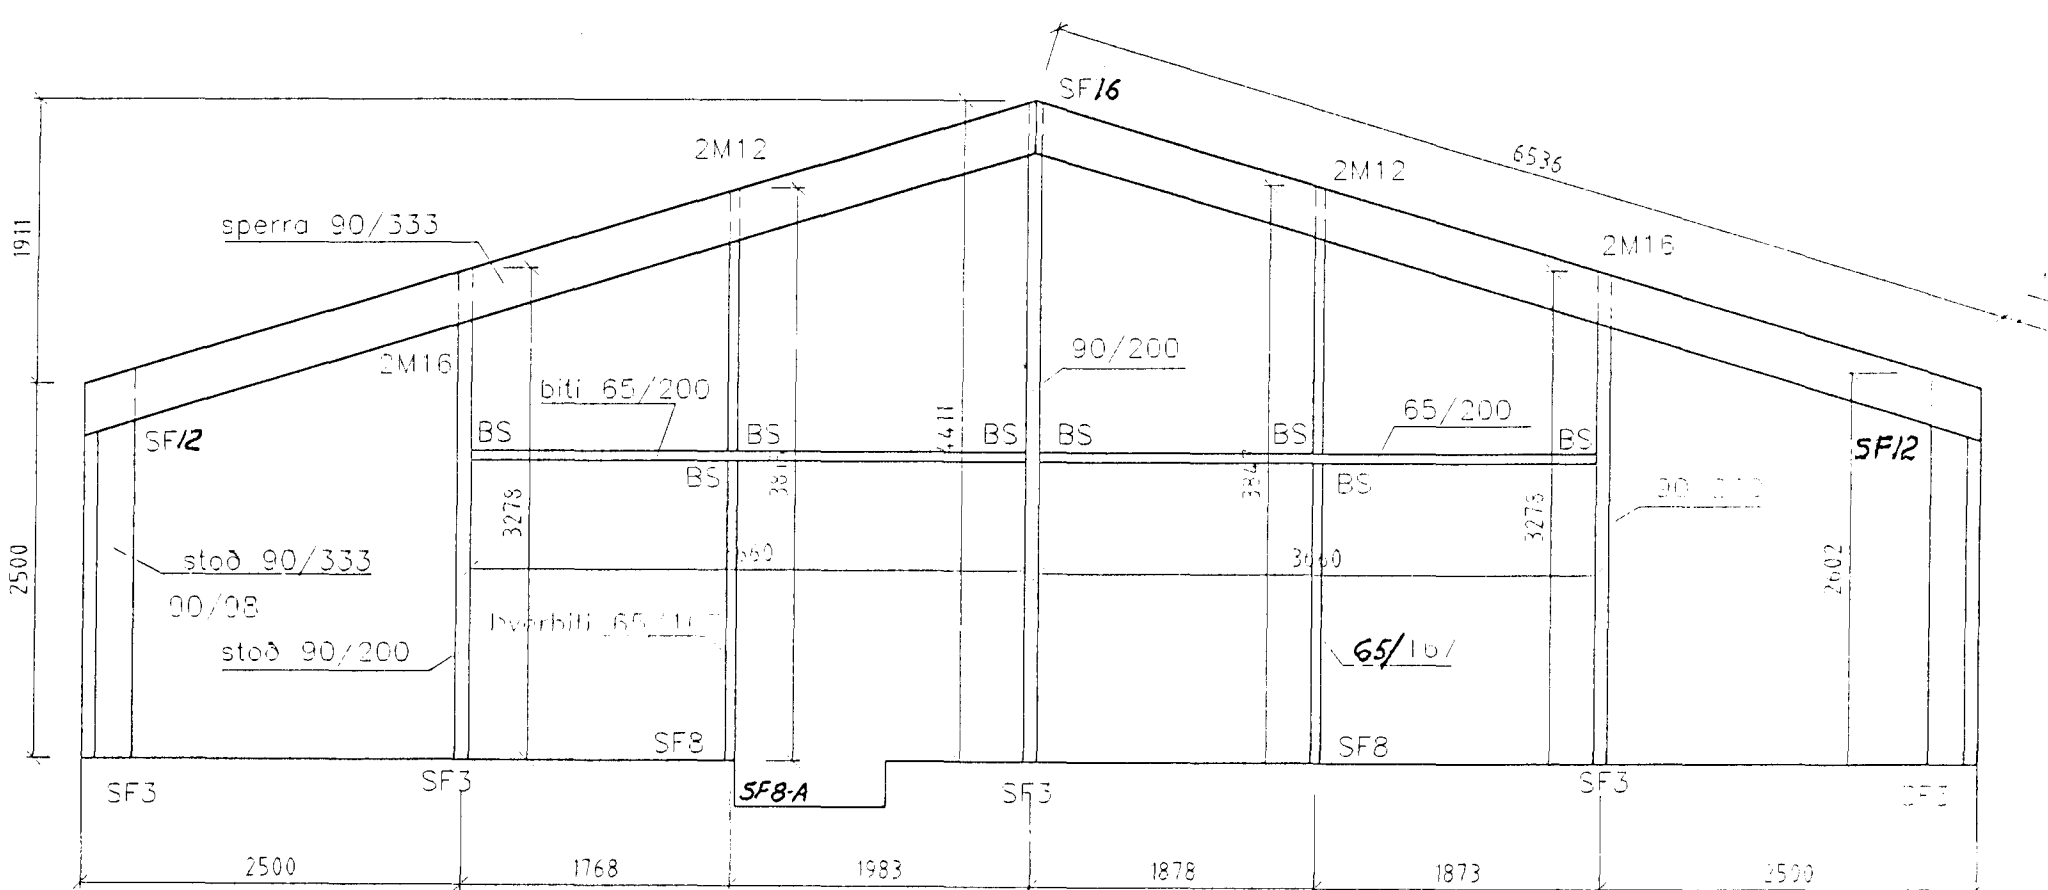


SF= Stálfasting
BS= Bjúskoskór

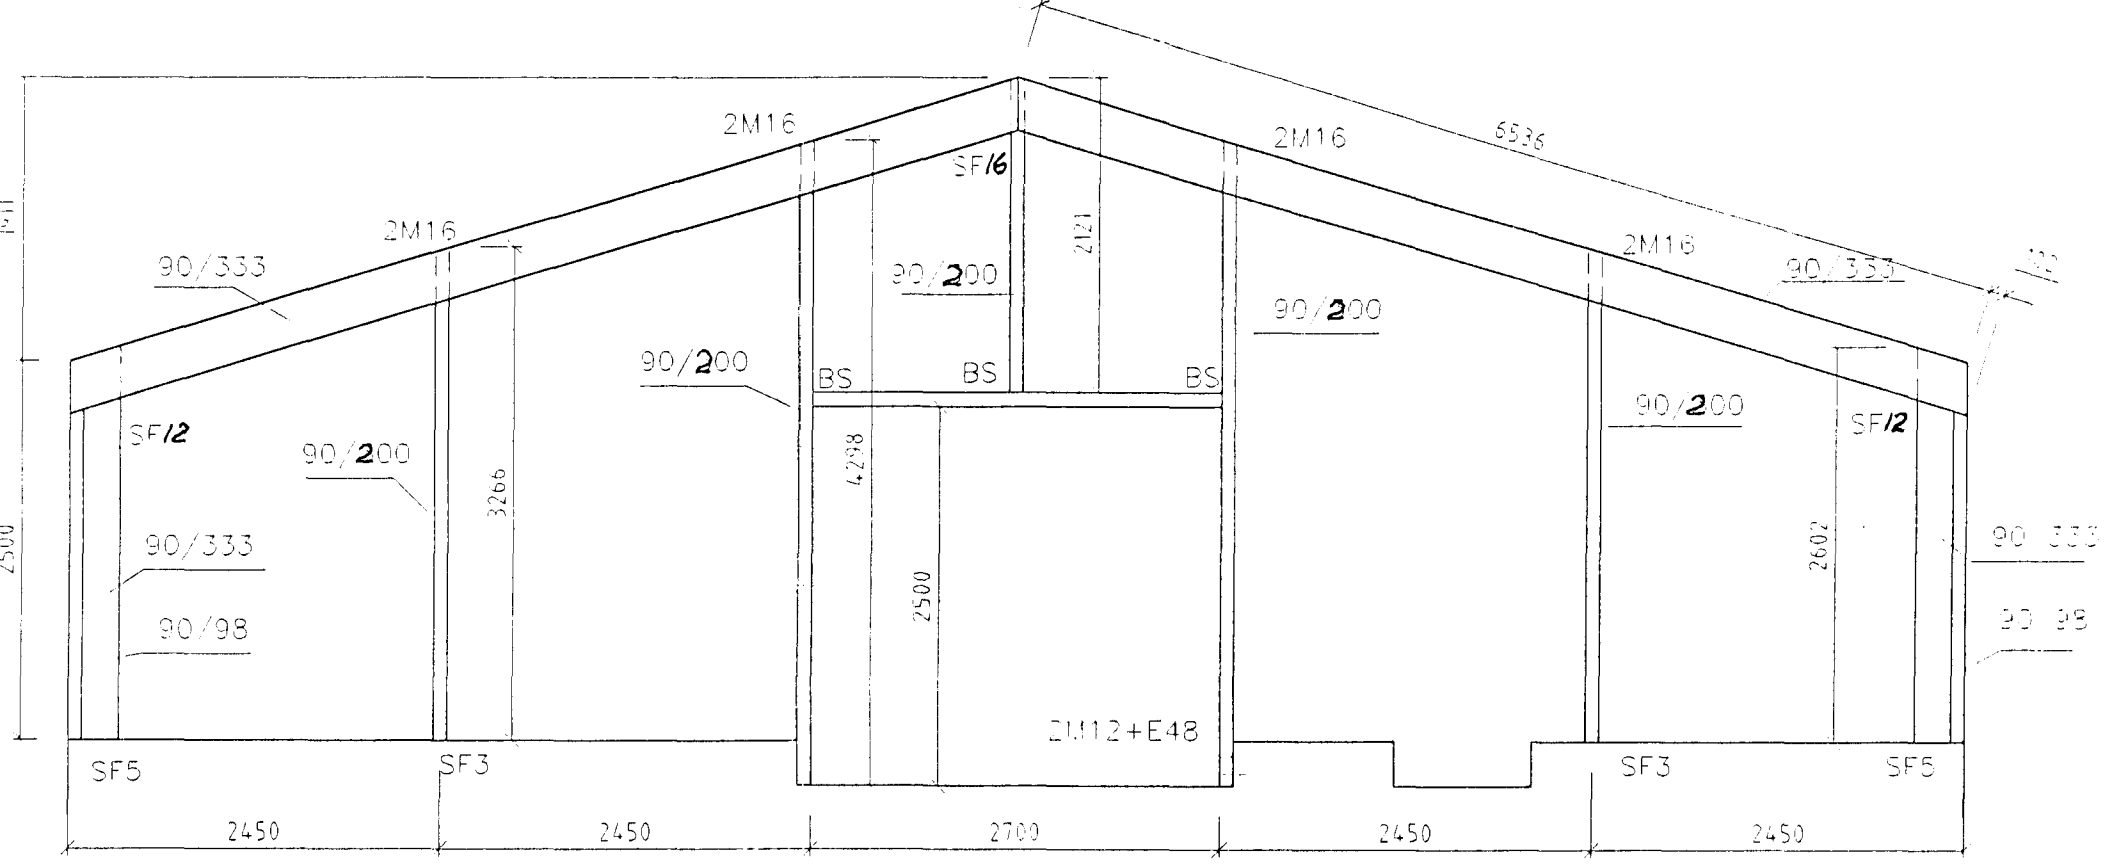

SF=Stálfasting
BS=Bjúskoskór

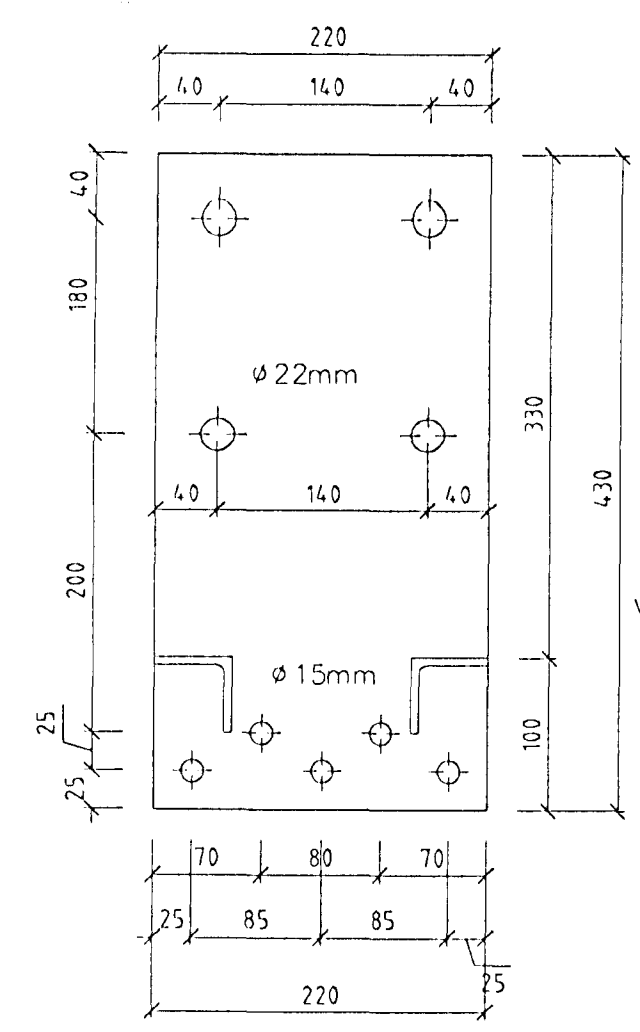

SF1 Hliðarmynd 1:5
8 stk

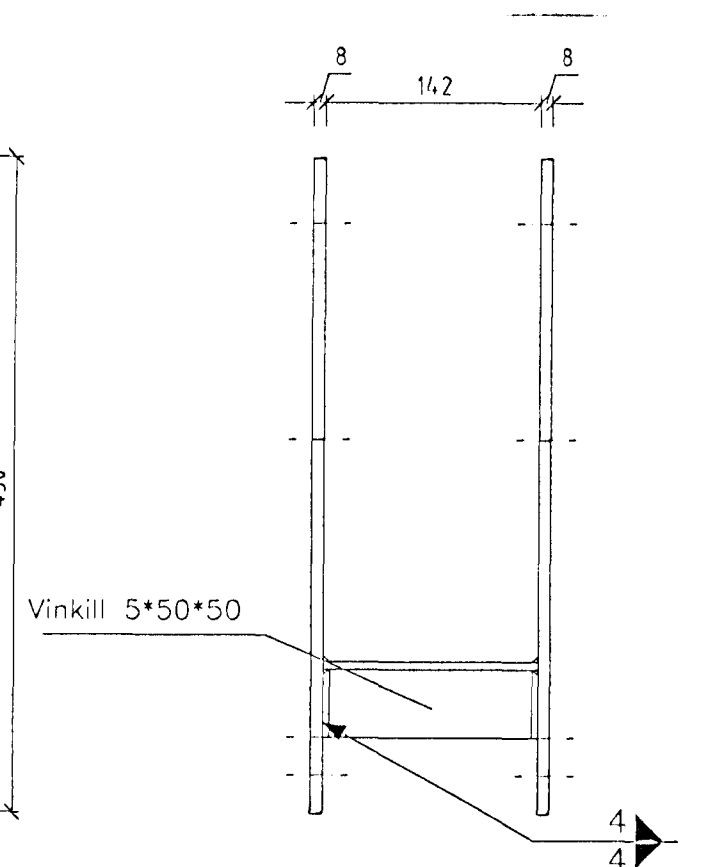

Löðrétt mynd 1:5

Festingar aðalramma

Bygginguáttir Hæmarfjörðar
Algreitt þann
25 SEPT. 1997

VERKFRÆDISTOFA HALLDÓRS JONSSONAR S. 01-543551
BÆJARHRAUN 20 - HAFNARFJÖRÐUR

MELABRAUT 20 HAFNARFJÖRÐI
Staðsetning, Festingar, Festingar

Með: 1:100, 1:50, 1:5
Reiknað: H.P.P.
Teiknað: H.P.P.
Yfirfarið:

Verk: Búð nr: 1.4. Dags: Júlí 97

Breytt 1.3.97 af Ólafur Ólafsson