



Samþykkt á fundi bygginganefndar þann
 05 AUG. 1998
 Byggingafulltrúinn í Hafnarfirði
 Erlendur Hjálmarsson

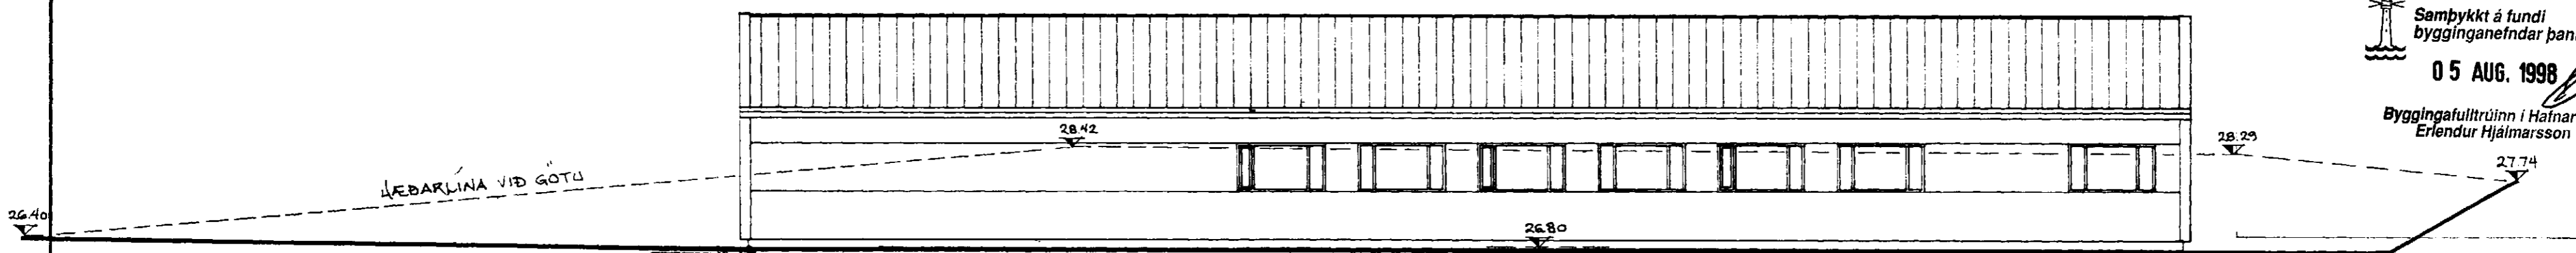


SUDAUSTUR ÚTLIT


BREYTT Í JÚNÍ '97:
 HLUÐIÐ FÆRT TIL NORÐVESTURS UM 1.0 m
 GÓLF HEKKAR UM 0.5 m.
 V.M.

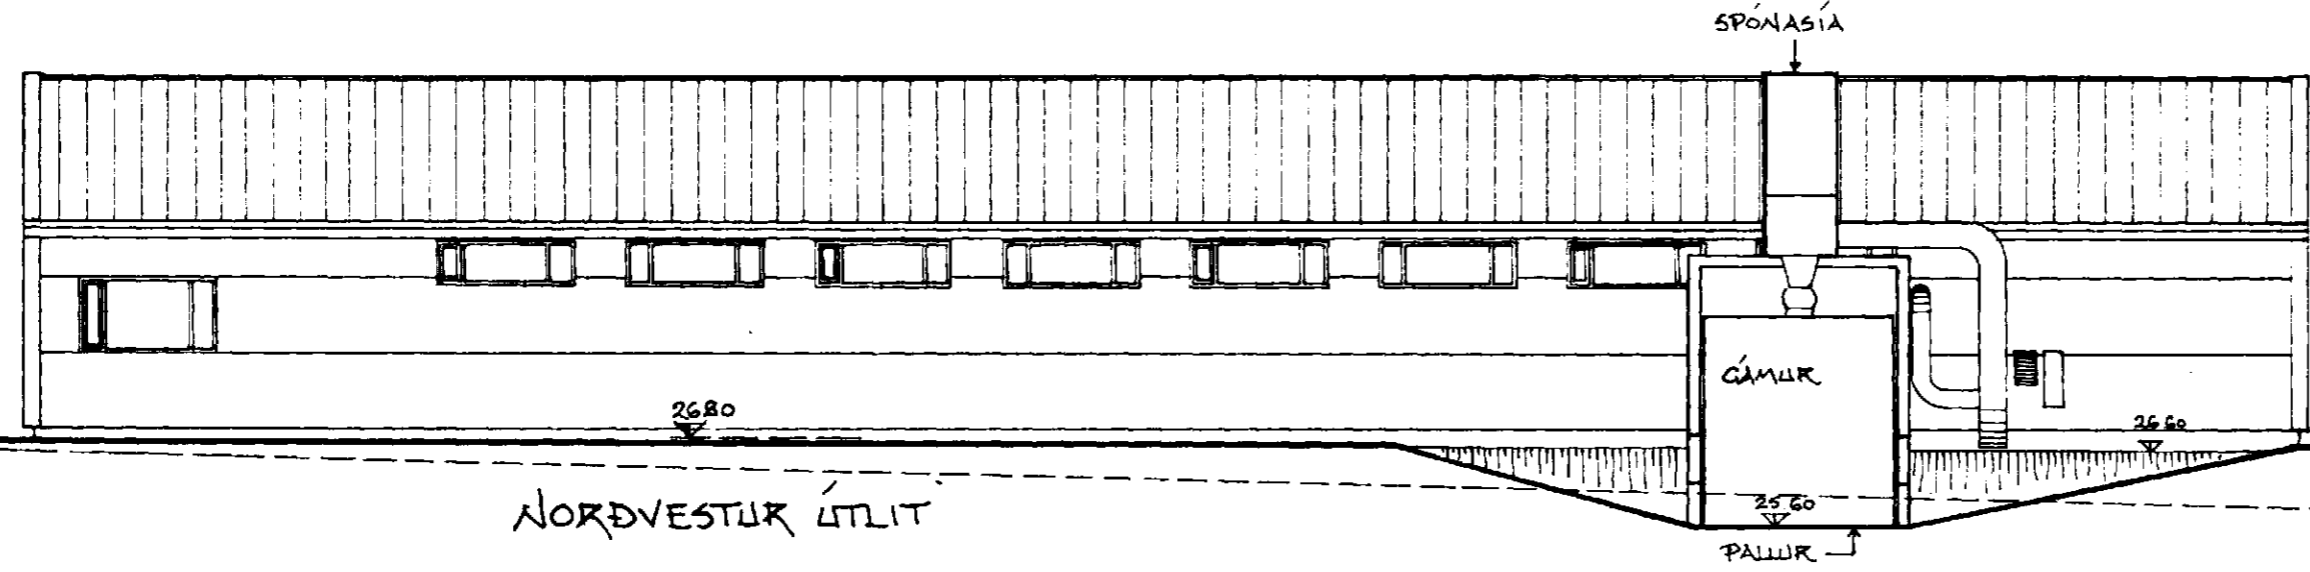


NORÐVESTUR ÚTLIT

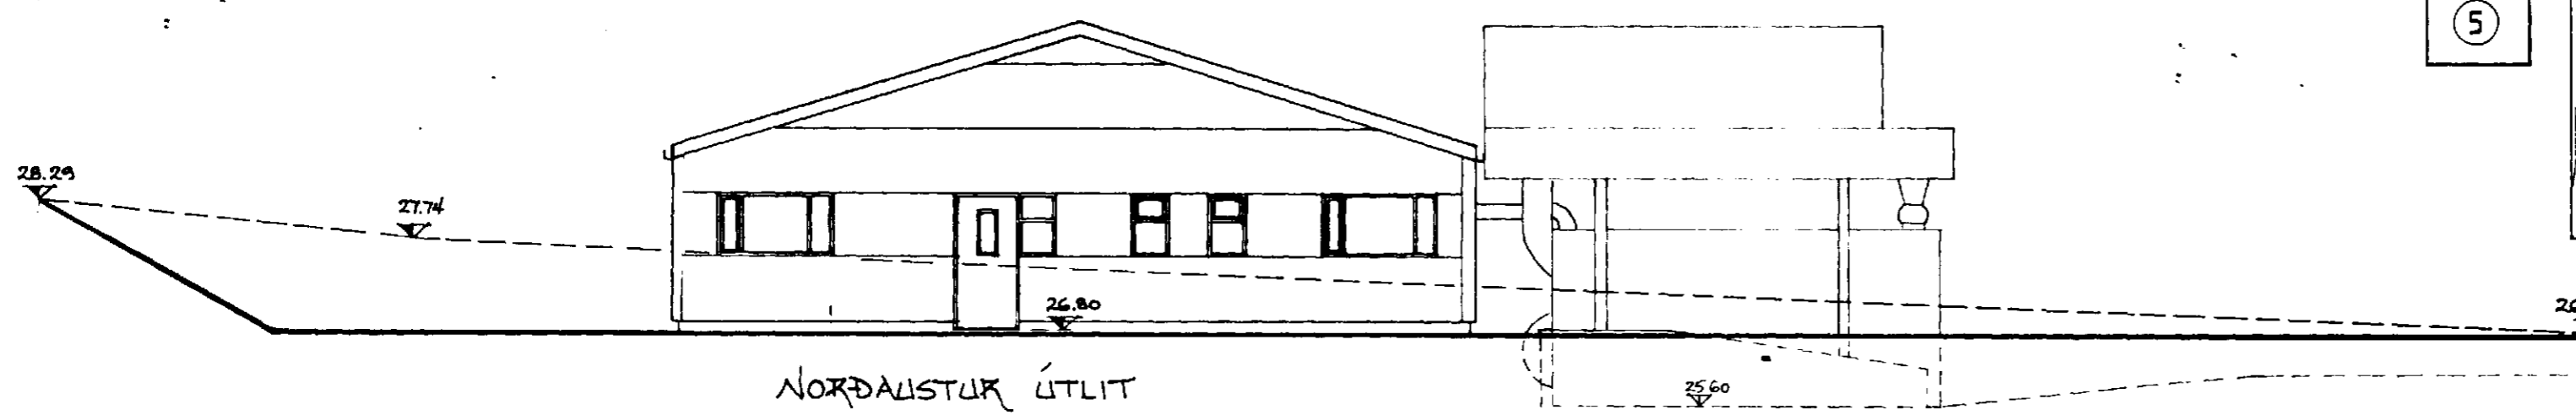


NORÐAUSTUR ÚTLIT

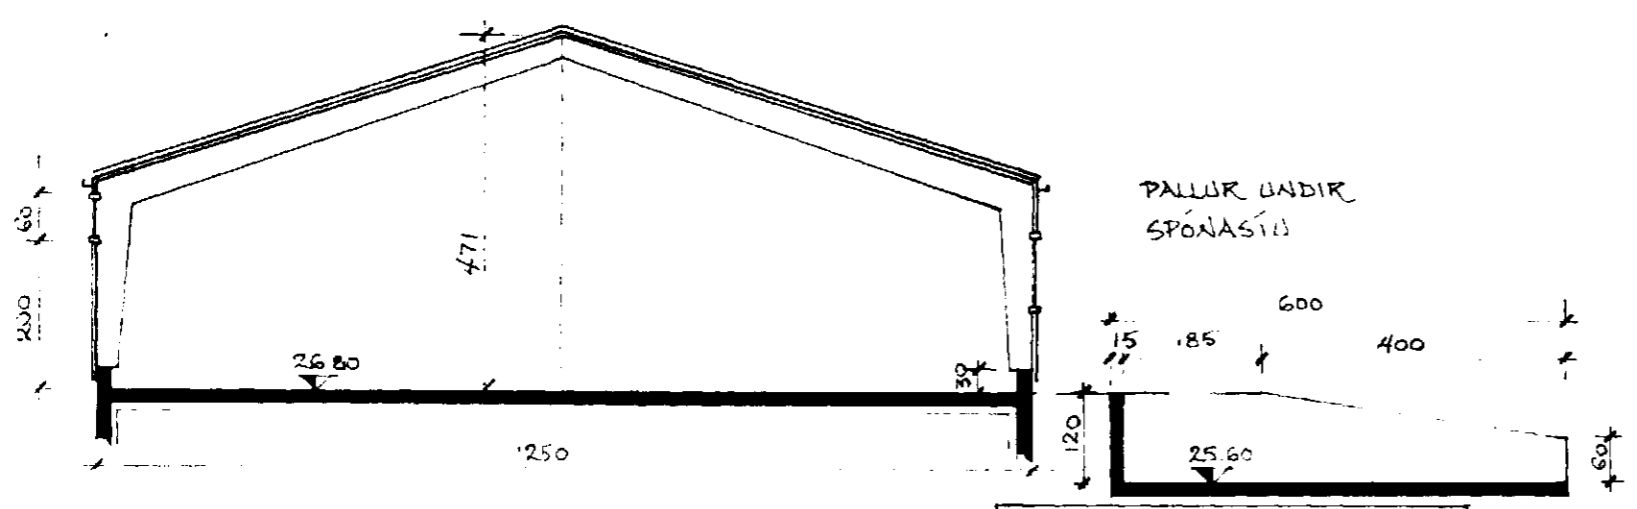

SNEIÐING BB

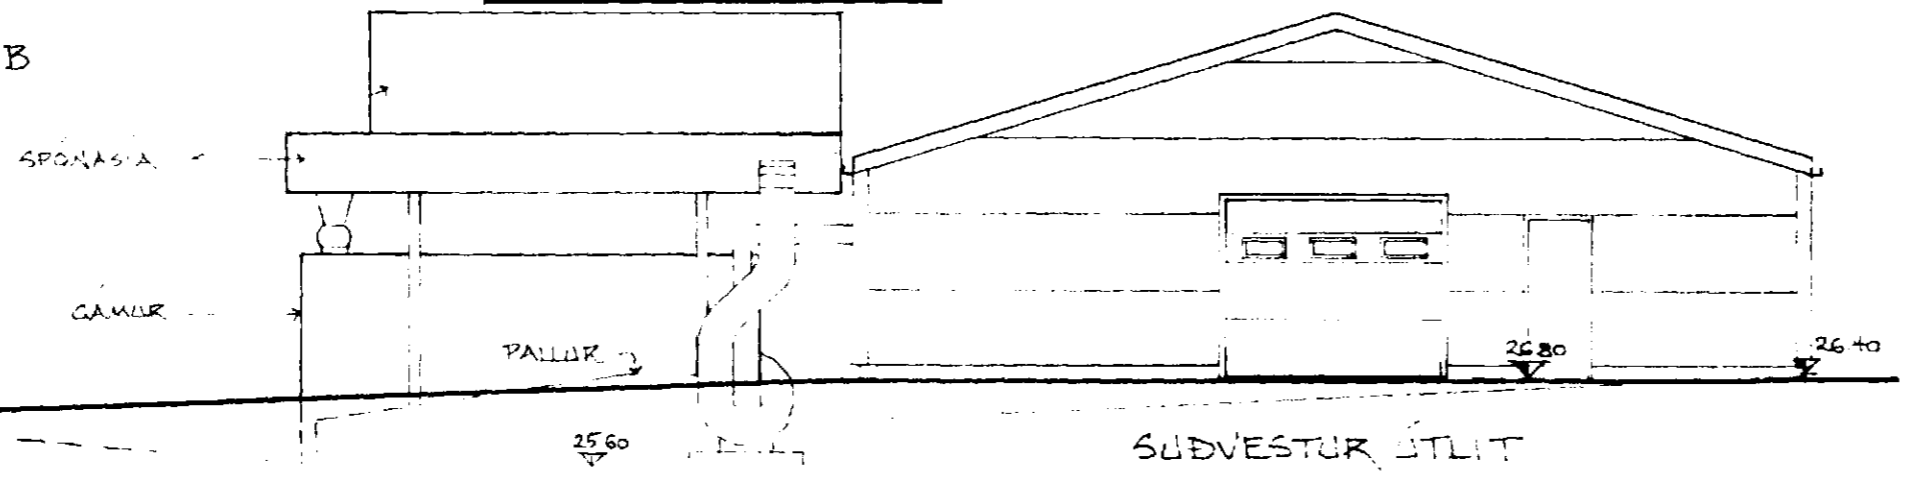

SÚDVESTUR ÚTLIT

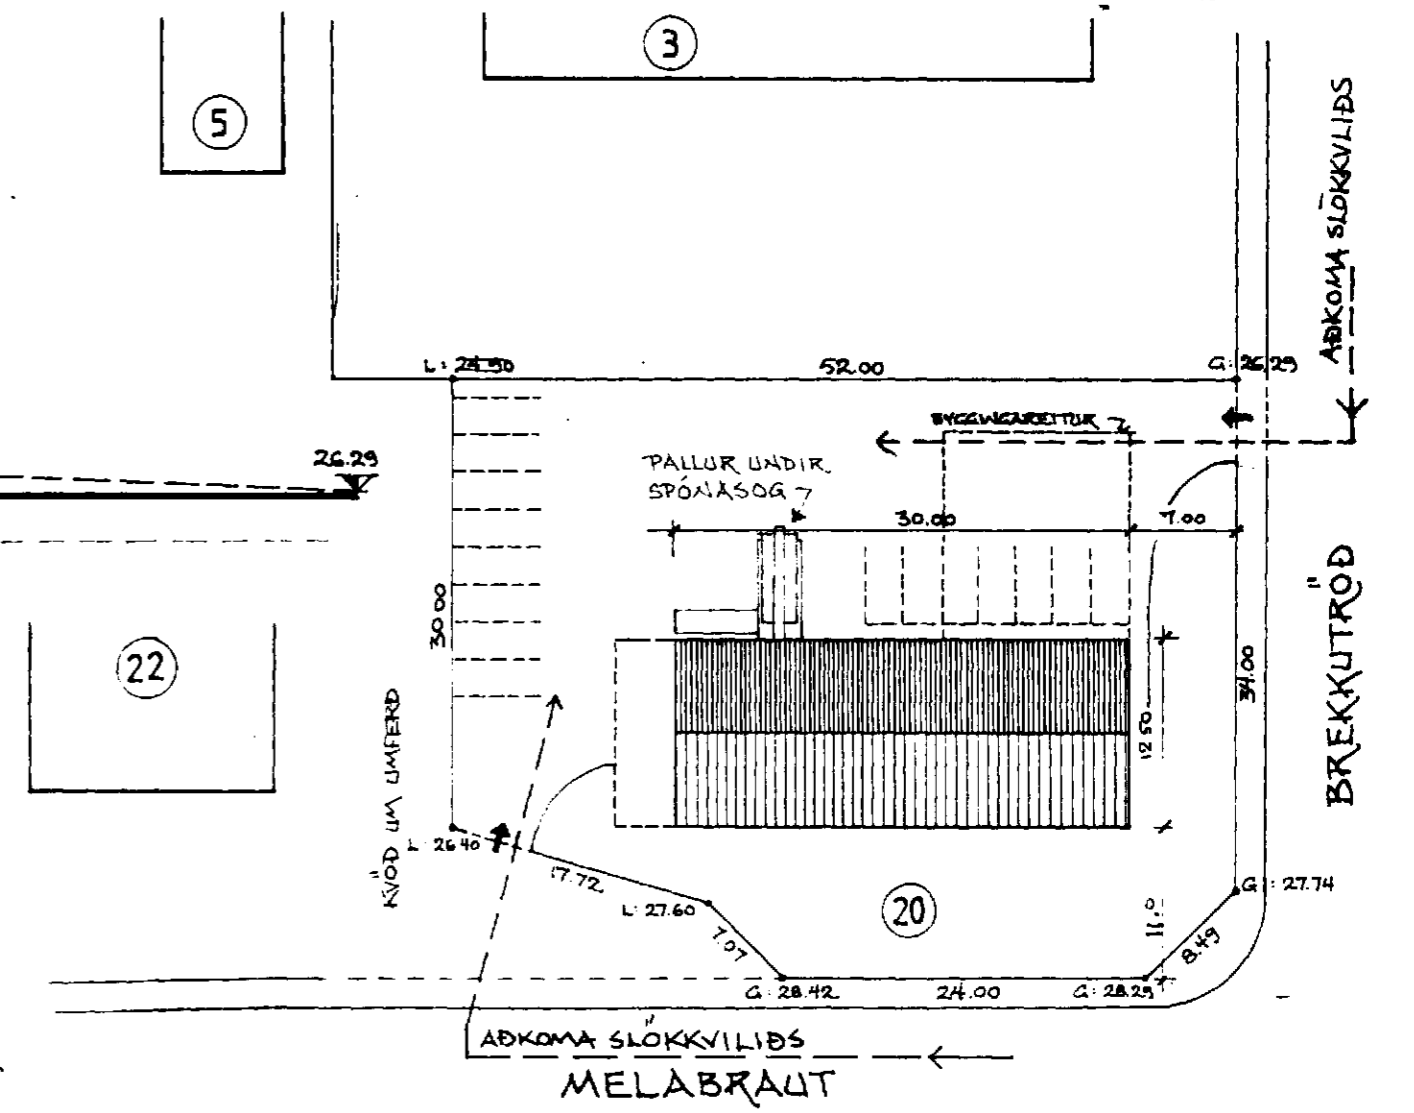

AFSTÖÐUMYND
 MKV. 1:500
VINNUSTOFA II VESTURVÖR
 KÓPAVOGI
 SÍMI 4-01-15
VÍFILL MAGNÚSSON ARK. HALLA HANNESDÓTTIR
 K.T. 171238-4639 K.T. 220851-7889

HEITI MELABRAUT 20, HAFNARFIRÐI
 EIGN SIGURÐAR KNÚTSSONAR
 TEIKN. PALLUR UNDIR SPÓNASOG, SWIB MKV. 1:100
 DAGS 20/7 '98 ÚTLIT OG AFSTÖÐUMYND MKV. 1:500
 TEIKN. SAMP
 BREYTT

4