


FLATARMÁL : 375 m<sup>2</sup>  
 RÚMMÁL : 1408 m<sup>3</sup>  
 LÓÐ : 1922 m<sup>2</sup>  
 NÝTINGARHLUTFALL : 0.2

BREYTT Í JÚNÍ '97:  
 HÚSIÐ FÆRT TIL NORÐVESTUR UM 1.0 M  
 GÓLF HEKKAR UM 0.5 M V.M.

Samþykkt á fundi byggingarnefndar þann  
 05 AUG 1998  
 Byggingafrúnn í Hafnarfirði  
 Eddur Hjálmarsson  
 AÐKOMA SÖSKVILS

HÚSIÐ ER BYGGT ÚR LÍMTRÉBOGUM, KLÉDDIR MED YLEININGUM  
 LITIR : VEGGIR OG ÞAK : HVÍTT  
 GLUGGAR OG HURÐIR : HVÍTT

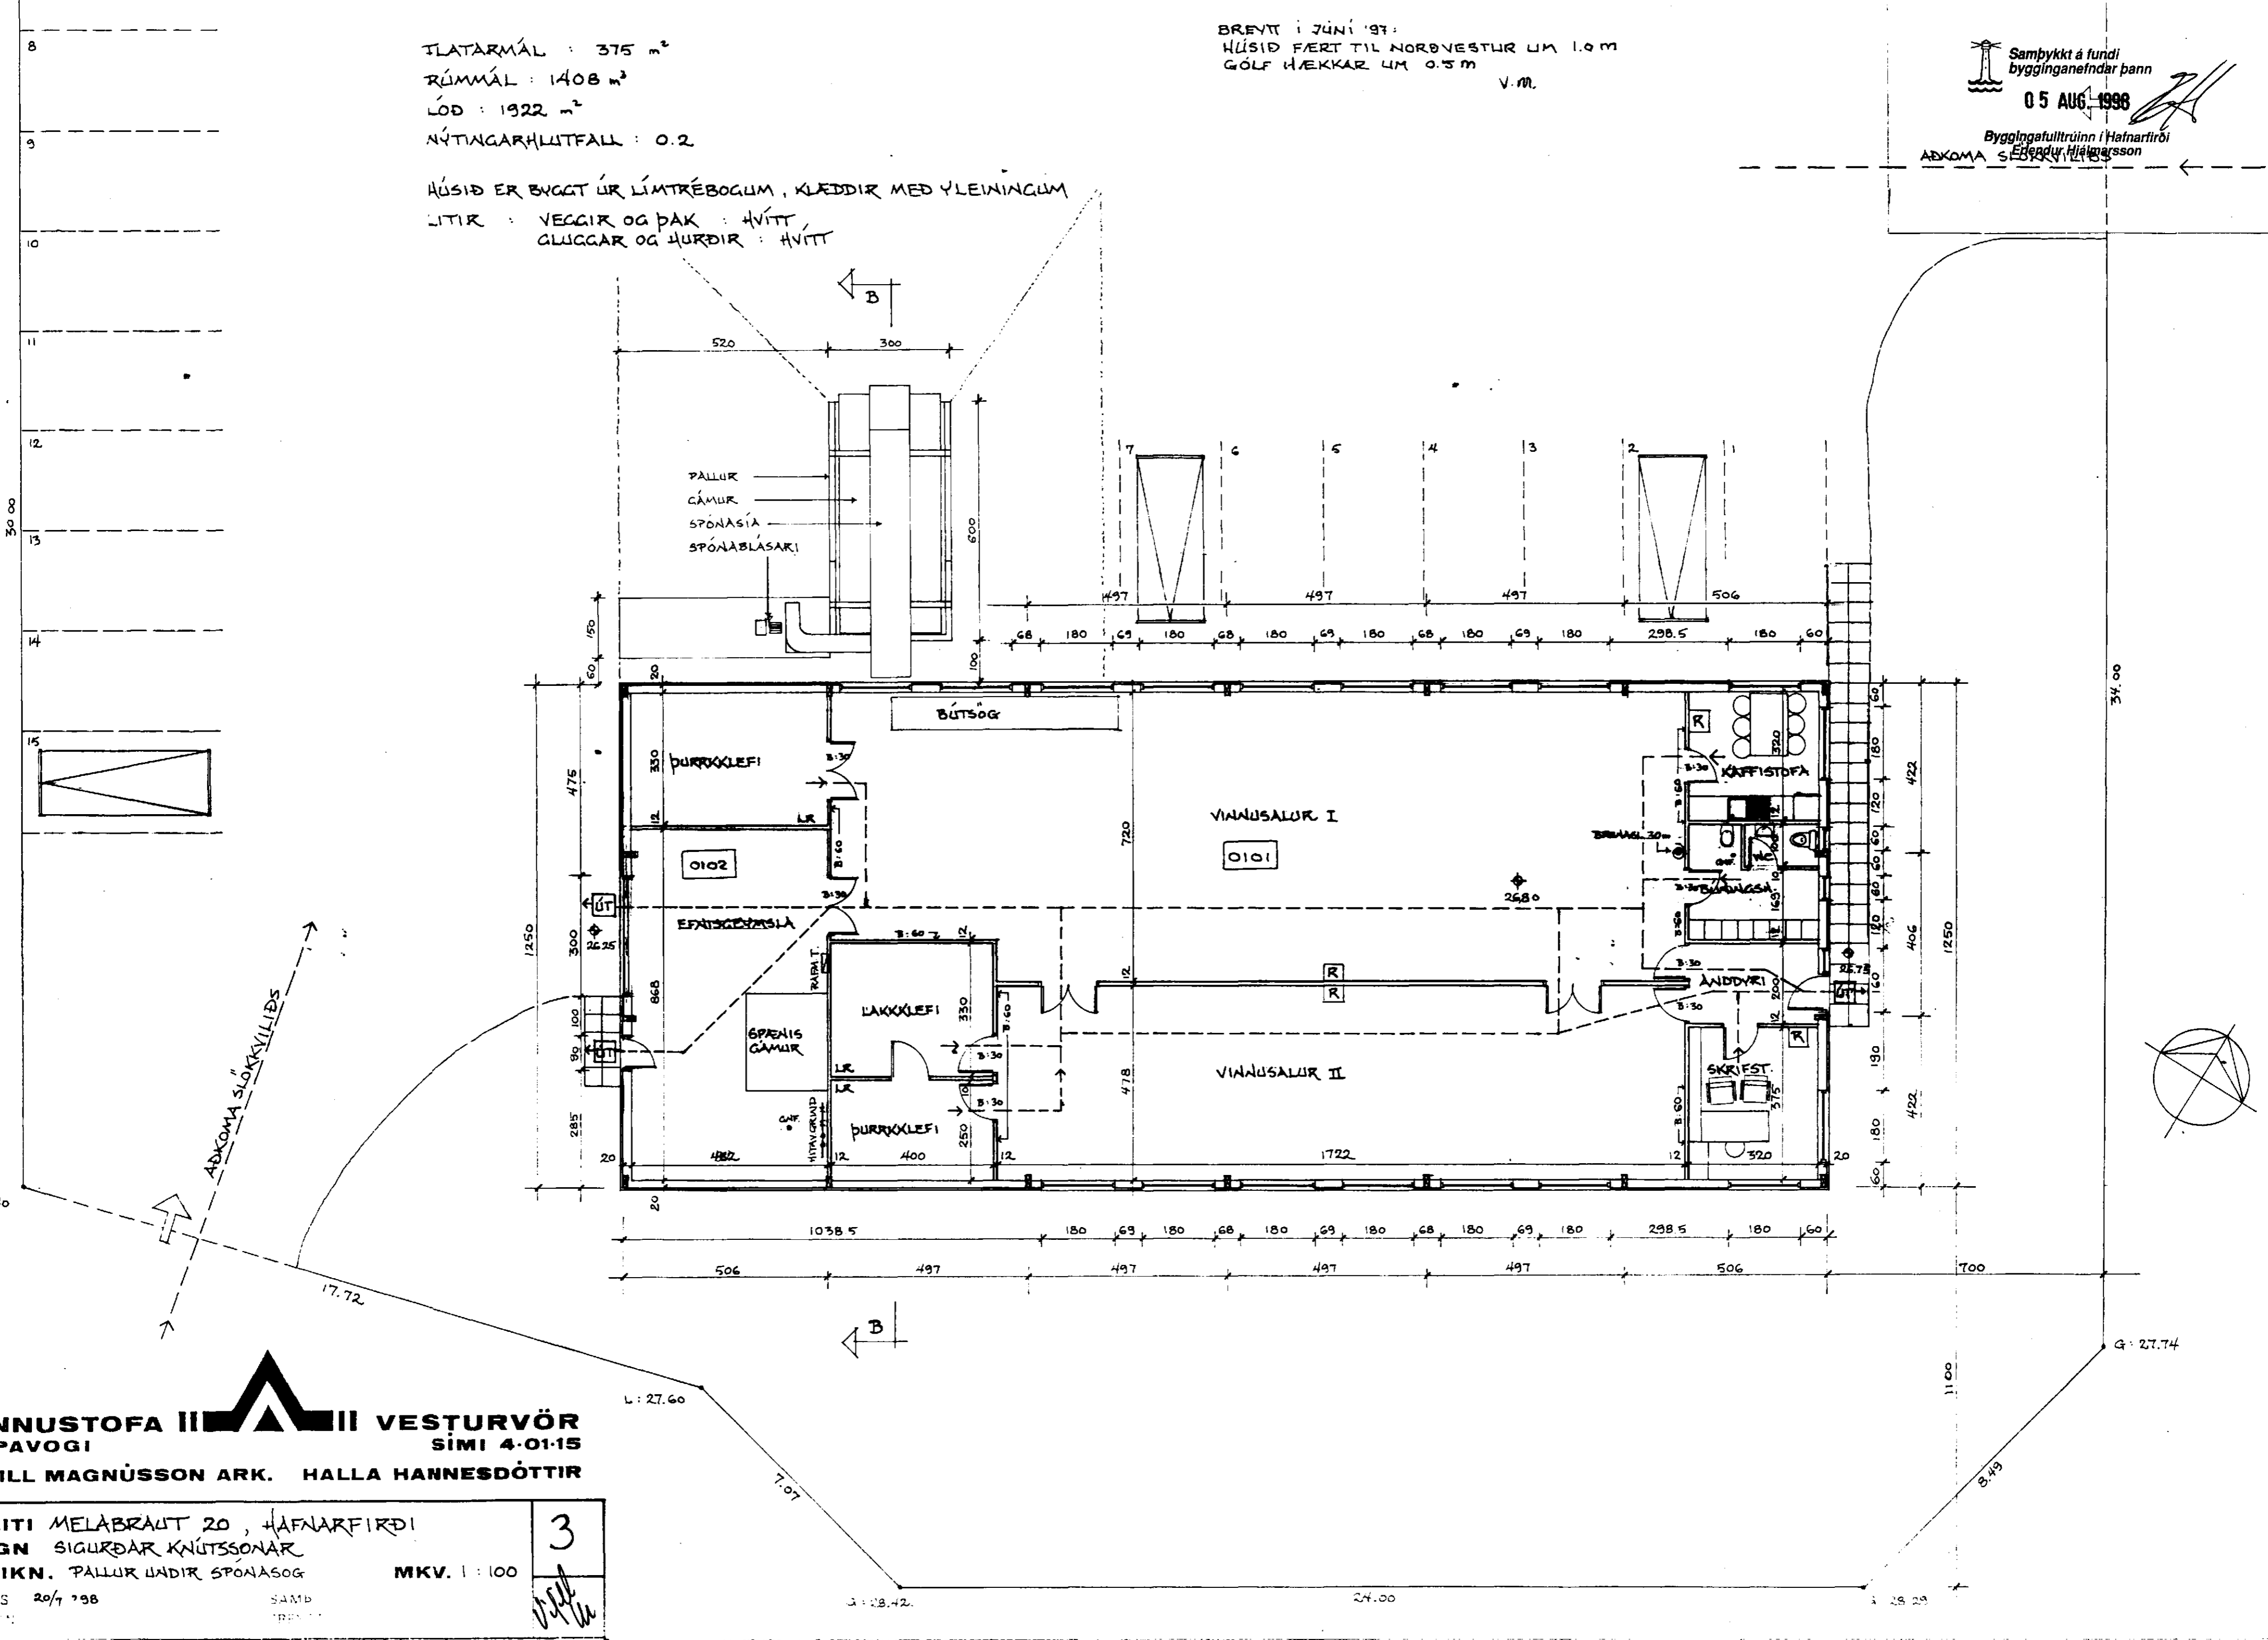

**VINNUSTOFA II VESTURVÖR**  
 KÓPAVOGI SÍMI 4-01-15  
 VÍFILL MAGNÚSSON ARK. HALLA HANNESDÓTTIR

HEITI MELABRAUT 20, HAFNARFIRÐI  
 EIGN SIGURÐAR KNÚTSSONAR  
 TEIKN. PALLUR UNDIR SPONASOG MKV. 1:100  
 DAGS 20/7 1998 SAMB.  
 3