


**SKÝRINGAR**

- G=35 00 HÆÐ A MALBIKI KANTSTEINI EDA GANGSTÉTT VÍÐ LÓÐAMORK
- L=31 00 HÆÐ A ÓHREYFÐU LANDI VÍÐ LÓÐAMORK SKOLPHEIMÆÐ Ø 150
- S TENGHÆÐ HEIMÆÐAR 1m INN Á LÓÐ
- REGNVATNSHEIMÆÐ Ø 100
- R TENGHÆÐ HEIMÆÐAR 1m INN Á LÓÐ
- VATNSHEIMÆÐ Ø 32 PLAST
- GH GOLFHÆÐ Á AÐKOMUGOLFI
- MH MÆNISHÆÐ

**BREYTINGAR**

TEIKNAD UPP EFTIR UPPDR. BÆJARVERKFR. HAFNARF. 26.11.1981 BREYTT NOV 1983 OG APR 1984.  
 BREYTT DEILISKIPULAG IÐNABARSVÆÐIS A HVALEYRARHOLTI SKV. SKIPUL. NEFND 24. FEBR. 1998 OG SKV. BÆJARSTJÓRN 3. MARS 1998.  
 MELABRAUT 27 OG 29 BREYTT LANDNOTKUN UR IÐNADI I VERSLUN OG ÞJÓNUSTU SKV. SKIPUL. NEFND DAGS 24. FEBR. 1998 OG BÆJARSTJÓRN 3. MARS 1998.  
 BREYTT DEILISKIPULAG IÐNADARSVÆÐIS A HVALEYRARHOLTI SKV. SKIPUL. NEFND 21. DES. 1999 OG SKV. BÆJARSTJÓRN 4. JAN. 2000 (MELABRAUT 27).  
 GRAFTARKVÖÐ HS (ADUR RH) A LÓÐAMORKUM MELABR. 21-23 FÆRD AD LÓÐAMORKUM NORÐAUSTUR HLÍÐAR LÓÐARINNAR MELABRAUT 21 SKV. UPPLÝSINGUM FRÁ HITAVEITU SUBURNESJA.  
 BREYTT DEILISKIPULAG IÐNABARSVÆÐIS A HVALEYRARHOLTI MELABRAUT 23 NYR BYGGINGARREITUR SAMP. SKIPUL. BYGG. RADI 20.11.2007 OG BÆJARSTJÓRN 27.11.2007.

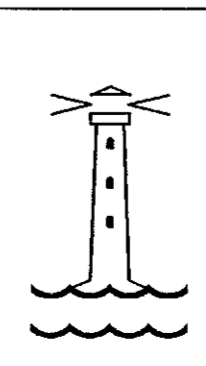

TEIKNING NR	121,093	DAGS	NAFN	YFIRF
HÆÐABLAÐ	24,222,2	Mælt		WK
		Hannad		
		Teiknad	06.96 SH/EJ	
MELABRAUT 21-29				Mælikv 1500
BÆJARVERKFRÆÐINGURINN I HAFNARFIRDI				Samp