


Úr Gildi

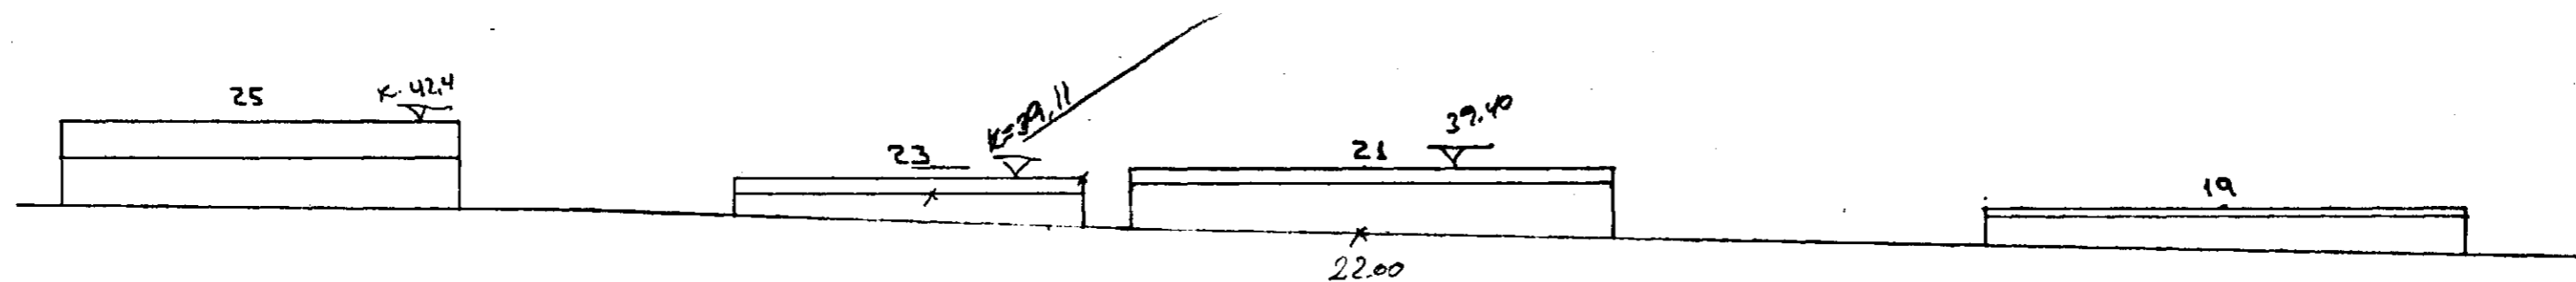

BR:	DAGS.	EDLI BR.	SIGN.

MELABRAUT 21
HAFNARFIRÐI

GÖTUMYND FRÁ SUDURBRAUT

MKV 1: 500

DAGS. OKT '97

VERK NR. 9752

TEIKN NR.

HANNAÐ *d. H.*

TEIKNAD

YFIRFARIÐ

ISF TÆKNI-JÓNUSTA
SIGURDAR ÞORLEIFSSONAR ehf

STRANDGÖTU 11 - 220 HAFNARFJÖRÐUR - Sími 555 4255 - FAX 565 2875