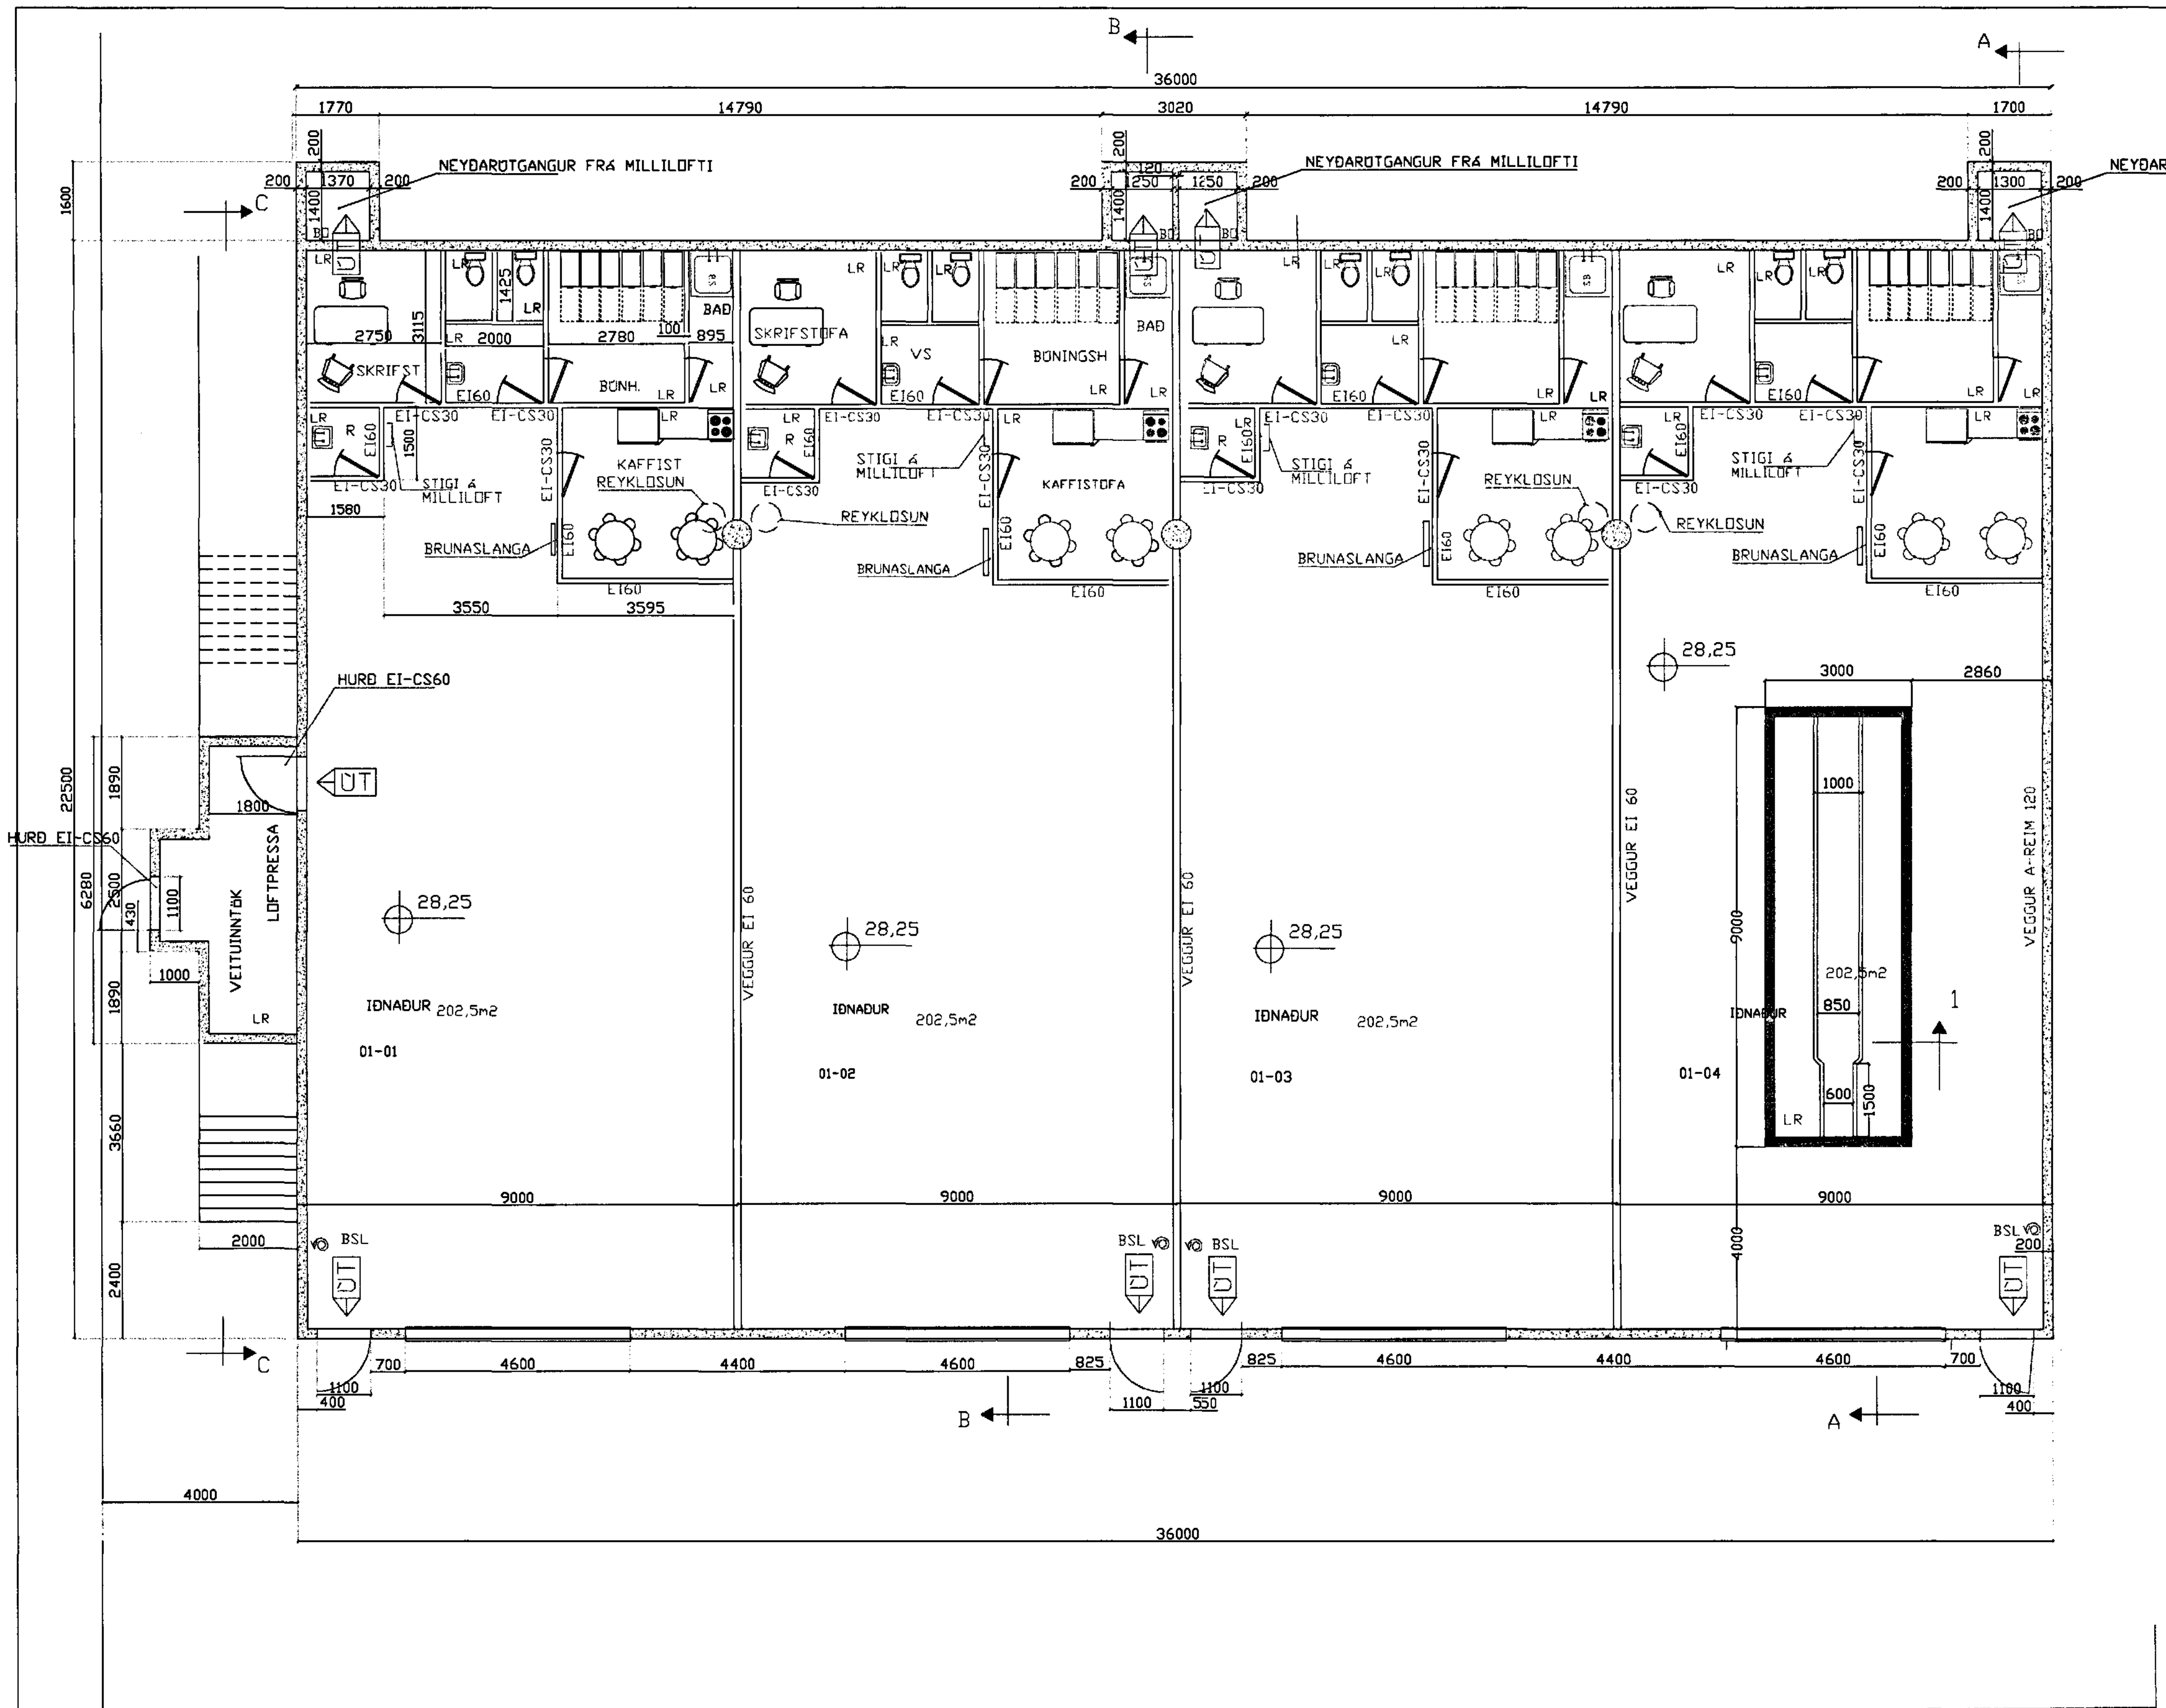

GRUNNMYND 1. HÆÐAR 1:100

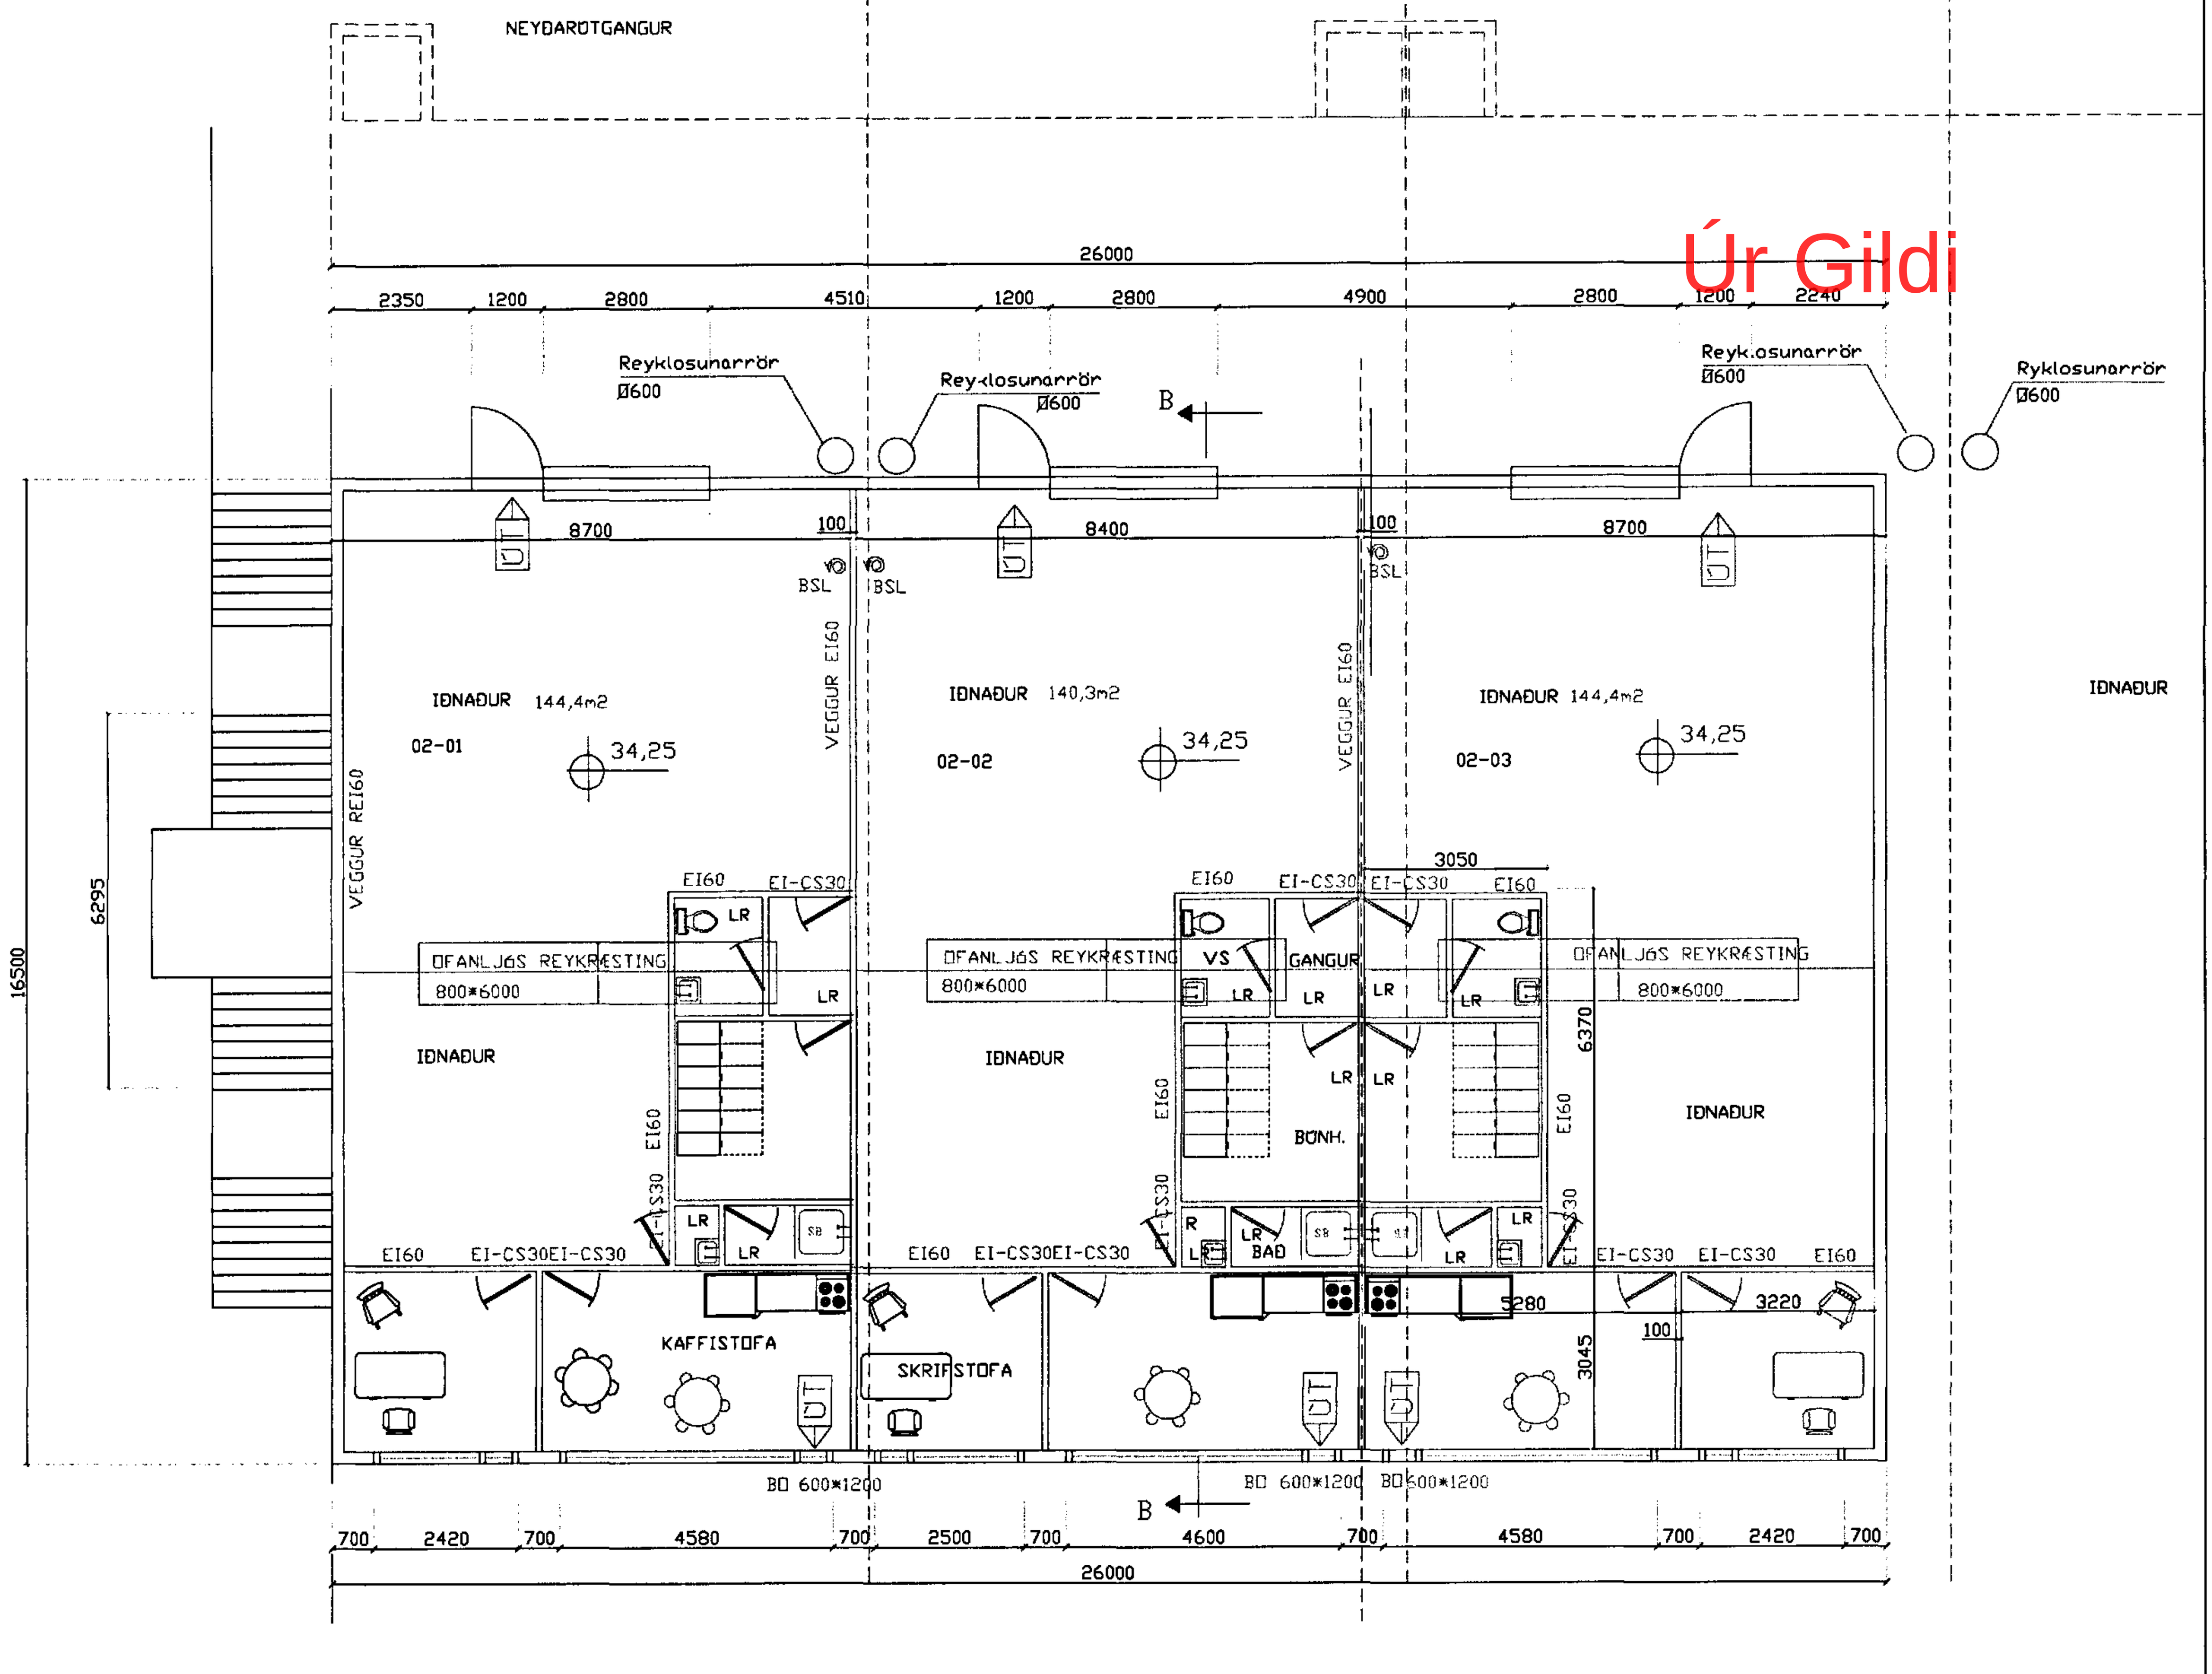

GRUNNMYND 2. HÆÐ 1:100

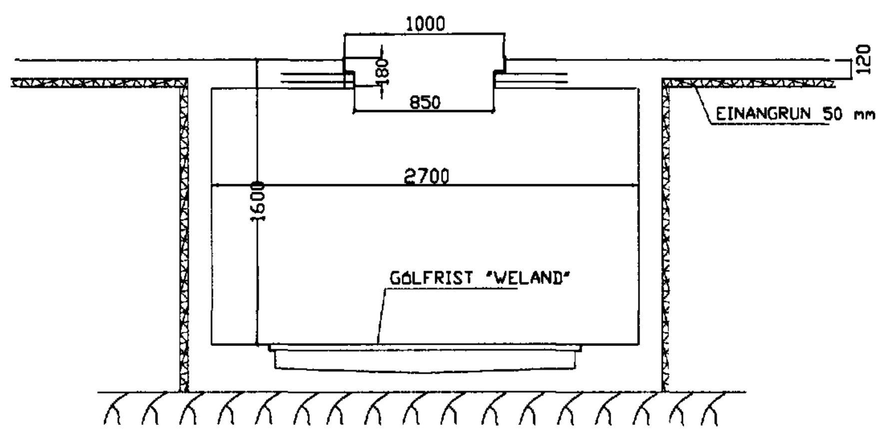

SNIÐ 1. 1:20

SKIPULAG LÓÐAR SJÁ
AFSTÖÐUMYND 1/200 BL.NR. 0-02

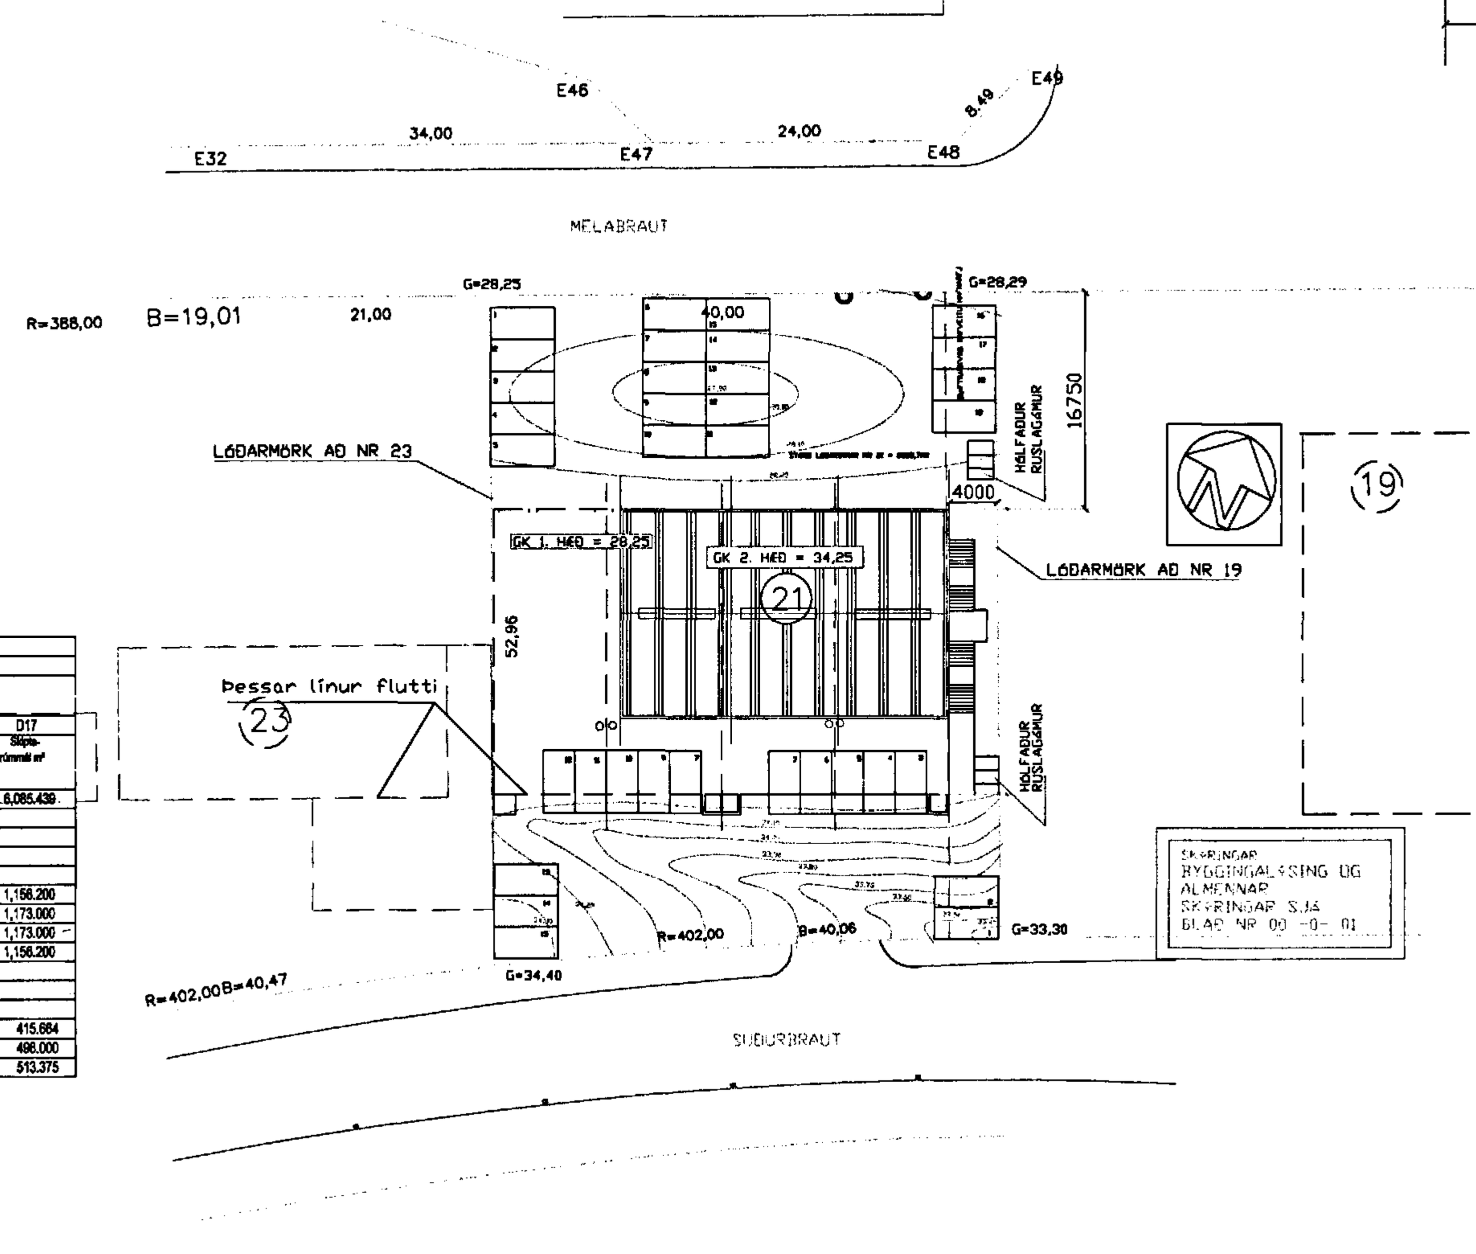

AFSTÖÐUMYND 1:500

Skráningartafla:		Melabraut 21 Hafnarfirði				Skrásetjari:	Sigurður Þorleifsson										
	Landnúmer:	123				Kennitala:	241148-3009										
	Matshlutanúmer:	01			Útgáfa: 4.01	Dags.:	01-12-98										
Uppskipting og lýsing					Stærðir												
D0	D1	D2	D3	D4	D5	D5M	D6	D7	D8	D9	D10a	D10b	D11	D12	D16		D17
Lokun	Rými hæð-röð	Notkun texti	Höfuð-flokkun	Eignar-hald	Botnflötur m²	Milliflötur m²	Stigar m²	Op m²	Brúttóflötur m²	Brúttóflötur sh < 1,8	Salarhæð min	Salarhæð max	Brúttó rúmmál m³	Nettóflötur m²	Birt flatarmál m²	Reiknitala skiptarúmmáls	Skipta-rúmmál m³
		Matshluti			1,254.2	0.0	0.0	0.0	1,254.2	0.0			6,579.7	1,191.8	1,239.1		6,085.439
		Botn											162.0				
	01	1. hæð			825.1	0.0	0.0	0.0	825.1	0.0			4,899.3	789.1	810.0		
A	0101	IÐNAÐUR	N	0101	202.5				202.5		6.00	6.00	1,215.0	192.7	202.5	6.00	1,156.200
A	0102	IÐNAÐUR	N	0102	202.5				202.5		6.00	6.00	1,215.0	195.5	202.5	6.00	1,173.000
A	0103	IÐNAÐUR	N	0103	202.5				202.5		6.00	6.00	1,215.0	195.5	202.5	6.00	1,173.000
A	0104	IÐNAÐUR	N	0104	202.5				202.5		6.00	6.00	1,215.0	192.7	202.5	6.00	1,156.200
A	0105	IÐNAÐUR	N	X	15.1				15.1		1.86	4.10	39.3	12.7			
	02	2. hæð			429.1	0.0	0.0	0.0	429.1	0.0			1,518.4	402.5	429.1		
A	0201	IÐNAÐUR	N	0201	144.4				144.4		3.00	4.50	451.4	132.8	144.4	3.13	415.664
A	0202	IÐNAÐUR	N	0202	140.3				140.3		3.00	4.50	525.9	132.8	140.3	3.75	498.000
A	0203	IÐNAÐUR	N	0203	144.4				144.4		3.00	4.50	541.1	136.9	144.4	3.75	513.375
Athugasemdir																	
Sameignir sumra																	
Eignarhald																	

				Skiptarúmmál	
	Eignarhald	Notkun texti	Birt flatarmál m²	Séreign m³	Séreign og sameign m³
	0101	IÐNAÐUR	202.5	1,156.200	1,156.200
	0102	IÐNAÐUR	202.5	1,173.000	1,173.000
	0103	IÐNAÐUR	202.5	1,173.000	1,173.000
	0104	IÐNAÐUR	202.5	1,156.200	1,156.200
	0201	IÐNAÐUR	144.4	415.664	415.664
	0202	IÐNAÐUR	140.3	498.000	498.000
	0203	IÐNAÐUR	144.4	513.375	513.375
		Alls	1,239.1	6,085.439	6,085.439

SKÝRINGAR

UNDIRSTÖÐUR ERU STAÐSTEYPTAR Á KLÖPP
BOTNPLATA STAÐSTEYPT Á FYLLINGU
1. HÆÐ ER MEÐ STAÐSTEYPTUM ÚTVEGGJUM OG STAÐSTEYPTUM SÚLUM.
VEGGIR ERU EINANGRAÐIR MEÐ 100 MM ULL OG MÚRHÚÐAÐIR
PLATA YFIR 1. HÆÐ ER GERÐ ÚR HOLPLÖTUM AÐ HLUTA OG AÐ HLUTA STAÐSTEYPTAR REI90
2. HÆÐ ER BYGGÐ ÚR STÁLGRIND KLÆDD UTAN MEÐ STÁLPLÖTUM EINANGRUÐ MEÐ 100MM STEINULL
VERÐI VINDVÖRN NOTUÐ Á EINANGRUN ÚTVEGGJA 2 HÆÐAR UNDIR STÁLKLÆÐNINGU SKAL HÚN VERA Í FLOKKI 1.
ALLAR KLÆÐNINGAR INNANHÚSS Á BÁÐUM HÆÐUM SÉ Í FLOKKI 1.
STÁLVIRKI EFRI HÆÐAR EKKI LAKARA EN R60

FRÁRENNSLISLAGNIR SKULU LAGÐAR ÚTÚR HÚSI OG MÖGULEIKI VERÐI Á AÐ TENGJA BÆÐI OLÍUSKILJU OG SANDFANG VIÐ STOFNLÖGN FRÁRENNSLIS.

VEGGIR MILLI EININGA ERU EI 60 ÞAK/LOFT YFIR SKRIFSTOFU OG ÞJÓNUSTUEININGUM Á 1. HÆÐ SKAL VERA REI60 ,VEGGIR AÐ VINNUSÖLUM EI60 OG DYR EI-CS30
ALLAR HURÐAR Í FLÓTTALEIÐUM OPNIST Í FLÓTTAÁTT.

VIÐ ALLA ÚTGANGA SKAL KOMA FYRIR NEYÐARLÝSINGU MEÐ ÚT MERKI ,ÚT-LJÓS OG NEYÐARLÝSING

REYKRÆSTING 1 HÆÐAR ER UM ÍSTEYPT REYKLOSUNARRÖR BÚNAÐUR RÖRANNA SKAL VERA ÞANNIG AÐ REYKLOSUNARBÚNAÐUR SLÖKKVILIÐS PASSI AÐ HONUM. ELDVARNAFRÁGANGUR VIÐ HÆÐARSKIL SKAL FULLNÆGJA ÁKVÆÐUM BYGG.REGL.
REYKLOSUN Í ÞAKI SKAL VERA ÚR AUÐBRENNANLEGUPLASTI 800*6000 MM
HANDSLÖKKVITÆKI SKAL STAÐSETJA Í SAMRÁÐI VIÐ SLÖKKVISTJÓRA

STARFSEMI VERÐUR JAÐARREKSTUR VEGNA VÉLAVERKSTÆÐIS OG VERÐA 4-8 STARFSMENN Í HVERRI EININGU Á JARÐHÆÐ
Á EFRI HÆÐ VERÐUR FÍNVINNA/STILLINGAR OG STYRINGAR VEGNA VÉLA OG VERÐA STARFSMENN 2-6 Í HVERRI EININGU

GLUGGAR SKULU MÁLAÐIR RAUÐIR OG HÚSIÐ VERÐI SANDGRÁTT ÞAKSTÁL Á EFRI HÆÐ VERÐI ALUZINK Á VEGGJUM OG PERLULJÓST JÁRN Á ÞAKI.

ALLAR HITALAGNIR VERÐA ÚR SVÖRTUM JÁRNRÖRUM MEÐ SKRÚFUÐUM TENGISTYKKJUM ALLAR LAGNIR VERÐA LAGÐAR UTANÁ OG SÝNILEGAR

VATNSLAGNIR VERÐA ÚR GALVANHÚÐUÐUM RÖRUM MEÐ SKRÚFUÐUM TENGISTYKKJUM.

RAFLEGNIR VERÐA Í RAFLAGNARENNUM UTANÁLIGGJANDI
LÓÐARBLAÐ OG SKIPULAG LÓÐAR SJÁ TEIKN NR 0-02

SKÝRINGAR TEIKNINGASKRÁ

BLAÐ 0 - 01 GRUNNMYNDIR, BYGGINGALÝSING OG ALMENNAR SKÝRINGAR
BLAÐ 0 - 02 AFSTÖÐUMYND LÓÐAR OG ÚTLIT AUSTUR OG NORÐUR
BLAÐ 0 - 03 ÚTLIT SUÐUR OG VESTUR
BLAÐ 0 - 04 SNEIÐINGAR

BR.	DAGS	EÐLI BREYTINGA	SIGN.
	1/12/98	SKRÁNINGARTAFLA NÝ	Sþ

MELABRAUT 21 HAFNARFIRÐI

GRUNNMYNDIR SKRÁNINGARTAFLA

MÆLIKV 1:100

DAGS. SEPT 1998
VERK NR. 97-52
TEIKN. NR. 0 - 01
HANNAÐ SIG 241148-3009
TEIKNAÐ SIG
YFIRFARIÐ

TÆKNIÞJÓNUSTA SIGURÐAR ÞORLEIFSSONAR ehf
STRANDGÖTU 11 220 HAFNARFIRÐI
SÍMI 555-4255 FAX 565-2875
E-mail taeknithjonusta@islandia.is