



5/11/97
 BYGGINGARFRAGA HEIMILAR JARNAFRAMMUNAR
 AFSTADA TIL VINSÖFUVAÐUNAR
 AD ÖÐRU LEYTI TELIN HEGAC
 FULLNADARFRAMMUNAR LIGGA FRIÐR
 [Signature]

Úr Gildi

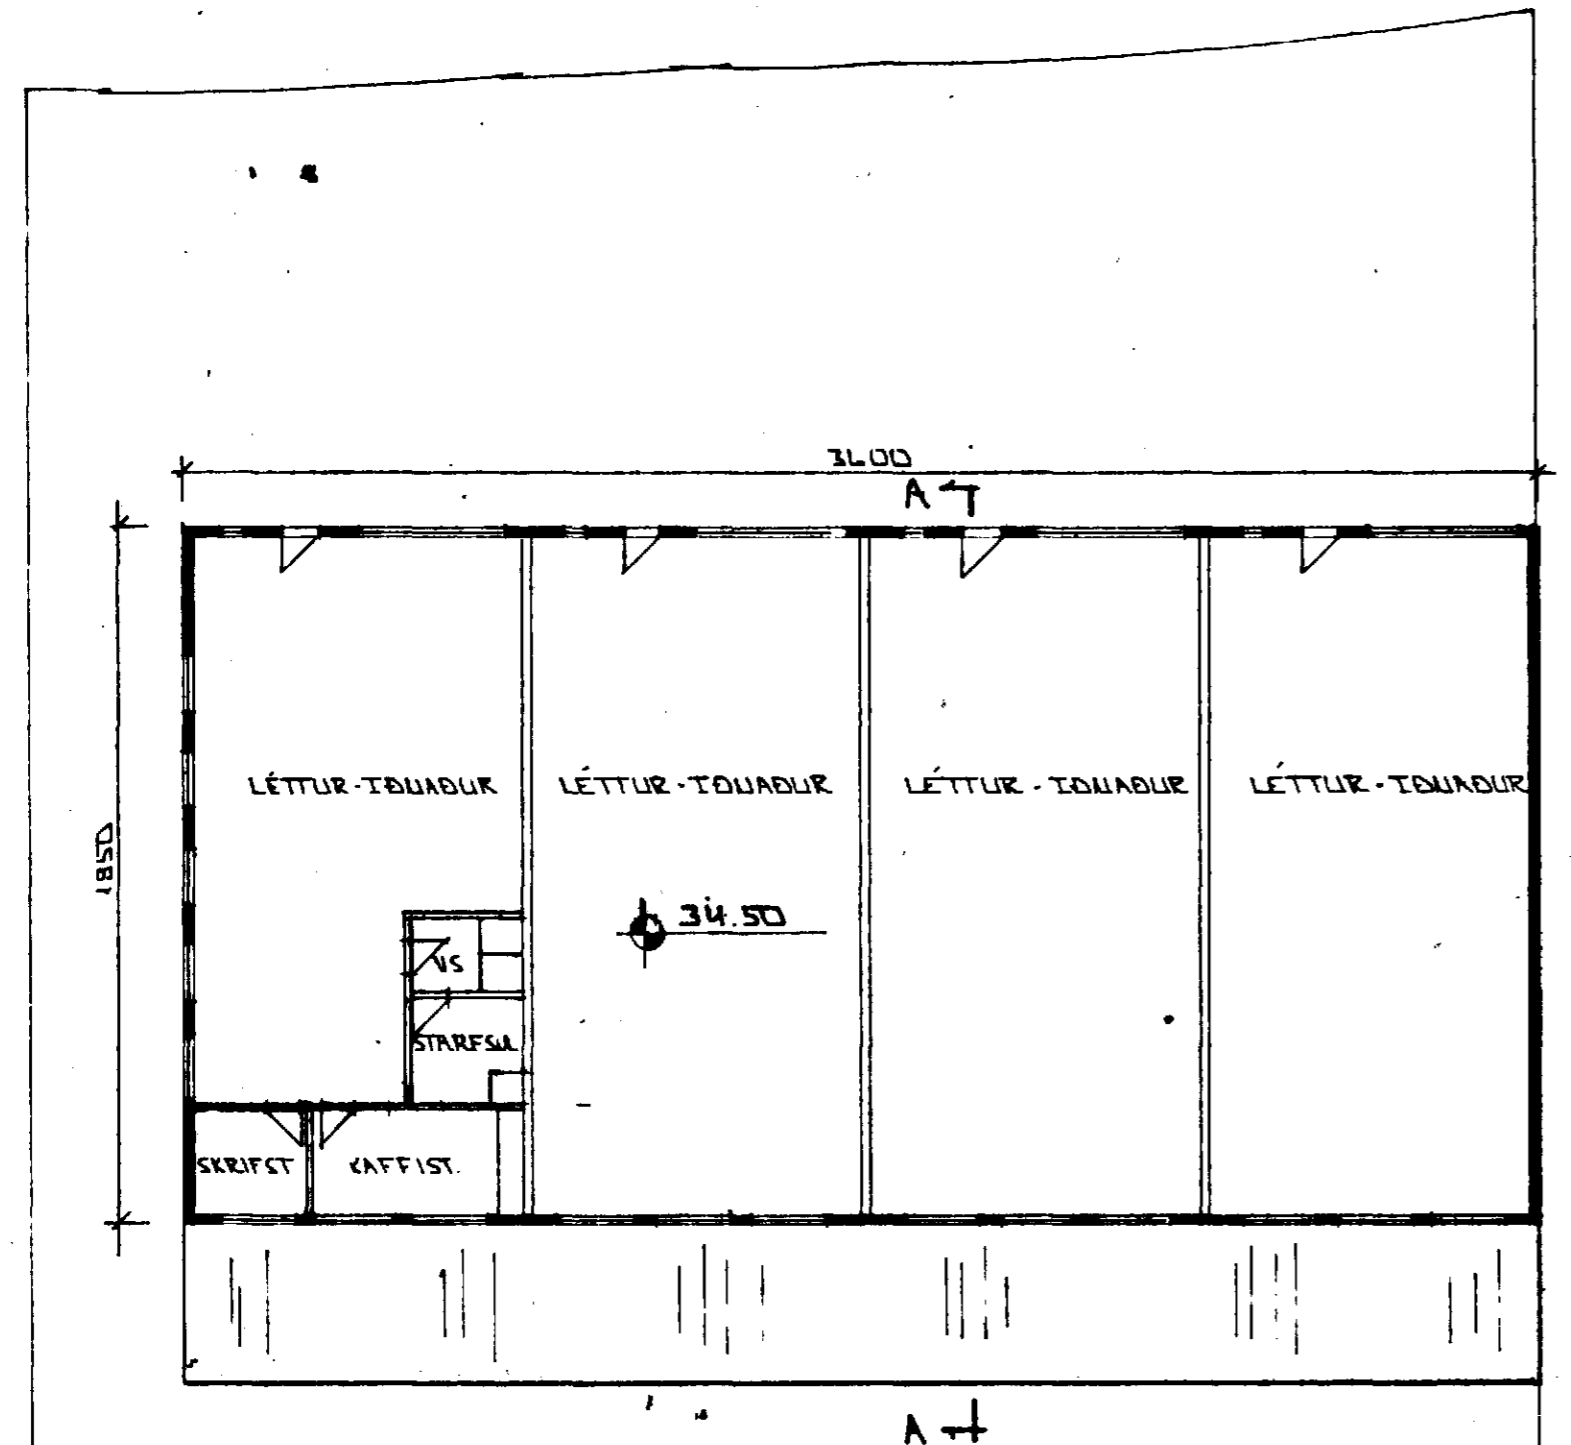

GRUNNMÝND 2. HÆÐ 1:200

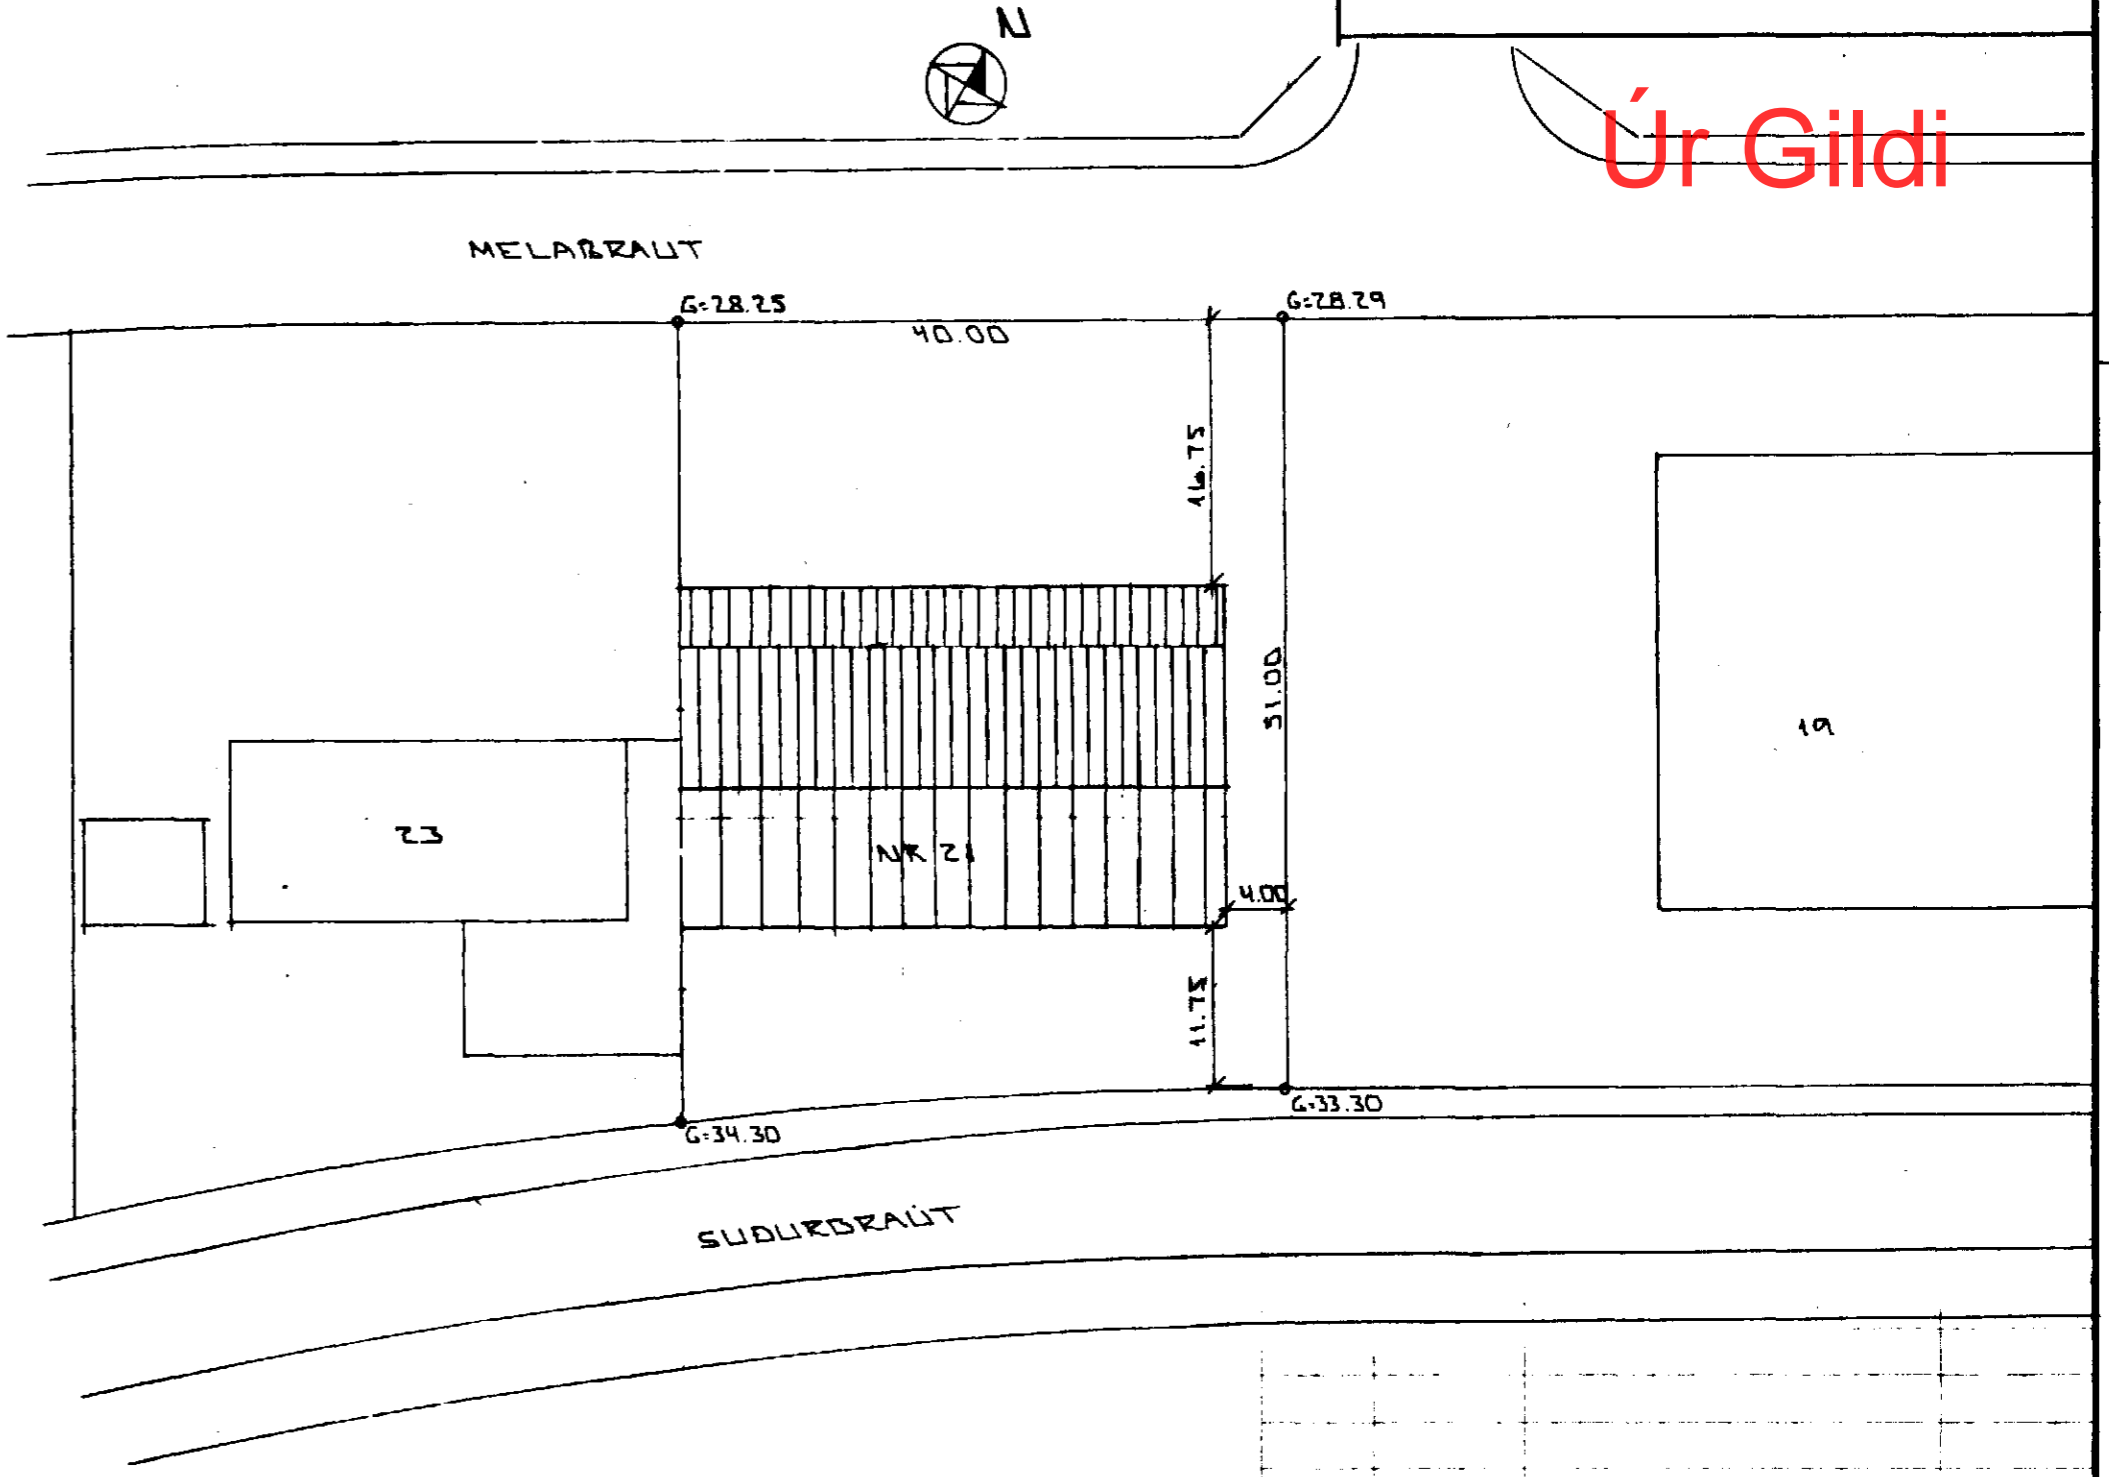

AFSTÖÐUMÝND 1:500

BR:	DAGS:	EDLI BR:	SIGN:
-----	-------	----------	-------

MELABRAUT 21
 HAFNARFIRÐI

GRUNNMÝND 2. HÆÐ
 AFSTÖÐUMÝND

MKV 1:200 1:500
 DAGS. OKT 97
 VERK NR. 9752
 TEIKN NR. 0-02
 HANNAÐ
 TEIKNAD GK
 YFIRFARIÐ

GP TÆKNIJÓNUSTA
 SIGURDAR ÞORLEIFSSONAR ehf