




SUDUR

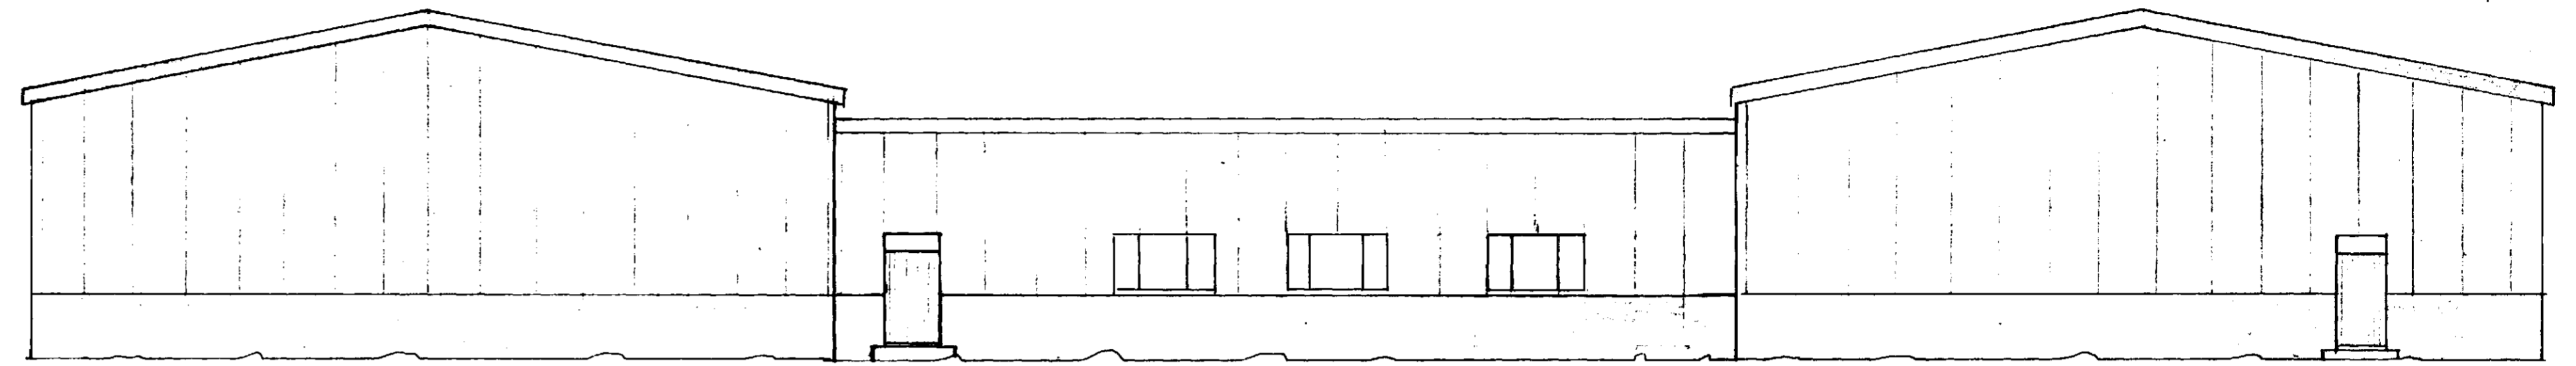


NORDUR

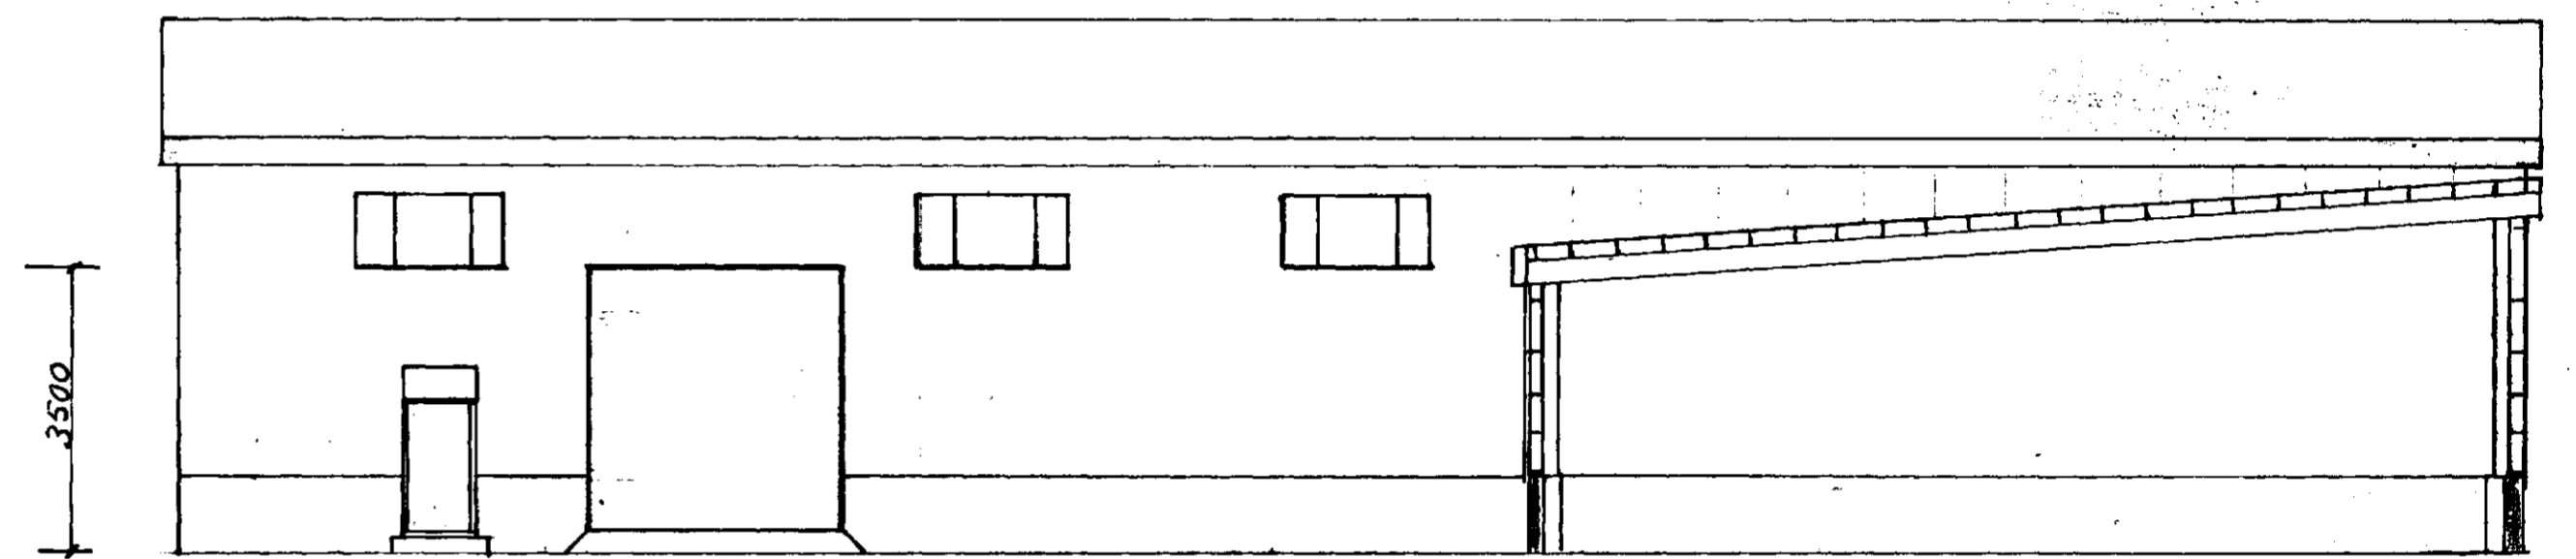


AUSTUR

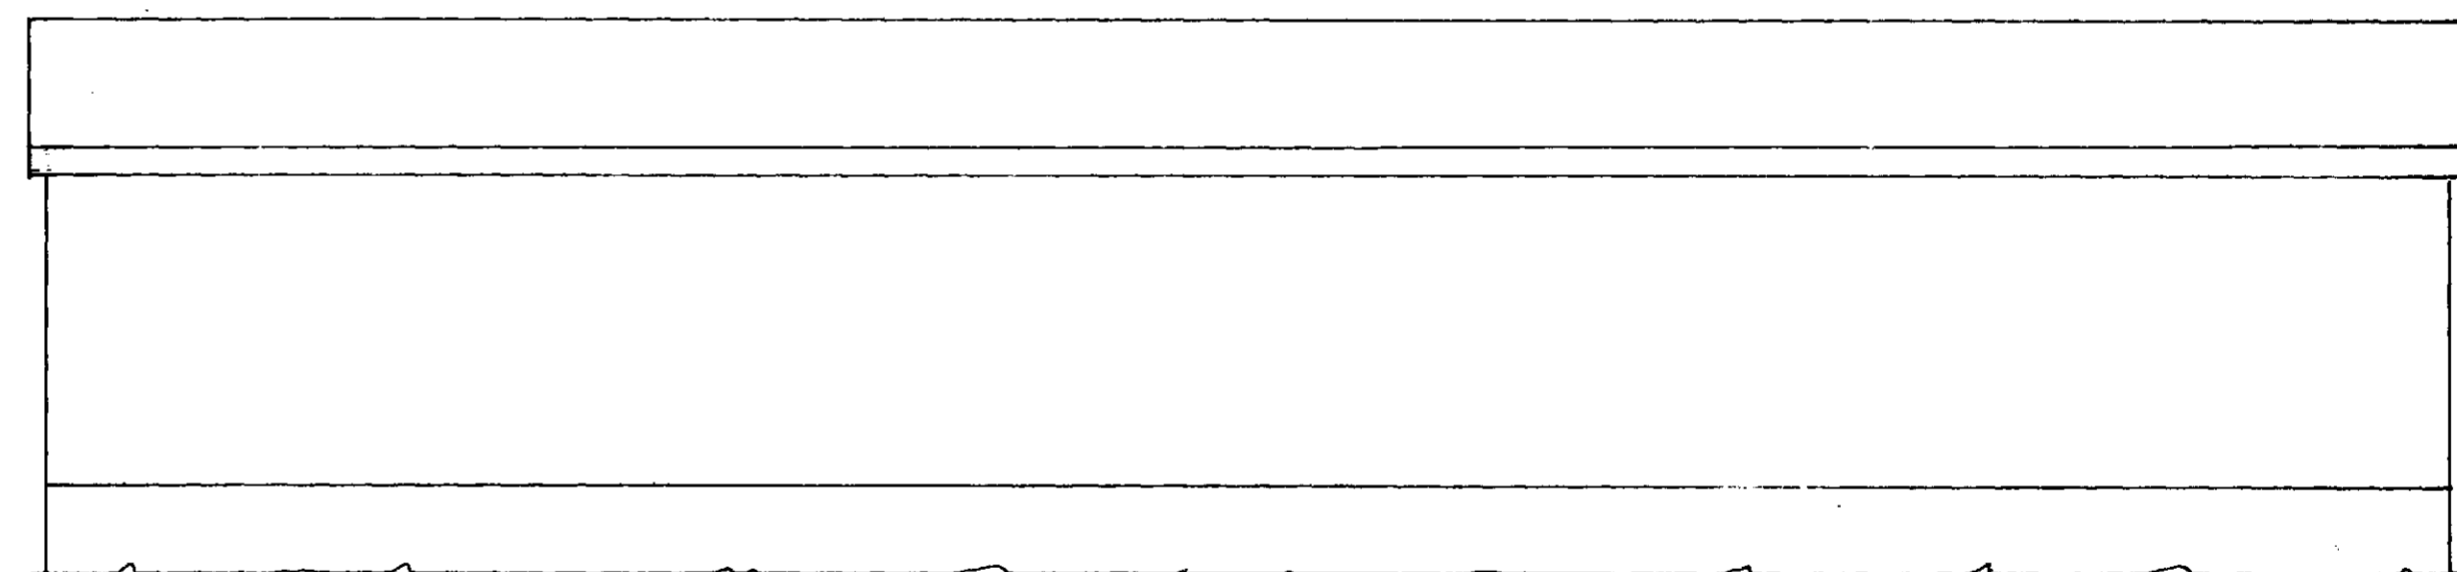


VESTUR

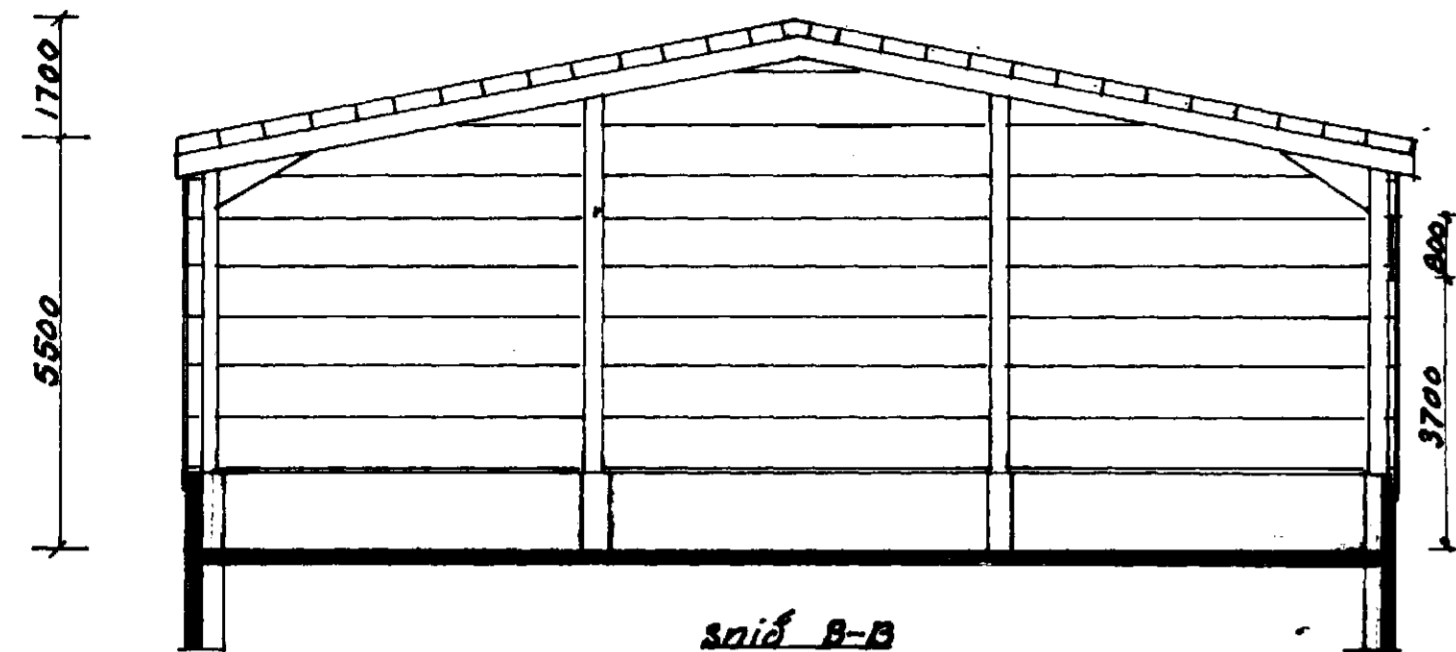



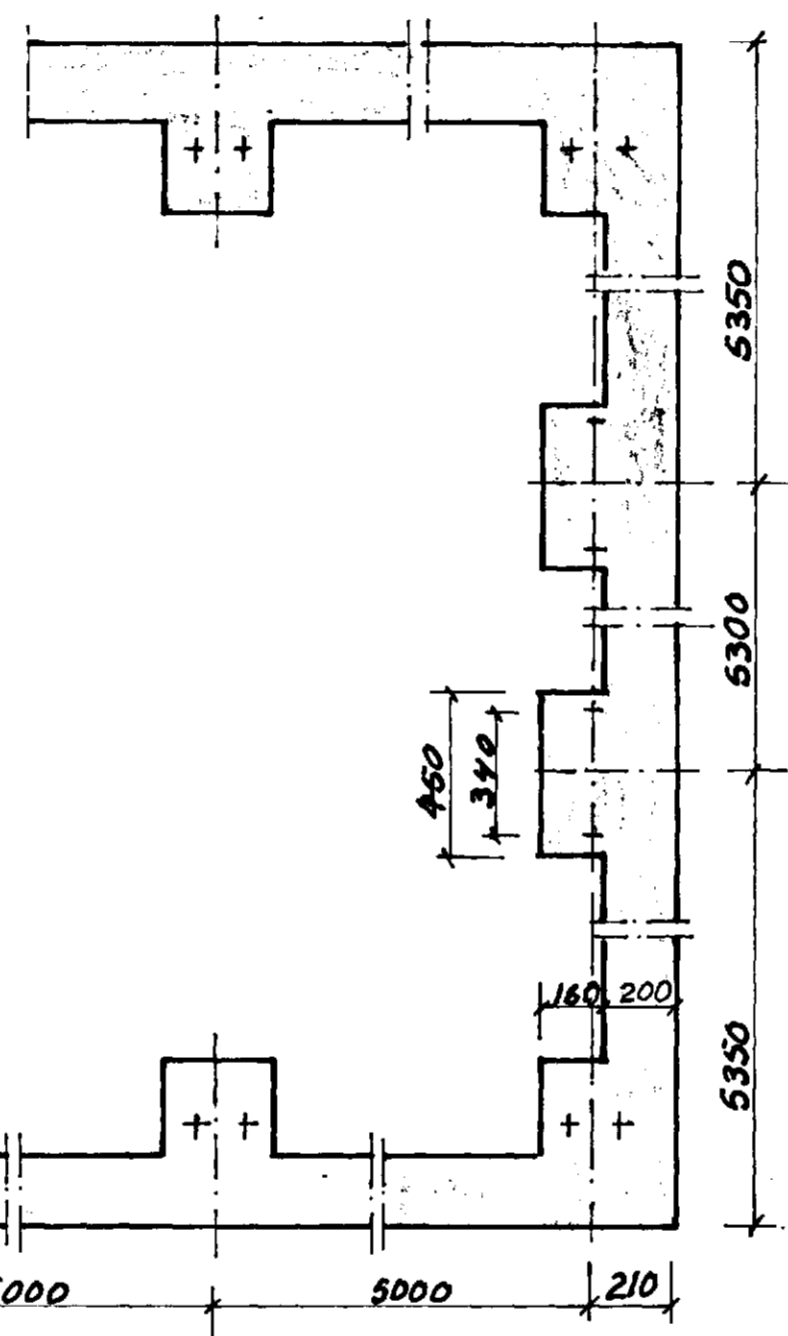

1:20

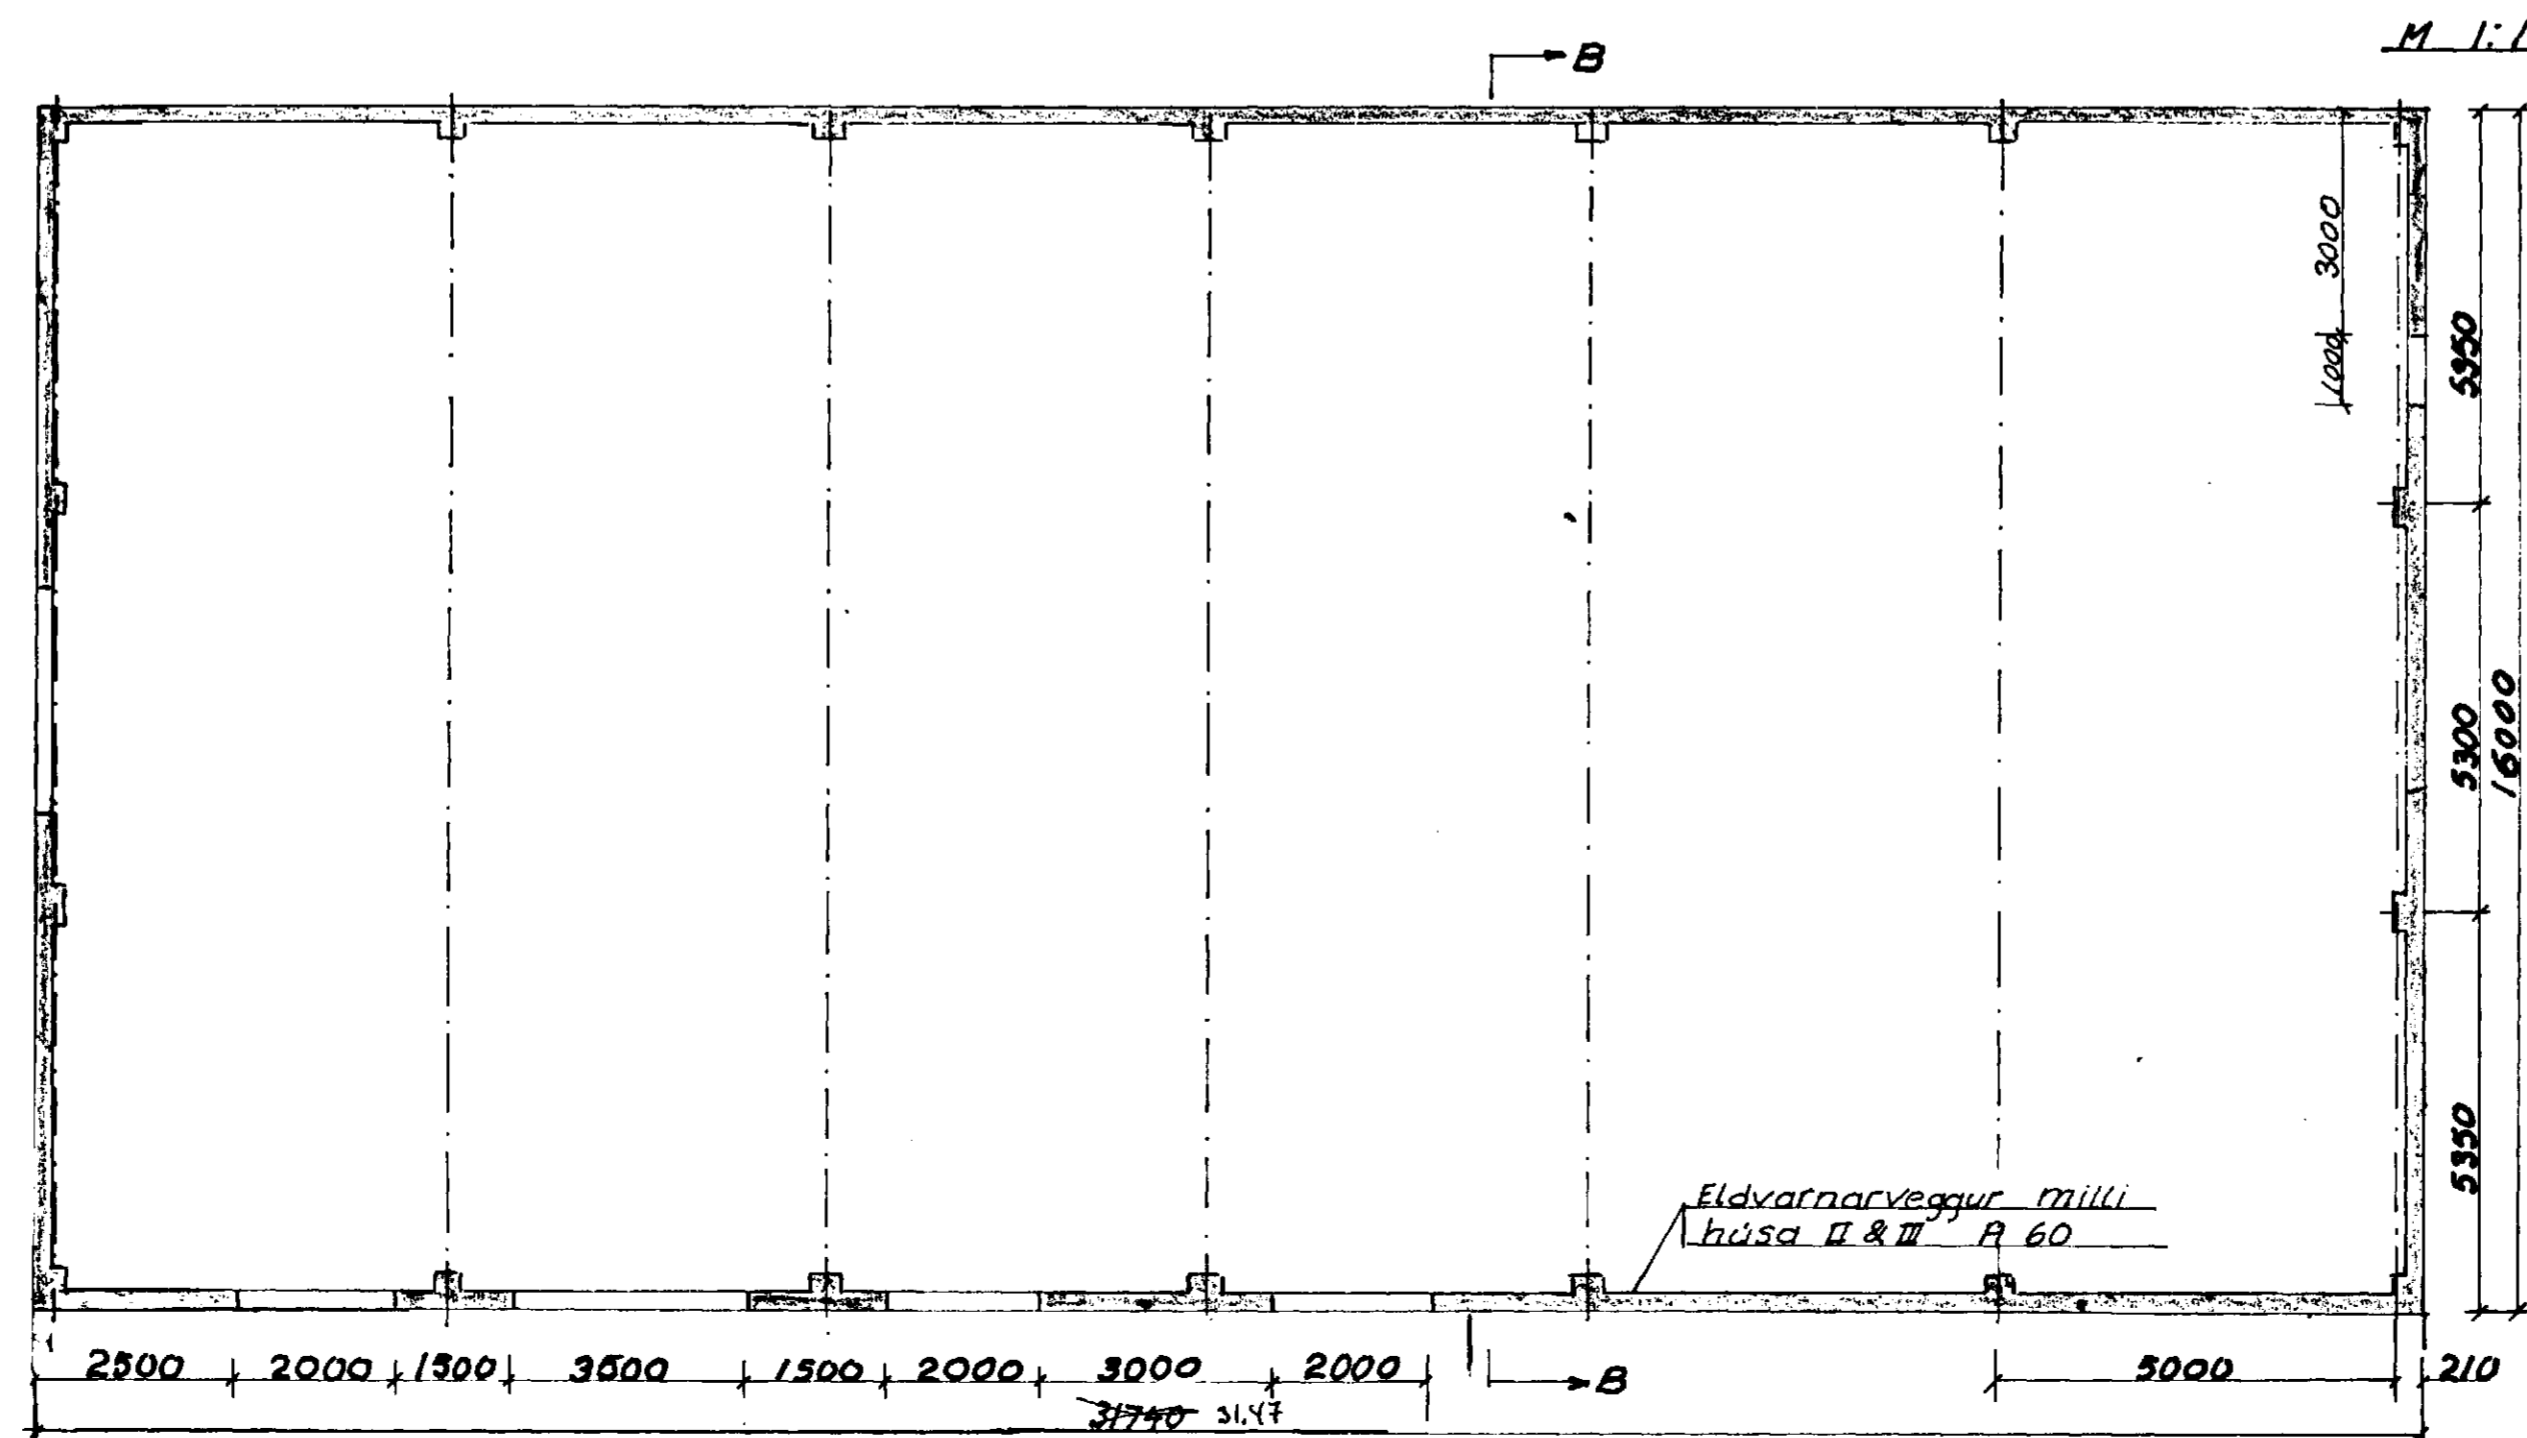

M 1:100

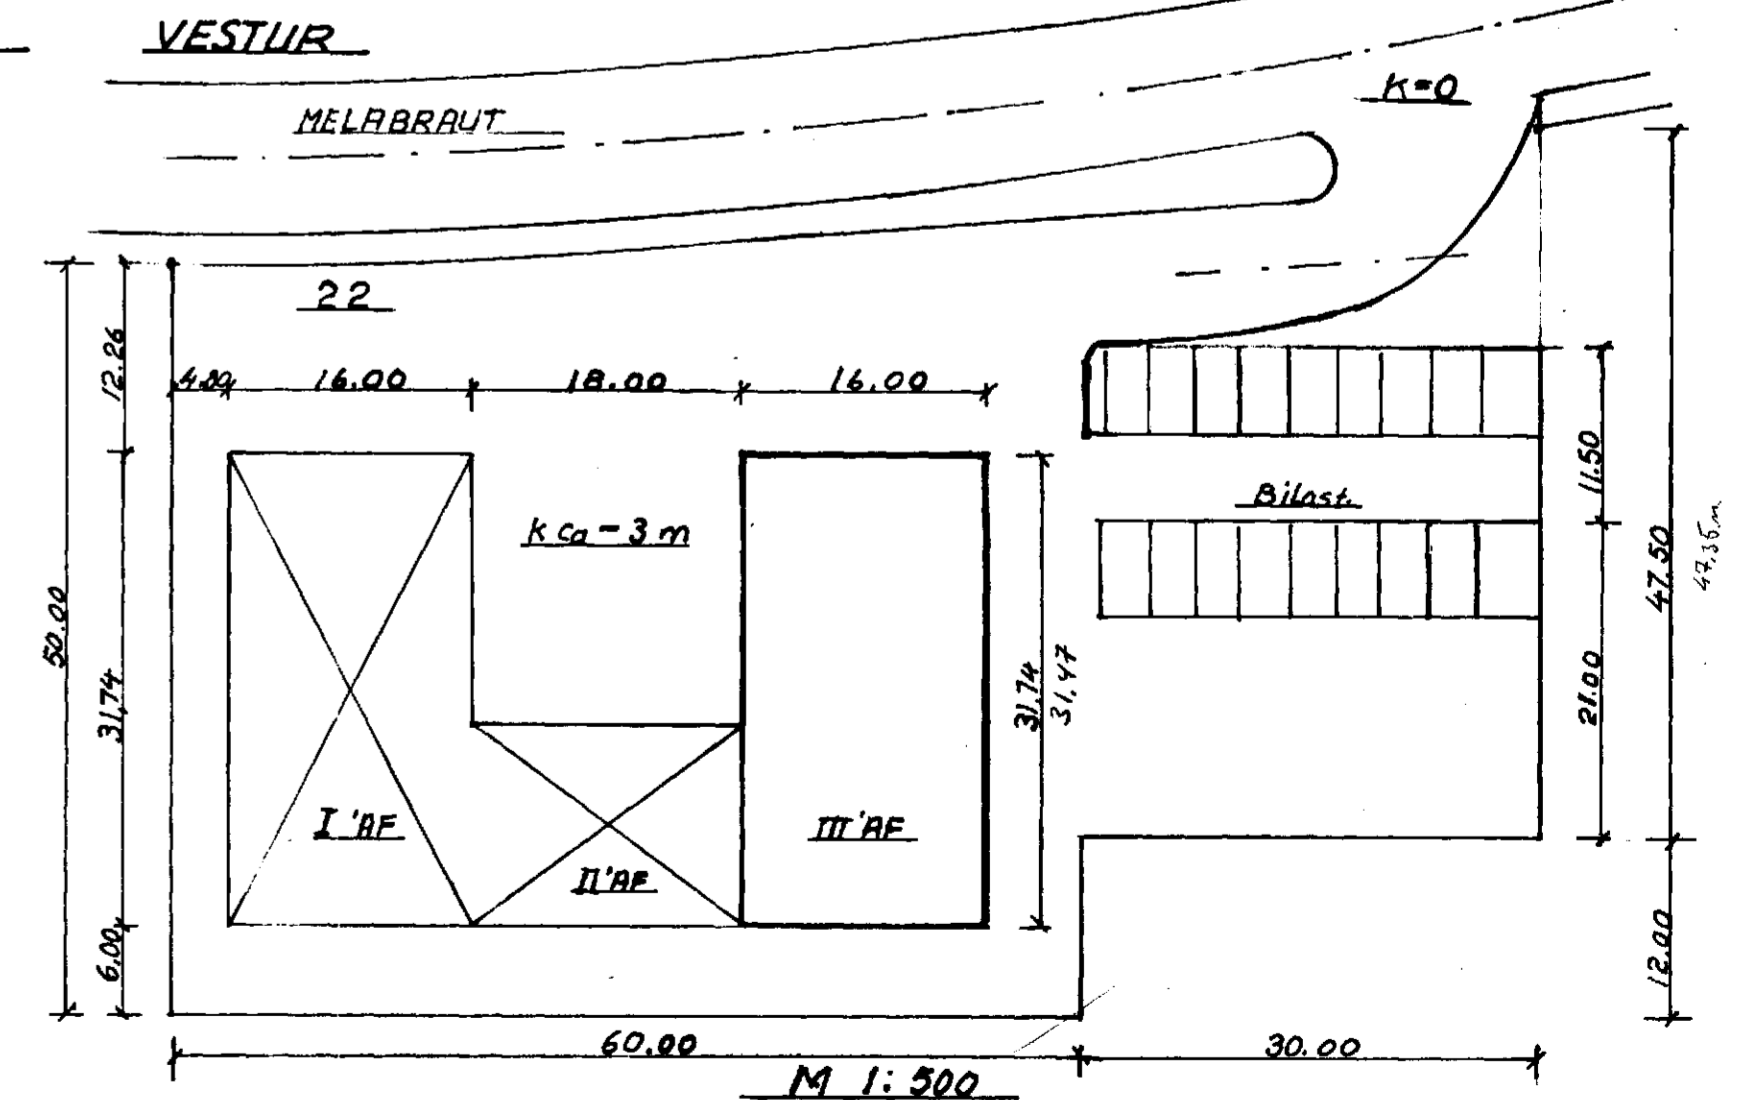

MELABRAUT 22 HAENAREIRDI
HAENFIRDINGUR HE

VEIDARFERAGEMSLA

STALGRINDARHUS 503 m² 3018 m³

Mai. 1987 Teiknað Þorsteinn Jónsson 523318

Samþykkt á fundi bygginga-
nefndar þ. 23. 12. 1982
BYGGINGAFULLTRÚINN
Í HAENAREIRDI
F.H. *[Signature]*

Ákveðið er samþykki
Brennifélaganna ríkisins
Ákveðið er samþykki
Jónhanna Þorsteinssonar

tifftopdf - www.rubisoft.com - Demo Version