



Samþykkt á fundi bygginga-  
nefndar þ. 6/11. 1982  
BYGGINGAFULLTRÚINN  
Í HAFNARFIRÐI  
*[Signature]*

*Samp. með þess skilyrði að leitastef  
undirgengt kvót um breytta  
aðkynsla að löðinni, ef þess  
þyngt þörf sé. F. Sig.*

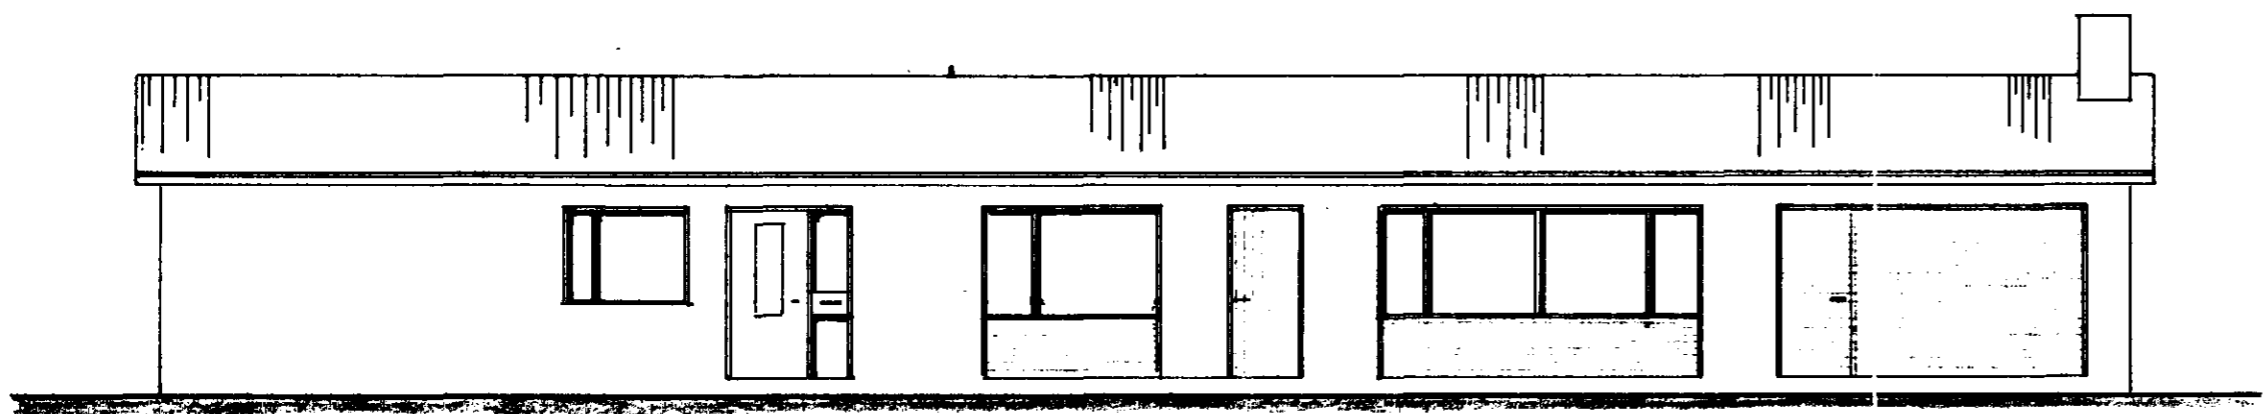

SUDAUSTUR 1:100

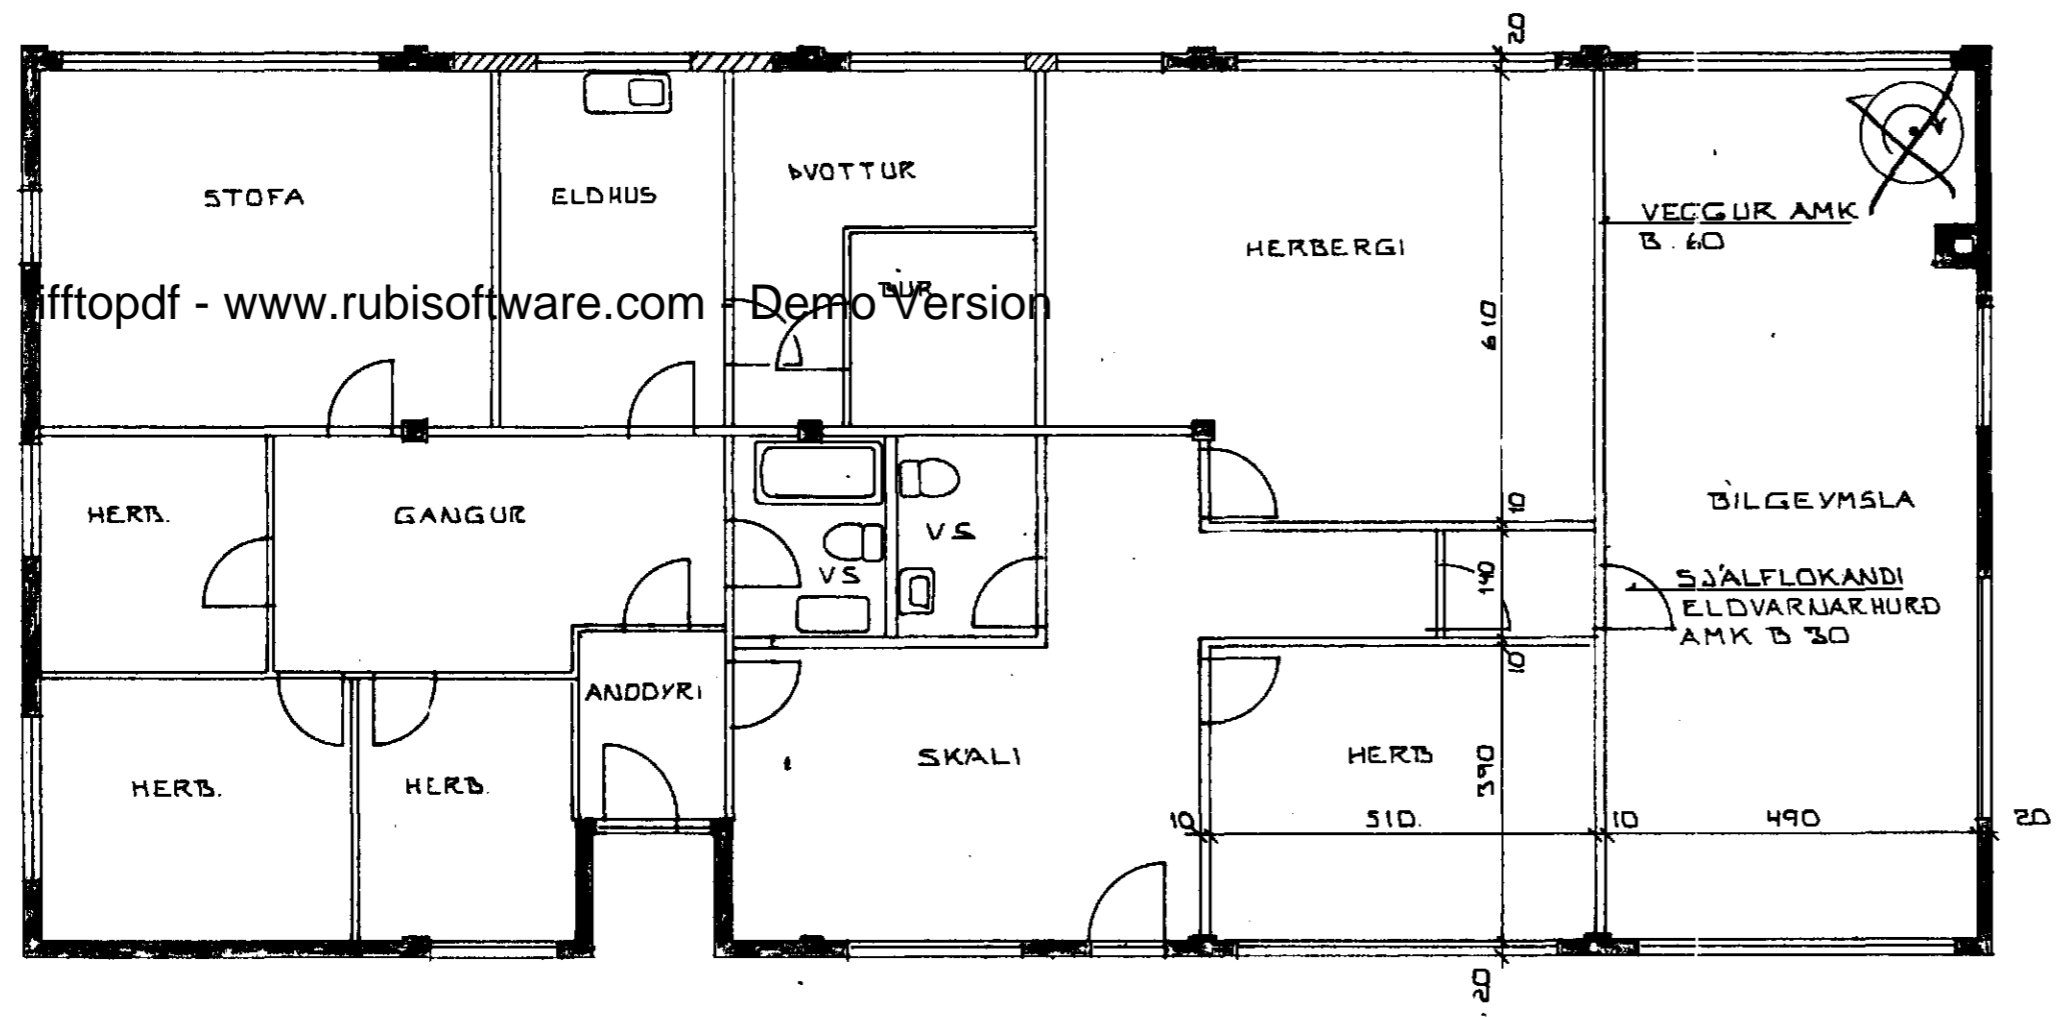

2.HÆÐ GRUNNMYND 1:100

6020-0230-01

MELABRAUT 23 HAFNARFIRÐI	DAGS 20. DES. 1981
BREYTT INNRETTING Í NV. ENDA HÚSS OG GLUGGASKIPAN A SA. HLIÐ	REIKN. TEIKN. <i>[Signature]</i> VERK NR.
SIGURÐUR ÞORLEIFSSON TEKNIFRÉDINGURF. T.Þ.I. STRANDGÖTU 11 HAFNARFIRÐI SIMI 54751	TEIKN. NR.