




Samþykkt af landi byggingar-  
nefndar þ. 18/3 1972  
BYGGINGAFLUTRÚNN  
Í HAFNARFIRÐI  
*GH*  
STJ. BÖKKUN

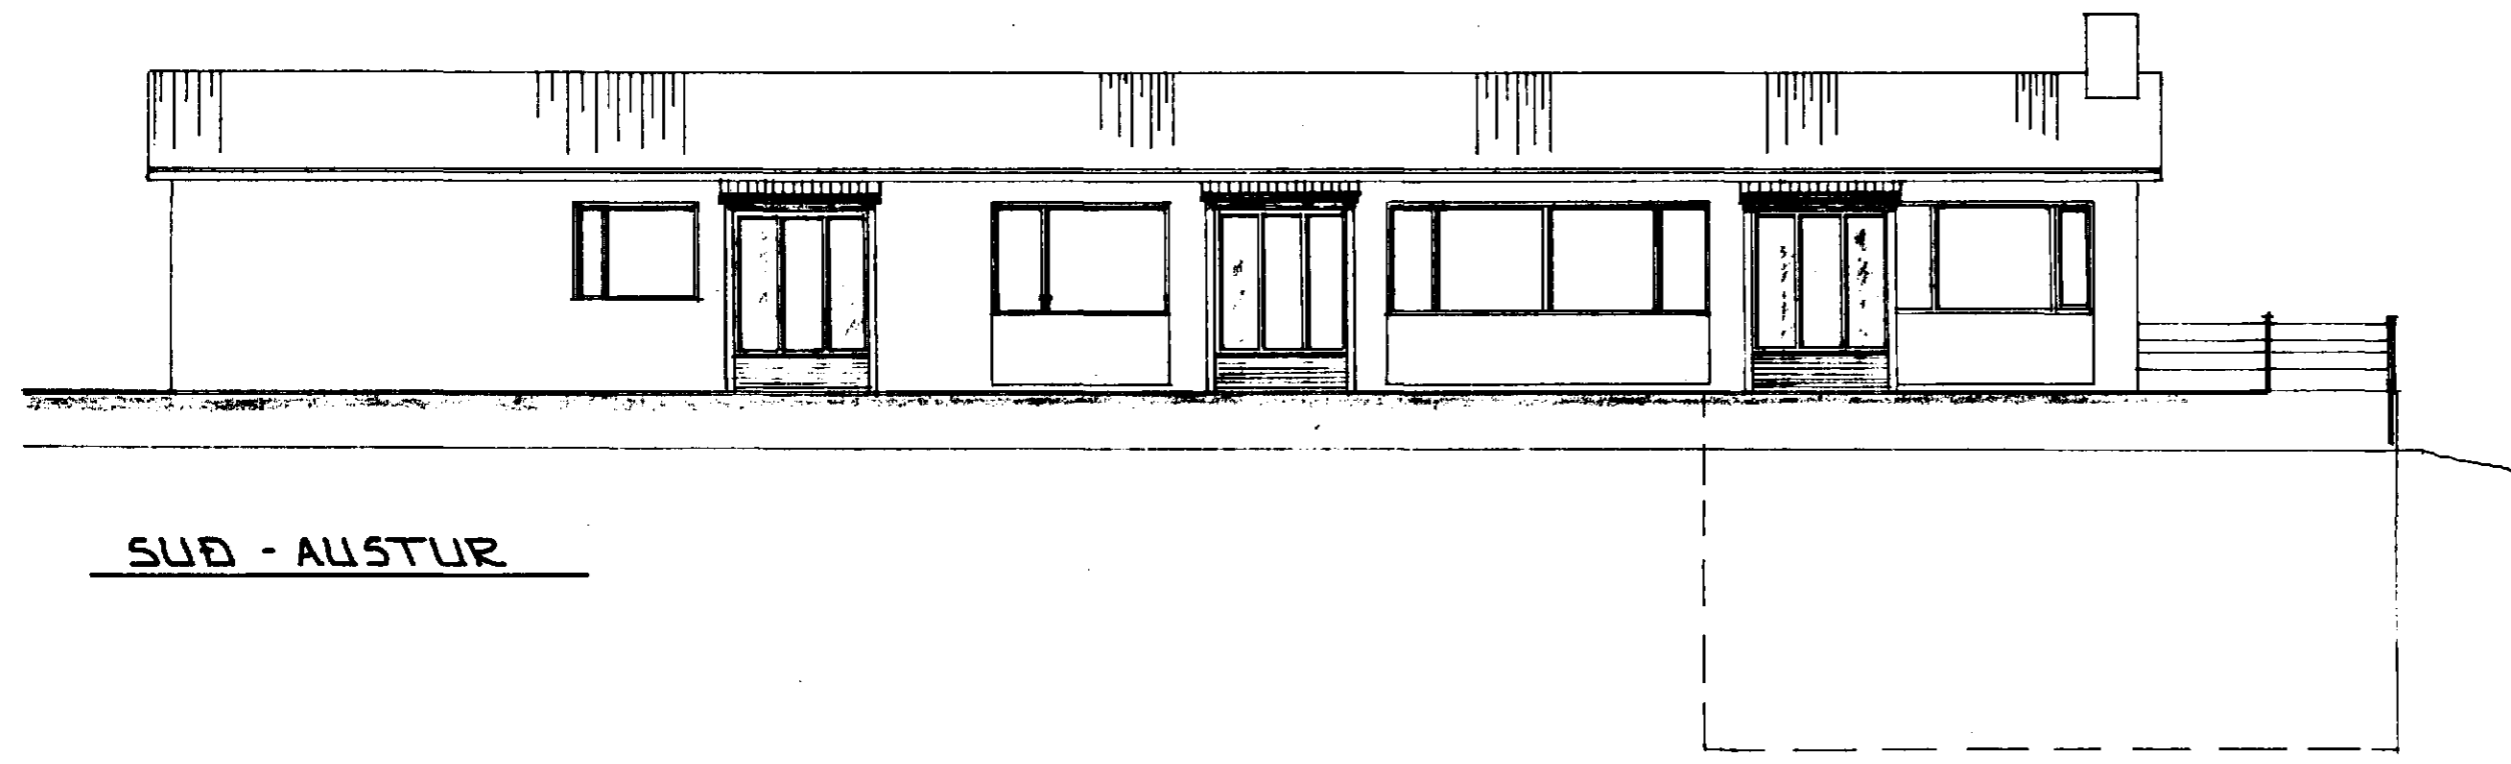

SUD - AUSTUR

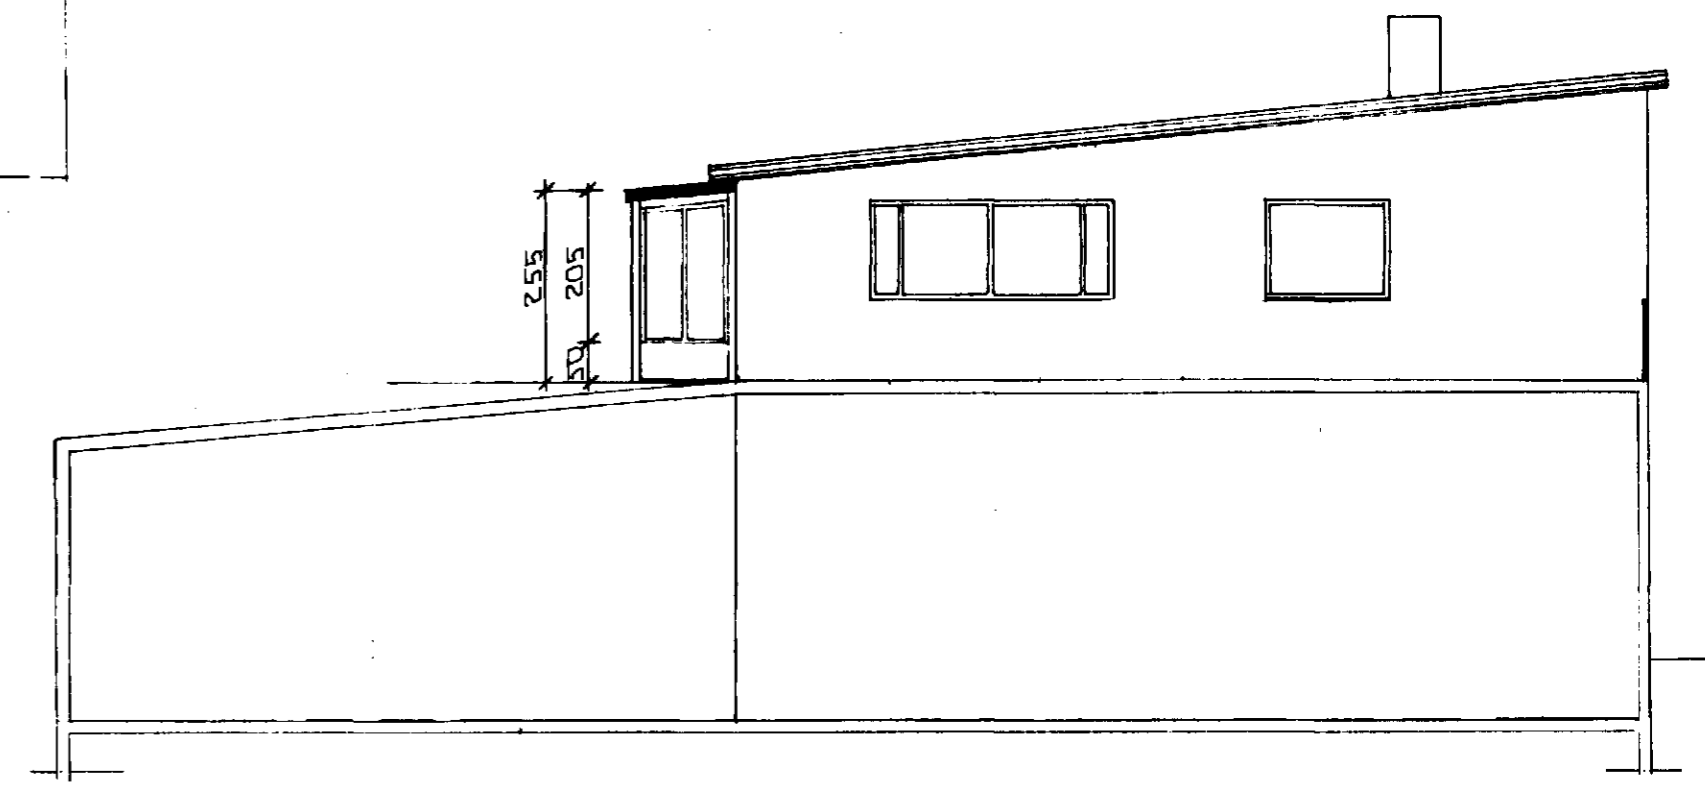

NORD - AUSTUR

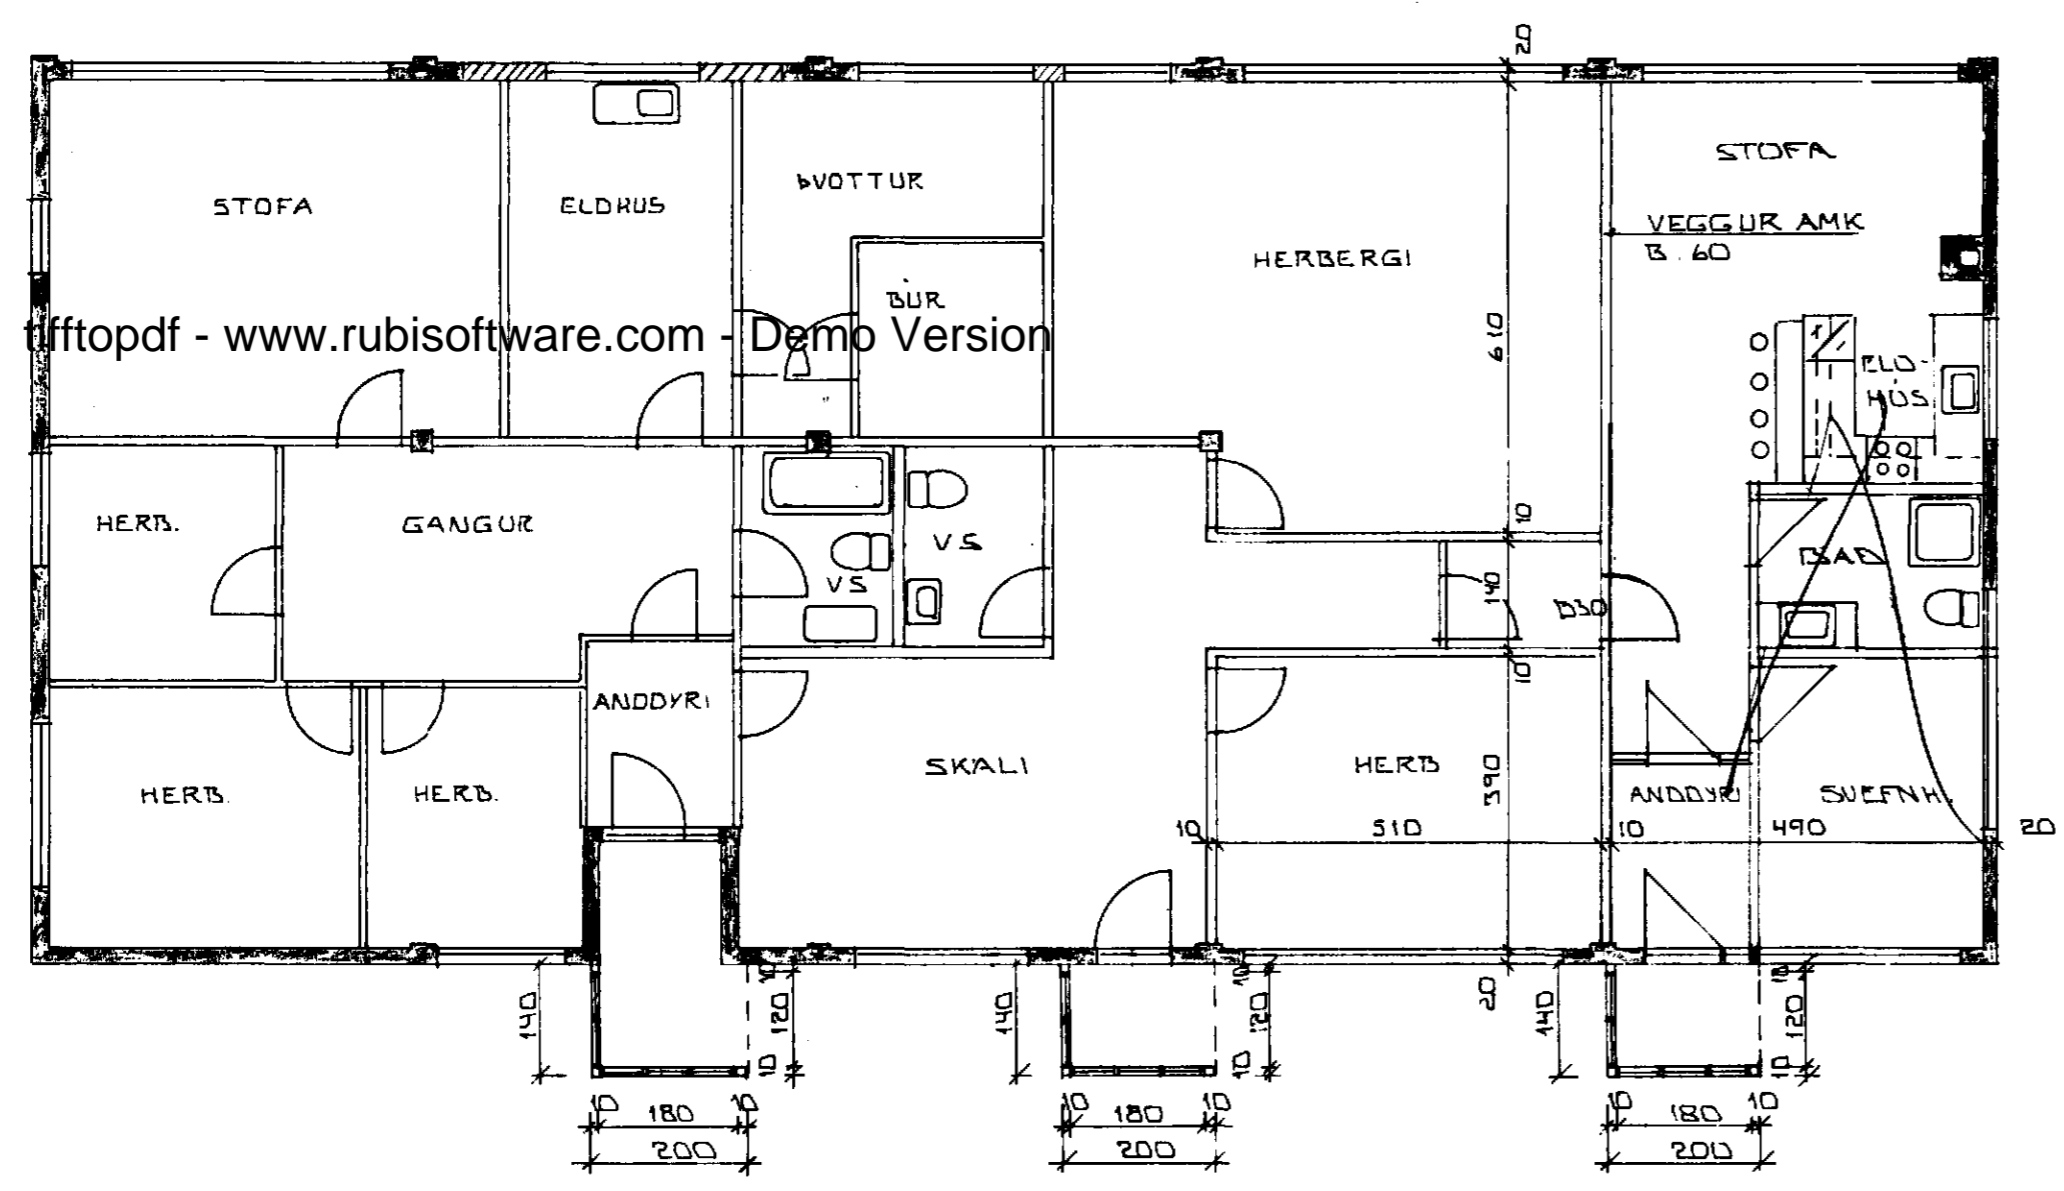

CRUNNMYND 2. HÆÐAR • 1:100

SKÝRINGAR  
BÆTT VÍÐ "BÍSLAGI" FYRIR FRAMMÍ ÚTTHURÐIE  
ÚR TIMBRI OG CLERI

02	FEB 92	BÆTT VÍÐ BÍSLAGI	<i>GH</i>
01	FEB 85	VÍÐBYGGING VÍÐ KJALLARA	
GE. NR.	DAGS	EDLI BREYTINGAR	SIGN
MELABRAUT 23 HAFNARFIRÐI			DAGS 20. DES. 1981
BREYTT INNRETTING Í NV. ENDA HÚSS OG GLUGGASKIPAN A SA.			REIKN.
HLIÐ			TEIKN. <i>Sigurdur</i>
MELIUV. 1:100			VERK NR. 8408
SIGURÐUR ÞORLEIFSSON TEKNIFRÆÐINGUR F.T.F.I.			TEIKN. NR.
STRANDGÖTU 11 HAFNARFIRÐI SIMI 54751			