



[Signature]


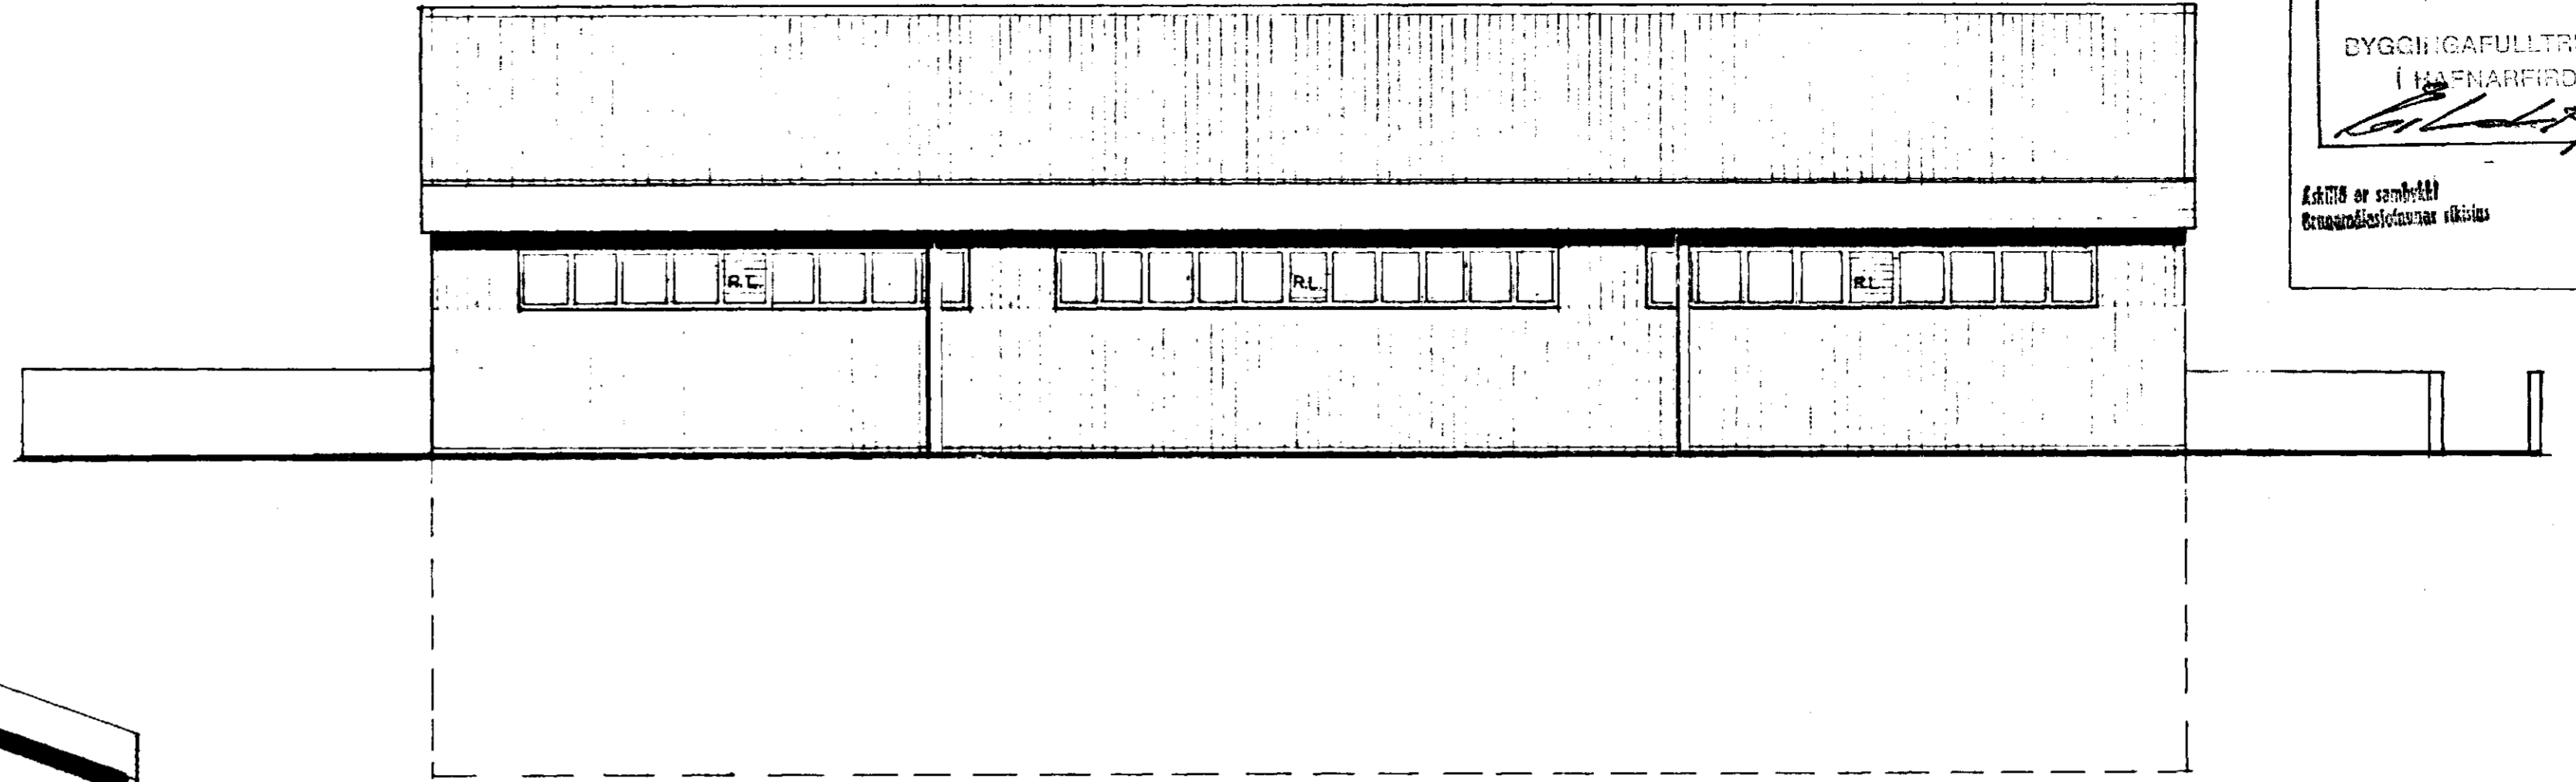


SUDUR M.1:100

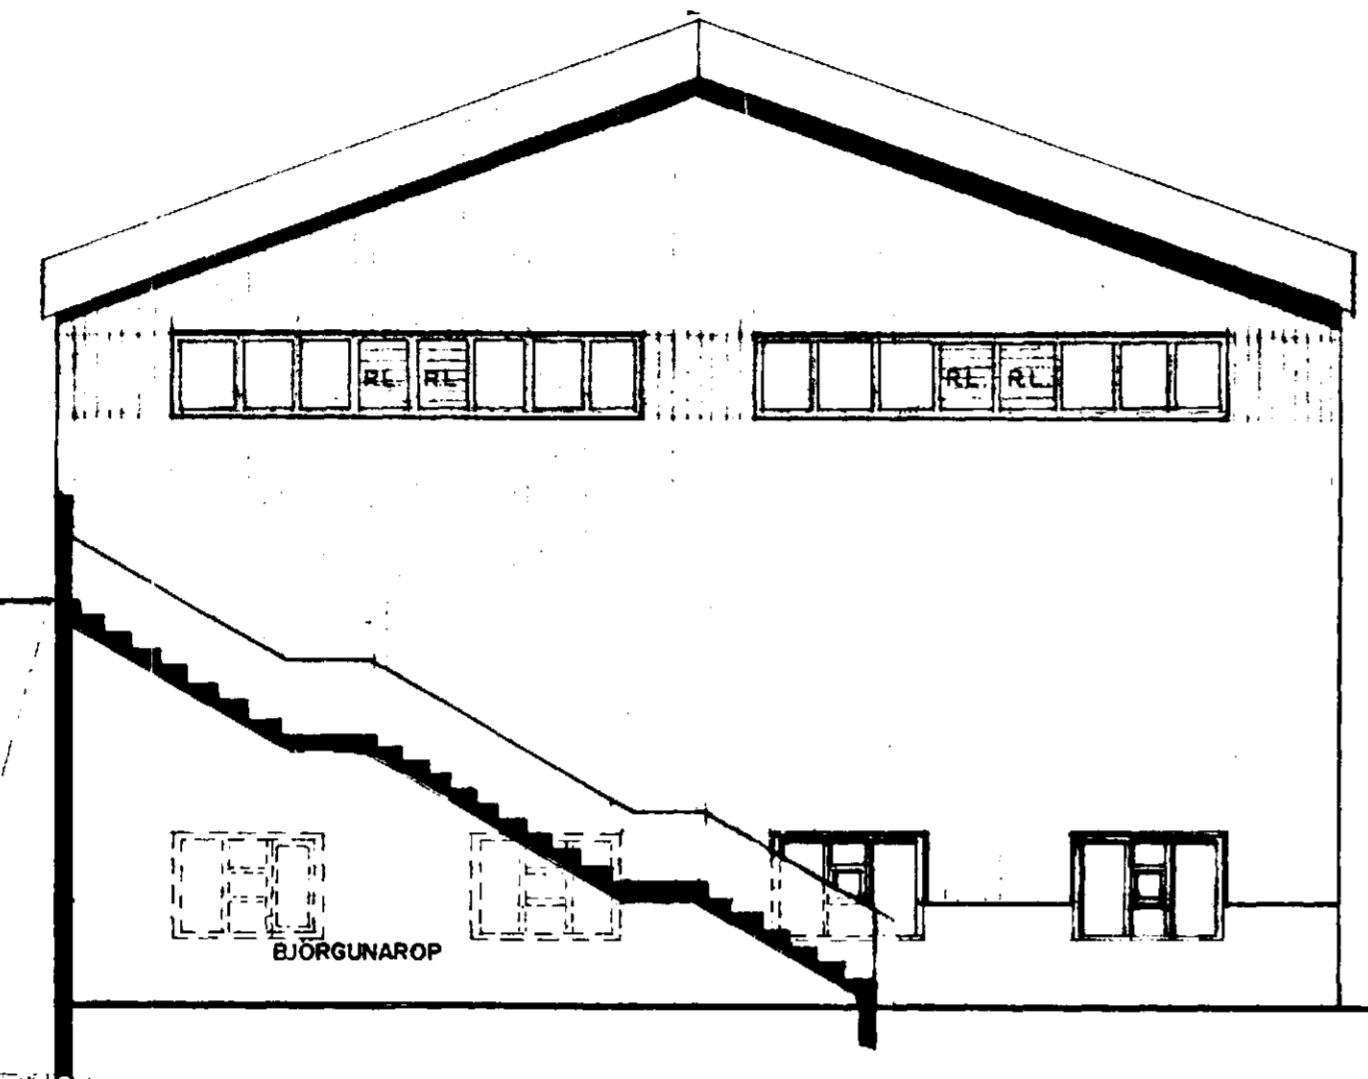


AUSTUR M.1:100

AM

tiffpdf - www.rubissoftware.com - Demo Version

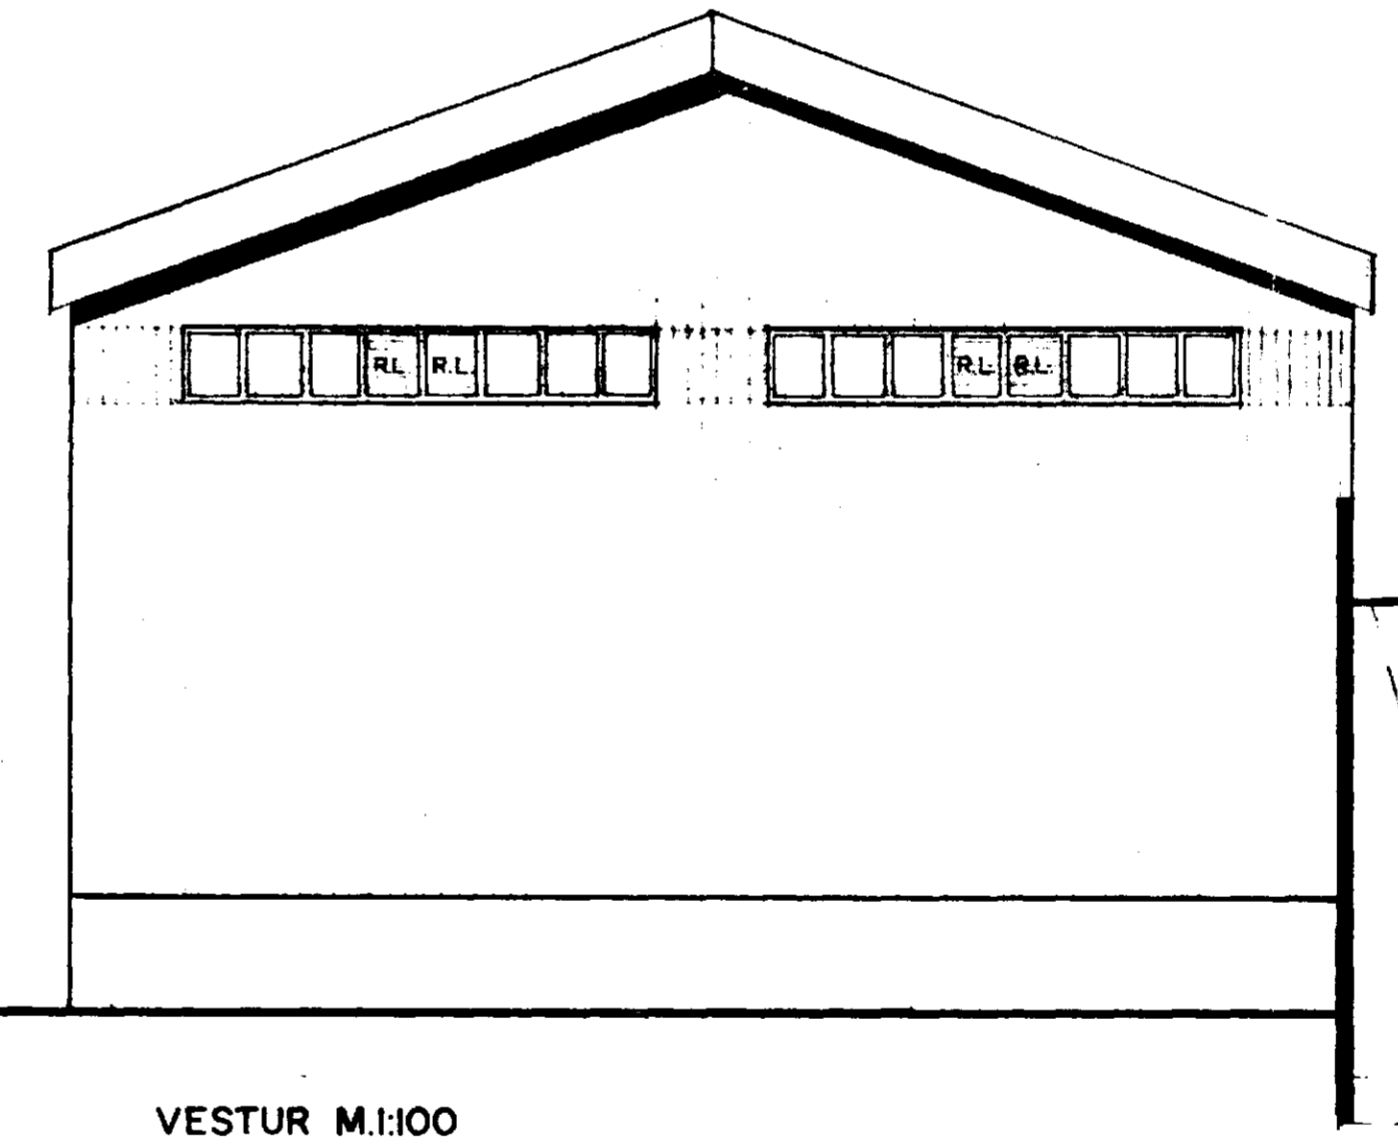

VESTUR M.1:100

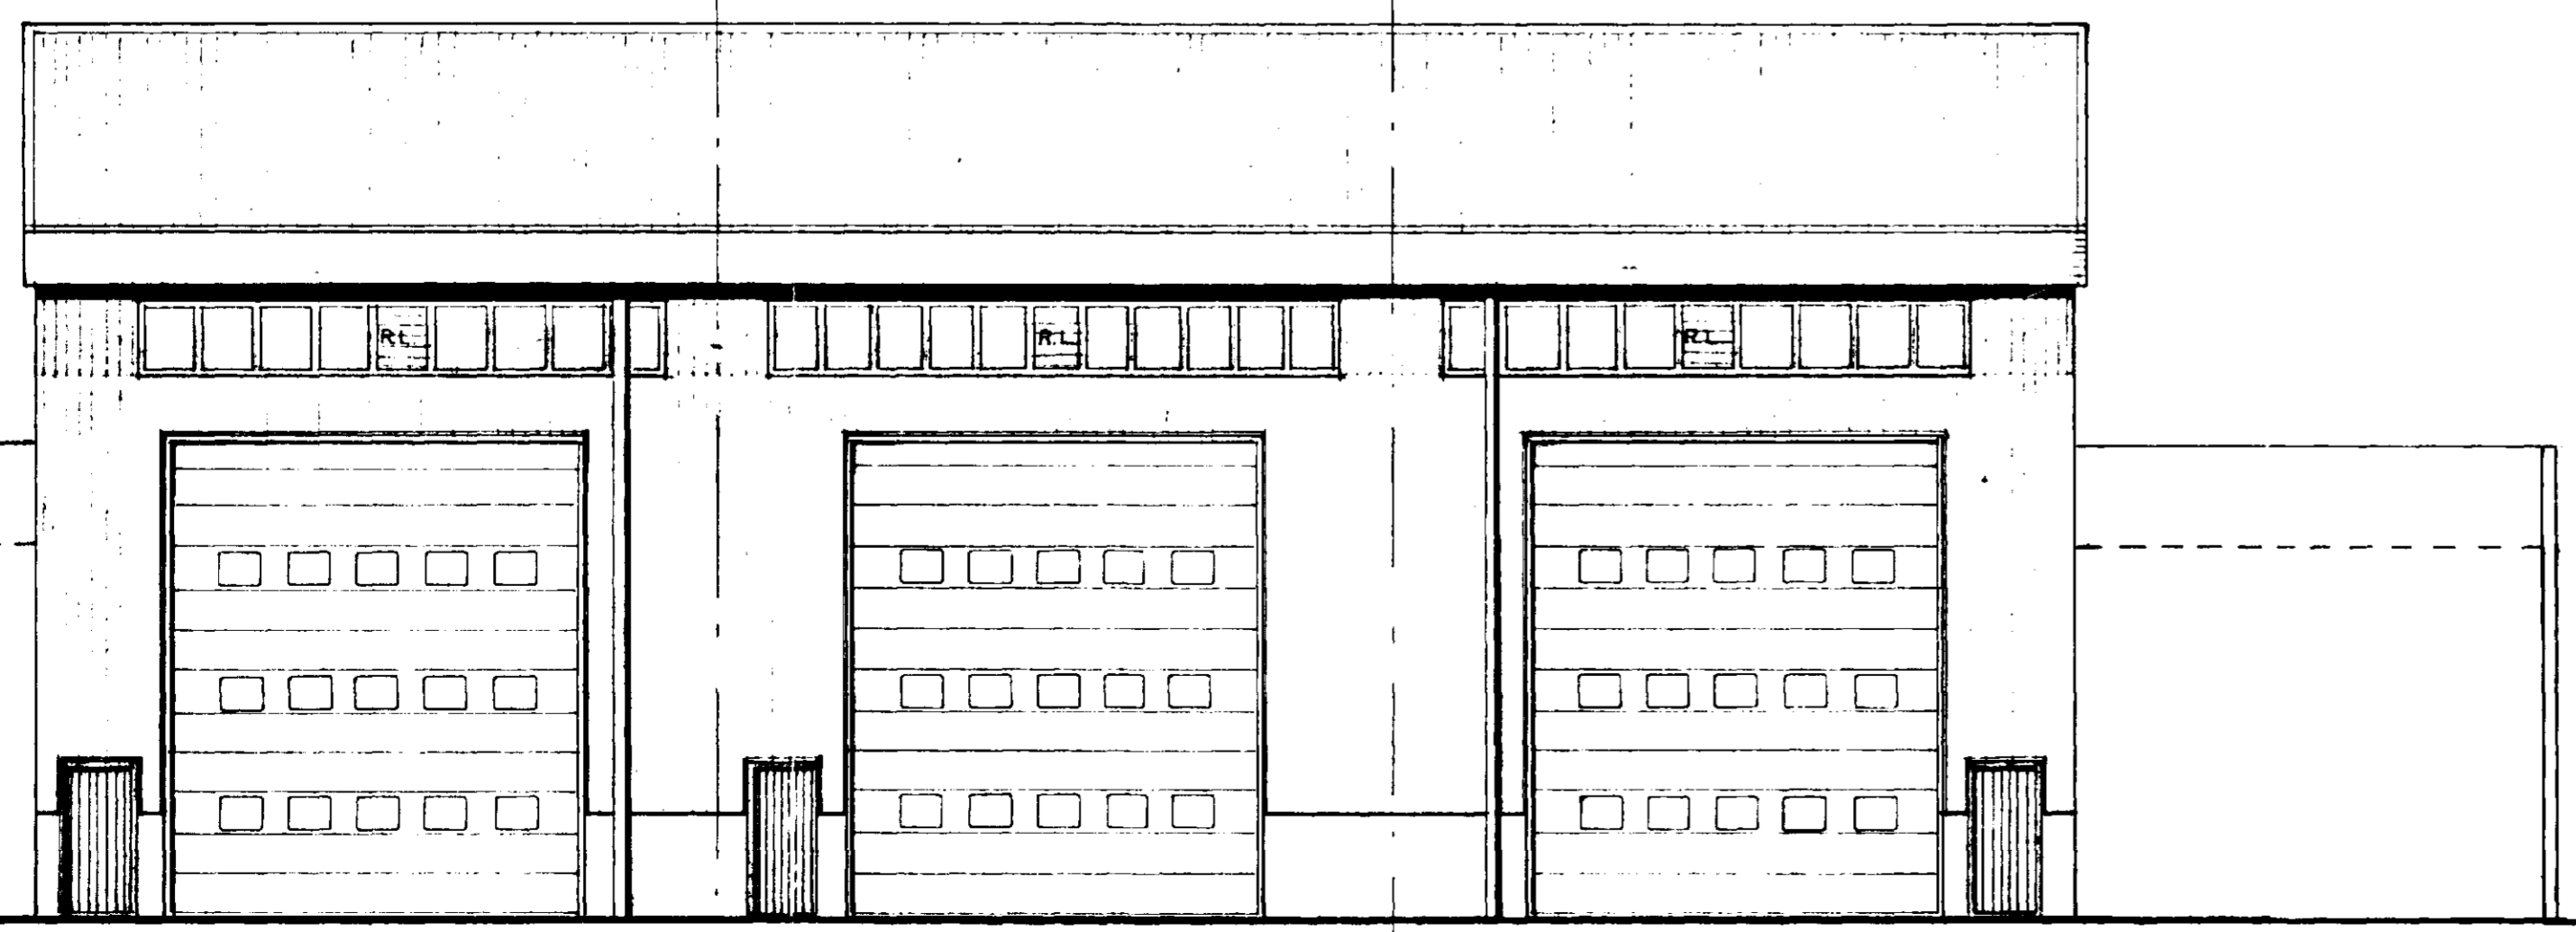

NORÐUR M.1:100

AM

GLUGGUM OG REYKLOSUN BREYTT Í APRIL '91

[Signature]