

Skýringar:


Lagnir skulu vera huldar 16mm plastpípu-  
lagnir ídregnar 3x1,5q vír.  
Hæð rofa sé 110cm. Hæð tengla sé 20cm  
nema þar sem rofi og tengill eru teiknaðir  
fastir saman 110cm.  
Hæð veggdósa sé 180cm nema á böðum 200cm.  
Hæð ljósnema 15cm fyrir neðan þakkant.

Fjarlægð frá hurðargati eða veggbrún í  
miðja dós sé 12cm.  
Öll mál eru miðuð við fullfrágengin gólf og  
miðja dós.

Öfangreint gildir nema annars sé getið.


A.T.H. NOTA SKAL MÁLSETTA SMÍÐATEIKNINGU  
ÞEGAR MÆLT ER FYRIR VEGGJUM. !!!

Snið

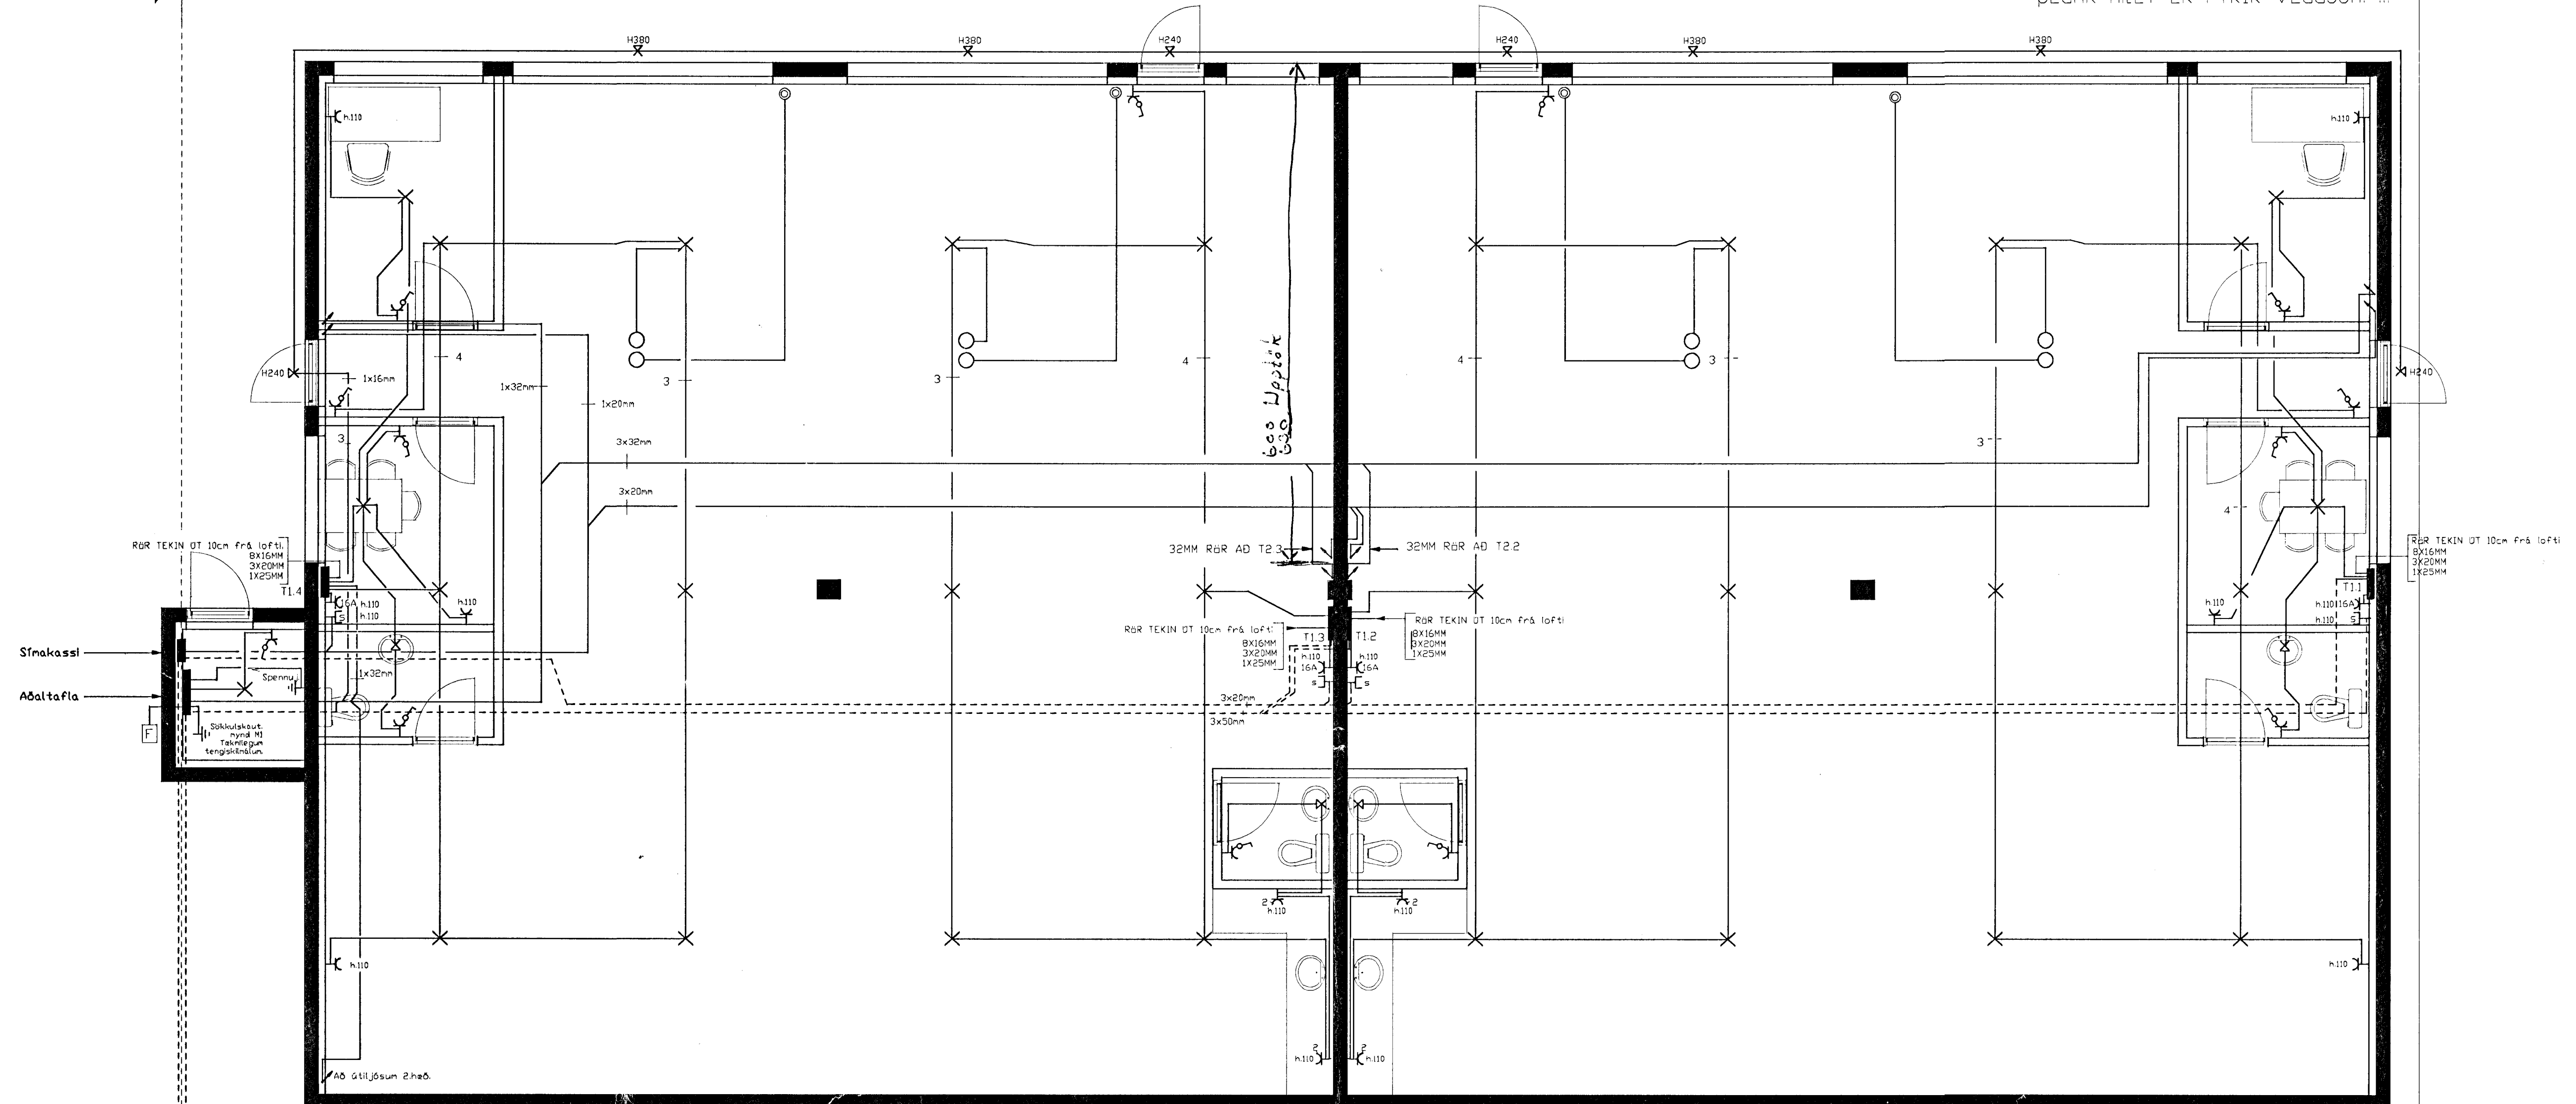

50MM STOFN SIMI 50MM STOFN R.H.  
Að lóðarnörkum

Snið

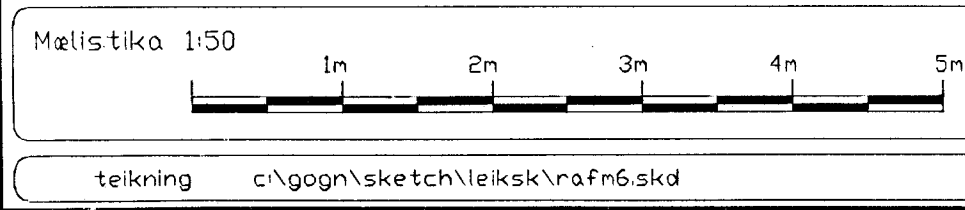

breytt:  
breytt:  
breytt:

**Rafteiknistofa**  
KRISTJÁNS TH. RAFMAGNS-OG REKSTRARIDNFRÆÐINGUR kl. 031267-4639  
Löggiltur Raflagnahönnuður  
sími 552-0563 gsm. 899-6897  
email. Kiddi@shalf.is

verki: MELABRAUT 26 HAFNARFIRÐI.  
RAFLAGN 1.HÆÐ  
Verk nr. Teikning 2 AF 3

skv: 1:50  
hönnuð: KT teiknað: KT  
dags: 02.06.99  
sign: Kristján Þorvaldursson