


# BRUÐATÆKJULEGAR SKÝRNINGAR.

II RS = ZEYKSKYLDARI.

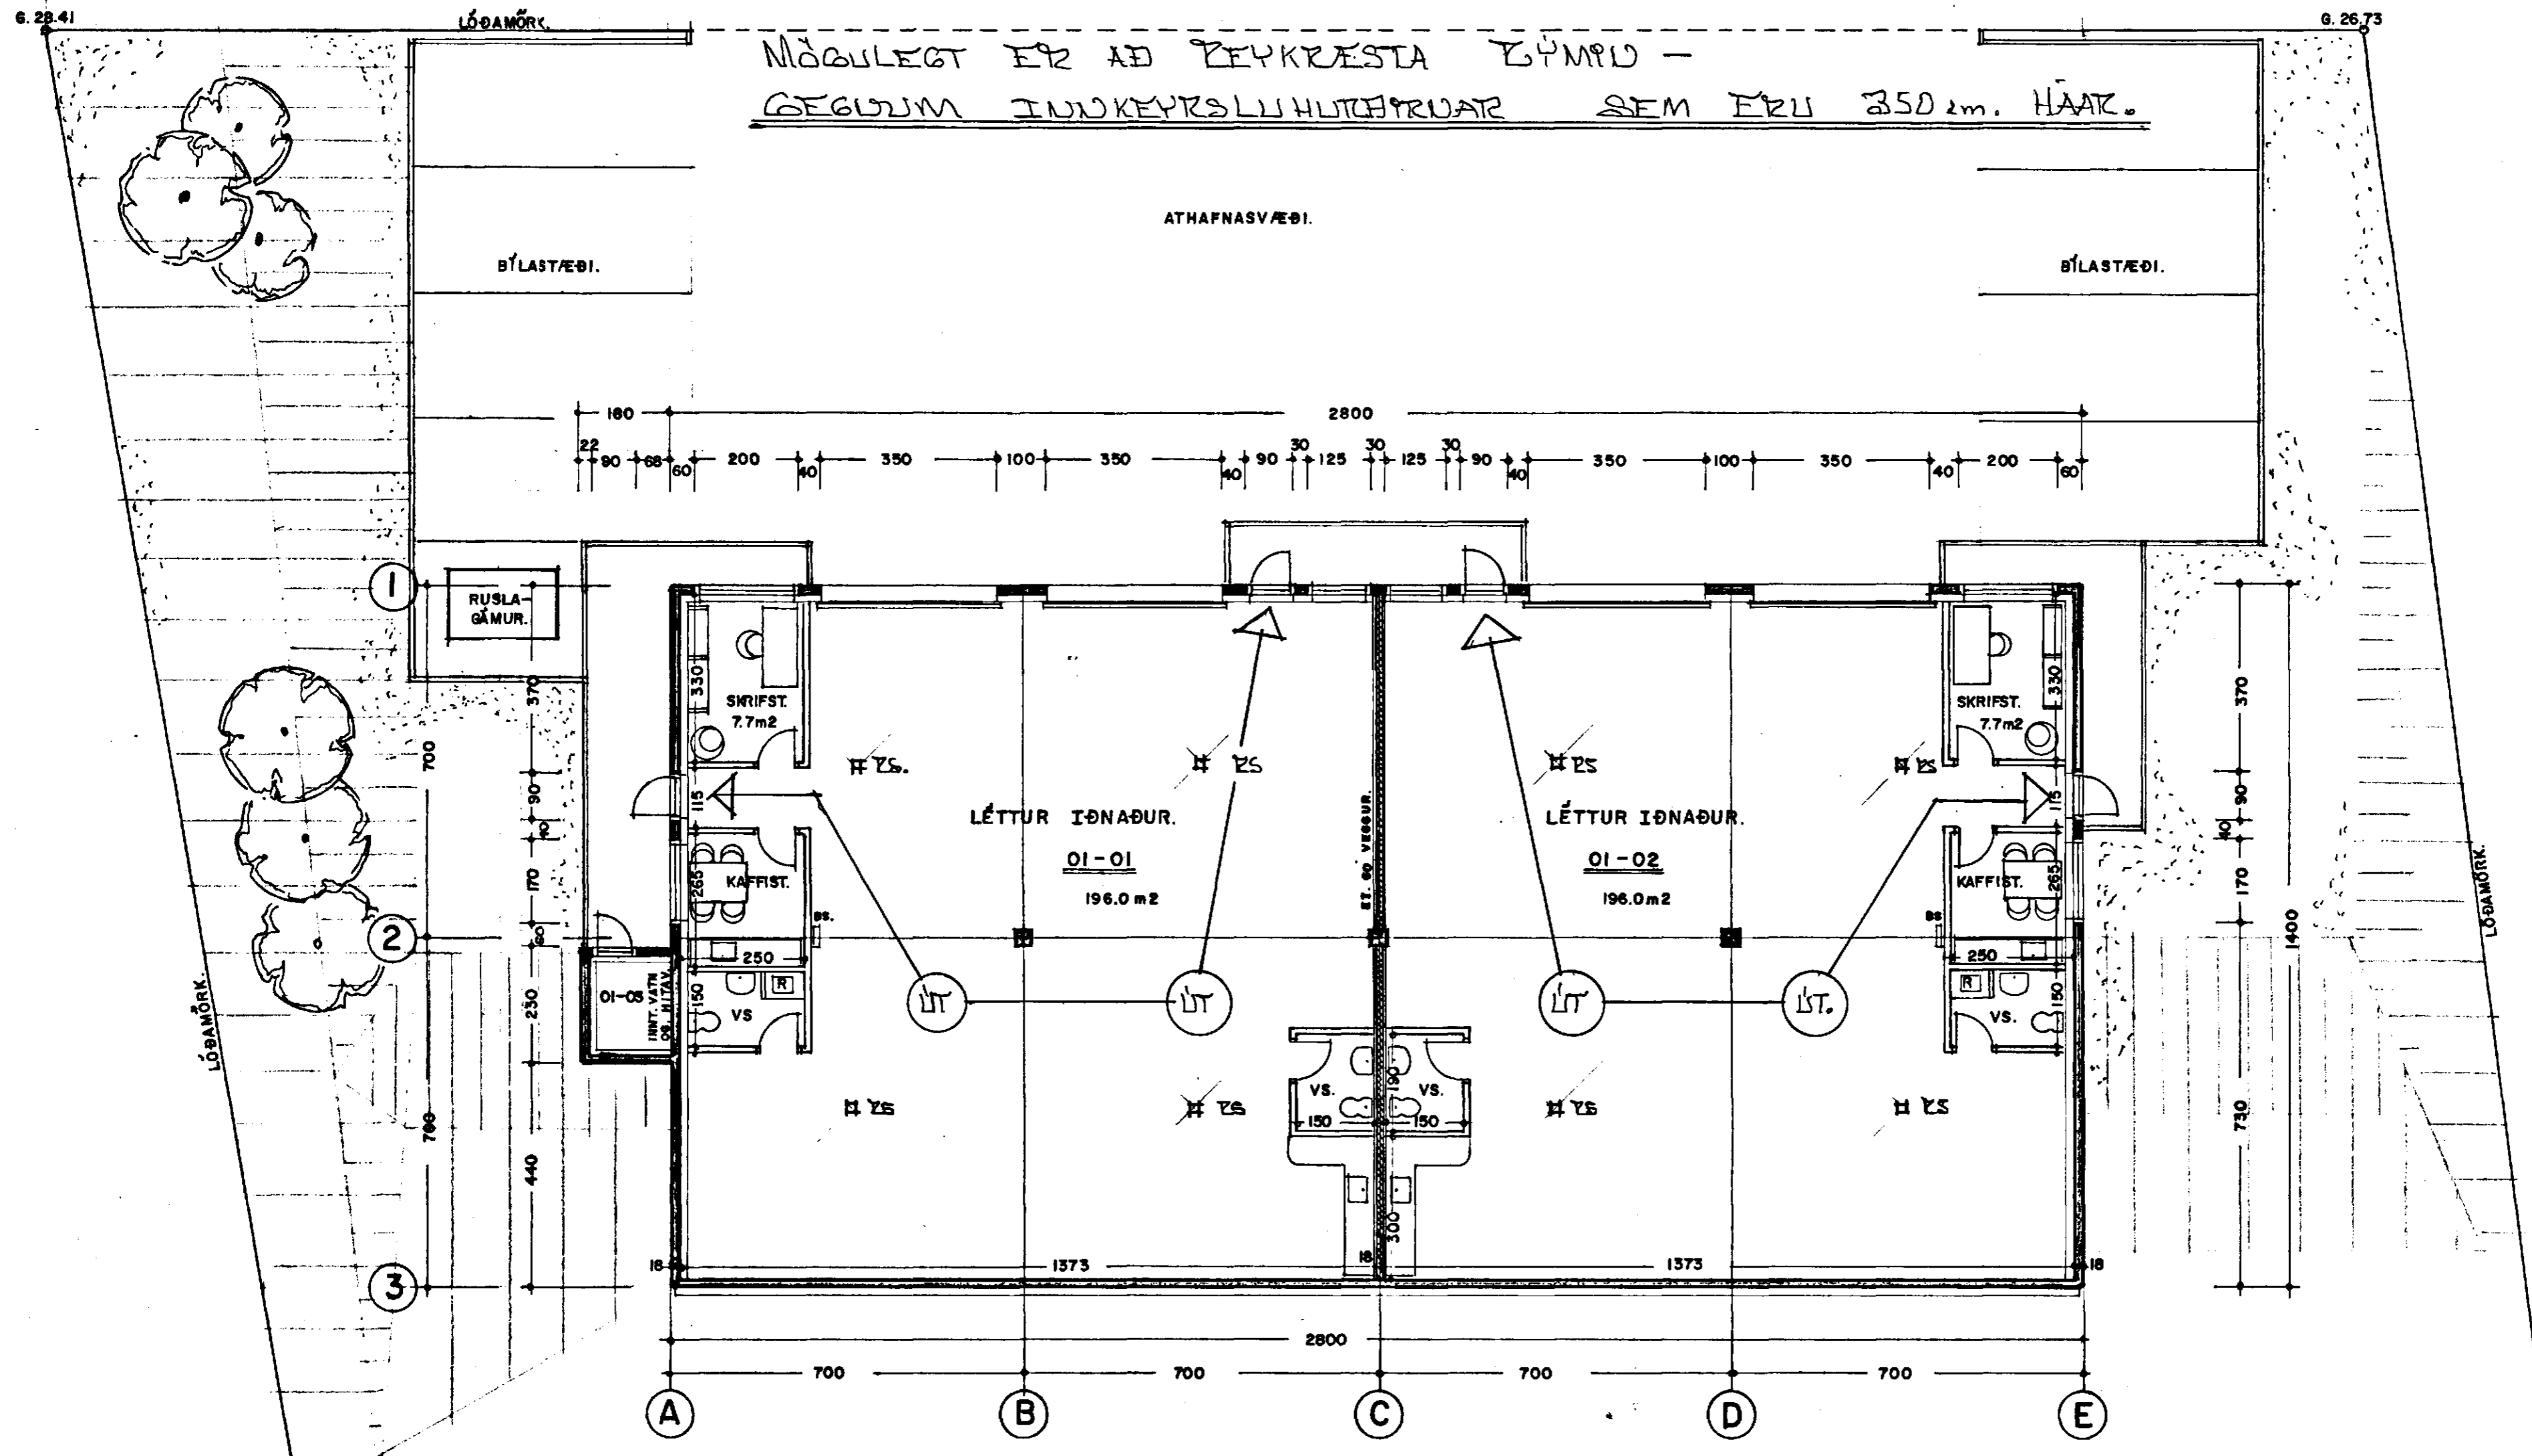

GRUNNMYND I. HÆÐ. 1:100 396.1 m²

MELABRAUT 26 HAFNARFIRÐI. GRUNNMYND.

VERK. NR. 199 DAGS. 10.-3.-1999 MÁL. 1:100

TEIKN. NR. 02 BREYTT.

JON GUÐMUNDSSON ARKITEKT *Jon Guðmundsson*

VINNUSTOFA.: SKÚLAGÖTU 63 REYKJAVÍK. Sími. 552 - 5055