


Samþykkt þann  
 02. DES. 1999  
 Einnig er tilkomið af Meðgjafi  
 Einar Einarsson  
 fl. G. Valbjórnsson

BLAÐ 3

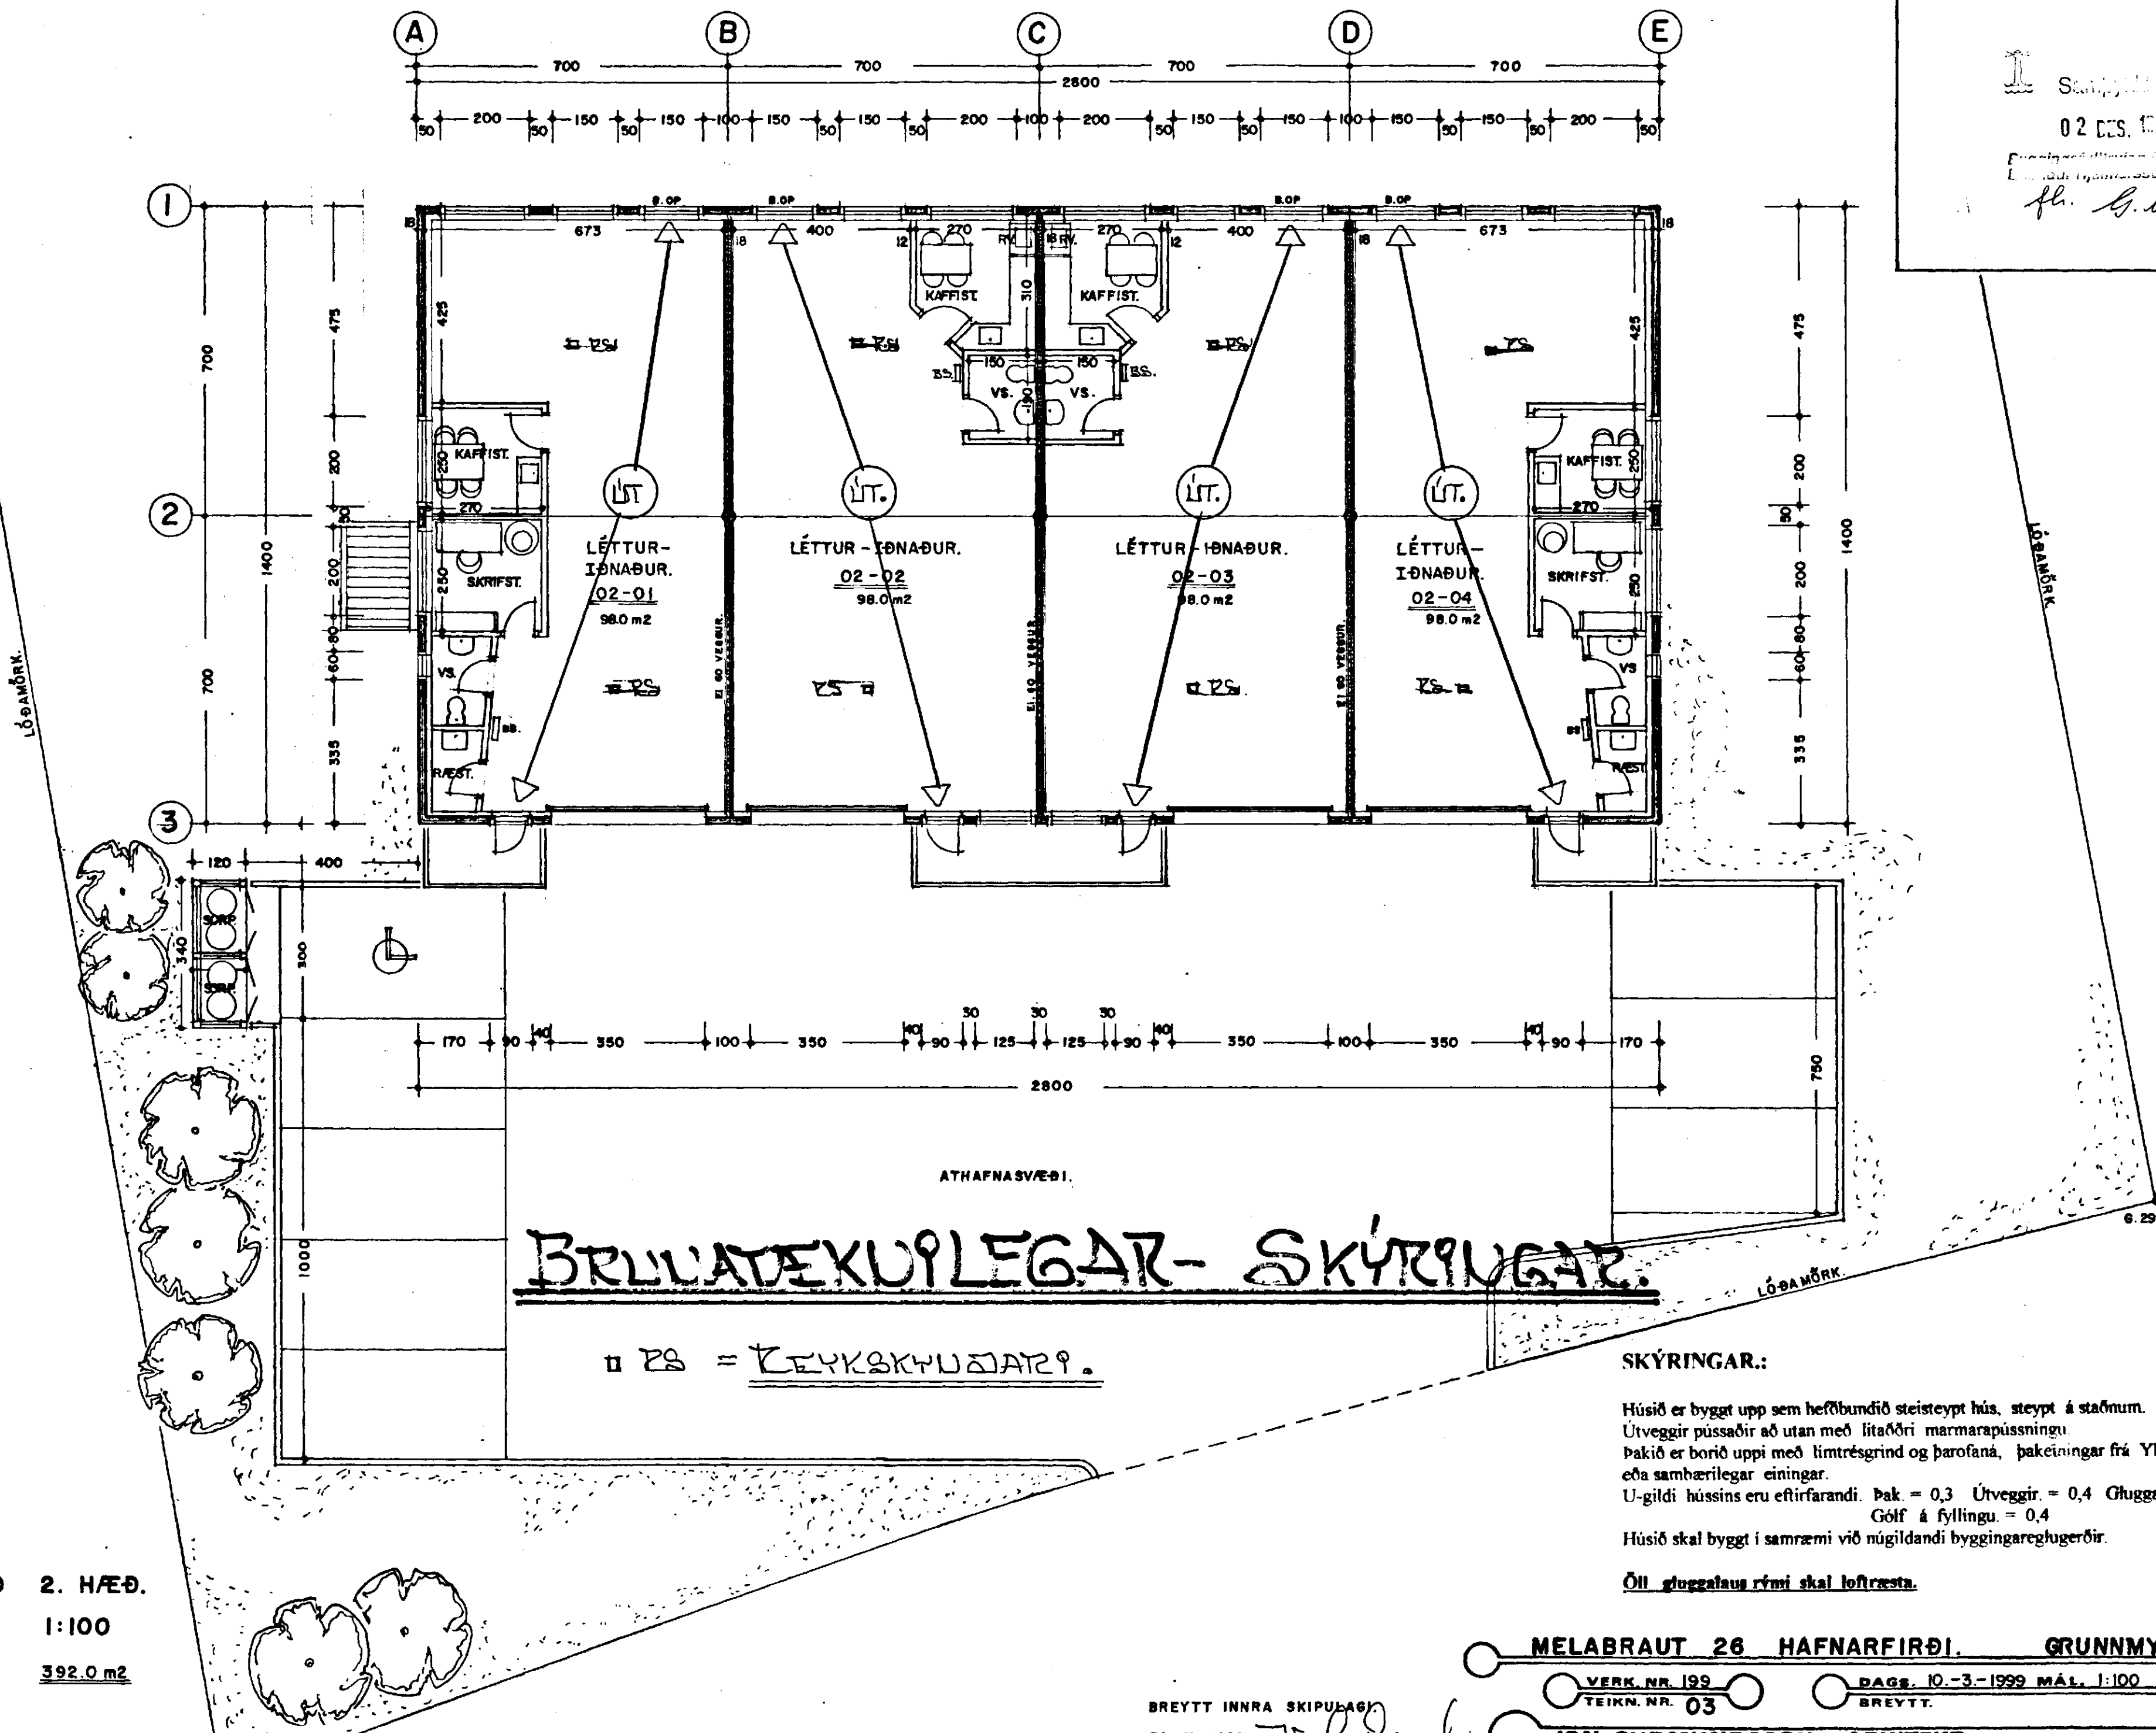

# BRUNNATÉKUNILEGAR- SKÝRINGAR.

□ PS = KEYRSKYLDI.

## SKÝRINGAR.:

Húsið er byggt upp sem hefðbundin steinsteypd hús, steypd á staðnum. Útveggir þússaðir að utan með litadýri marmarapússingu. Þakið er borðt uppi með limtrésgind og þarofaná, þakéiningar frá Yleiningu, eða sambærilegar einingar. U-gildi hússins eru eftirfarandi. Þak = 0,3 Útveggir = 0,4 Gluggar = 3,0 Gólf á fyllingu = 0,4 Húsið skal byggt í samræmi við núgildandi byggingareglugerðir.

Öll gluggalaus rými skal loftresta.

GRUNNMYND 2. HÆÐ.  
 1:100  
 392.0 m²

MELABRAUT 26 HAFNARFIRÐI. GRUNNMYND.  
 VERK NR. 199  
 TEIKN NR. 03  
 DAGS. 10.-3.-1999 MÁL. 1:100  
 BREYTT.  
 JON GUÐMUNDSSON ARKITEKT  
 VINNUSTOFA: SKÚLAGÖTU 63 REYKJAVÍK. Sími. 552-5055  
 KT. 310581  
 3258

BREYTT INNRA SKIPULAG/  
 30.-11.-1999 Jón Guðmundsson

G. 32.60

G. 29.50