Byggingarfulltrúi samþykkir erindið.

10 DES. 2003

Bent skal á að samþykkt þessi verður ekki virk, fyrr en eftir þinglýsingu eignaskiptayfirlýsingar-innar og skráningu hennar hjá Fasteignamati ríkisins.

Byggingafulltrúinn í Hafnarfirði
F.h. Kristján Þórarinsson

BLAÐ. 2

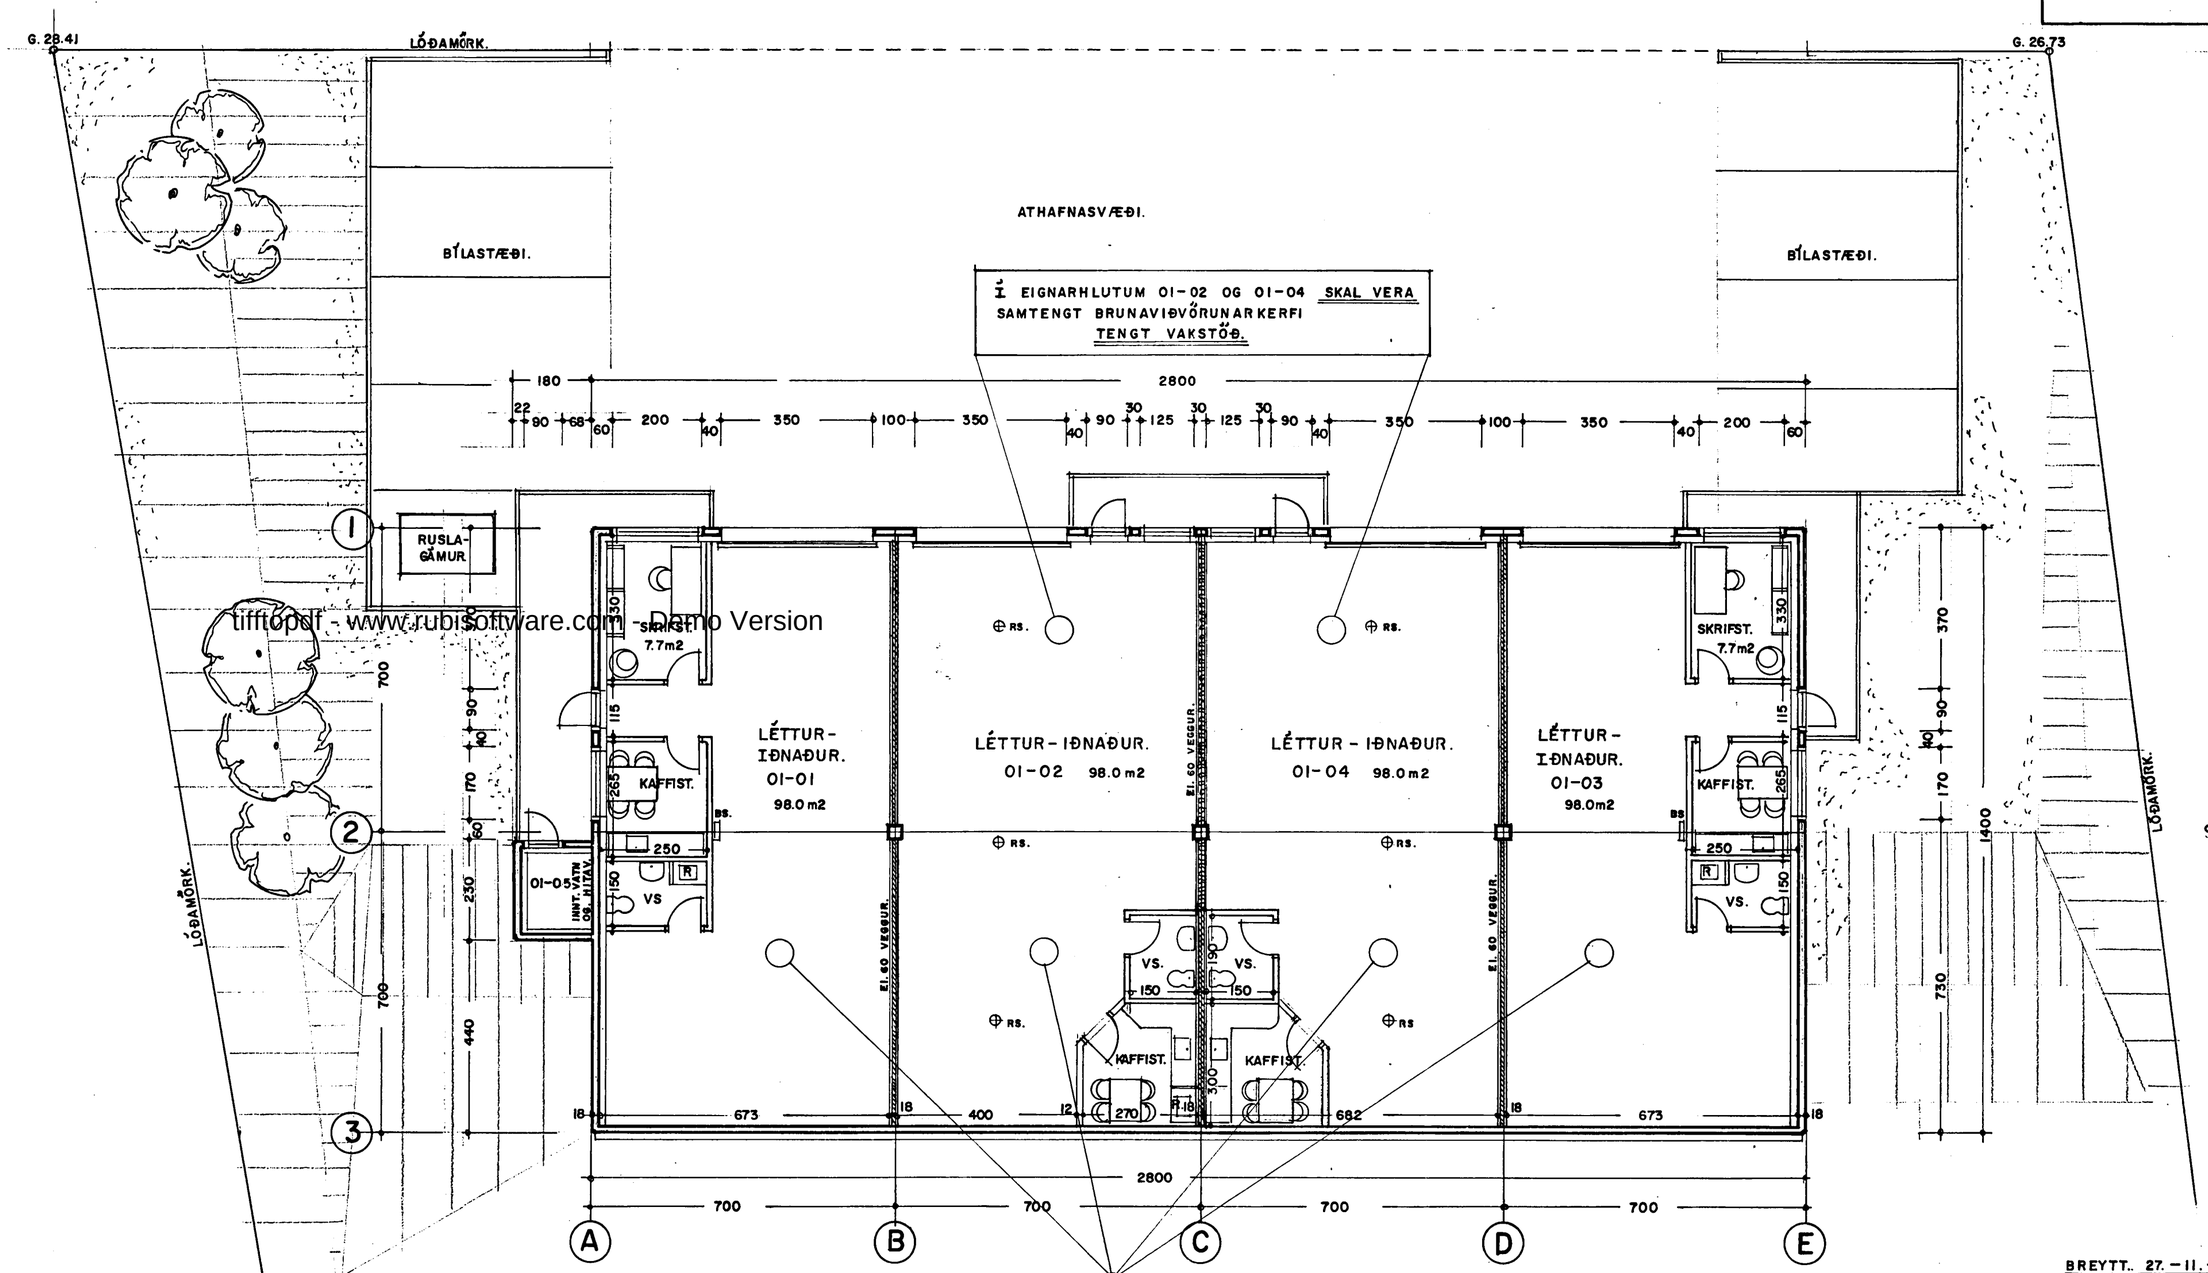

tifftopdf - www.rubisoftware.com - Demo Version

3/12.03
Stækkun á hráhorgarsvæðisins hs.

BREYTT.. 27.-11.-2003
SKIPT TIL HELMINGA RÝMI SEM ÁÐUR VAR MERKT. 01-02 VERÐUR. 01-02 OG 01-04

GRUNNMYND I. HÆÐ. 1:100 396.1 m²

Í ÖLLUM SÉREIGNAEININGUM SKAL VERA SAMTENGT REYKSKYNJARAKERFI. OG VÖRUHURÐ SKAL VERA ÞANNIG ÚT BÚIN-AÐ HÆGT SÉ AÐ OPNA HANA HANDVIRKT.

BREYTT INNRA SKIPULAGI.
30.-11.-99

MELABRAUT 26 HAFNARFIRÐI. GRUNNMYND.

VERK. NR. 199
TEIKN. NR. 02
DAGS. 10.-3.-1999 MÁL. 1:100
BREYTT.

JÓN GUÐMUNDSSON ARKITEKT
VINNUSTOFA.: SKÚLAGÖTU 63 REYKJAVÍK. SÍMI. 552 - 5055