


MELHOLT 2. HAFNARFIRðI

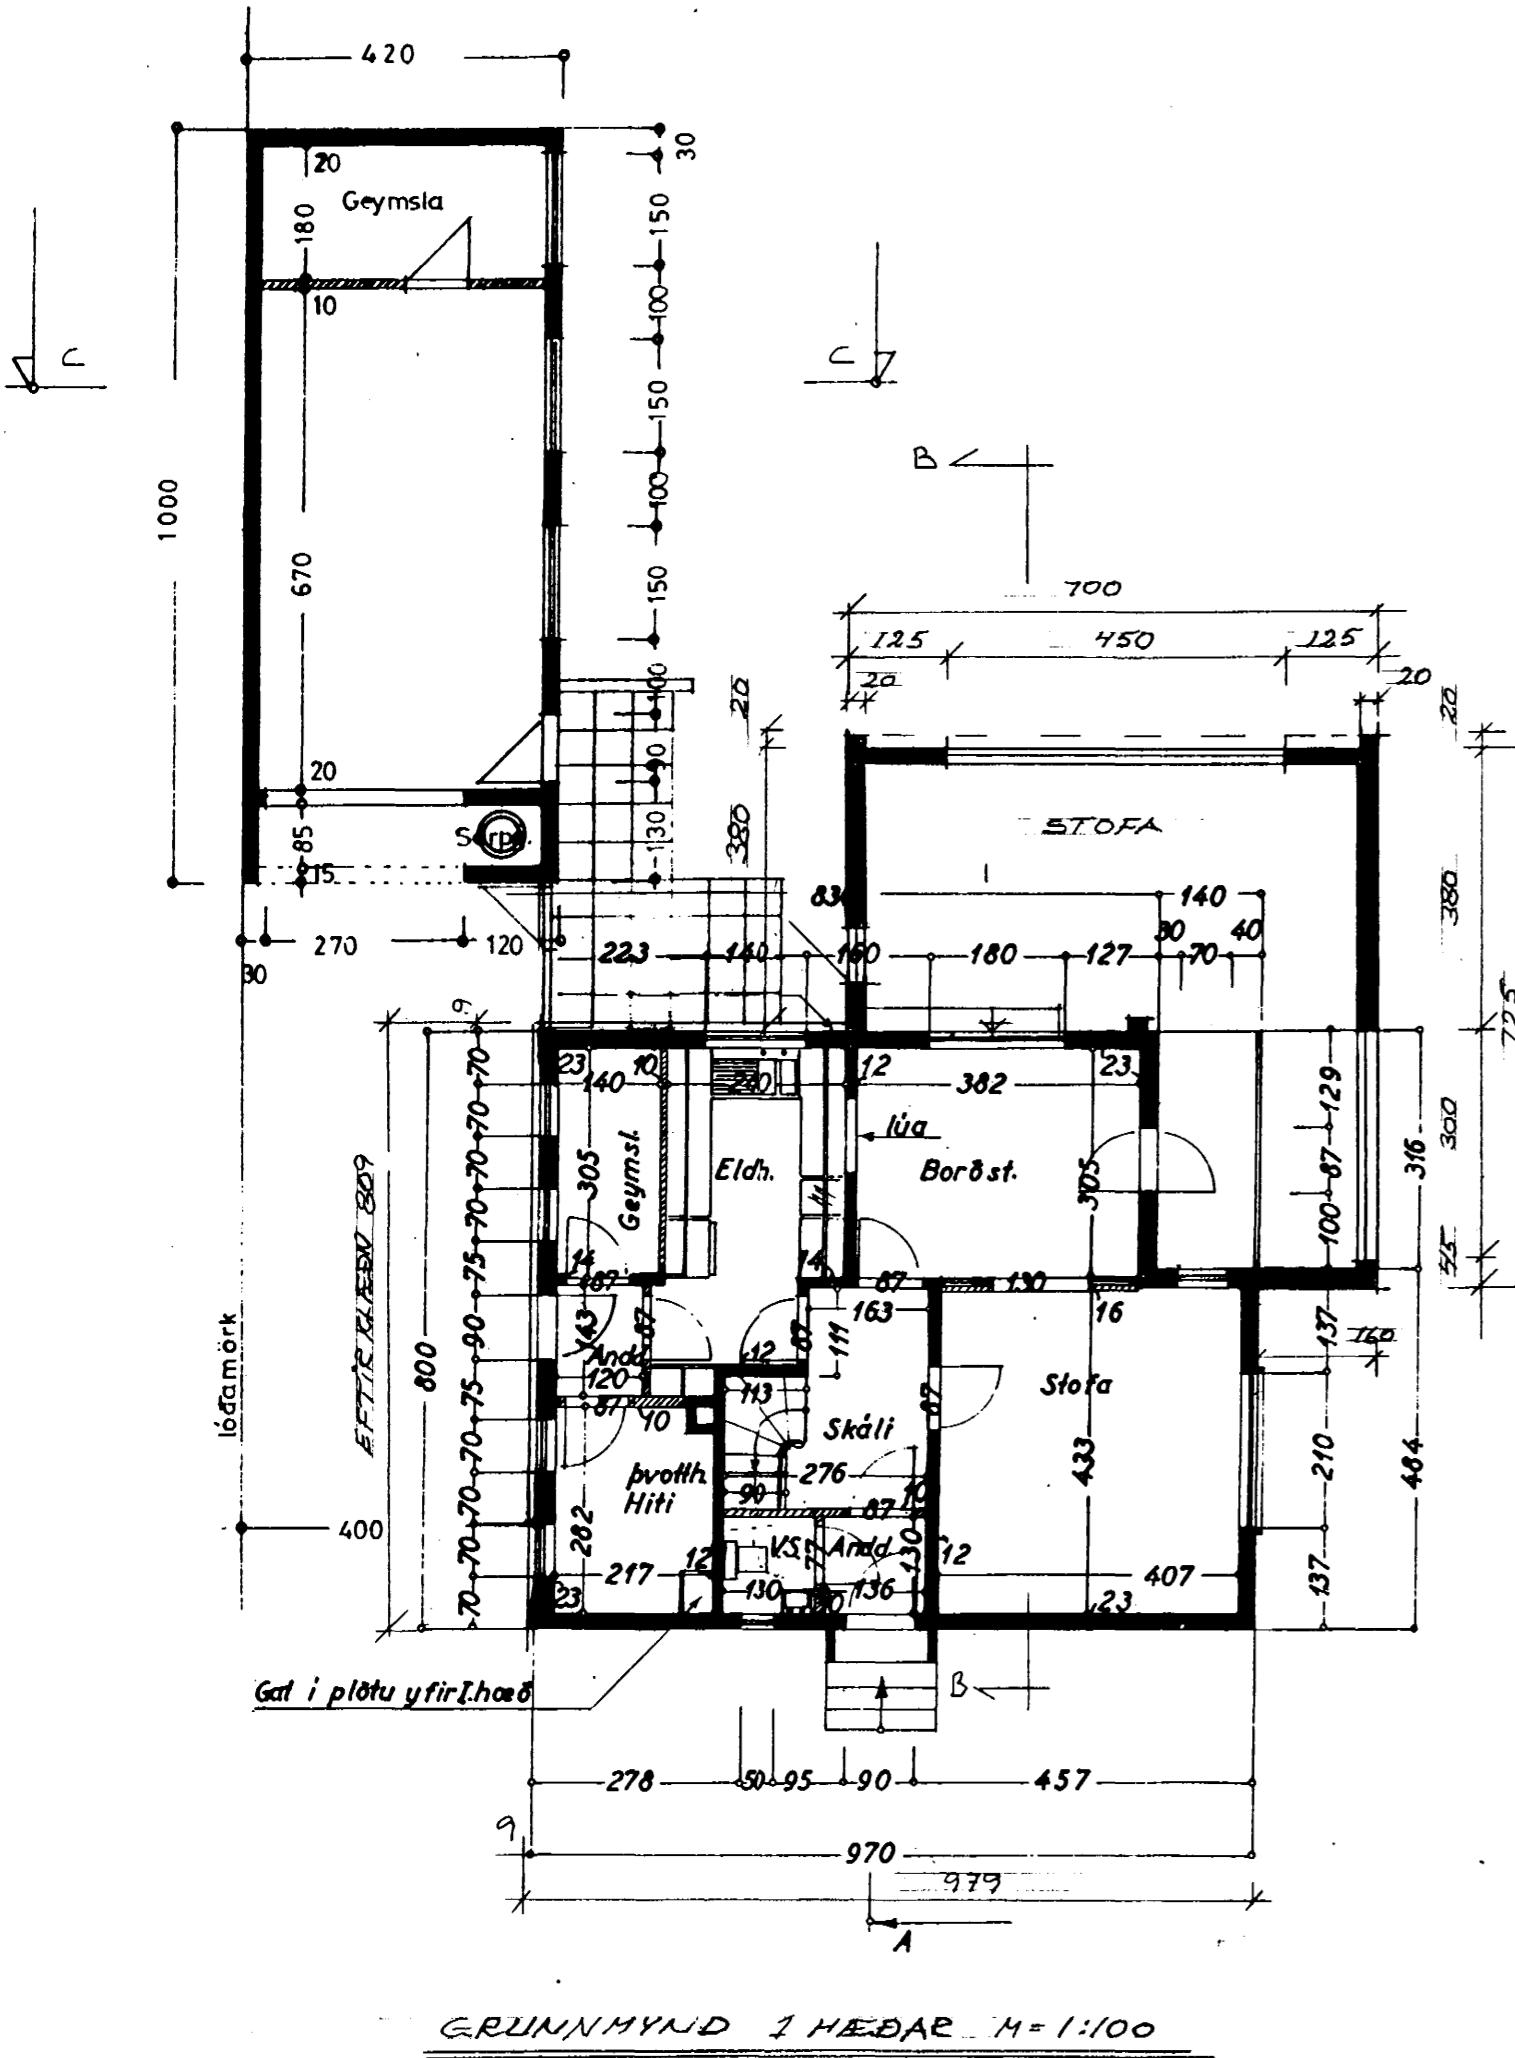

Byggingarlýsing á klæðningu.



Breytingar gerðar 3. júní 2001 af Erlendi Árna Hjálmarssyni.
Teikningar eru uppfærðar þannig að heilstæðar teikningar eru gerðar af húsinu.
Þá eru suðaustur – og suðvestur hlíðar hússins klæddar með Steni klæðningu.

Á útveggi er sett lárett gagnvarinn timburgrind 45 x 45 mm c/c 600 mm., fest með 75 mm boltum c/c 600 mm.
Áður en grindin er sett á vegg festist þakpappi á hana til að slíta hana frá útvegg.
50 mm. steinull er sett í grindina.
Þá er settur vindpappi utaná grind til lokunar.
Því næst er sett lóðrétt gagnvarinn timburgrind 34 x 45 mm. c/c 400 mm., á grindina þar sem lóðrétt samskeiti eru á plötum skal setja þakpappa á grindina.
Að lokum kemur Steni plötur og skal fæsta þær samkvæmt forskrift framleiðanda.

Lýsing:

Húsið er teiknað af F. Sigurðssyni í mars 1955.
Bílgeymsla teiknuð af F. Sigurðssyni í maí 1969.
Viðbygging teiknuð af F. Sigurðssyni í júlí 1977.

Húsið og bílgeymslan er steinsteypt á hefðbundinn hátt með bárujárnspaki.
Viðbygging er steinsteypt á hefðbundinn hátt með seinsteyptu þaki og þakpappa.

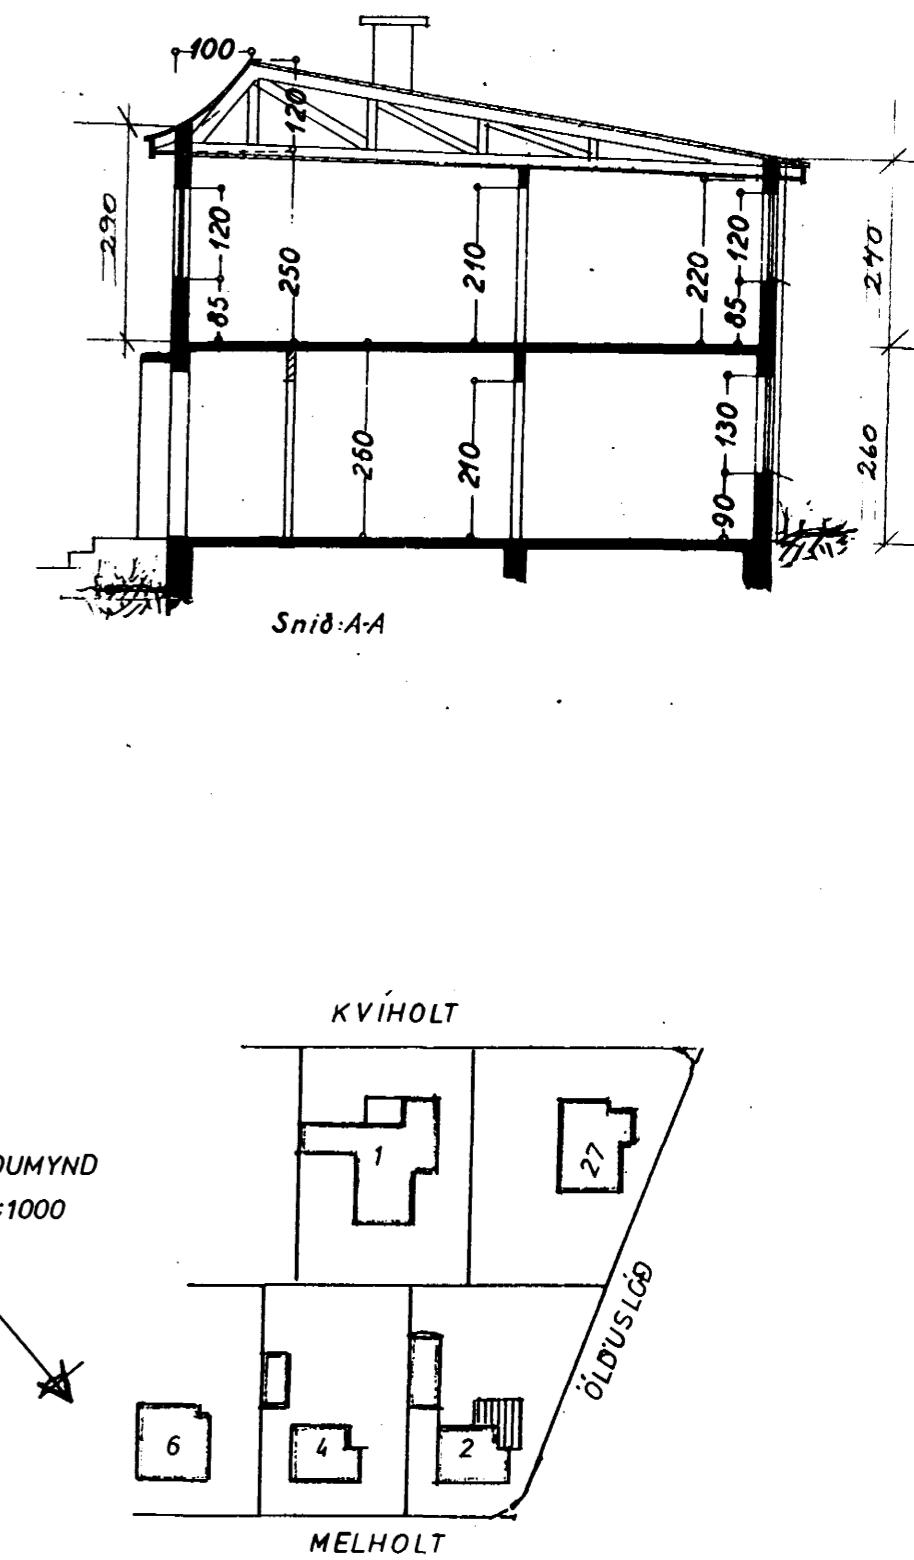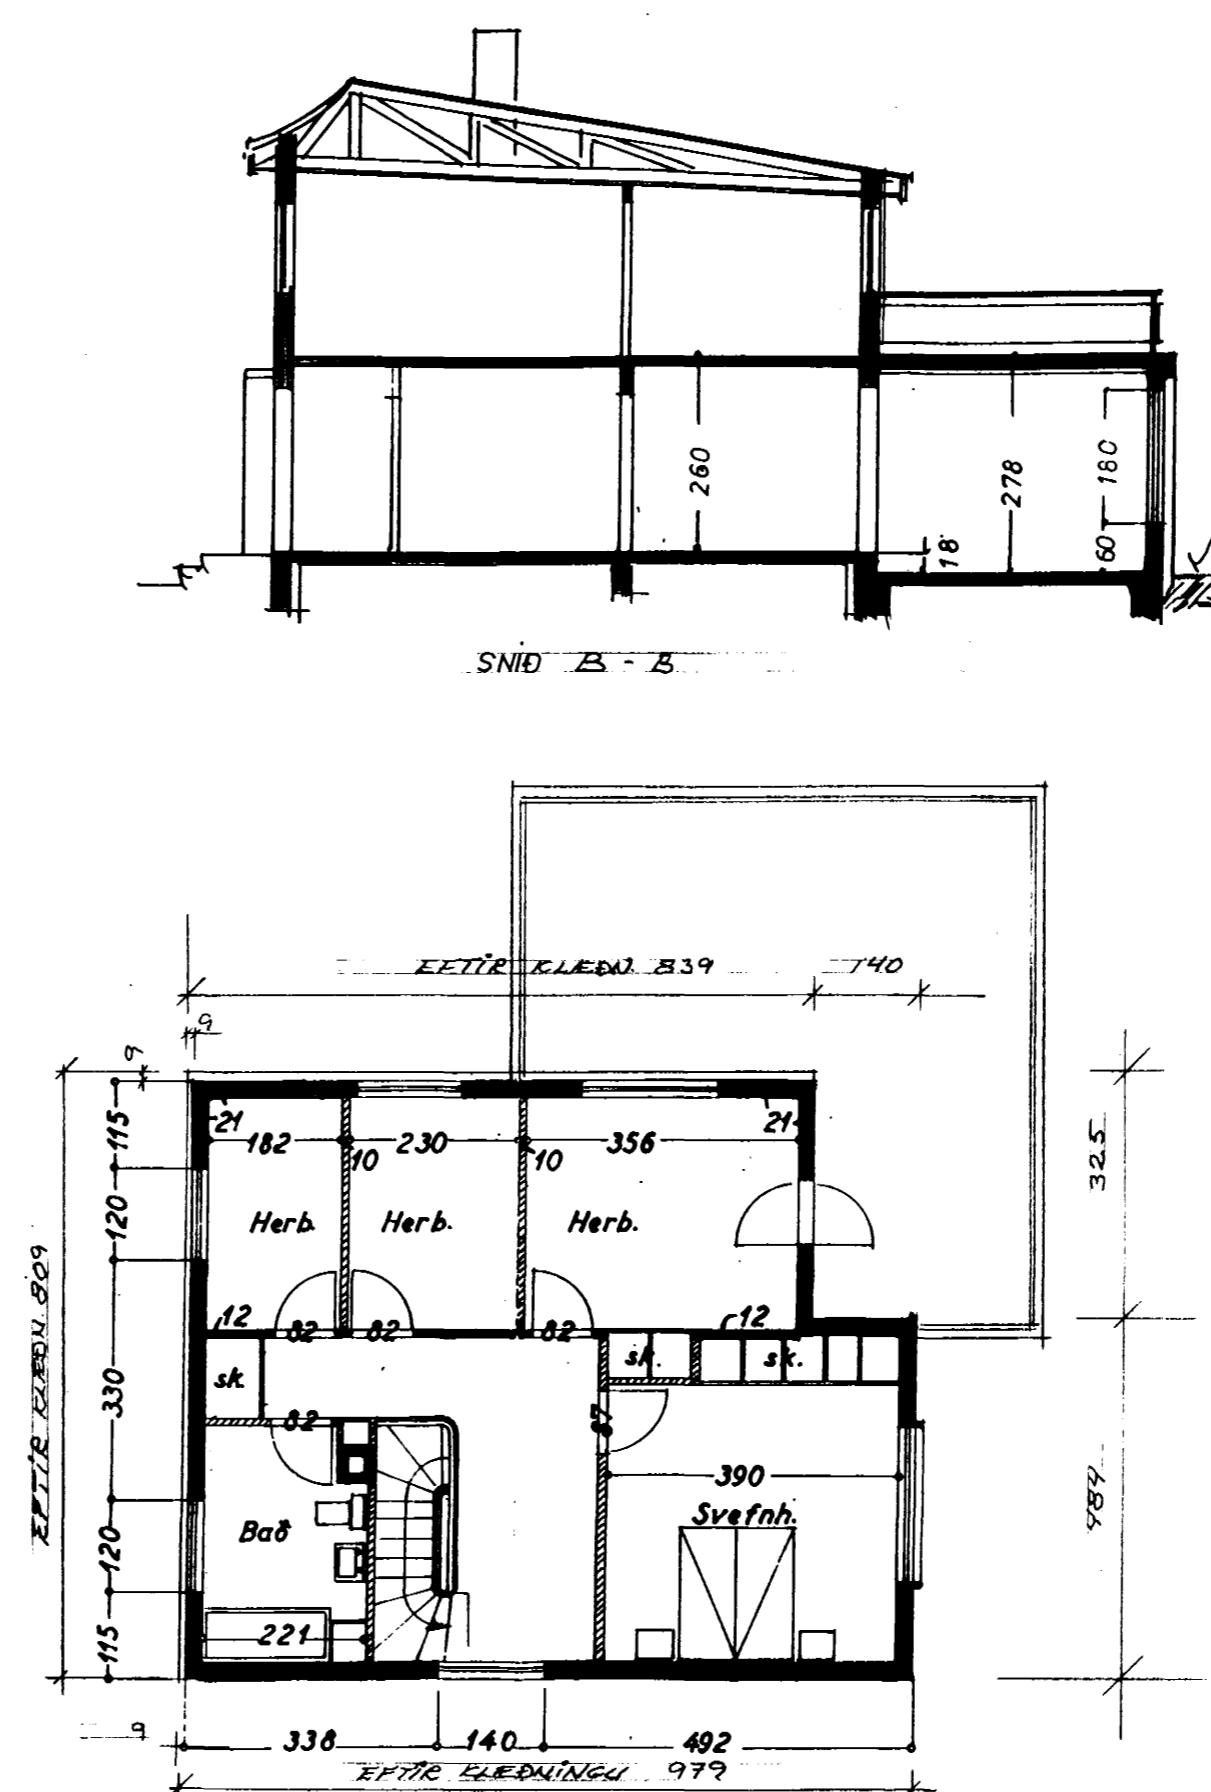

STERDÍC

1. HED HÚS	105,3 m ²	279 m ³
2. HED HÚS	74,8 m ²	231 m ³
SAMT.	180,1 m ²	510 m ³
BÍLG	37,8 m ²	95 m ³

MELHOLT 2 HAFNARF

EFTIR GRUNNINN, SNID, AFSTÖDUM. MÁL. 1:100, 1:1000
DAGS. 3/6 2001
EGLENDUR ÁENI HJÁLMARSSON BFI KLEBERGI 6 S - 555 3860
RT 100355 5239

Samþykkt þann
20 JUNI 2001
Byggingafulltrúinn í Hafnarfirði
F.h. Sigurbjartur Halldórsson