



4/3 81 BREYTING:  
Andd. o.fl.

Samþykkt á fundi bygginga-  
nefndar þ. 20 8 80  
4 1 3 19 81  
BYGGINGAFULLTRÖUN  
Í HAFNARFIRÐI  
S. Bjarnason

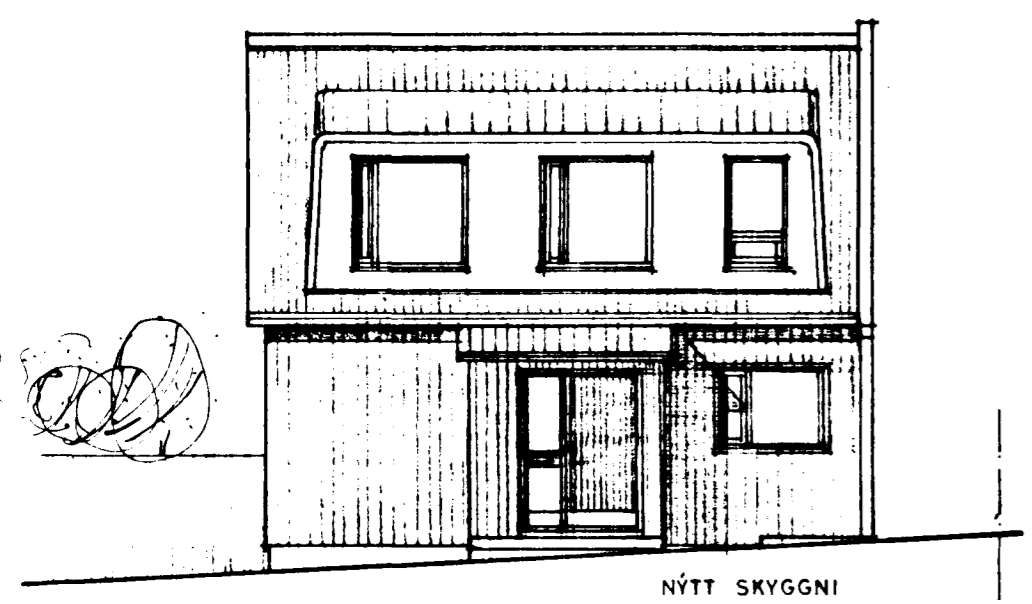


NÝTT SKYGGNI


NORÐAUSTUR

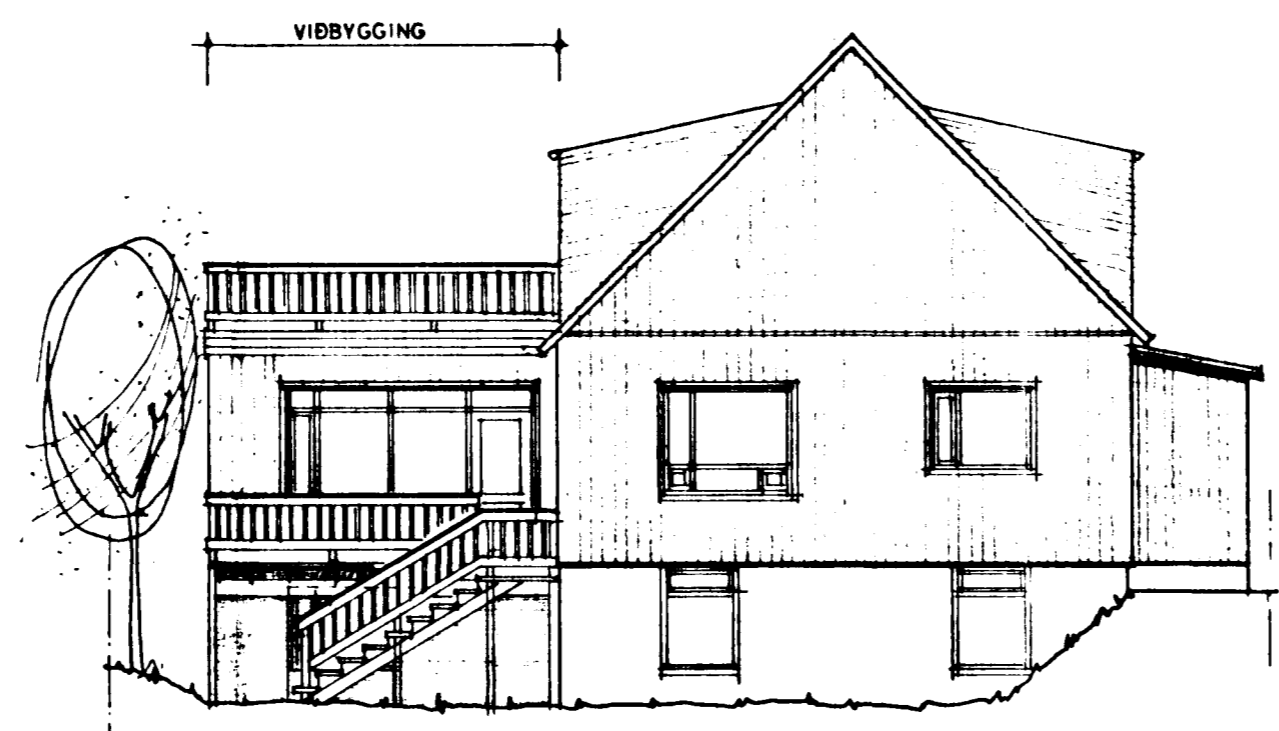


SUÐAUSTUR

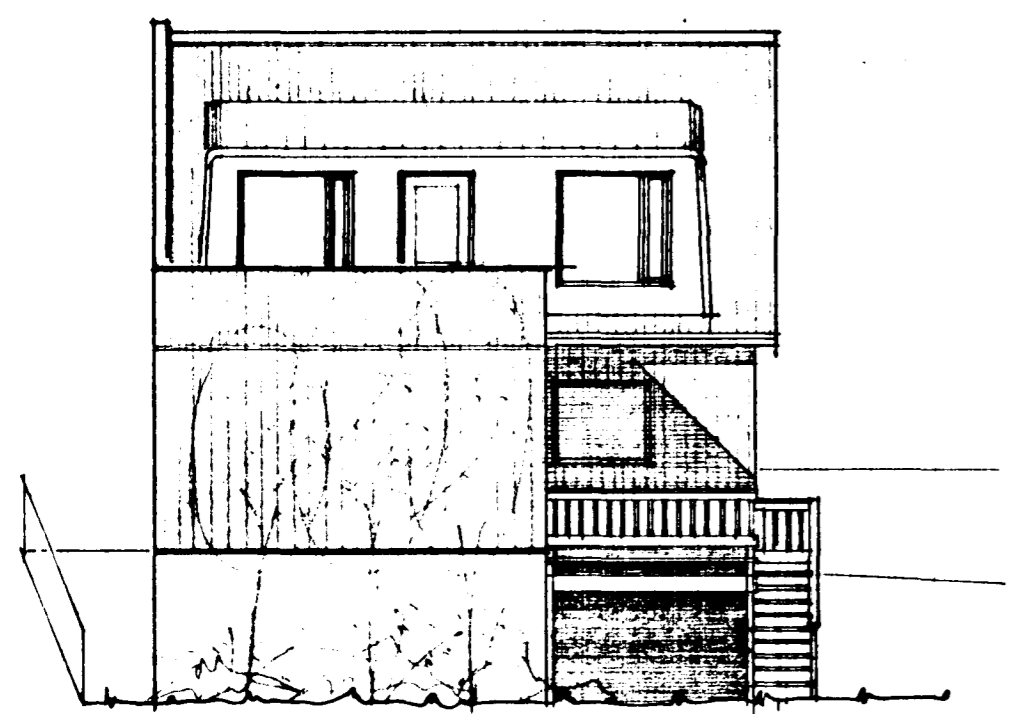


SUÐVESTUR

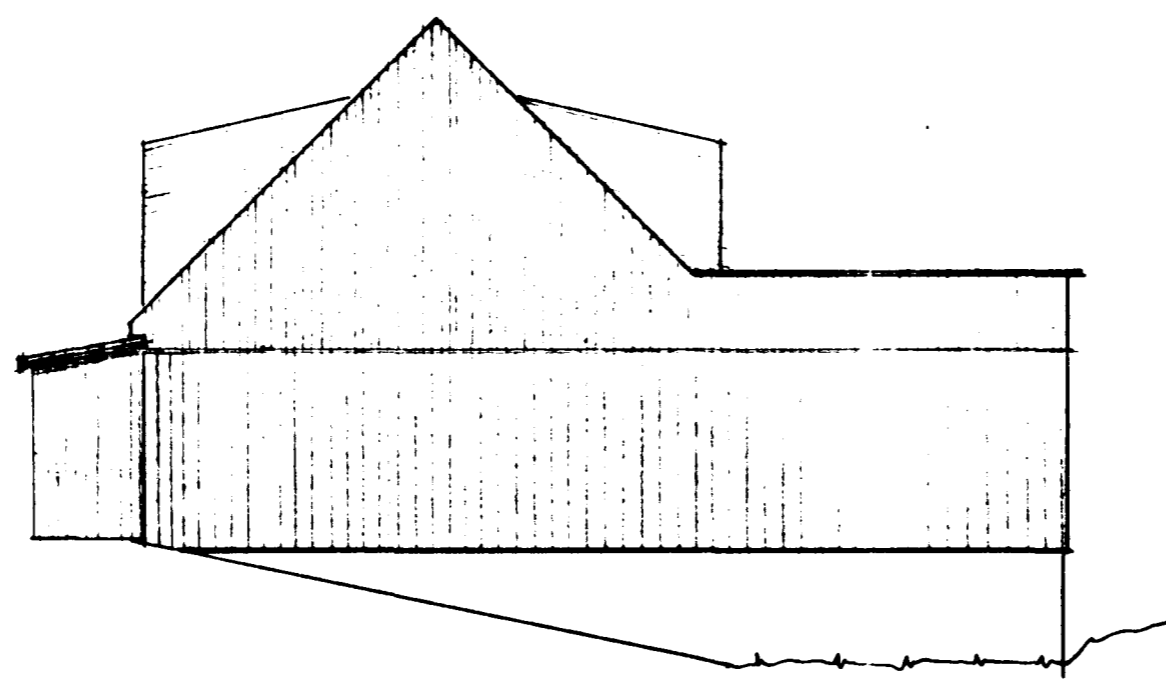


NORÐVESTUR

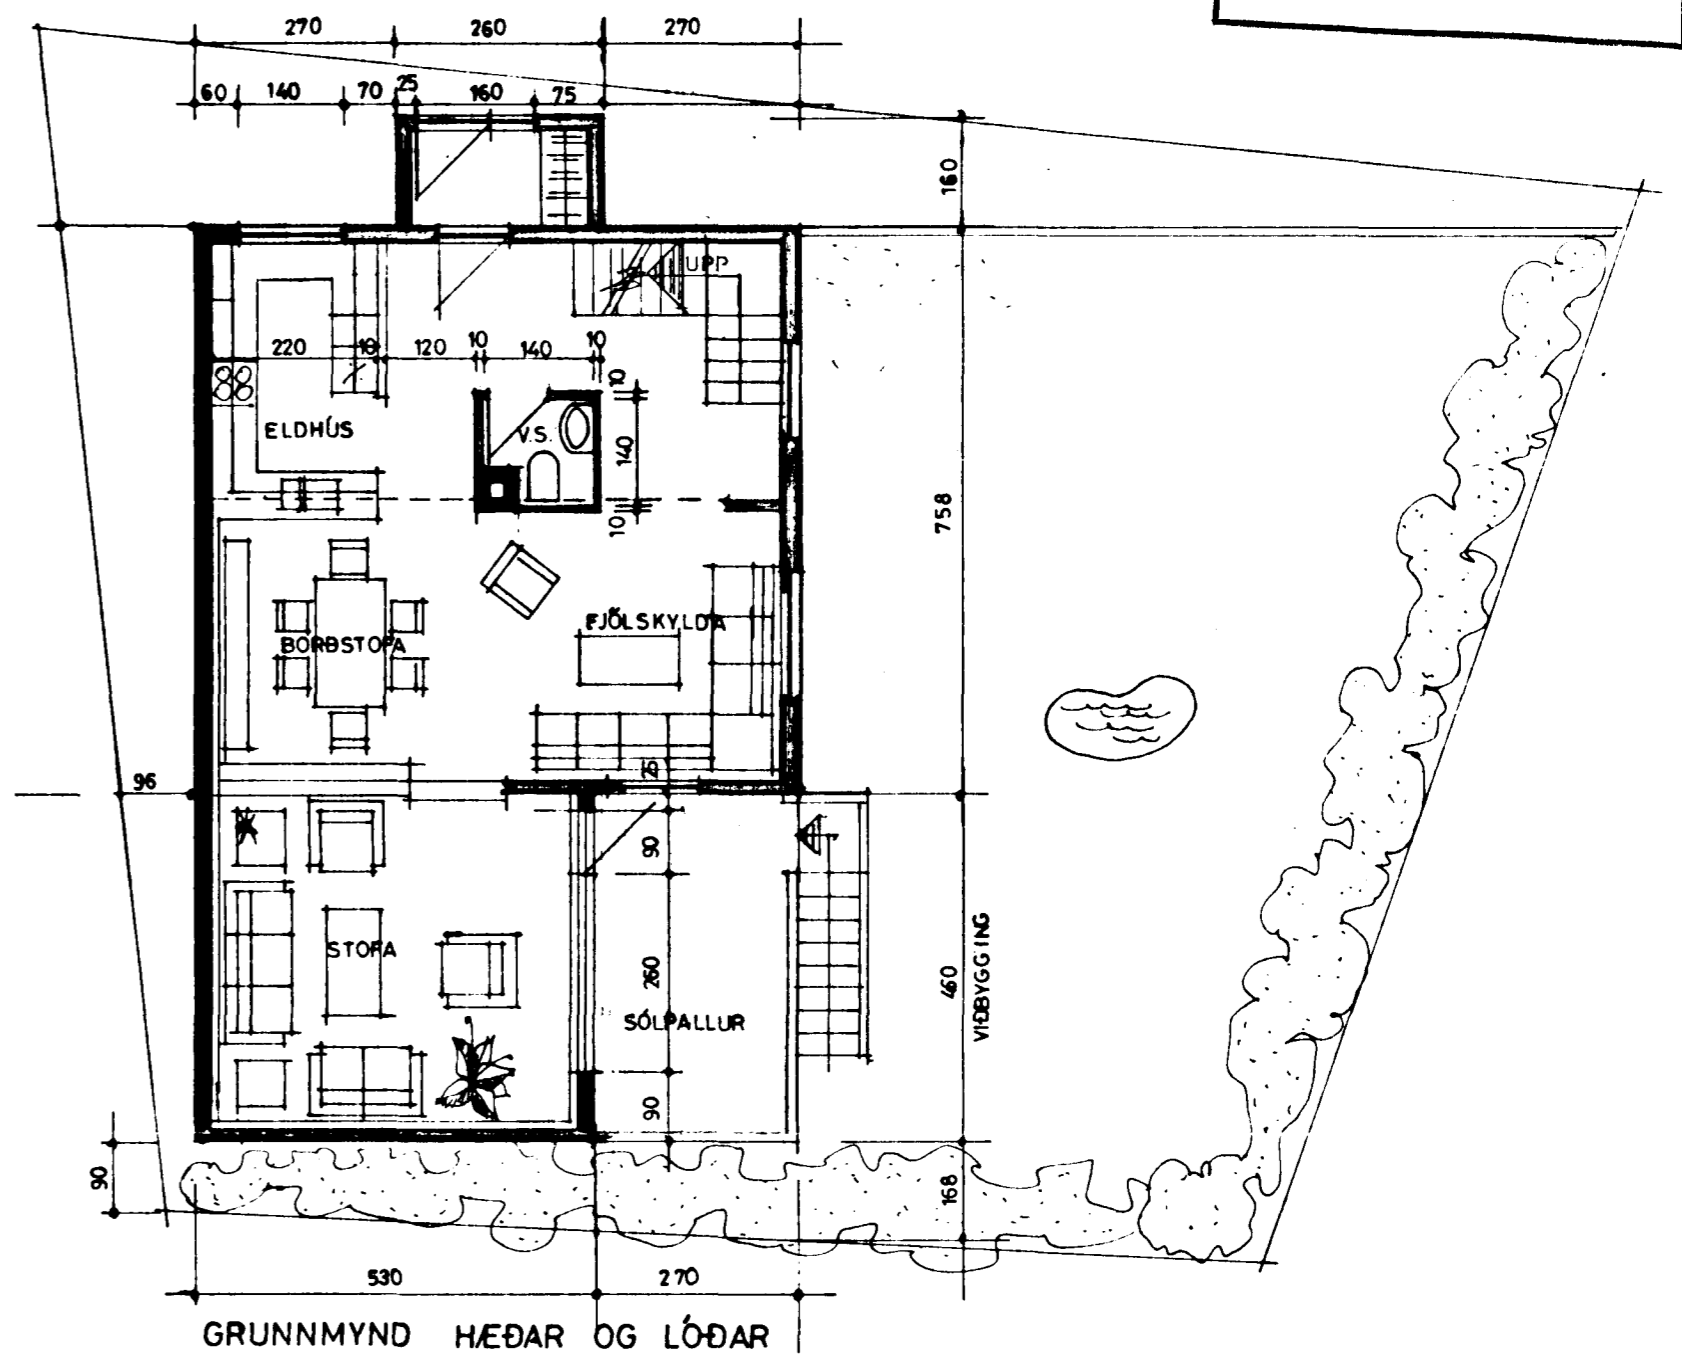


GRUNNMYND HÆÐAR OG LÓÐAR

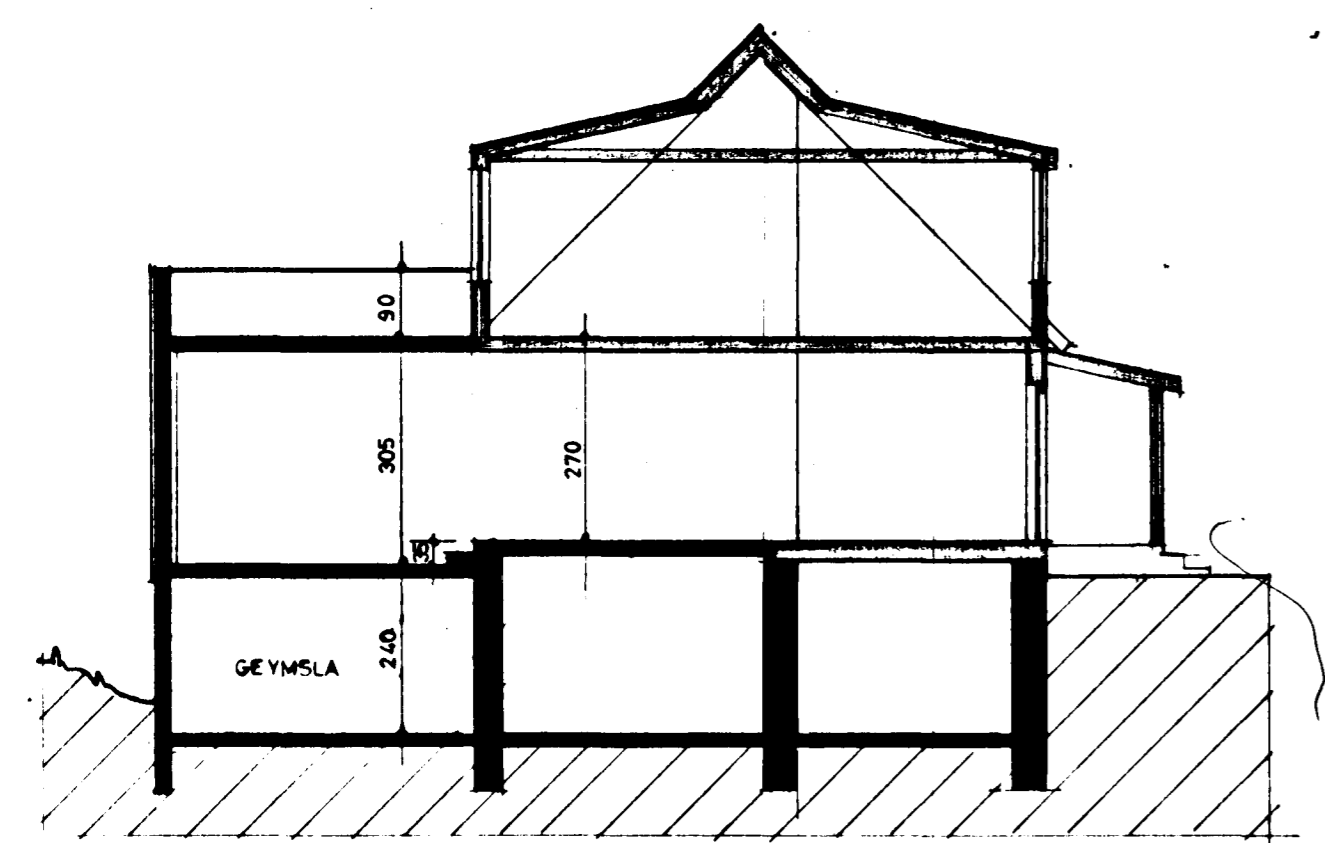

SNIÐ

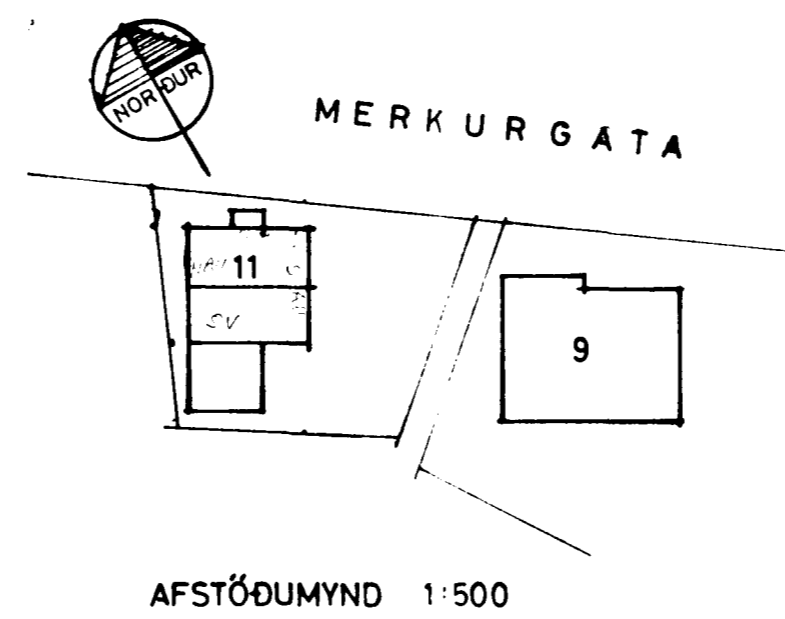

AFSTÖÐUMYND 1:500

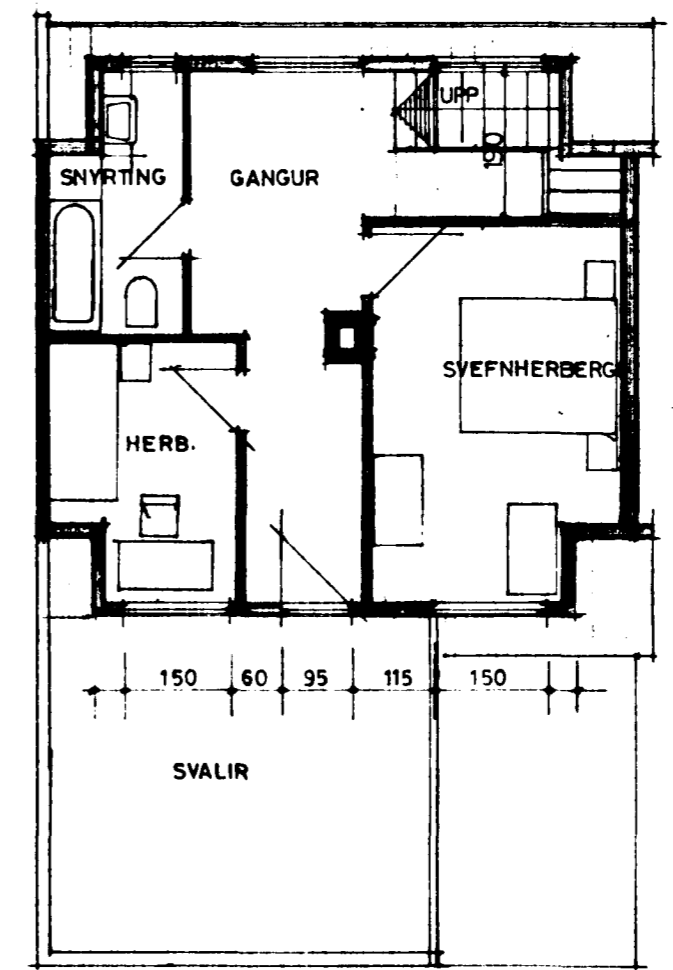

EFRI HÆÐ

$160 \times 260 = 4,2 \text{ m}^2 \text{ 11,0 m}^3$

BREYTT 2. MARS 1981

6120-0110  
01

PÁLL V. BJARNASON, ARKITEKT, FAÍ  
HRINGBRAUT 56, HAFNARFIRÐI, Sími 5 43 55  
M. 1:100, 1:500 DAGS 16. ÁG. 1980 TEIKN PBJ  
MERKURGATA 11, HAFNARFIRÐI  
VIÐBYGGING  
AÐALTEIKNINGAR  
Páll V. Bjarnason