



Samþykkt á fundi bygginga-
nefndar þ. 6/7 1988

BYGGINGAFULLTRÚINN
S. h. Í HAFNARFIRÐI

Eyjólf Valdýr

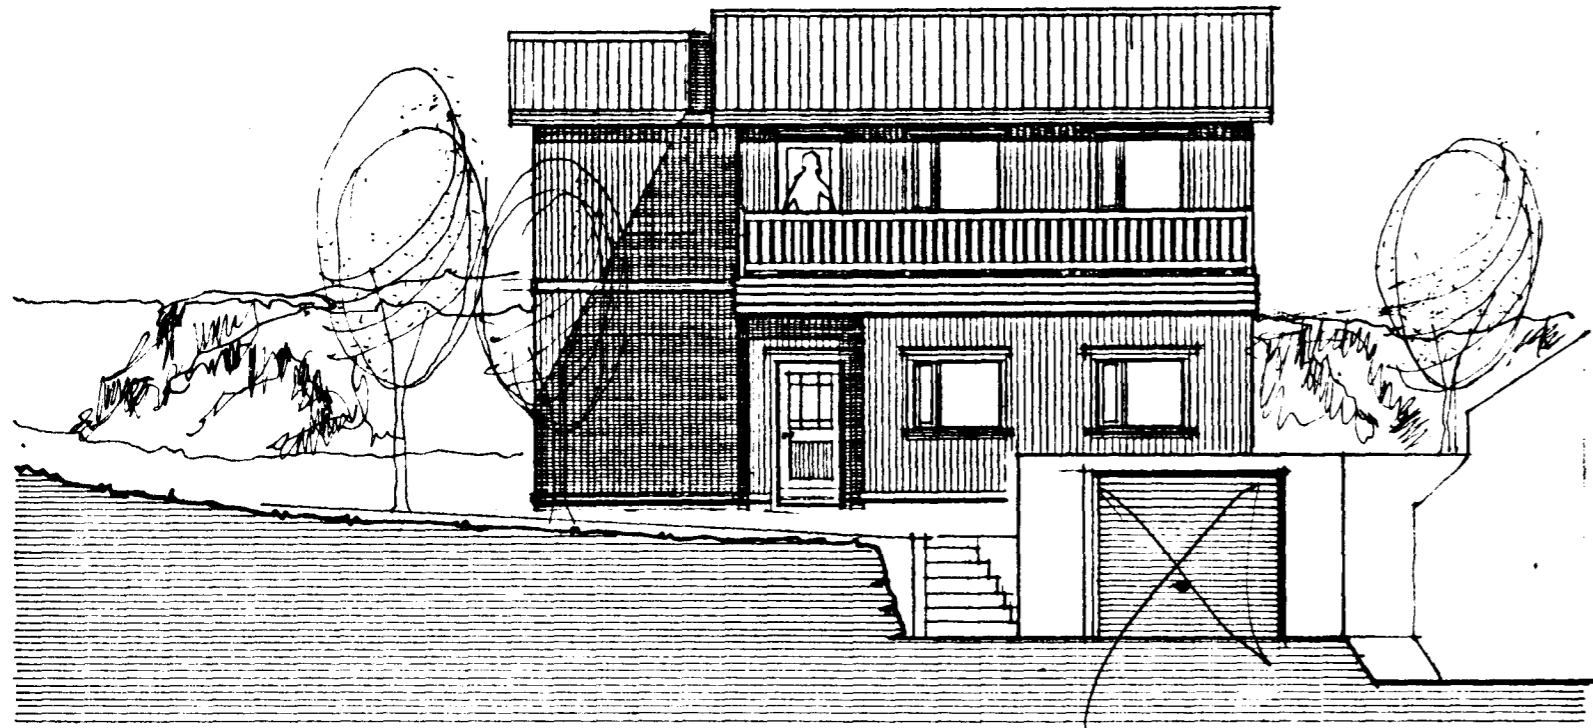


SUÐUR

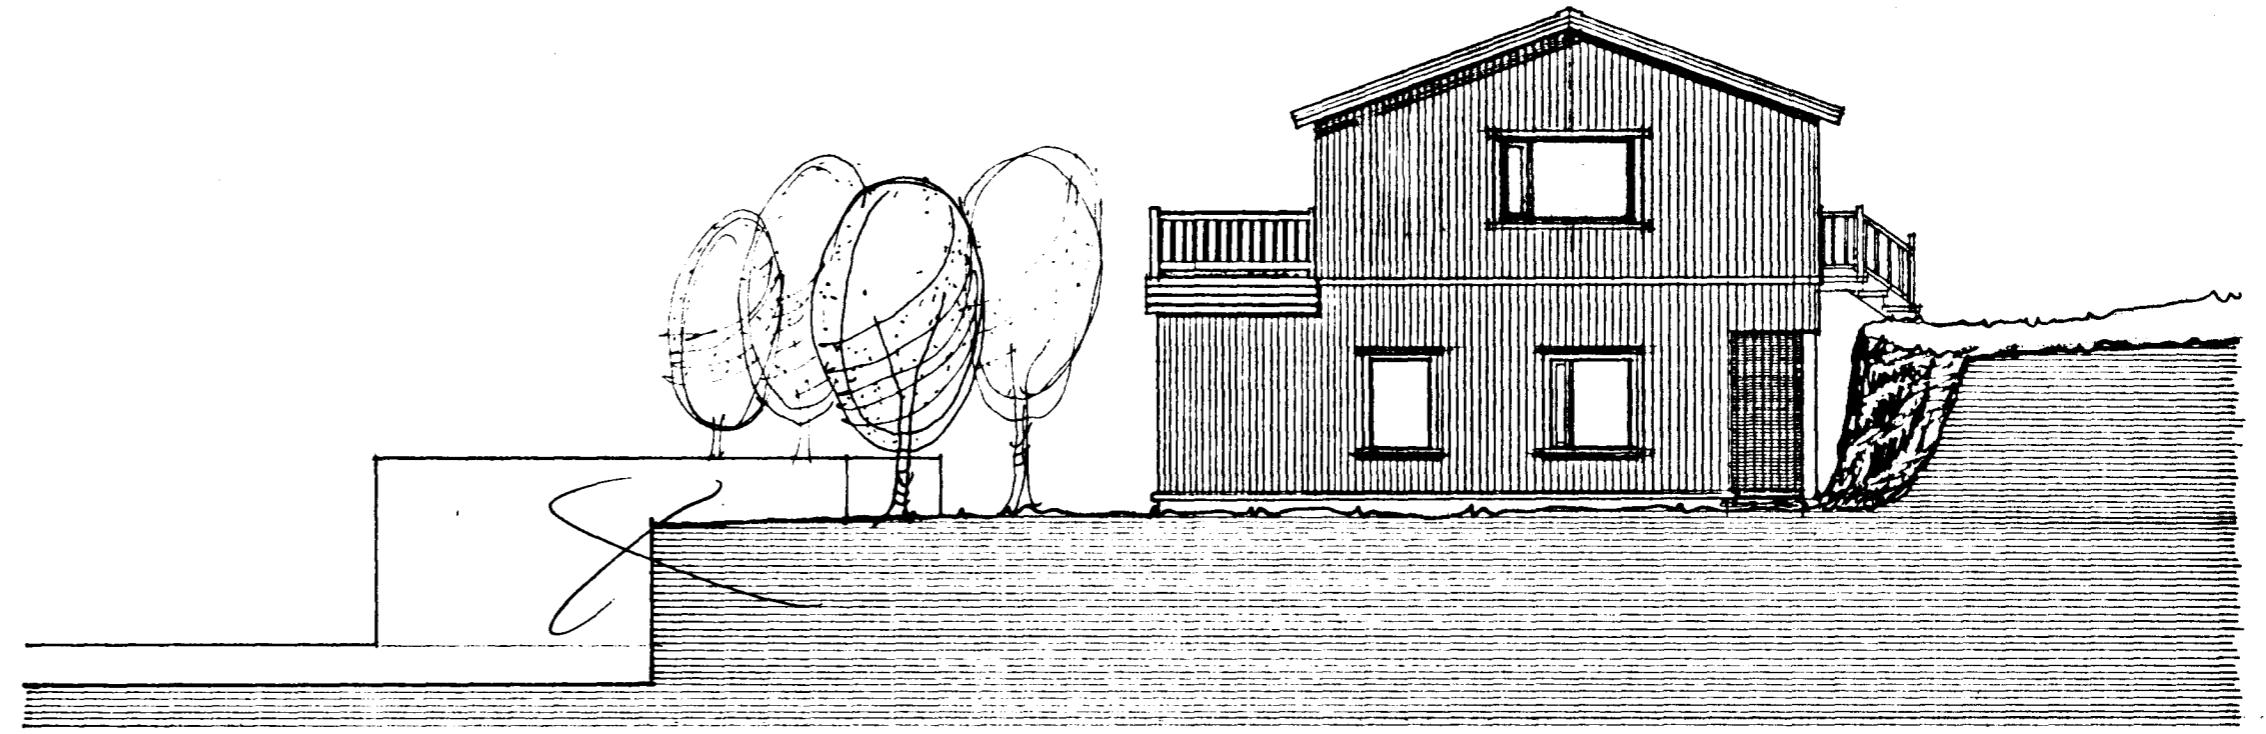


AUSTUR

BREYTT GLUGGA Í GAFLI, JÚNÍ 1988

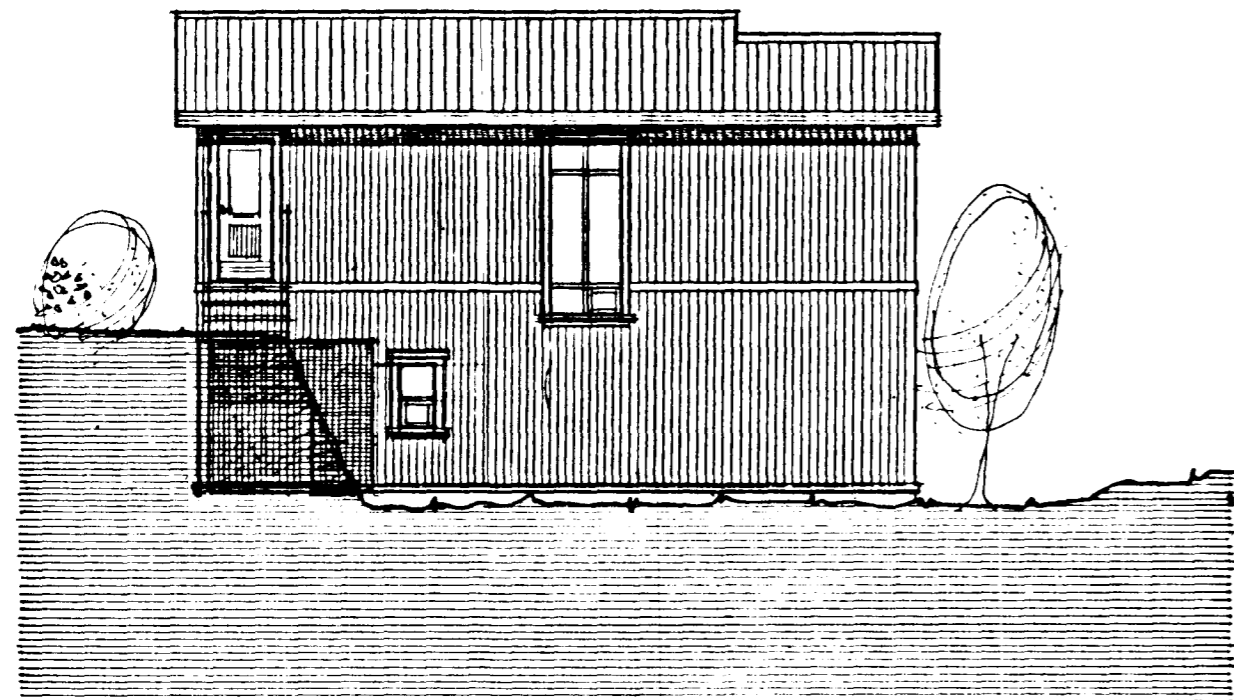

NORÐUR

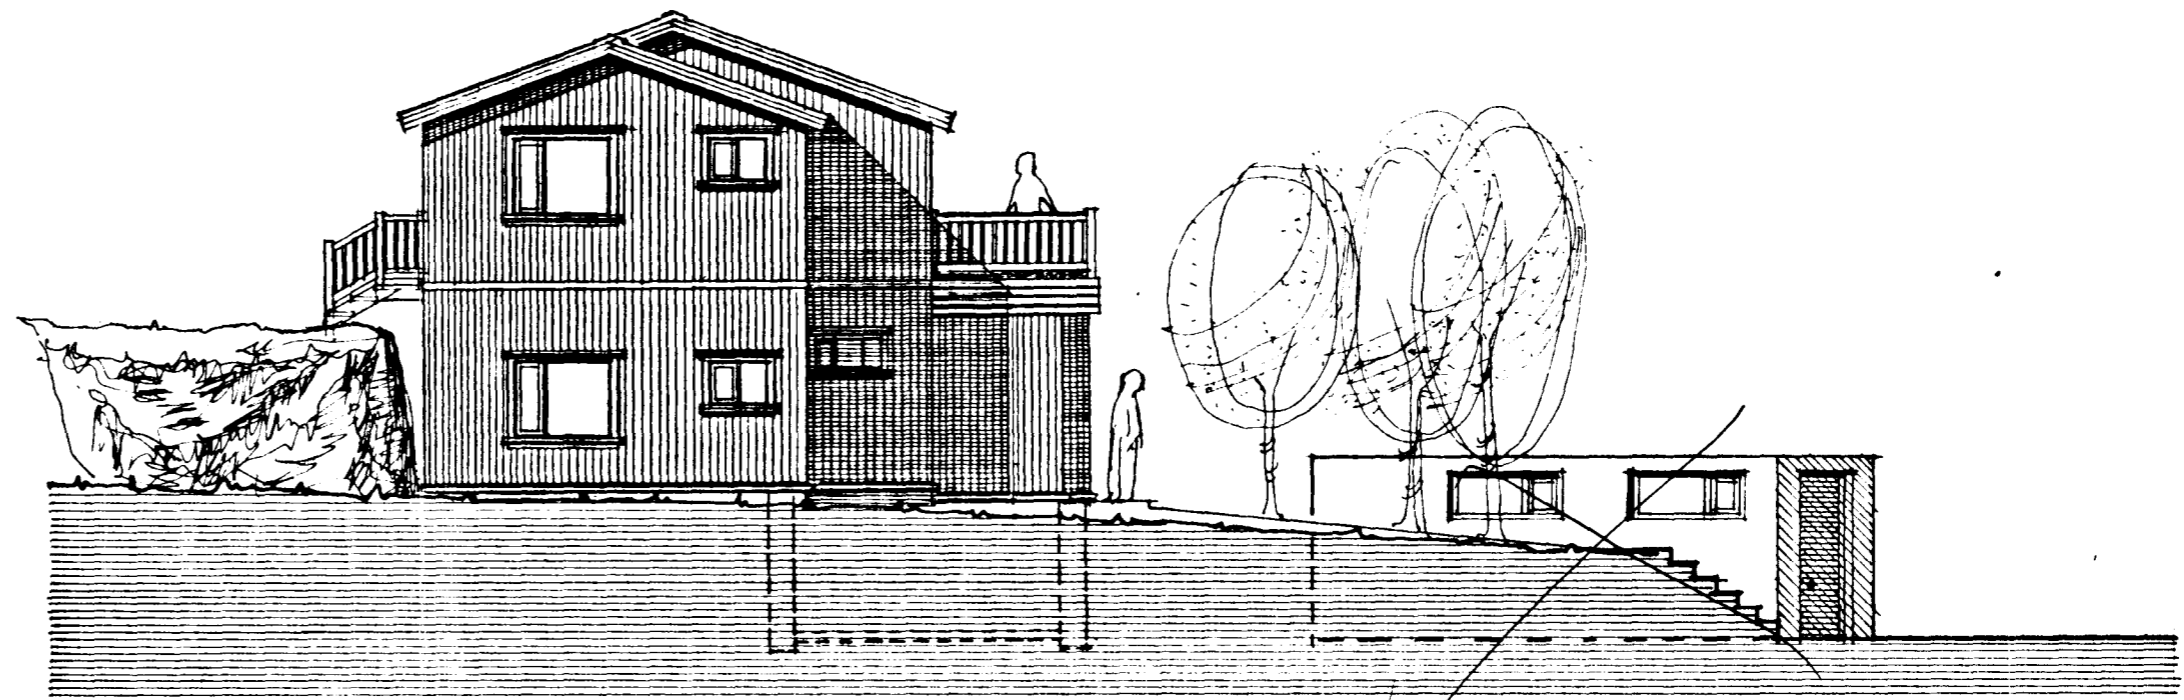

VESTUR

TEIKNISTOFAN SUÐURGÖTU 14 220 HAFNARFJÖRÐUR
PALL V. BJARNASON ARKITEKT FAI SÍMI 54355

195.02

MERKURGATA 12, HAFNARFIRÐI

ENDURBYGGING - VIÐBYGGING - BÍLSKÚR - ÚTLITSMYNDR

Páll V. Bjarnason

DAGS.	MAÍ 1987
KVARNI	1:100
HANNAÐ	P.V.B.
TEIKNAD	P.V.B.
YFIRF	<i>P.V.B.</i>