


OFNASKRÁ  $\Delta T = 40^\circ C$

| NR. | HITATAP<br>KCAL/TT | MESTA<br>LENGD | MESTA<br>HÆÐ | TENGI | OFN |
|-----|--------------------|----------------|--------------|-------|-----|
| 001 | 350                | 1500           | 300          | CD 10 |     |
| 002 | 430                | 1200           | 700          | AB 10 |     |
| 003 | 375                | 700            | 700          | CD 10 |     |
| 004 | 620                | 800            | 700          | CD 10 |     |
| 005 | 780                | 700            | 800          | CD 10 |     |
| 006 | 720                | 700            | 800          | AB 10 |     |
| 101 | 130                | 200            | 700          | AB 10 |     |
| 102 | 366                | 800            | 700          | CD 10 |     |
| 103 | 793                | 800            | 700          | AB 10 |     |
| 104 | 340                | 700            | 700          | AB 10 |     |
| 105 | 1000               | 700            | 700          | AB 10 |     |
| 106 | 700                | 700            | 700          | AB 10 |     |
| 107 | 700                | 700            | 700          | AB 10 |     |
| 201 | 565                | 700            | 500          | AB 10 |     |
| 202 | 590                | 700            | 500          | CD 10 |     |
| 203 | 710                | 500            | 500          | AB 10 |     |
| 204 | 690                | 700            | 500          | CD 10 |     |
| 205 | 760                | 700            | 500          | AB 10 |     |

TENGIMYND HITAVEITU

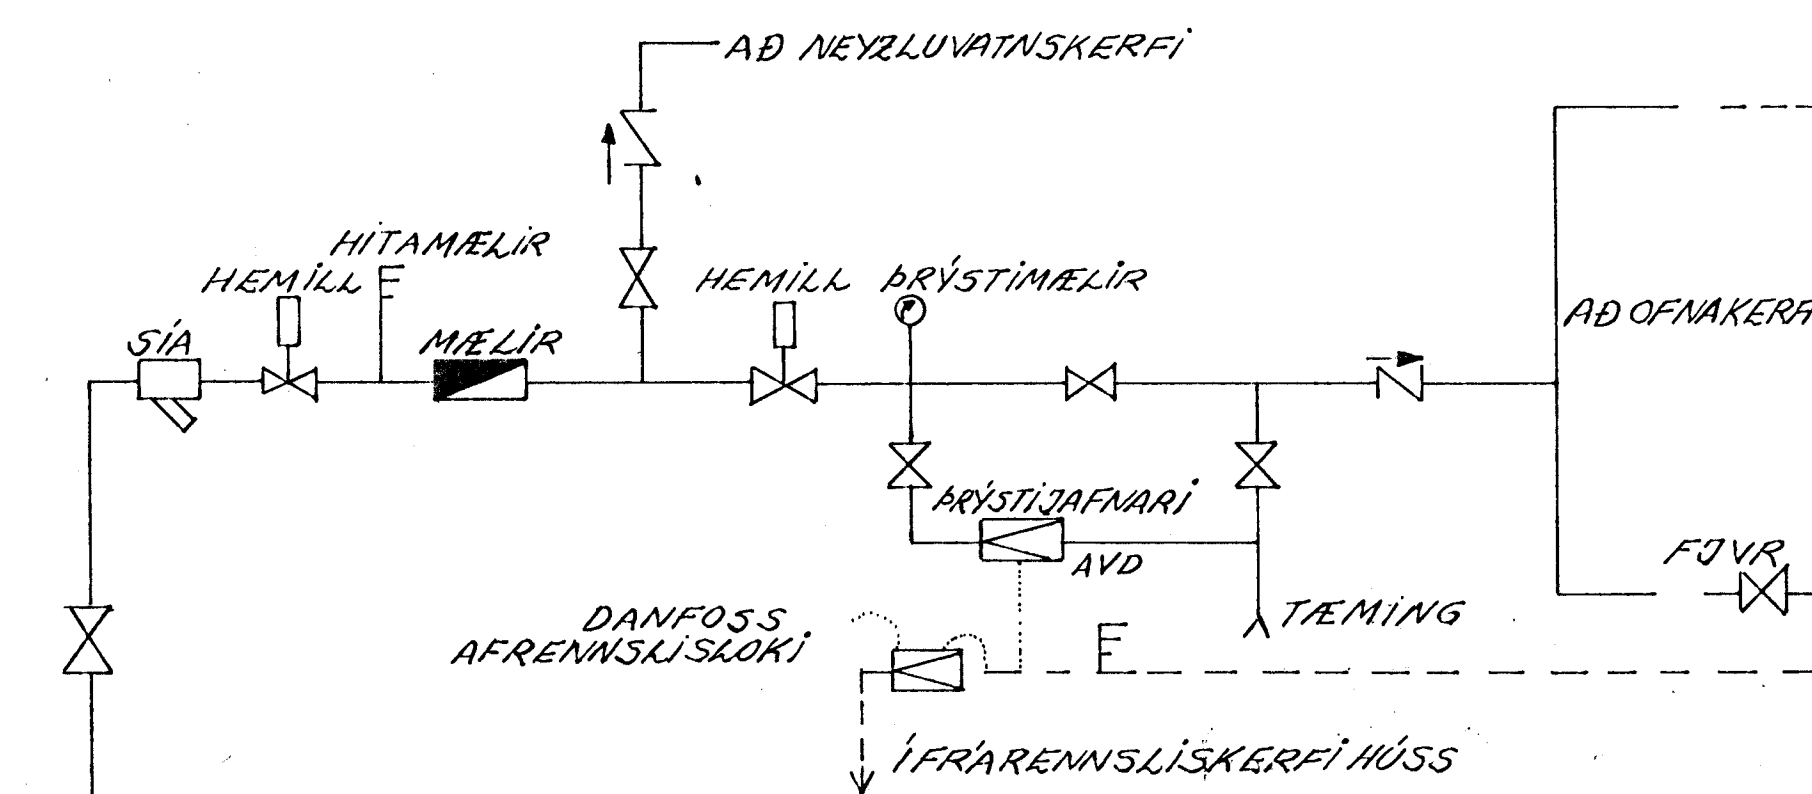


SKÝRINGAR:

VEGGEINANGRUN:  
ÞAKVEINANGRUN:

STILLHÉNI OG LOFTSKRÚVA Á ÖLLUM OFNUM. DANFOSS FJVR LOKAR Á ÖLLUM OFNUM. PÍPUR VENSULEGAR SVARTAR SKAL MÁLA MEÐ ASFALTMÁLNINGU OG EINANGRA MEÐ 20MM GLERULLARHÓLUM OG VESJA MEÐ PLASTDÚK. 1,5 CM (3") PLASTEDA GLERULL. 12,5 CM (5") GLERULL. TÁKNAR RÁS. TÁKNAR BAKRÁS.

BREYTT Í DES 84 Póllur Þamsson  
BREYTT Í 10. 82 Póllur Þamsson

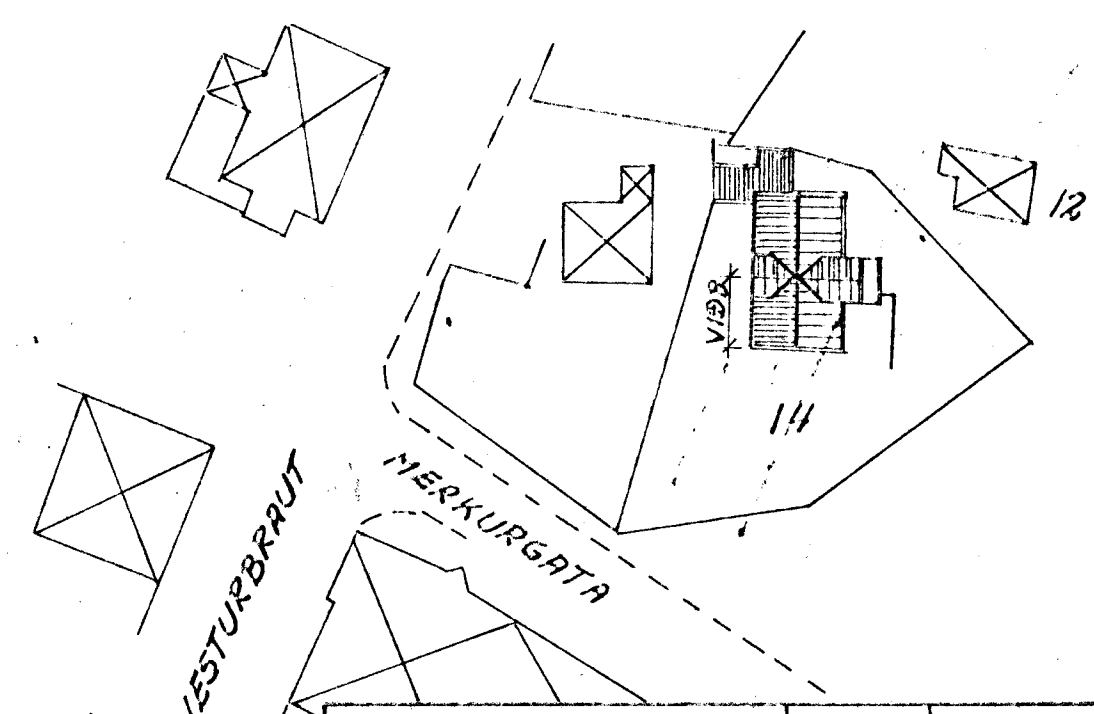

| VERK   | B.L. NR.                                 |
|--|--|
| ENDURBYGGING<br>HITALAGNIR<br>GRUNNMYNDIR<br>OFNASKRÁ, TENGIMYND | HAFNARFJÖRÐUR<br>MKV TEIKNUN<br>REIKNING |

HALLDÓR HANNESSON BYGGVEIÐARFRÆÐINGUR  
GUNNARSSUNDI 10 HAFNARFJÖRÐUR 5 534 03