
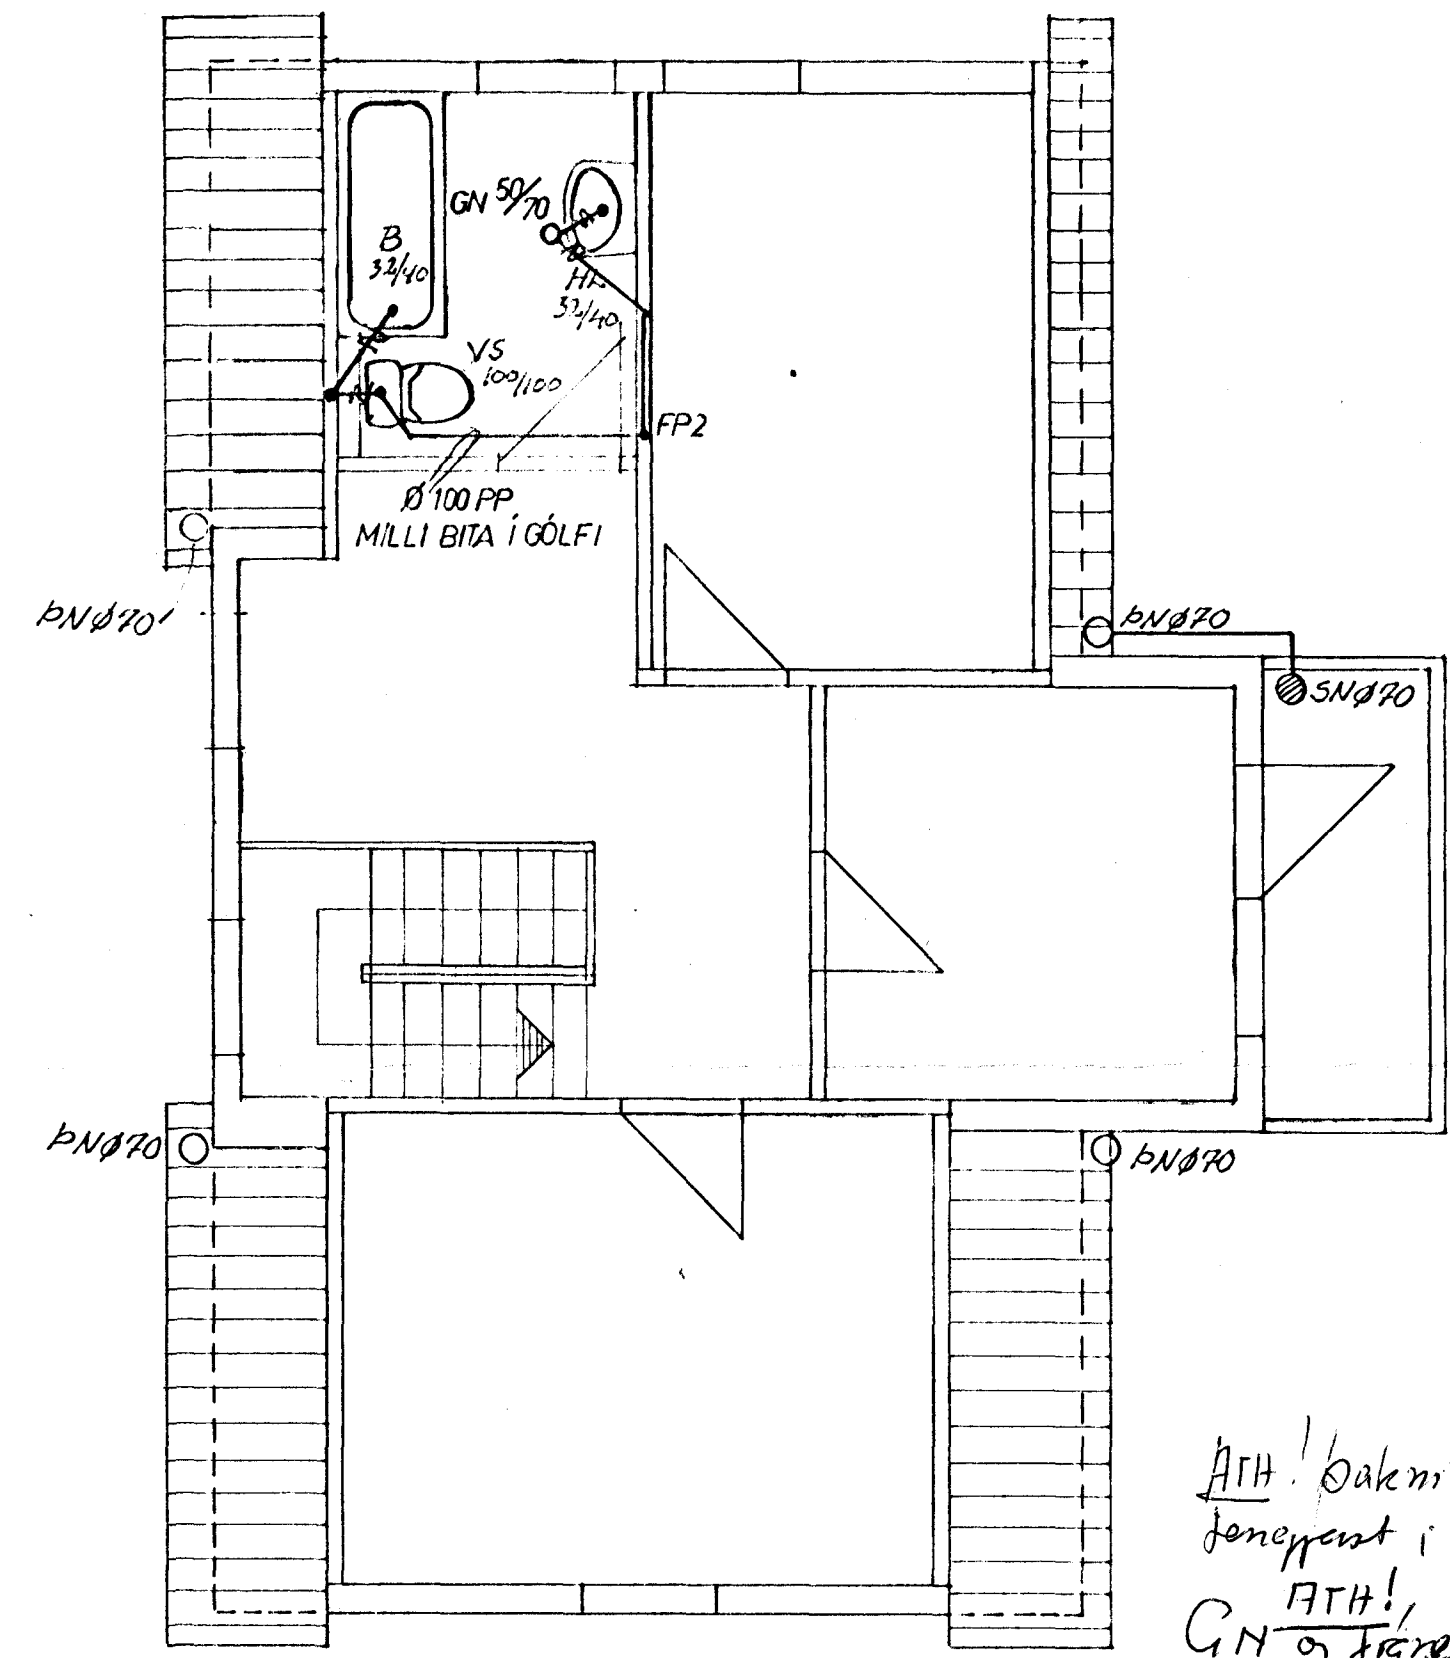
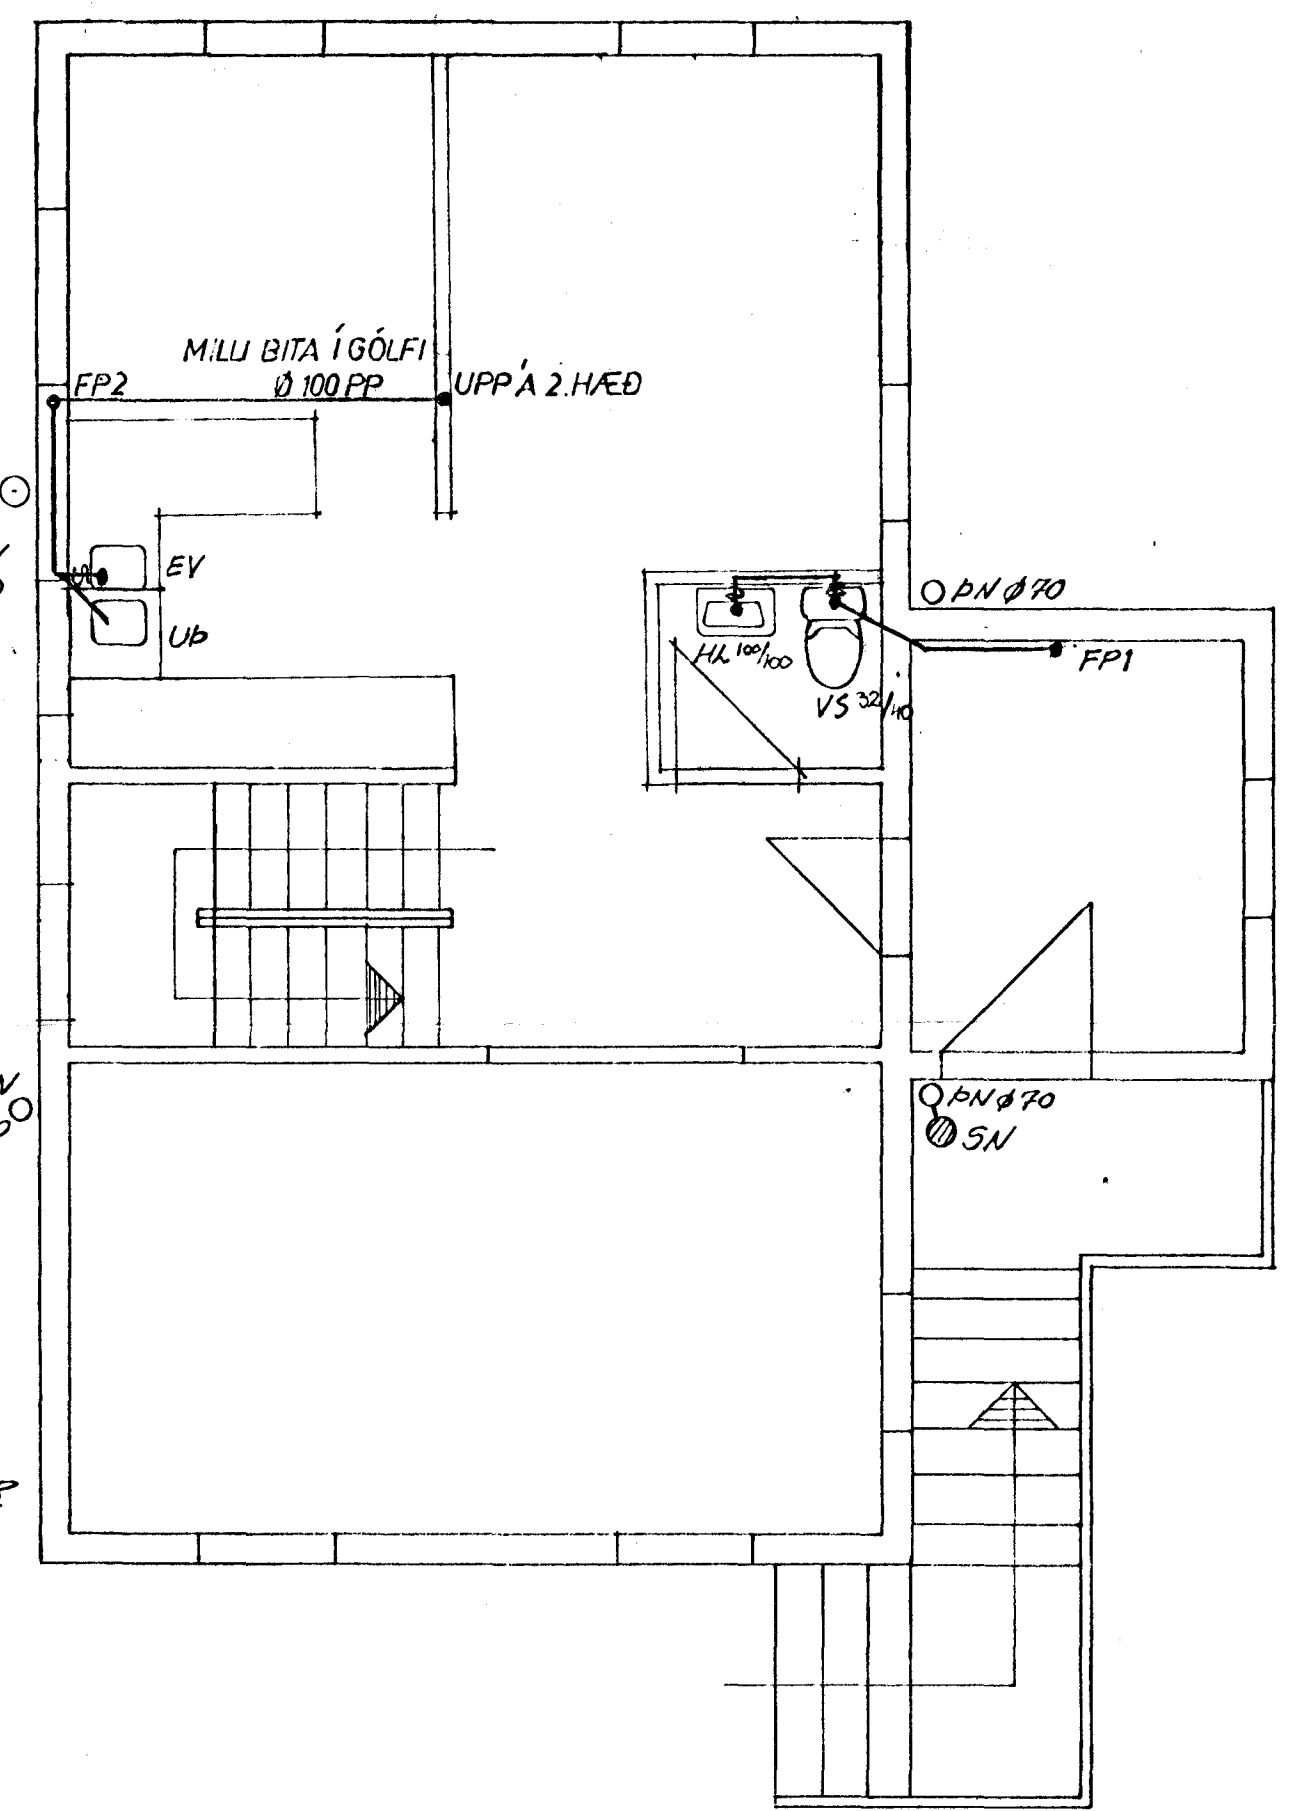


KJALLARI GRUNNMYND 1:50

I.HÆÐ GRUNNMYND 1:50

RISHÆÐ GRUNNMYND 1:50

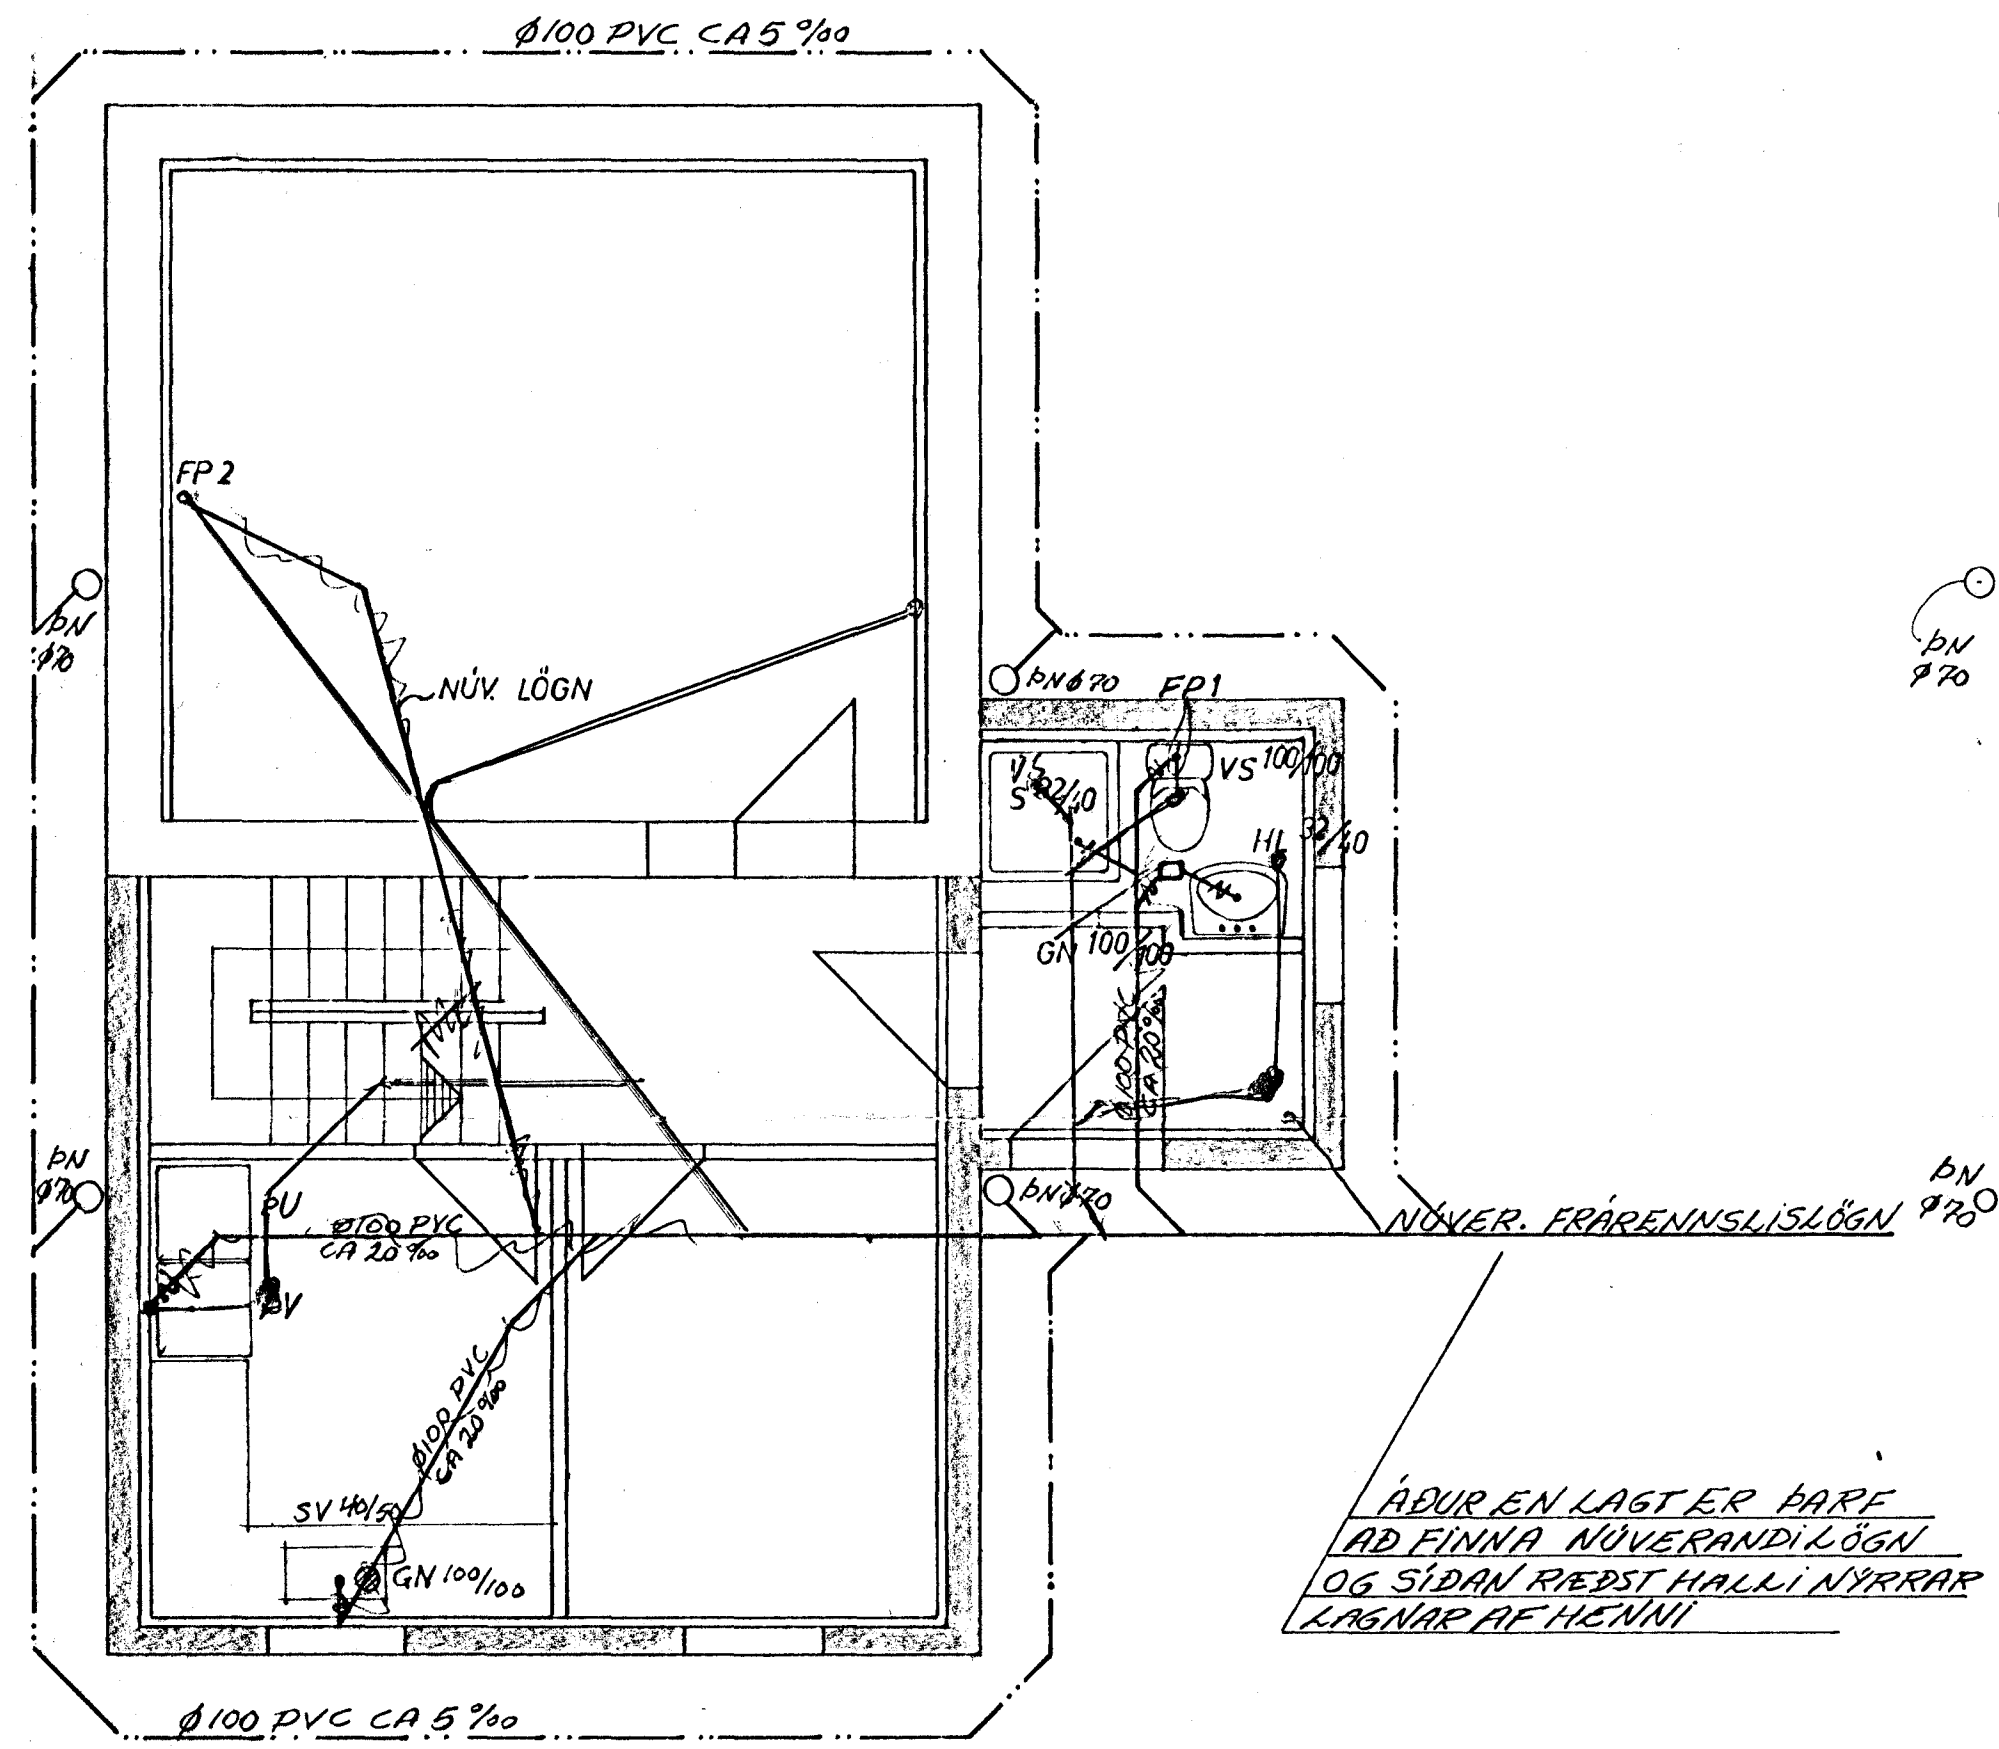


ÁÐUR EN LASTER BÆRF  
 AD FINNA NÚVERANDI LÖGN  
 OG SÍÐAN RIEÐST HALLI NÝRRAR  
 LAGNAK AF HENNI


ATH! Bakmiðupföll stæður  
 foneygent i gopstævél.  
 ATH!  
 GN og skemmti frá  
 In tæveitun.



STOFNAGRAF

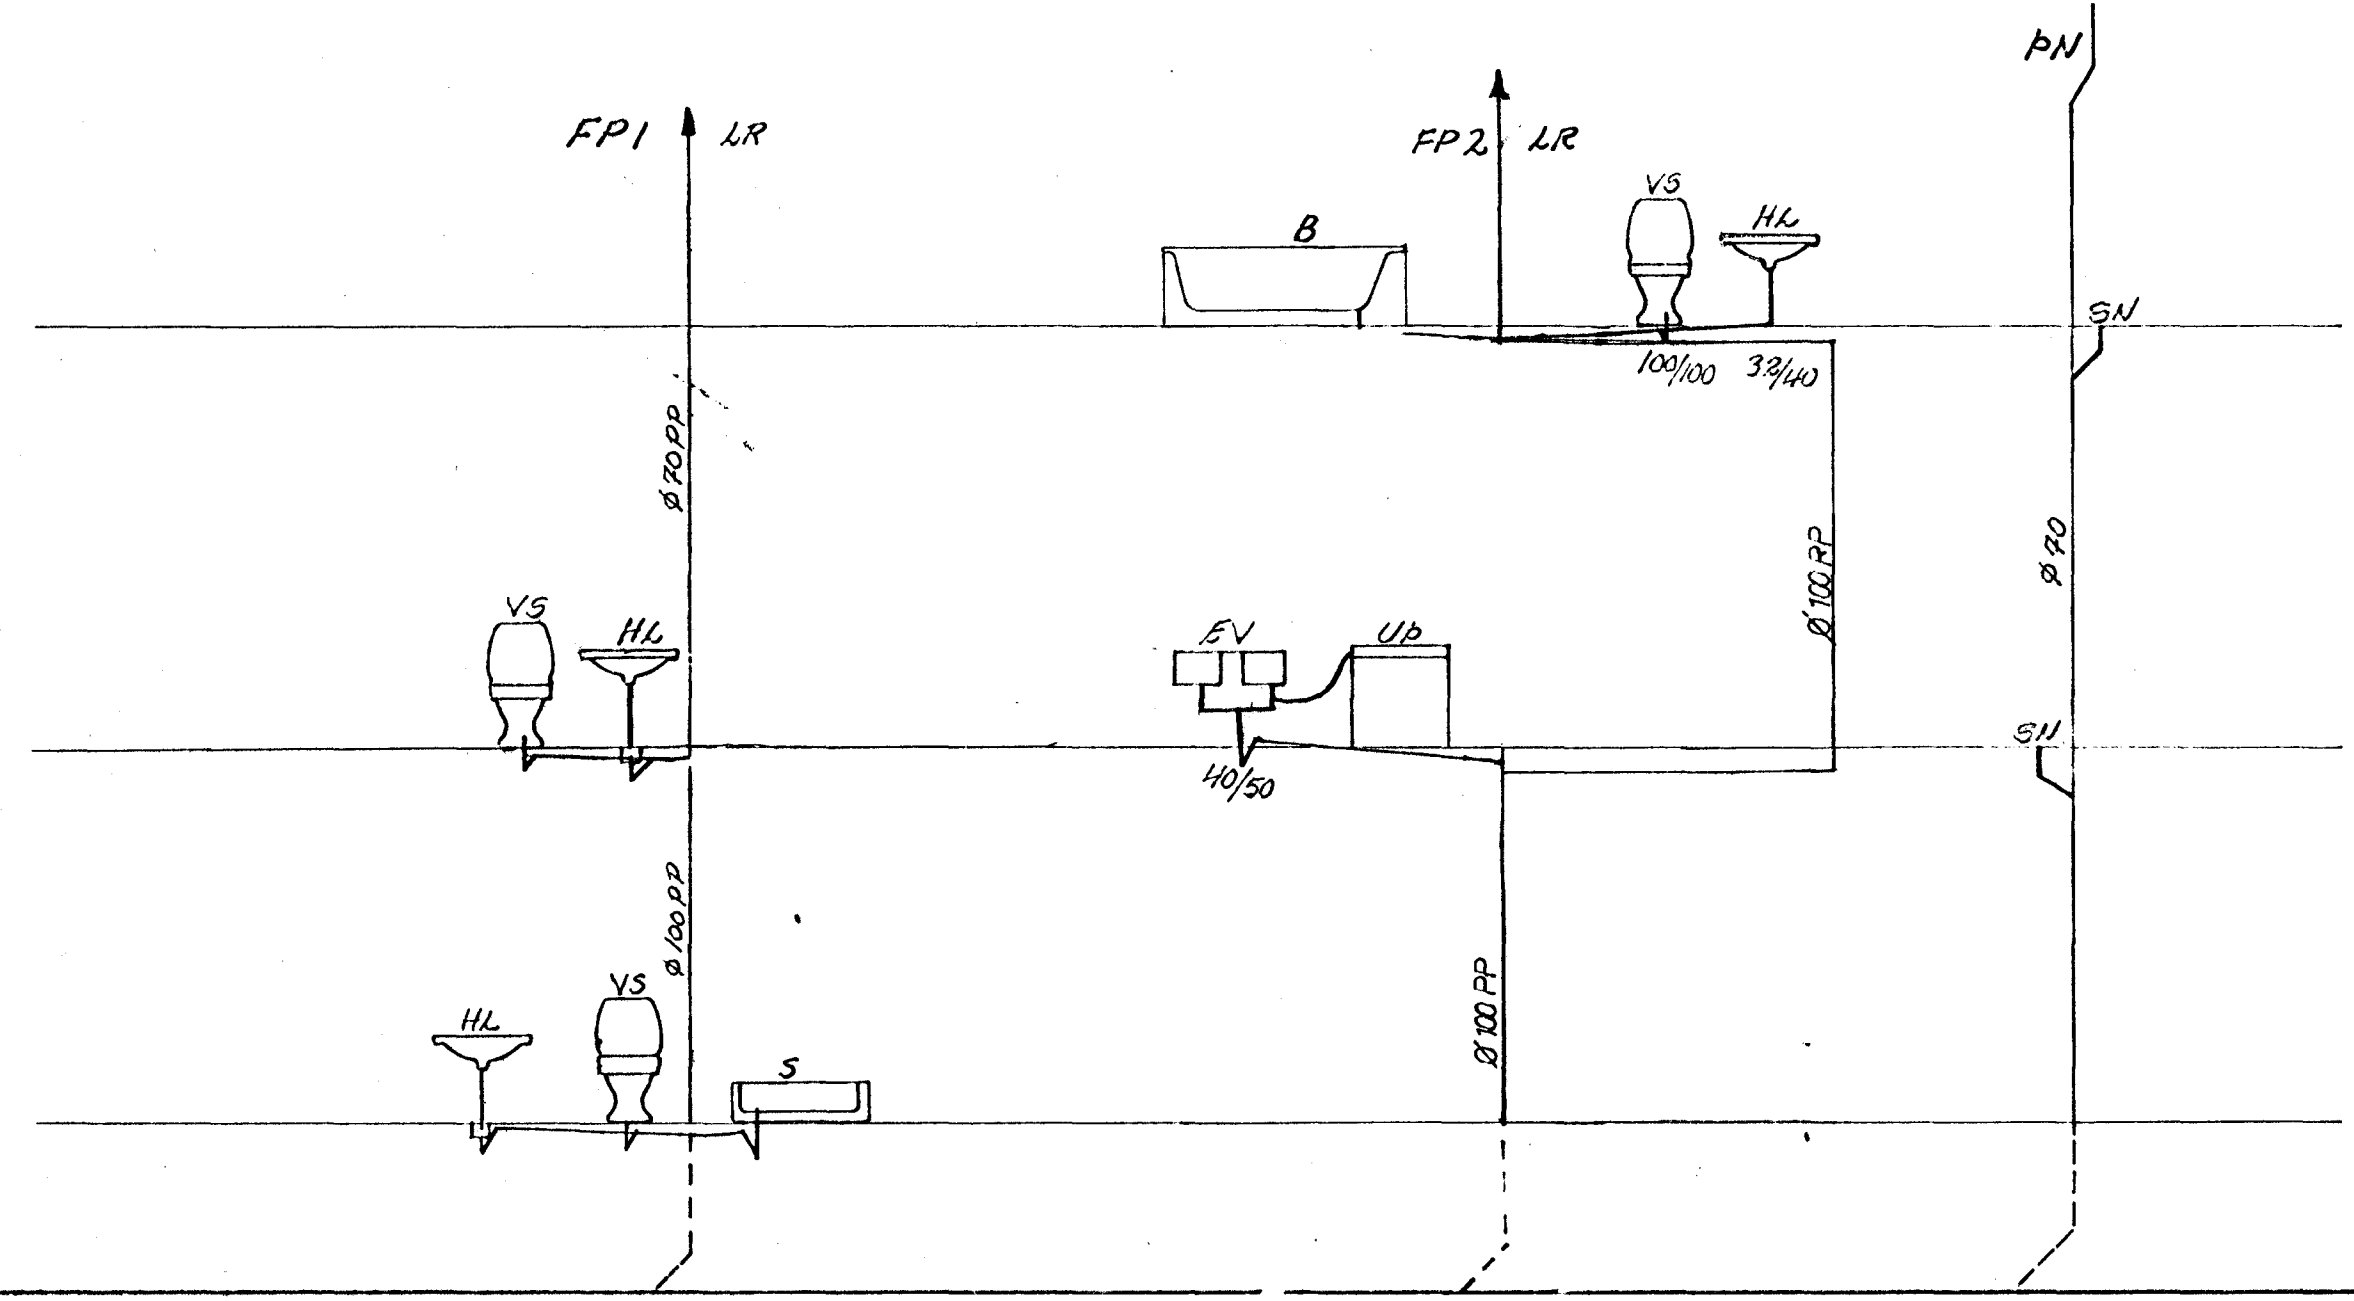

AFSTÖÐUMYND 1:500

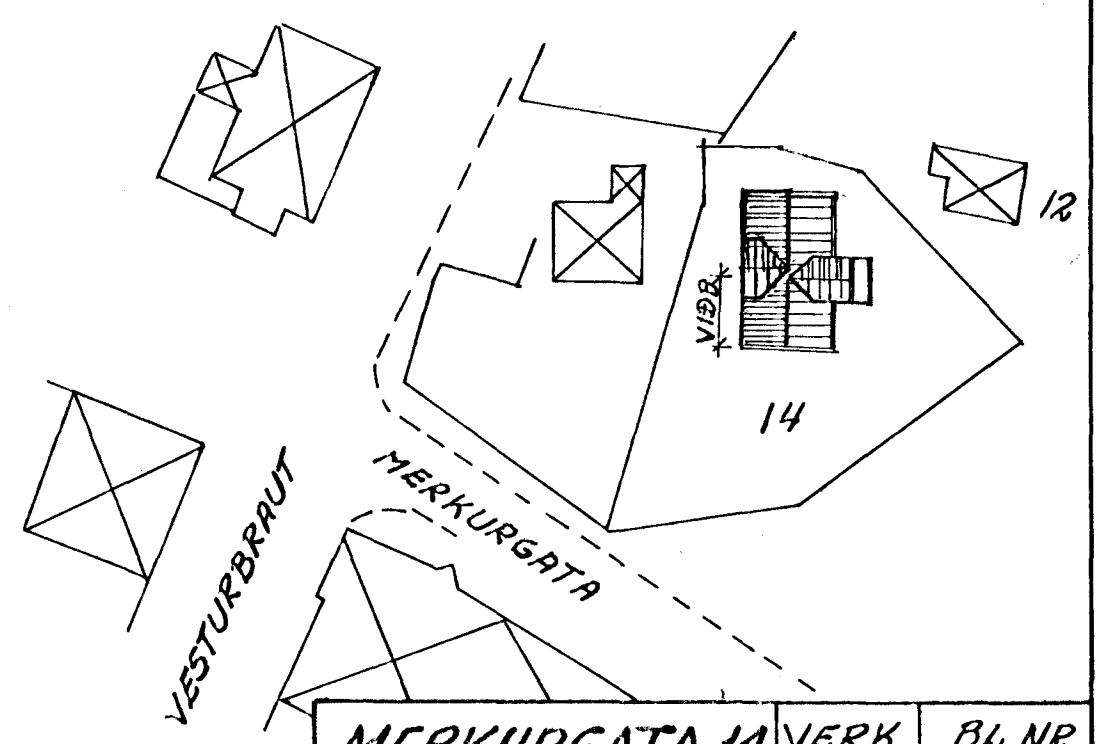

SKÝRINGAR:

EFNI OG FRÁGANGUR LAGNA SÉ Í SAMREMI VÍÐ Í ST 65.  
 SKOLPLÖGN ..... JARD- OG REGNVATNSLÖGN.  
 GÖT Í SÖKKLA SÉU 40x40 CM OG NÁI 10 CM NÍÐUR FYRIR KÖTA PÍPU Í SÖKKULVEGG.  
 PLASTLAGNIR Í GRUNNI SKULU LAGÐAR Á 5 CM SANDLAG, MEDFRAM  
 OG YÁR LÖGN KOMI 10 CM ÞJAPPADUR SANDUR.  
 BREYTT Í JAN 85  
 BREYTT Í NOV 82

MERKURGATA 14 HAFNARFIRÐI	VERK.	BL. NR.
ENDURBYGGING		2.1.
FRÆRENISLAGNIR	HAFNARF. JÚLÍ 82	
GRUNNMYNDR, STOFNAR	MKV. TEIKN. 31	
	REIKN. 11	

HALLDÓR HANNESSON BYGGVERNERMÁ  
 GUINARSSUNDI 10 HAFNARF. 5: 63483