



Samþykkt á fundi bygginga-
nefndar þ. 3/11 1971

BYGGINGAFULLTRÚINN
Í HAFNARHÍÐI

F. Sigurðsson

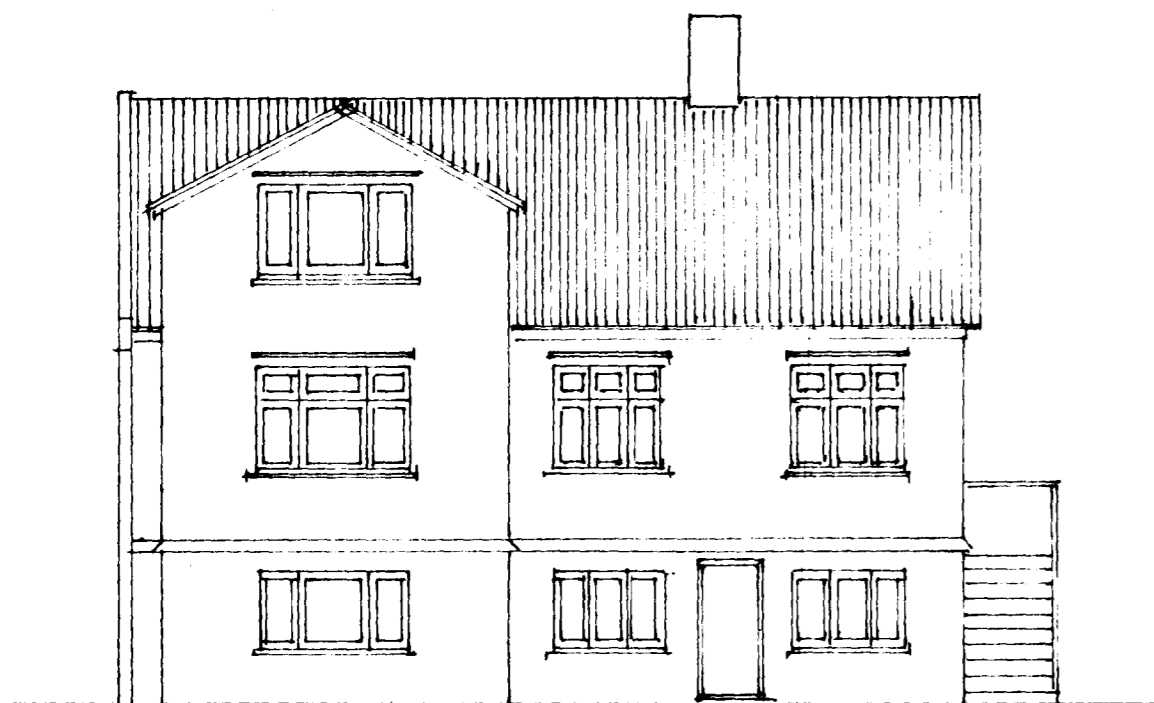

Vestur

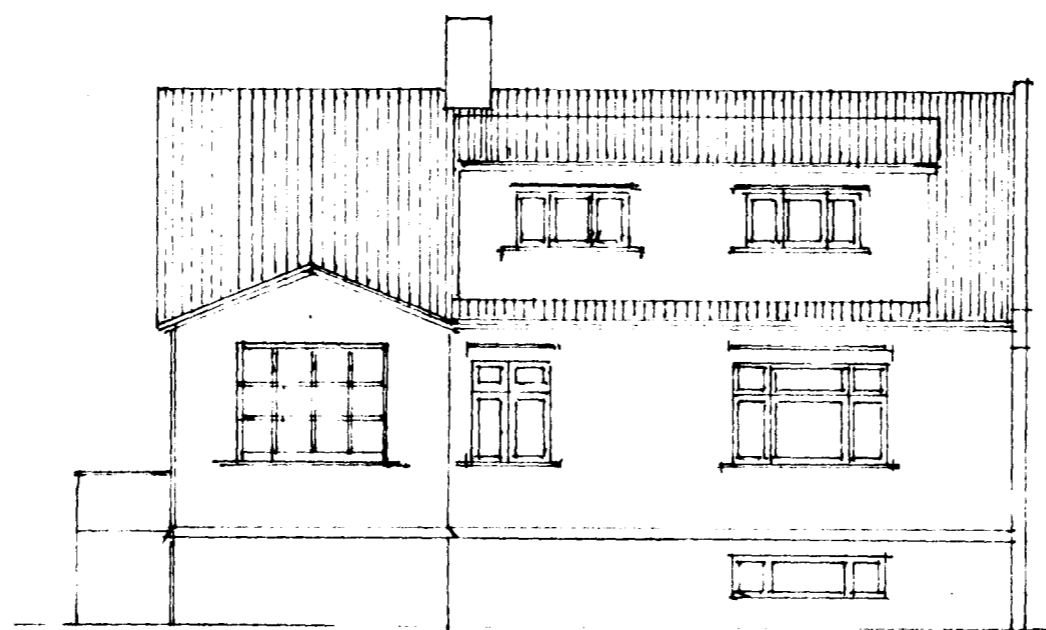


Austur




Suður

FYRIR BREYTINGU

EFTIR BREYTINGU

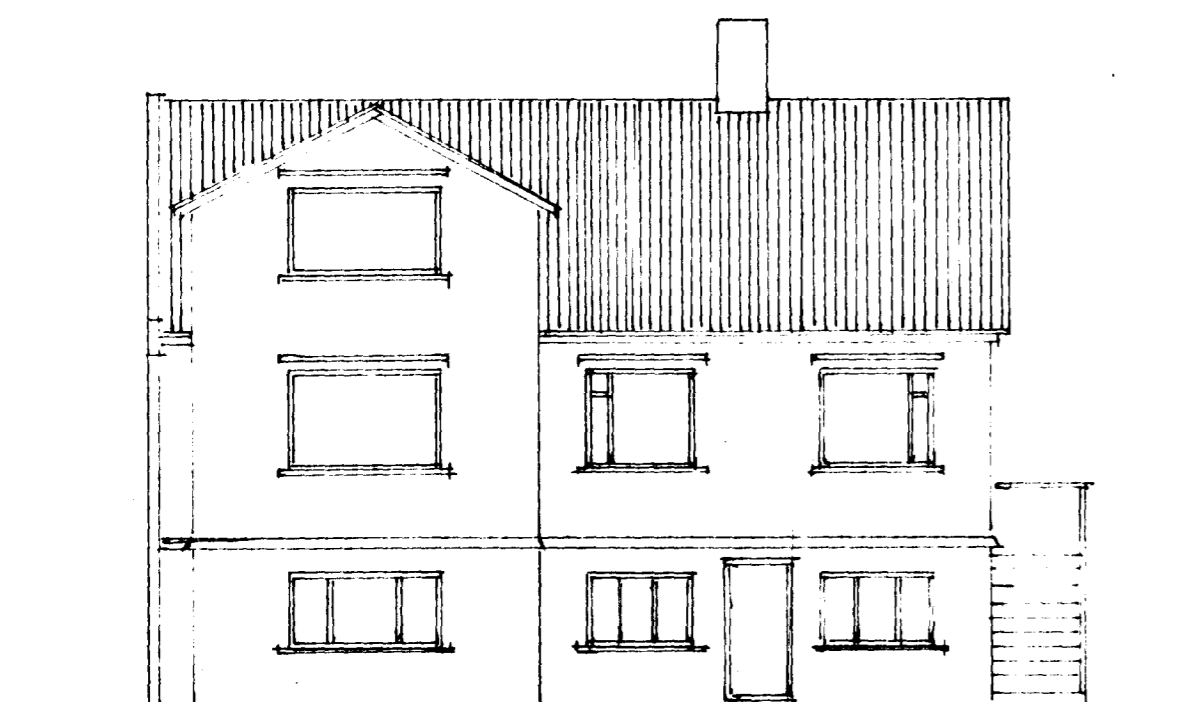

Vestur

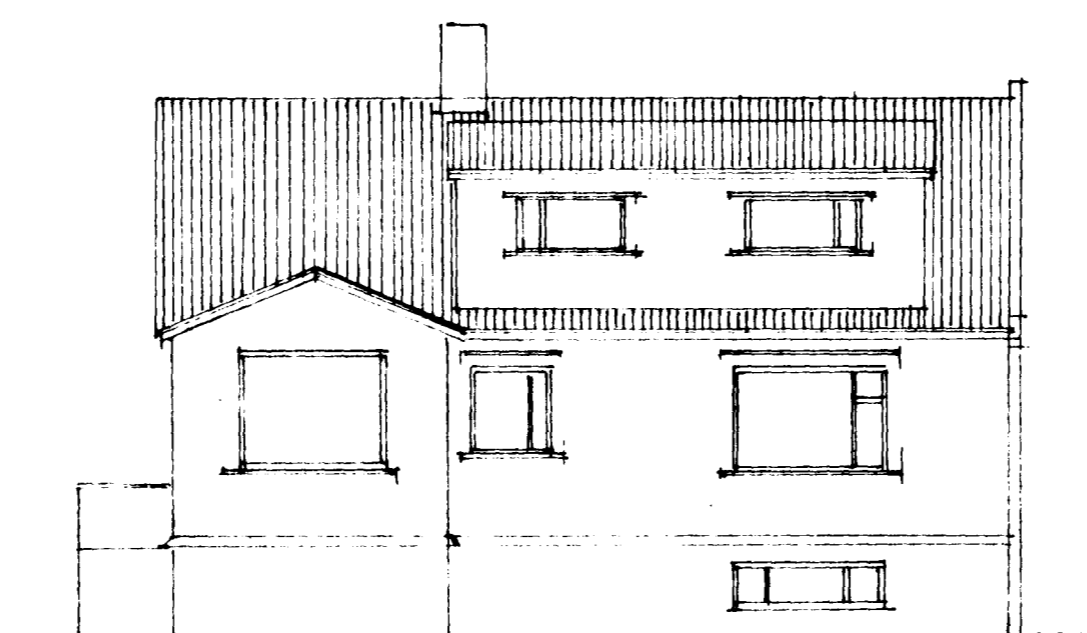

Austur



Suður

MERKURGATA NR 2 B

GLUGGABREYTING

ÚTLIT 1:100

Hafnarhíði 2 ágúst 1971

F. Sigurðsson