

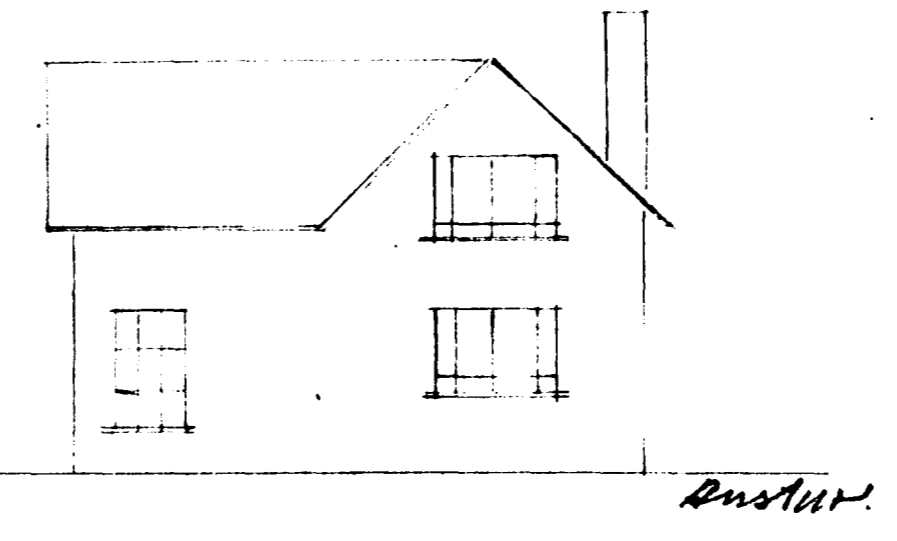
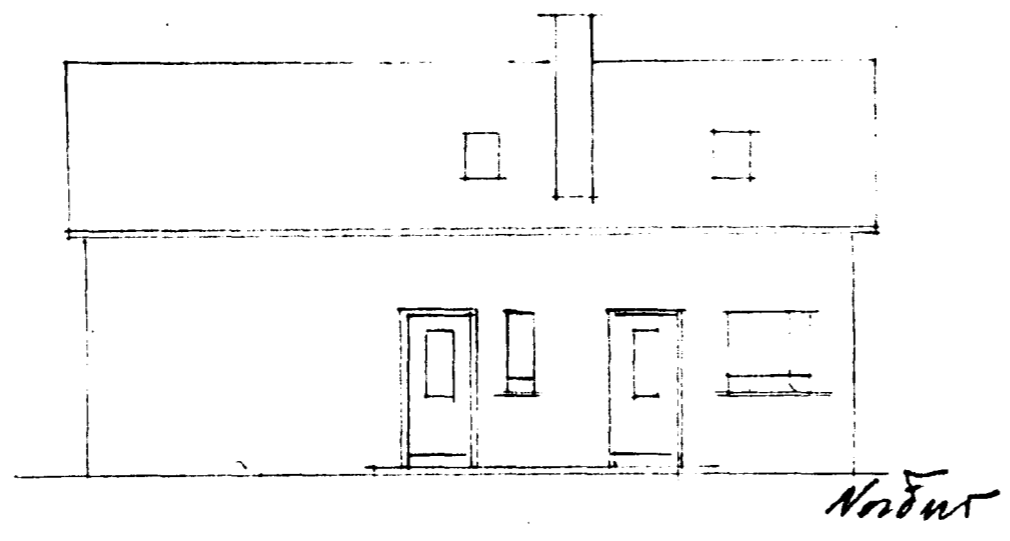
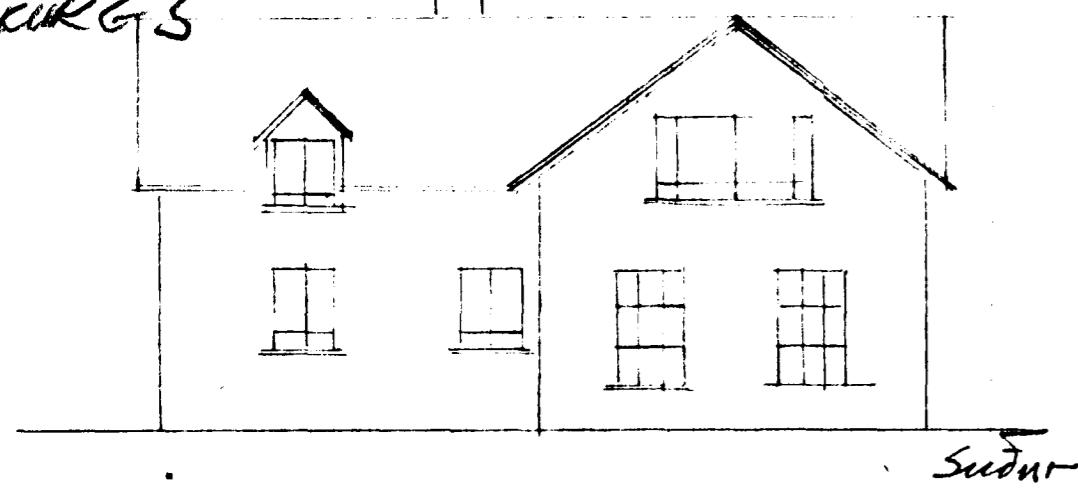
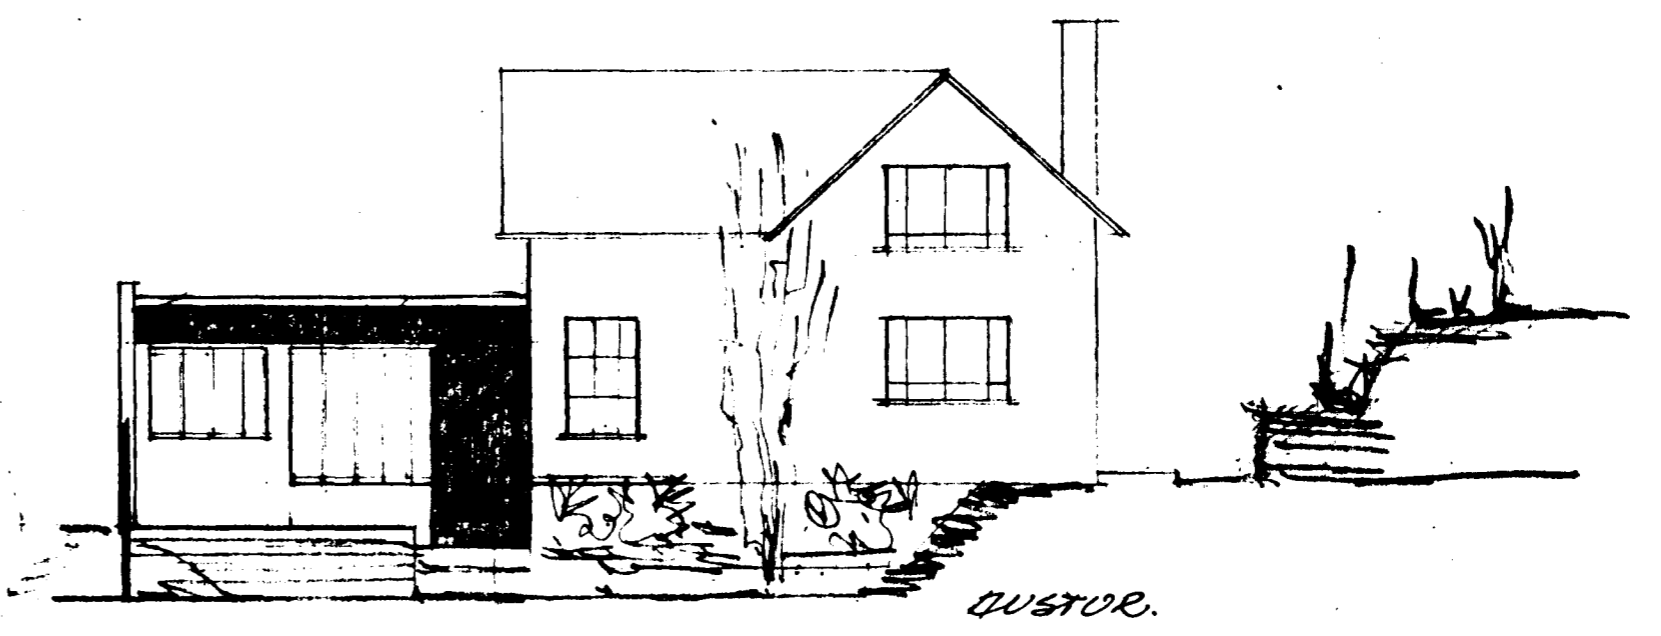
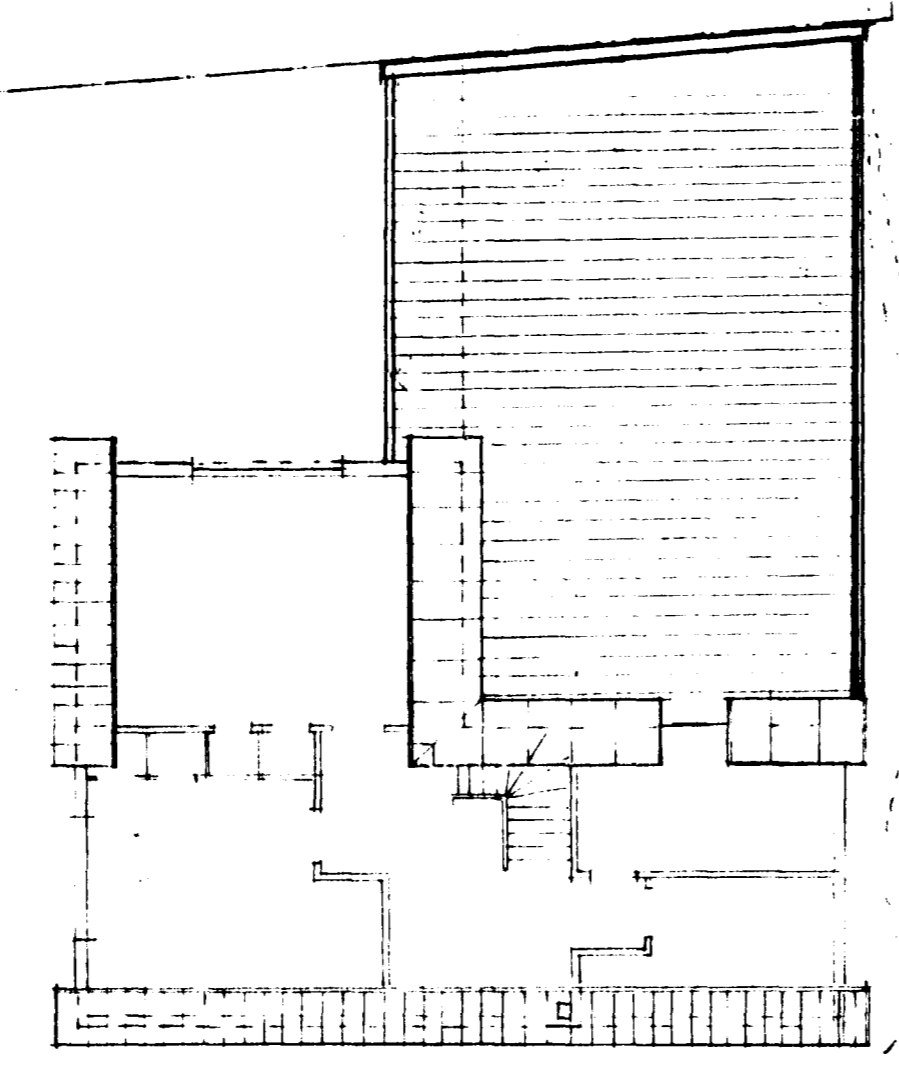
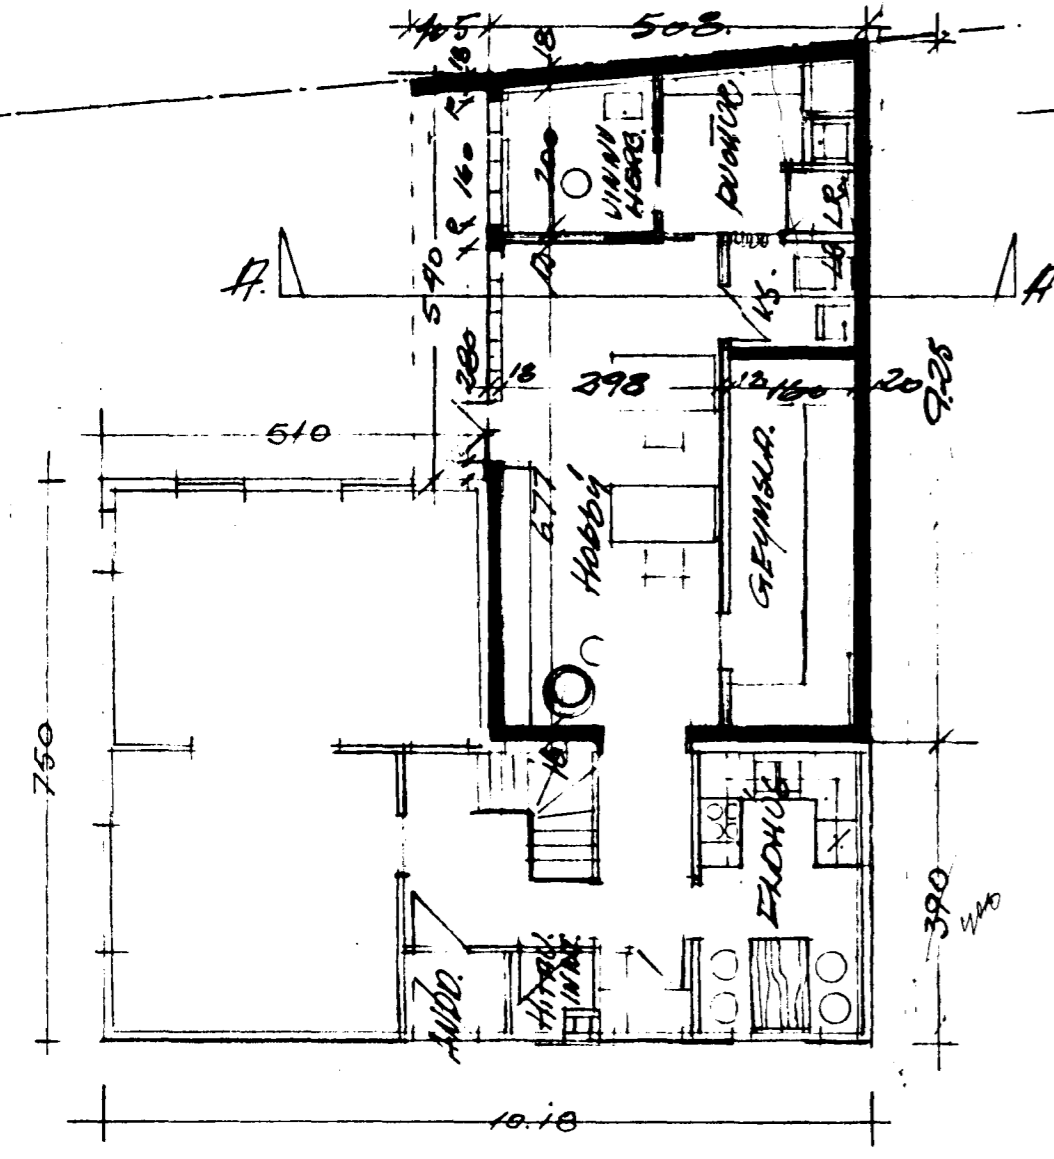
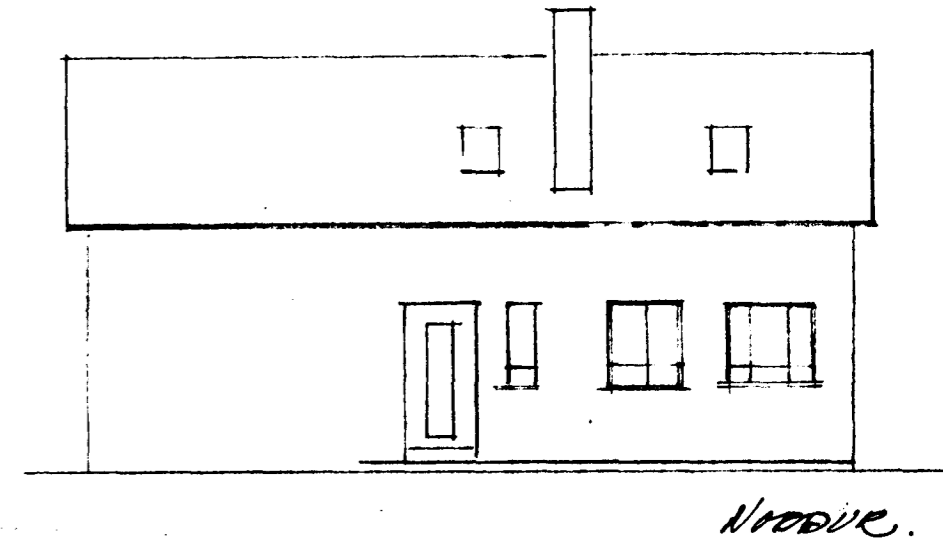
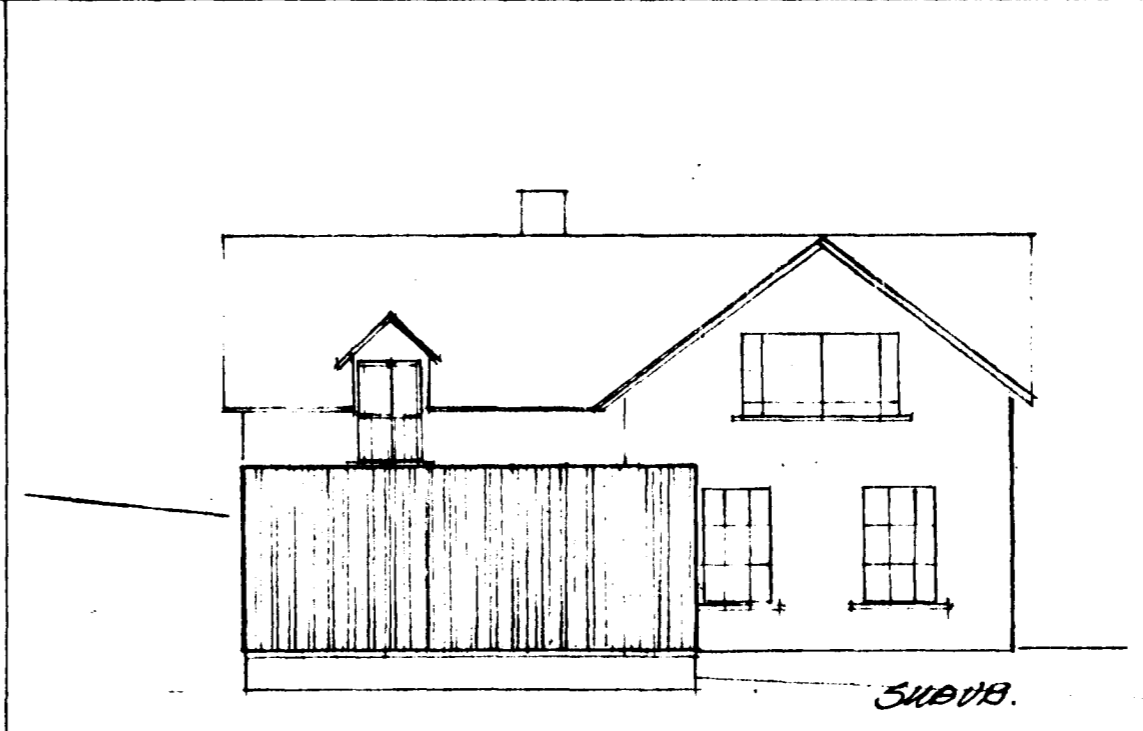


HÖFUÐSTÍGUR 9  
 MEKKURGATA 5  
 FYRIR BREYTINGU

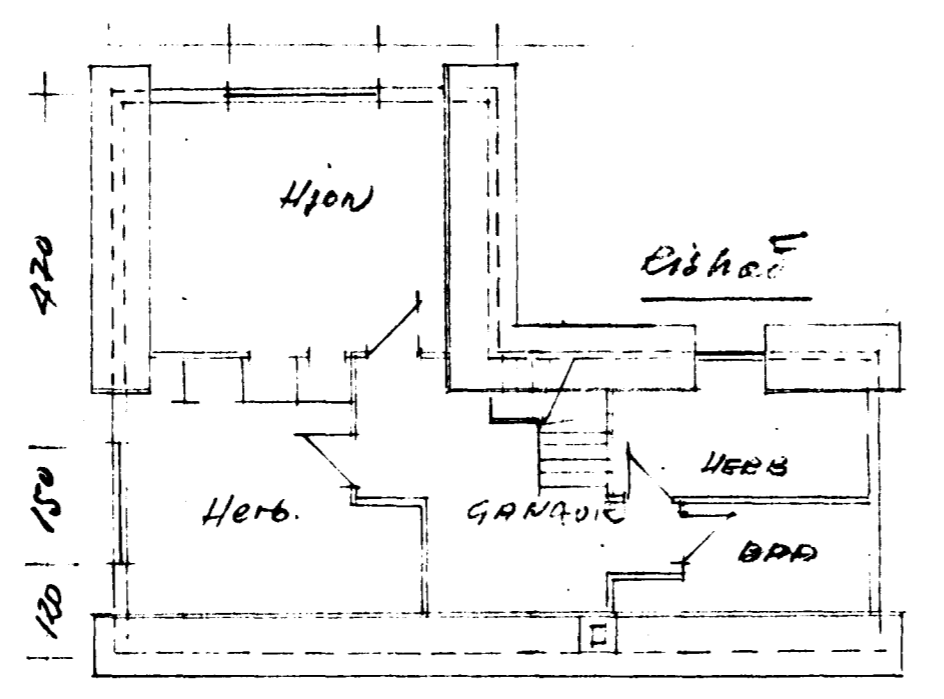


Samþykkt á fundi bygginga-  
 nefndar þ. 4/8 1976  
 BYGGINGAFULLTRÚINN  
 Í HAFNARFIRÐI  
 Einar Sigurðsson

Halli þaks veðs inn að loft.

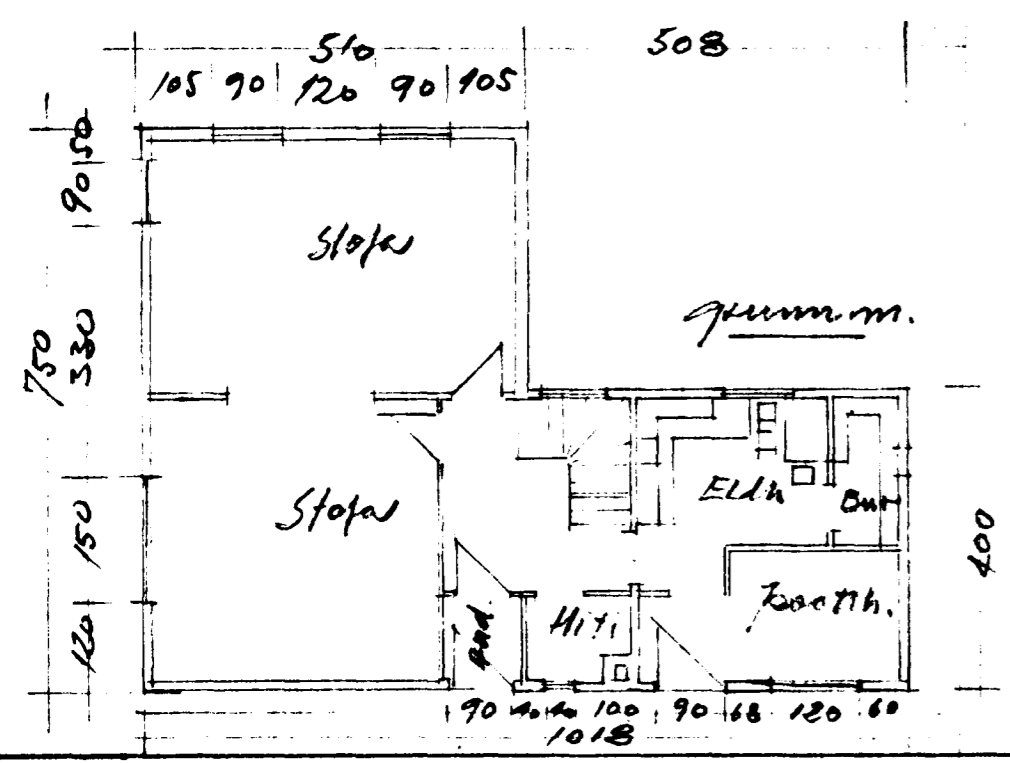

ÆTÍÐ BREYTINGU.

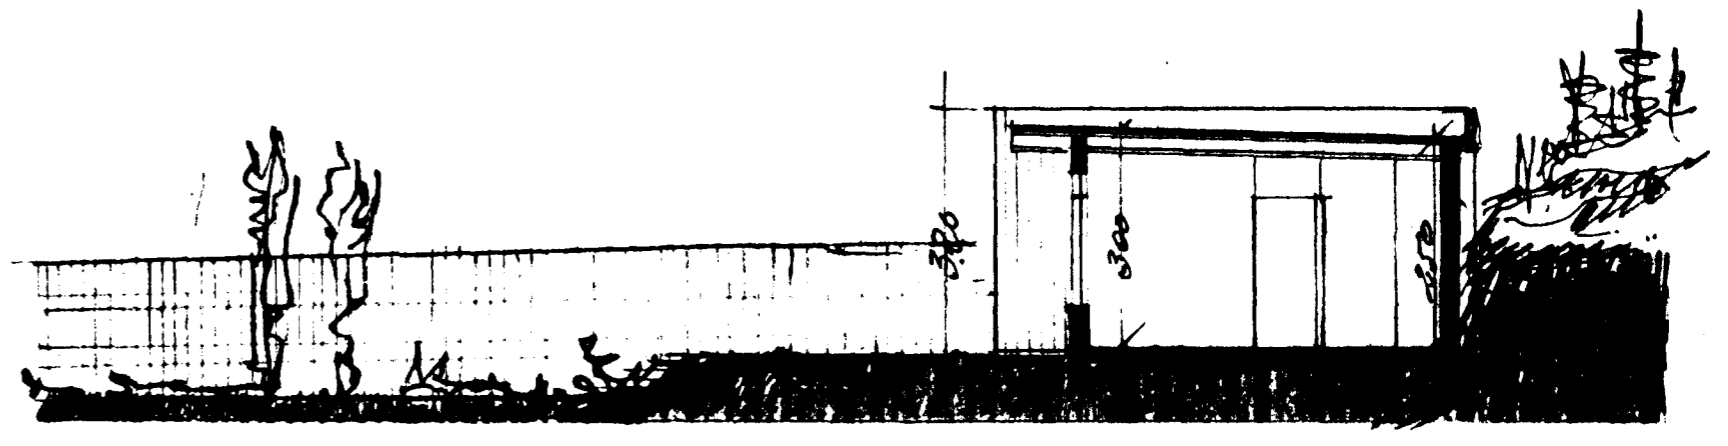

SKUGUR A-A.

MEKKURGATA 5