


Samþykkt á fundi bygginga-
nefndar þ. 16. 7. 1987


BYGGINGAFULLTRÚINN
Í HAFNARFIRÐI

[Signature]


FYRIR BREYTINGU

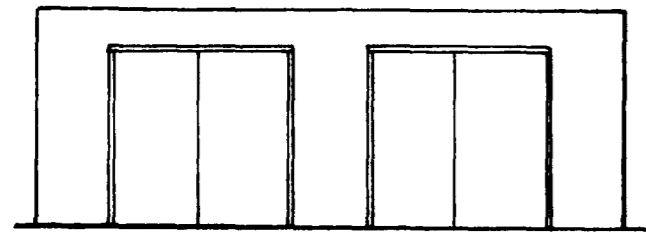


SÚÐURHLÍÐ

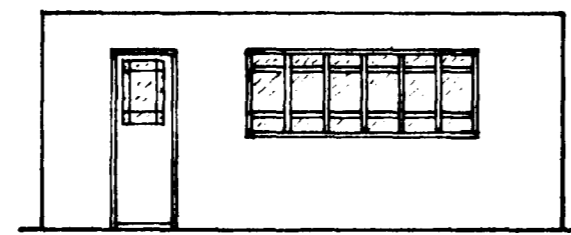

AUSTURHLÍÐ

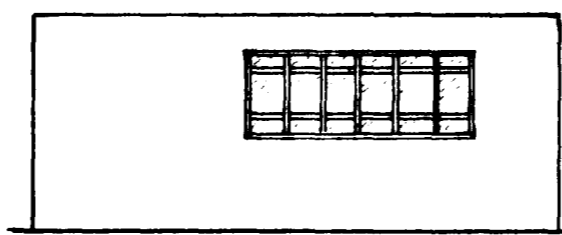


VESTURHLÍÐ

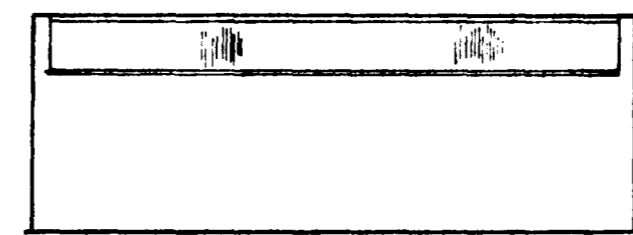


NORÐURHLÍÐ


EFTIR BREYTINGU

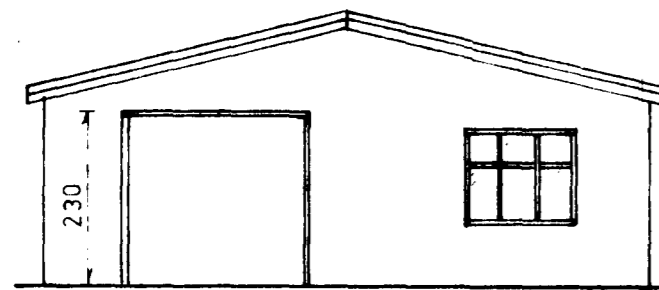


SÚÐURHLÍÐ

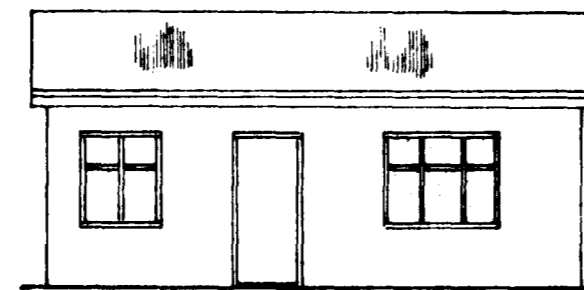

AUSTURHLÍÐ

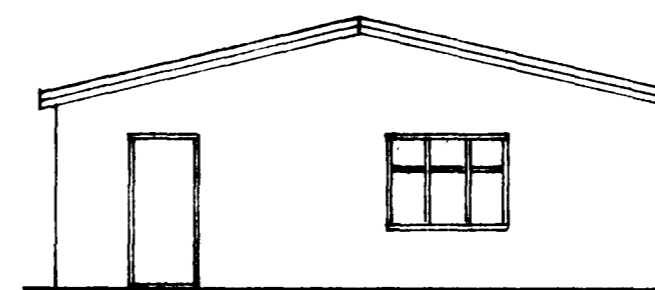


NORÐURHLÍÐ

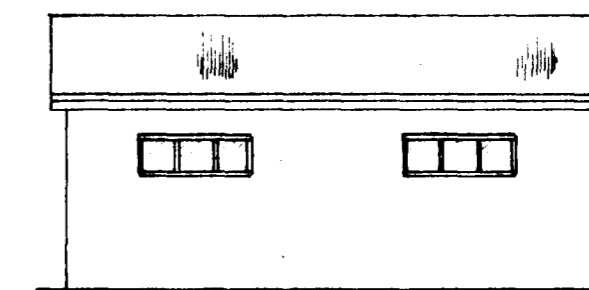


VESTURHLÍÐ


GRUNNMYND 1:100

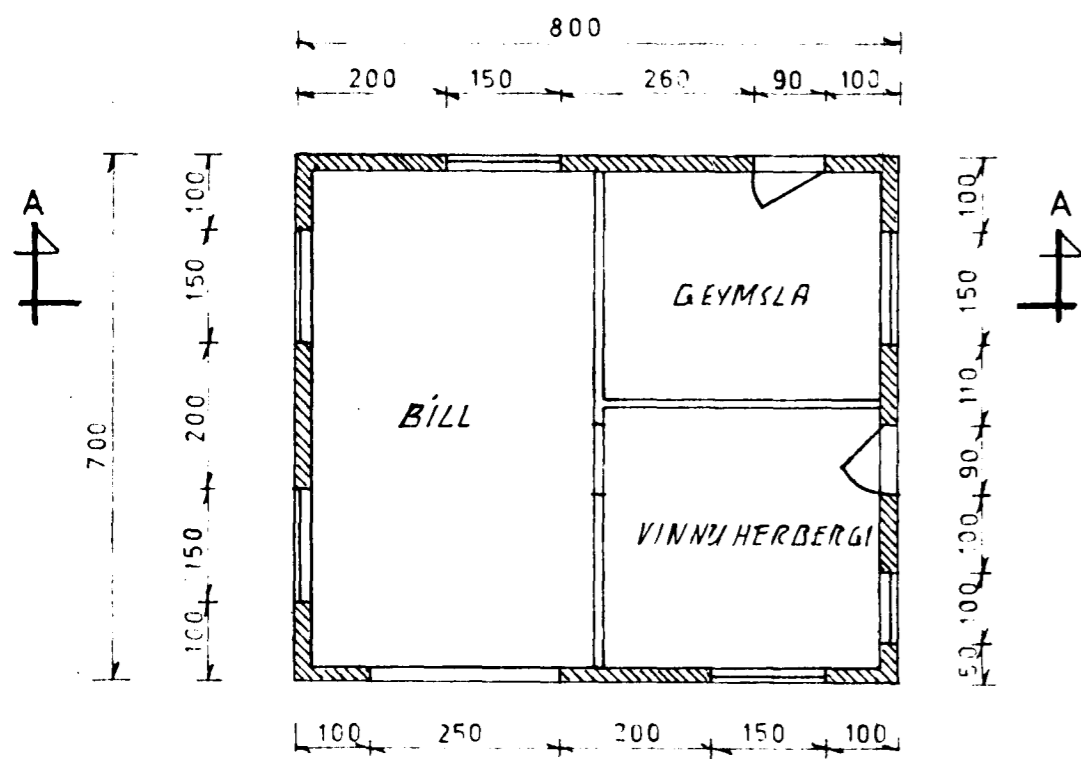

SNÍÐ A-A

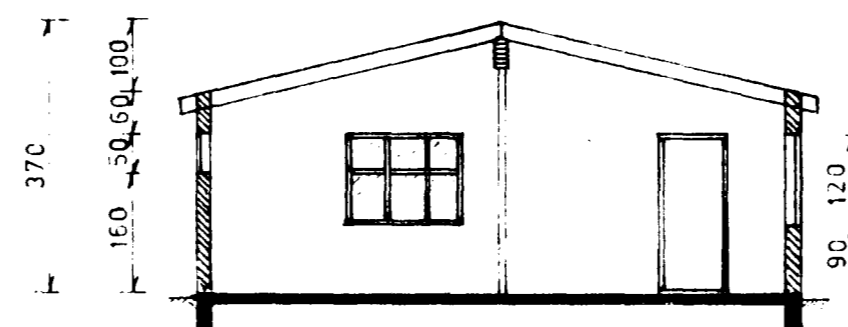

AFSTAÐA 1:500

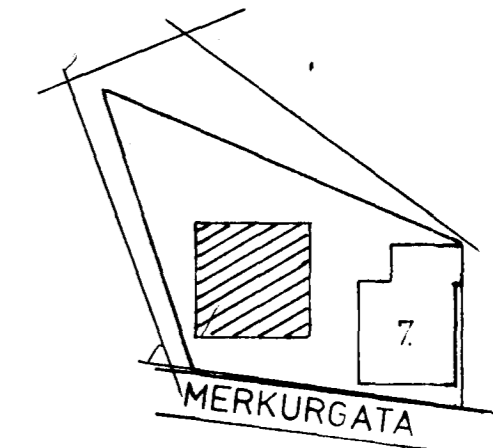

FYRIR BR = 136 M³ EFTIR BREYTT = 179 M³

Br. nr.	Dags.	Breyting		
		MERKURGATA 7 HAFNARFIRÐI	Hannað	JÚNÍ 87 'R.K.
		BÍLSKÚR BREYTING	Teiknað	- " - 'R.K.
			Yfirfarið	/
		AGÚST KNÚTSSON MTÍ s. 54209	Mkv. 1:100	
			1:500	