



Samþykkt á fundi bygginga-
nefndar þ. 26.17. 1967
BYGGINGAFULLTRÚINN
Í HAFNARFIRÐI
Sigurður Ólafsson

FYRIR BREYTINGU.


Árissamráðgjafi.
Hallgr. Helgason
dýngbr. 30. kóp.

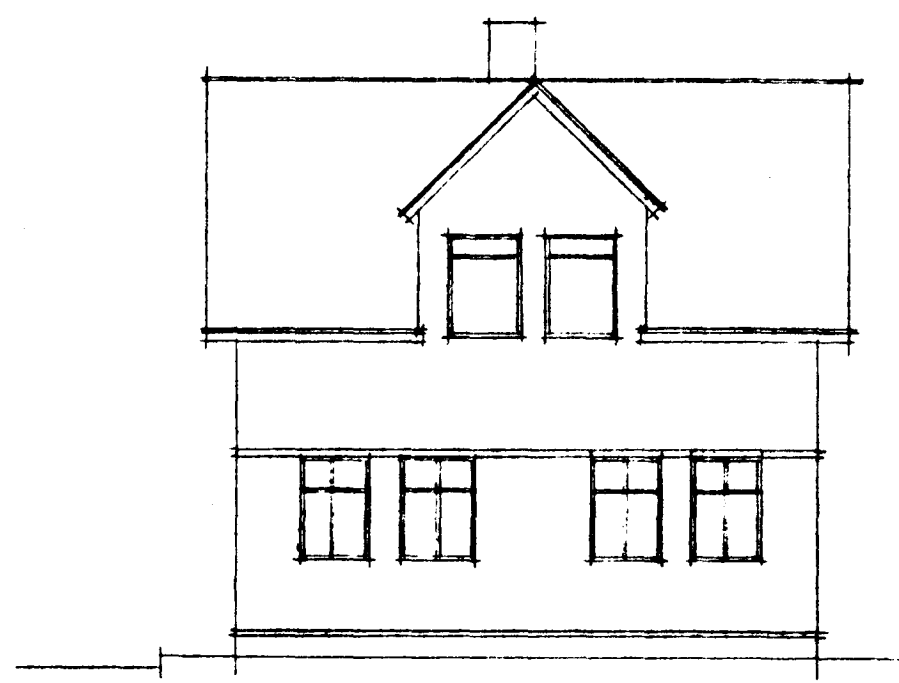


SÚÐUR

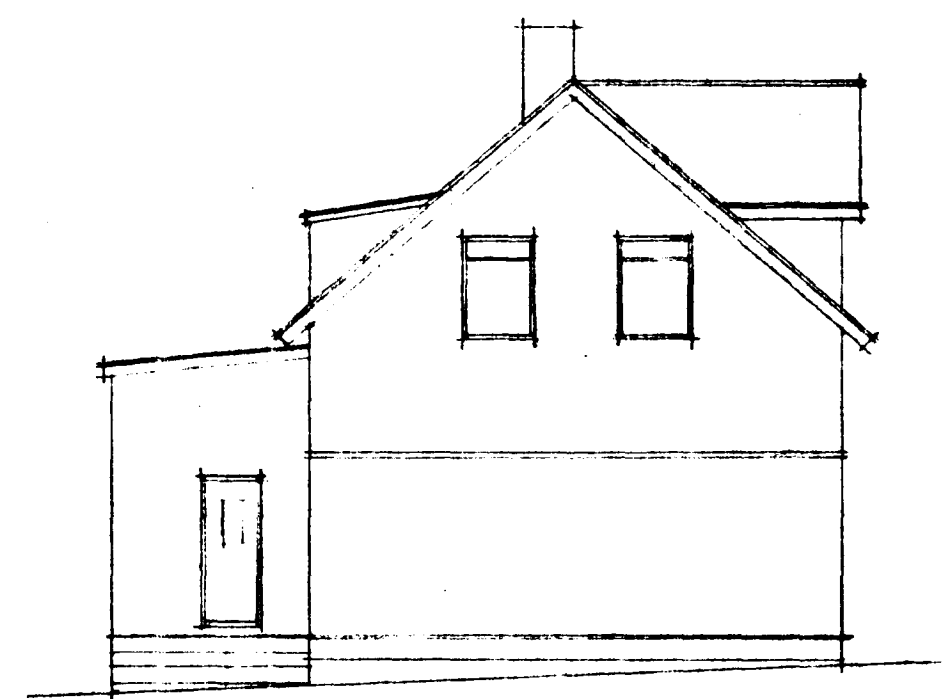

VESTUR

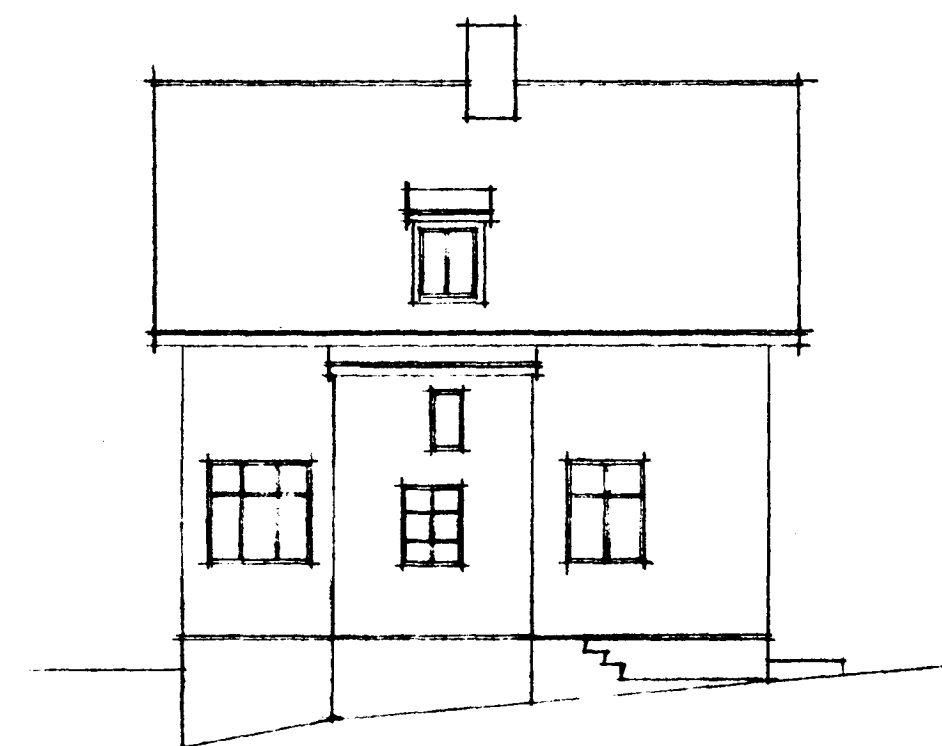


NORÐUR

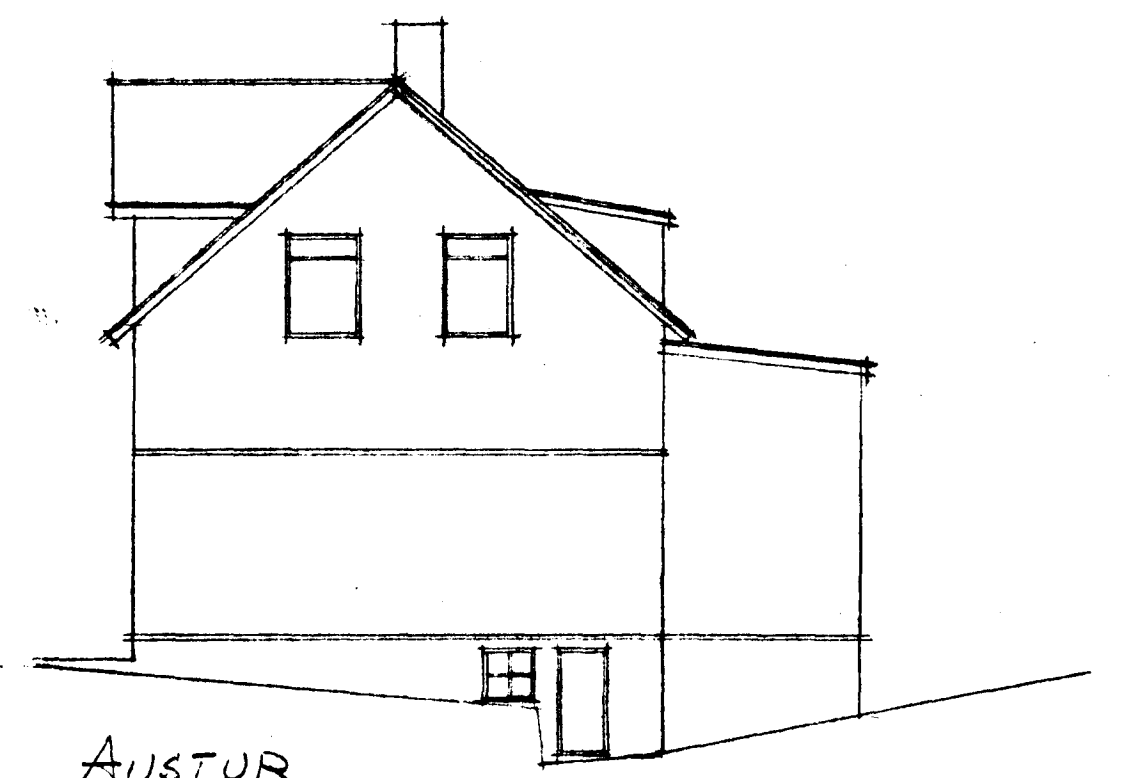


AUSTUR


1:100

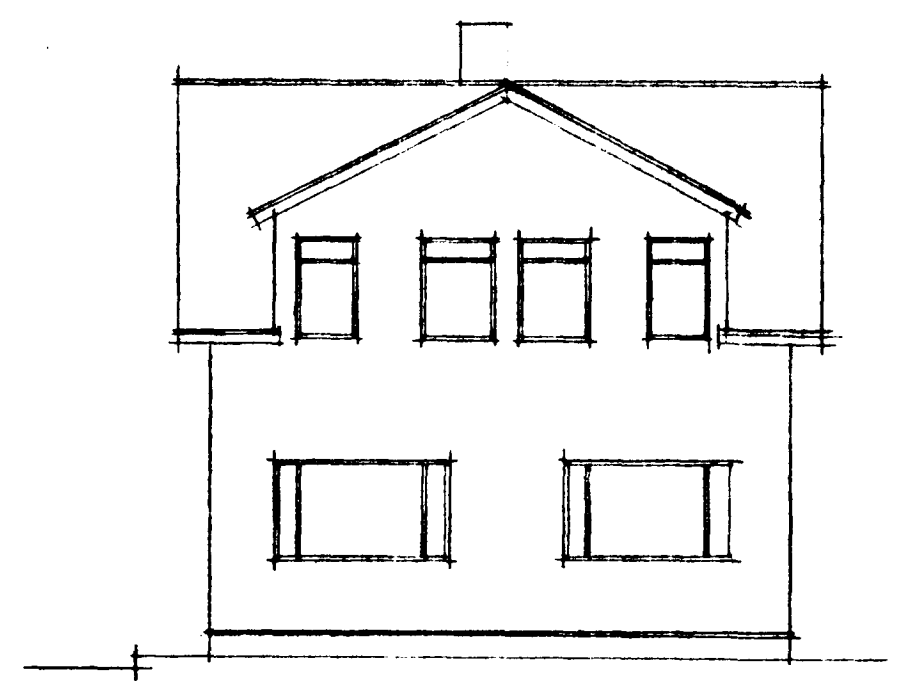


SÚÐUR

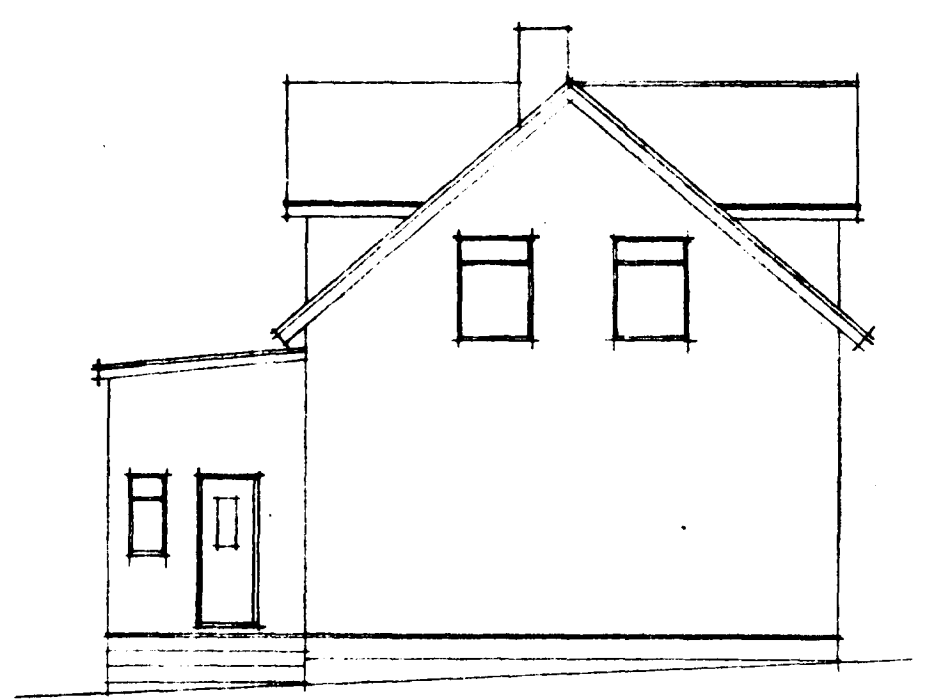

VESTUR

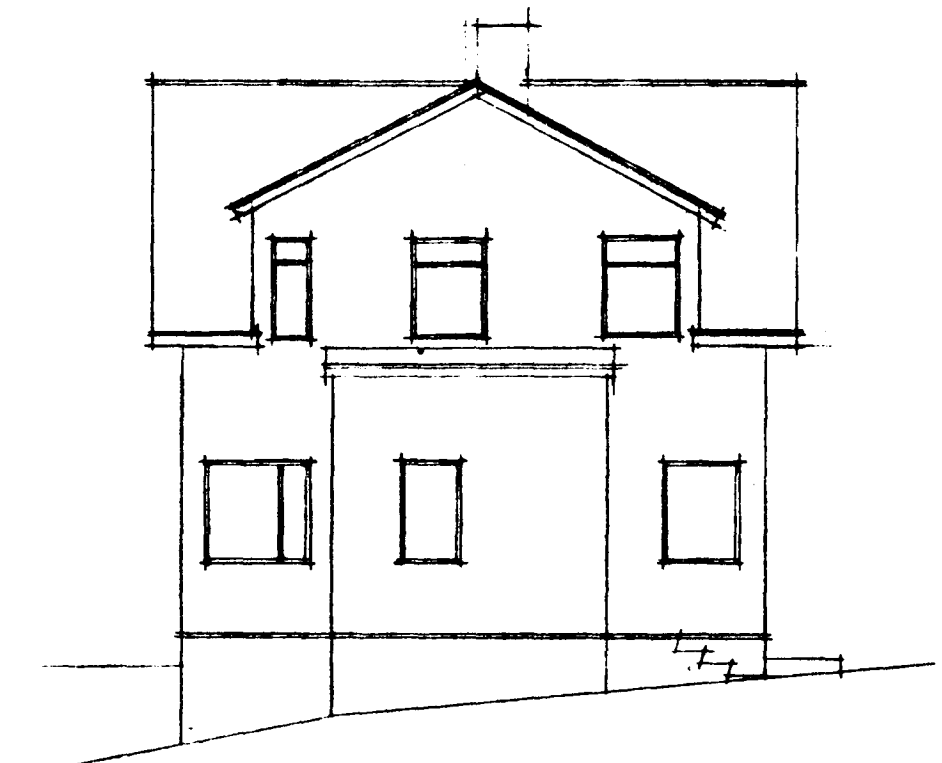

NORÐUR

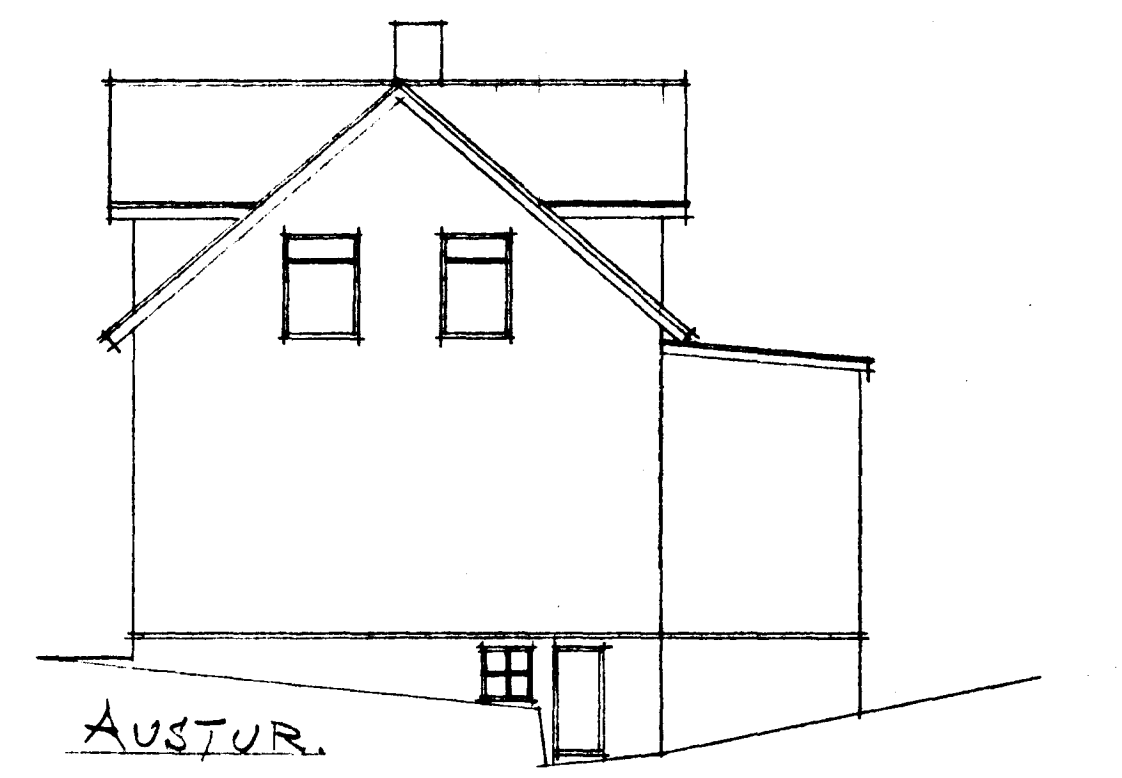

AUSTUR

EFTIR BREYTINGU.

MERKURGATA 9
BREYTING Á GLUGGUM OG ÞAKI
Hafnarfirði í júlí 1967
Póstmannsögulfróðu F.T.E.I.