


RÚMMYND 1:50

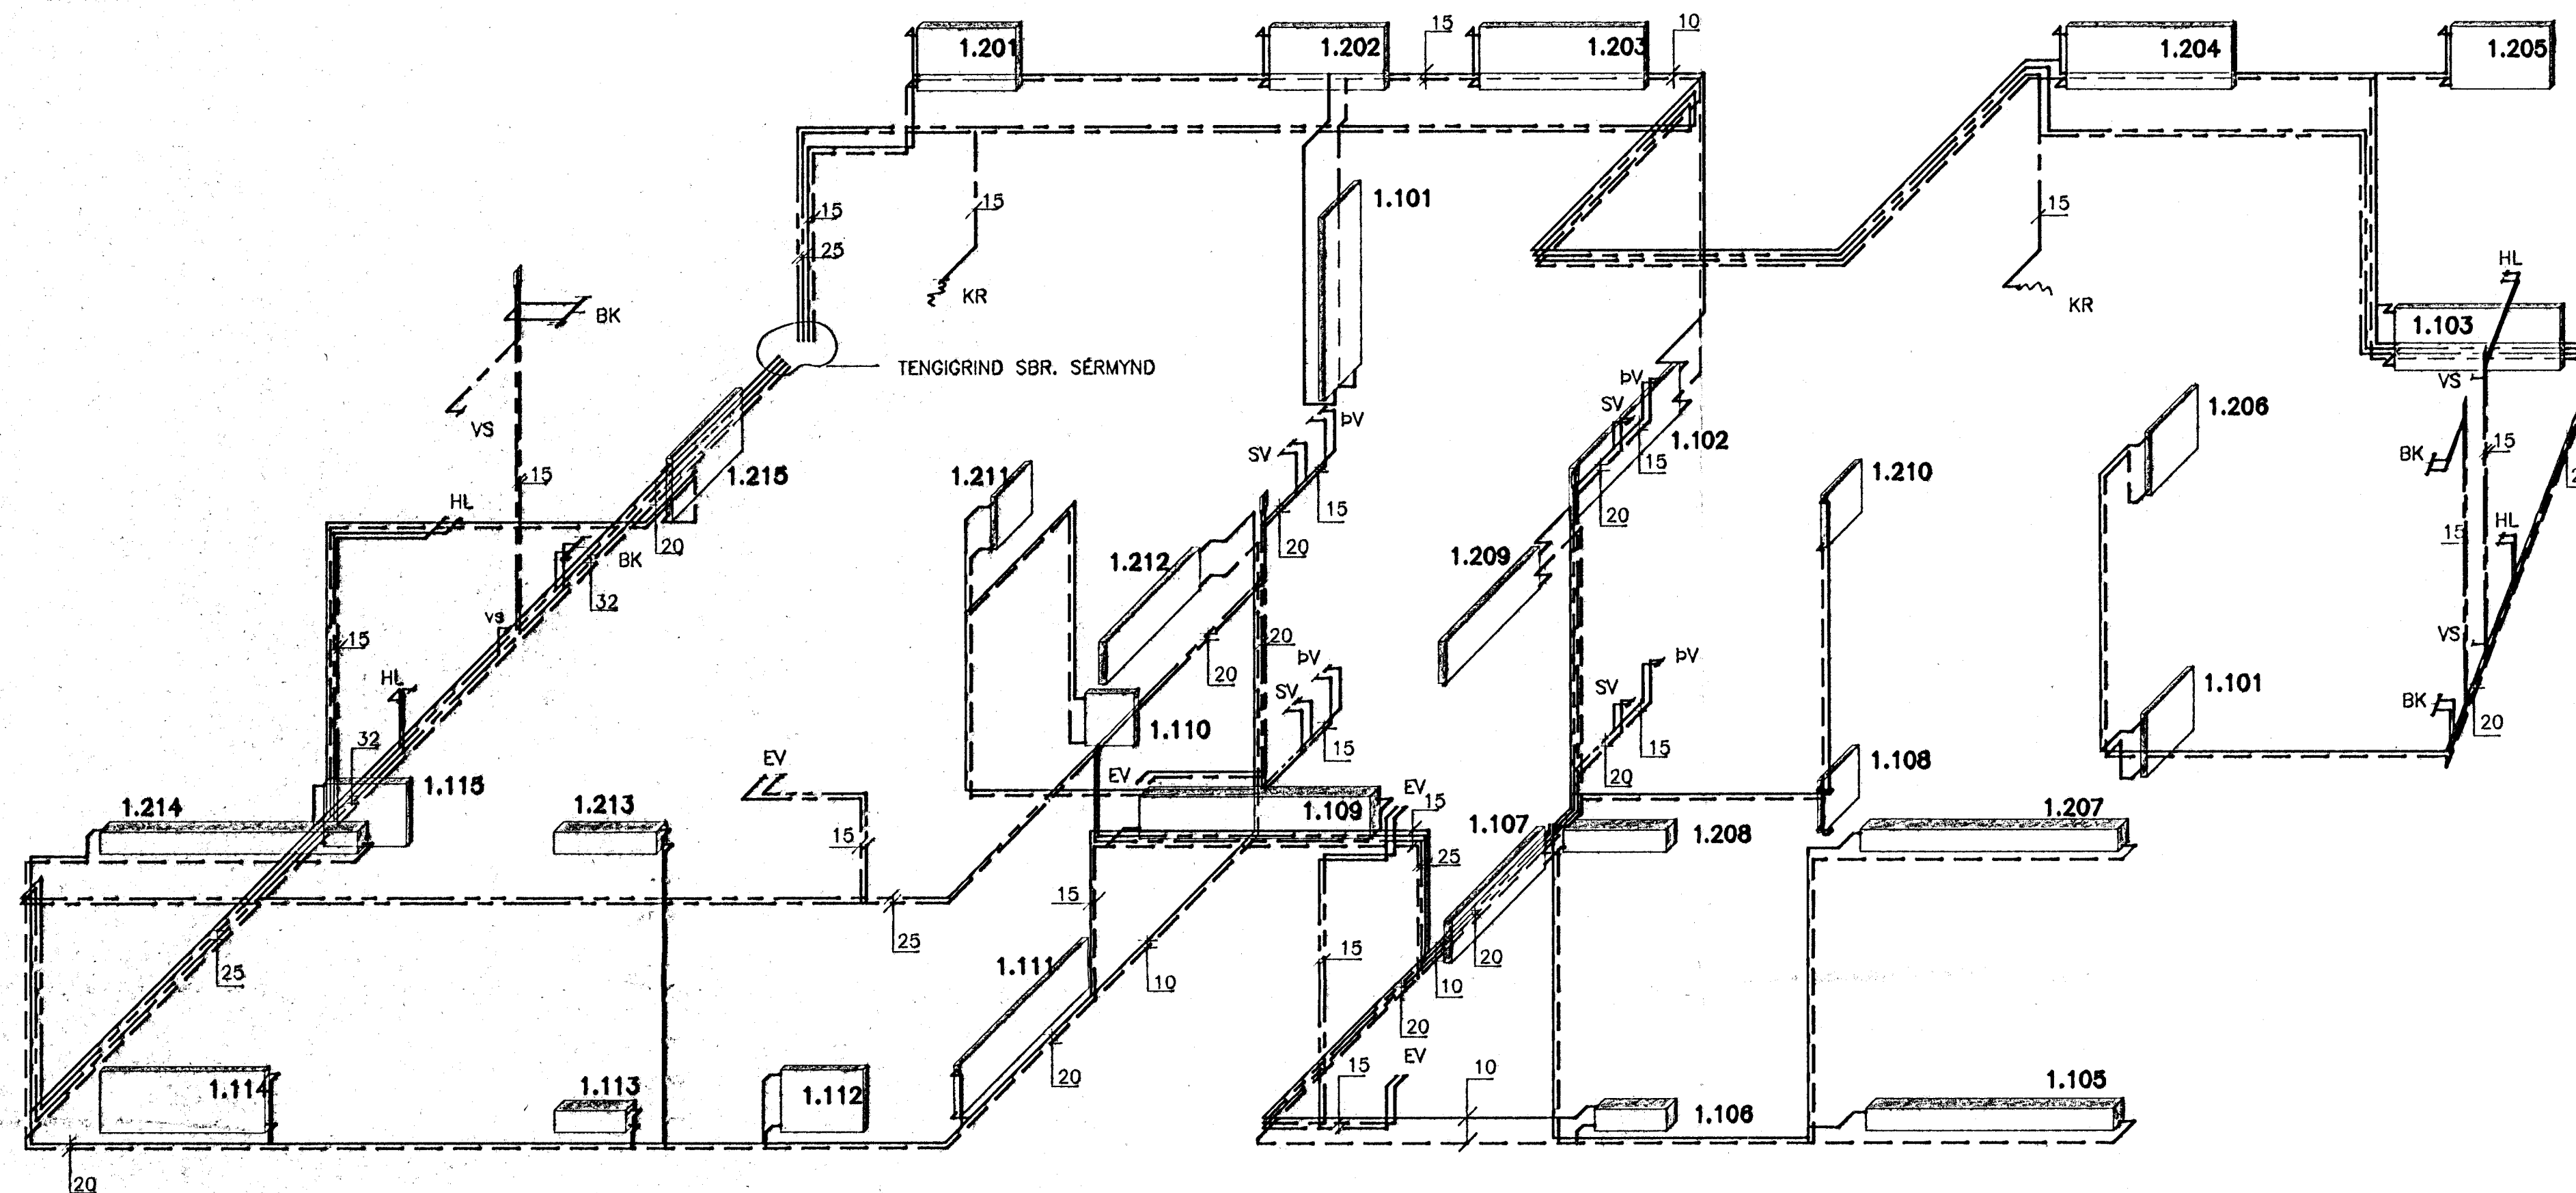

SKÝRINGAR

VATNSLÖGN

- KALT NEYSLUVATN
- - - HEITT NEYSLUVATN



PIPUR SÉU GALVANISERADAR STÁLPIPUR (DIN 2440 EDA SAMSVARANDI).  
 PÍPURNAR SKULU EINANGRADAR MED 20 mm GLERULLARHÖLKUM OG VAFDAR  
 MED PLASTDÚK, NÆST KALDAVATNSLÖGN KOMI AUK ÞESS SÍDALPAPPI  
 EKKI SKAL VERA MEIRA EN 2 m MILLI RÓRAFESTINGA.  
 Á ENDA LAGNA OG HLIÐARGREINA ÞAR SEM STYTT ER Á TEKINGU SKAL  
 SETJA 30 cm LOFTÞÚÐA AD SVERLEIKA EINS OG SVERASTI HLUTI  
 VÍÐKOMANDI LAGNA ÞÓ MINNST 20 mm  
 PRUFUPRÝSTINGUR SKAL VERA 10 atm.  
 FRÁGANGUR LAGNA SKAL VERA Í SAMRÆMI VID VÍÐEIGANDI REGLUGERDIR.

HITALÖGN

- FRAMRÁS
- - - BAKRÁS

PIPUR SÉU LÉTTDREGNAR SVARTAR STÁLPIPUR (DIN 2440 EDA SAMSVARANDI).  
 PÍPUR SKAL EINANGRA MED 20 mm GLERULLARHÖLKUM SVÖFÐUM MED  
 PLASTI  
 ÞAR SEM STOFNPIPA FER HERRA EN EFSTI OFN Á GREIN SEM HÖN  
 ÞJÓÐNAR, SKAL SETJA SJÁLFRVIRKA ÚTLOFTUN EFST Á STOFNPIPUNA.  
 VALDIR OFNAR SKULU FRAMLEIDDIR Í SAMRÆMI VID IST 69.1.  
 EFNISÞYKKT: IST 69.1 1,20 mm.  
 ÞRÝSTIÞÓL: IST 69.1 8 atm.  
 Á ALLA OFNA KOMI HERBERGISHTASTÝRÐIR FRAMRÁSARLOKAR  
 ÖLL OFNATENGI SÉU 10 mm.  
 Á ALLA OFNA KOMI LOFTSKRÚFA.  
 MESTA FJARLÆÐ MILLI PÍPUUPPHENGA OG FESTINGA Á VEGGJUM SÉ 2m.  
 FRÁGANGUR LAGNA SÉ Í SAMRÆMI VID VÍÐEIGANDI REGLUGERDIR

TENGIGRIND (EKKI Í KVÁRDA)

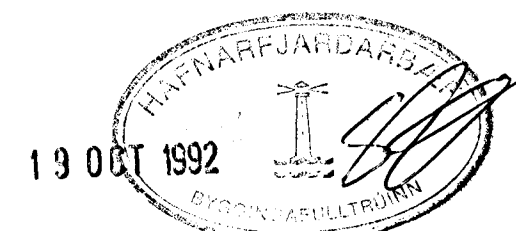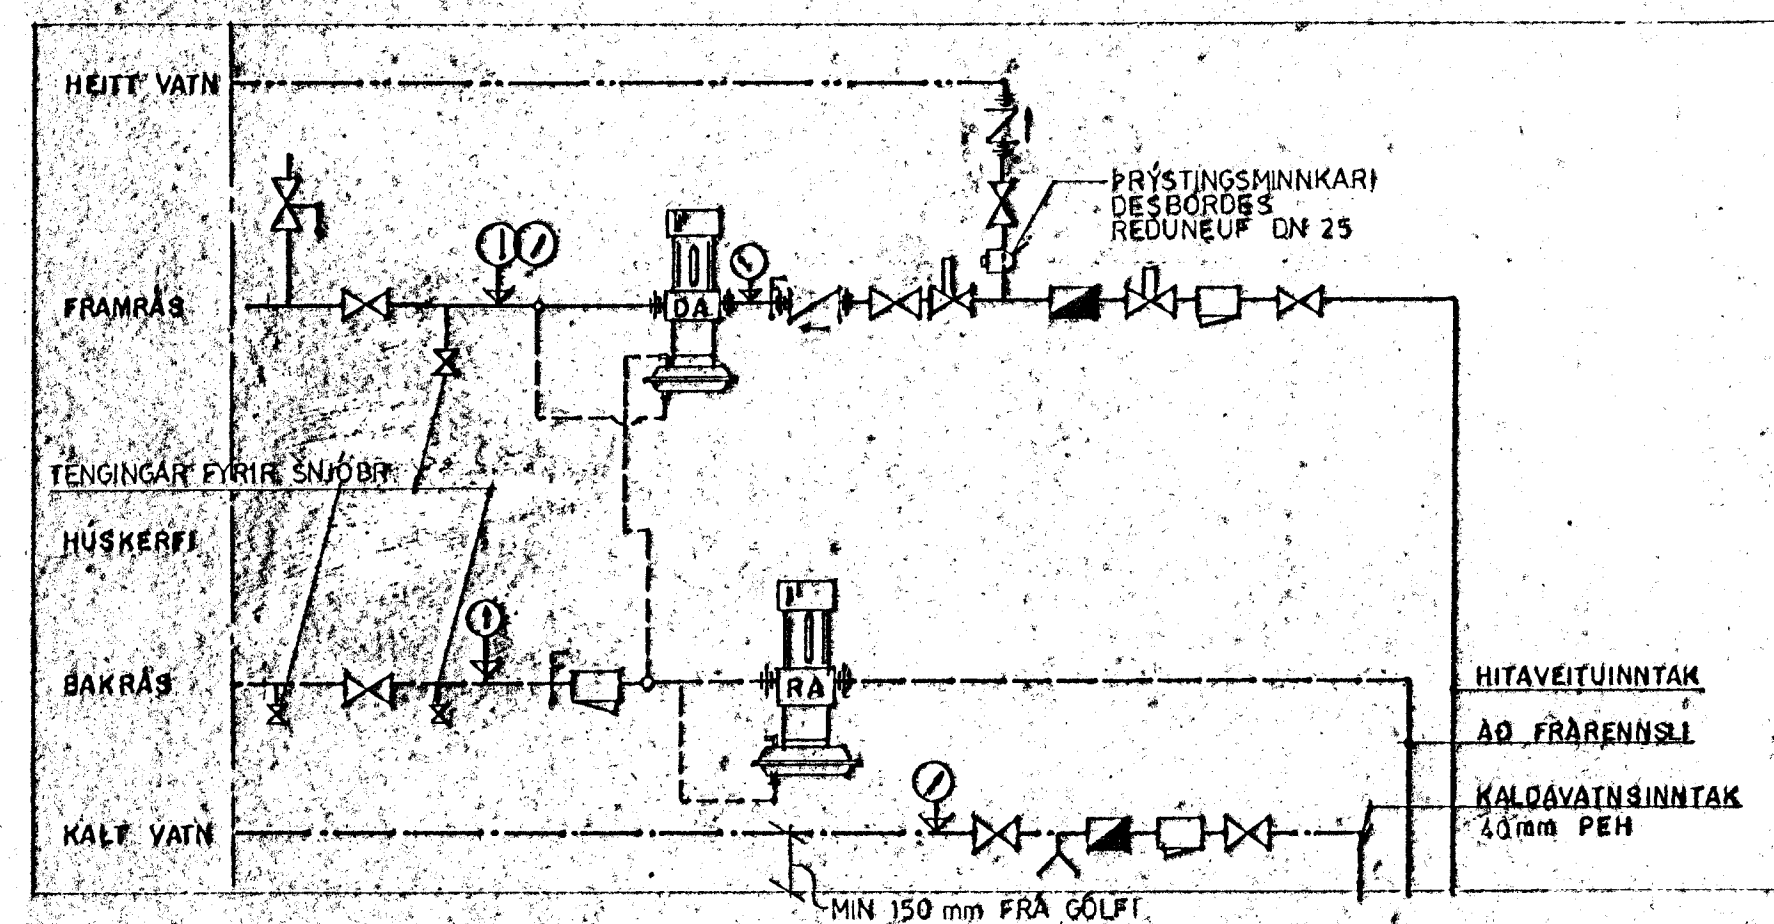

*Þáttlaed: Eldri Leikning ogild*

MIDHOLT 1, HAFNARFIRDI		PRIFA- OG HITALAGNIR		SKV:
A	TENGIGRIND 2708'92	R	T	1:50
BR NR	BREYTING	RÚMMYND NEYSLUVATNS- OG HITALAGNA		VERK NR
Verkfræðistofa Stefáns og Björns s.f. CONSULTING ENGINEERS		REIKN:	BG	TEIKN:
REYKJAVÍKURVEGI 68 HAFNARFIRDI - Sími 91 651340		GR T	VFJRF	BL NR
14.03.91		Björn Pálsson		90.39
				L 14

